




FYRIR BREYTINGU

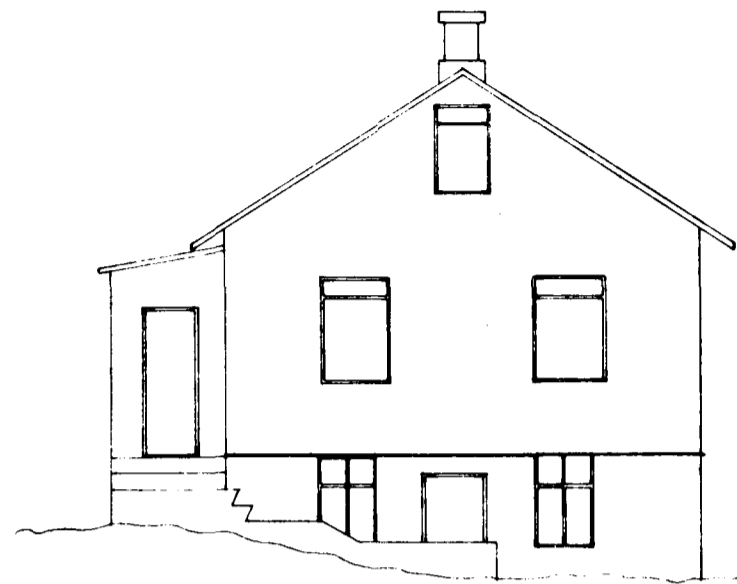


SUDVESTUR

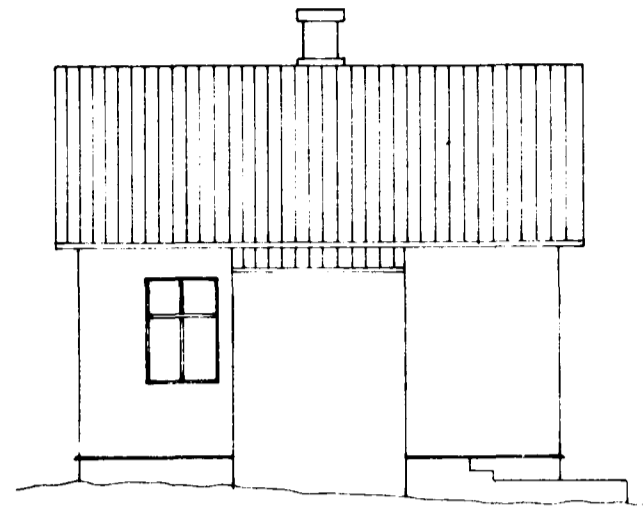

NORÐVESTUR

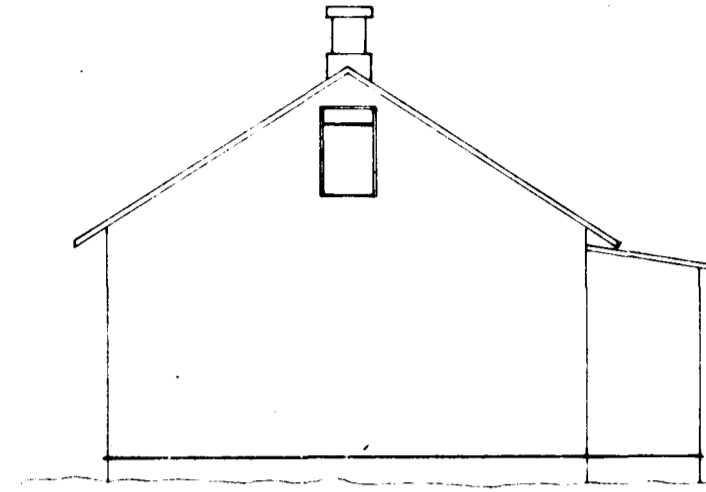


NORÐAUSTUR

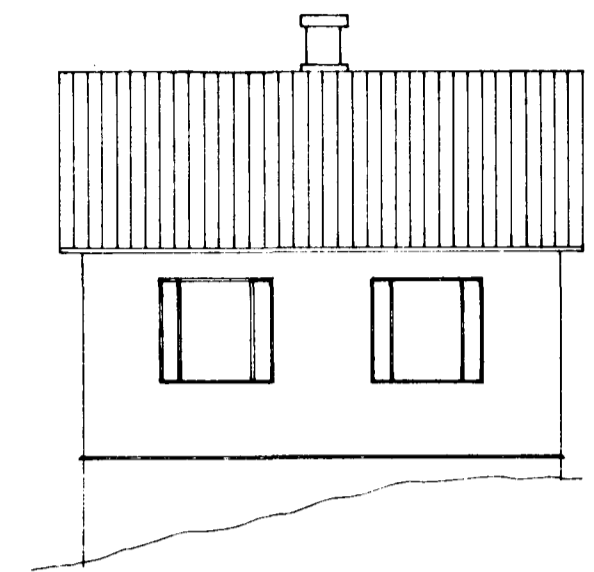


SUDAUSTUR


EFTIR BREYTINGU

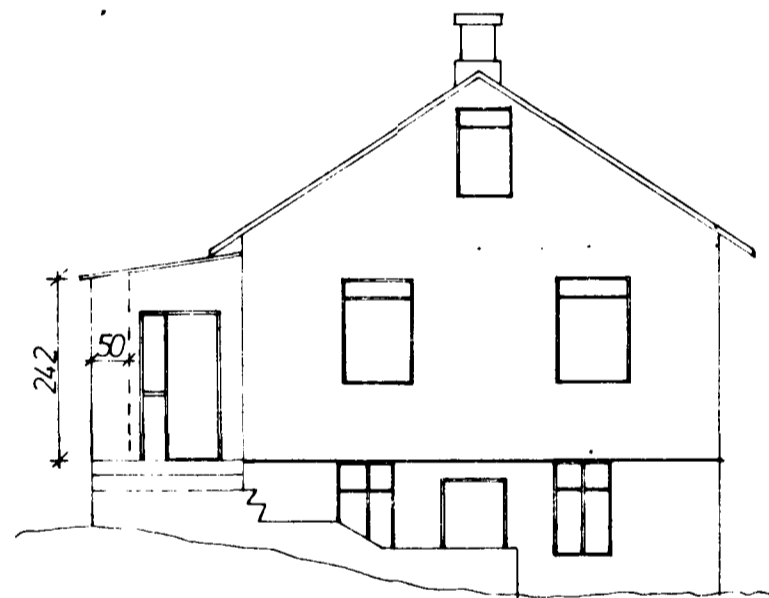


SUDVESTUR

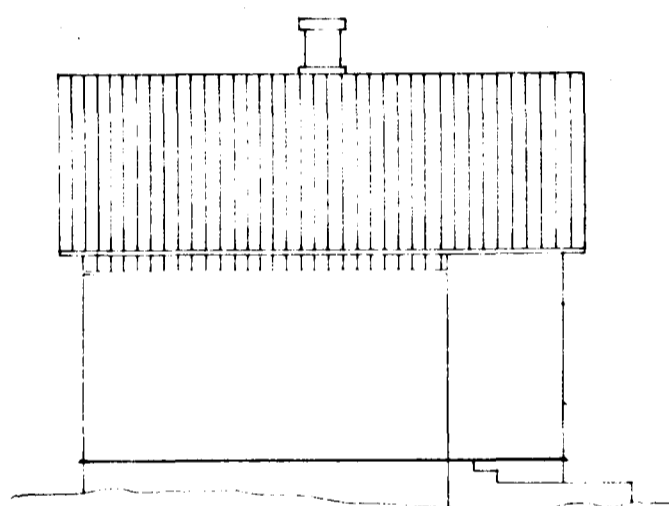


NORÐVESTUR

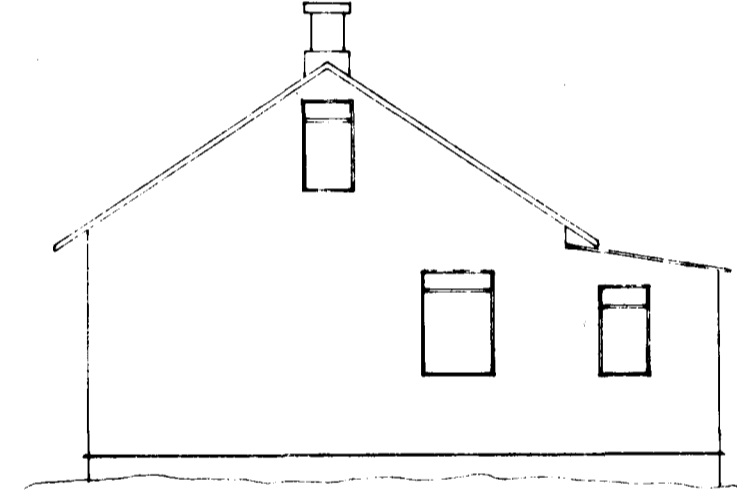


NORÐAUSTUR

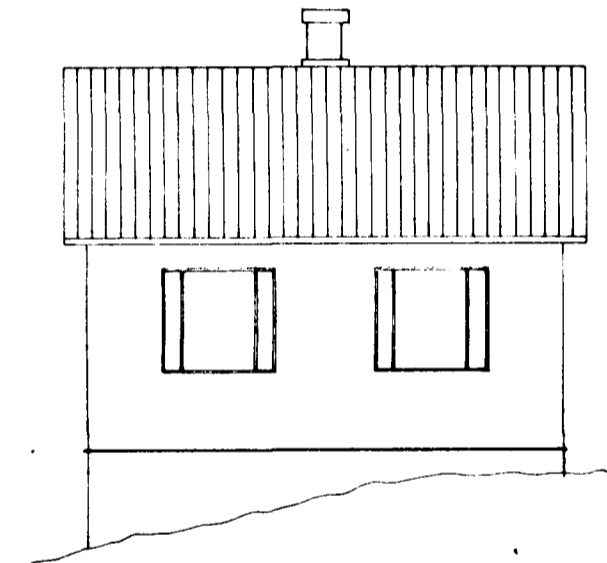

SUDAUSTUR

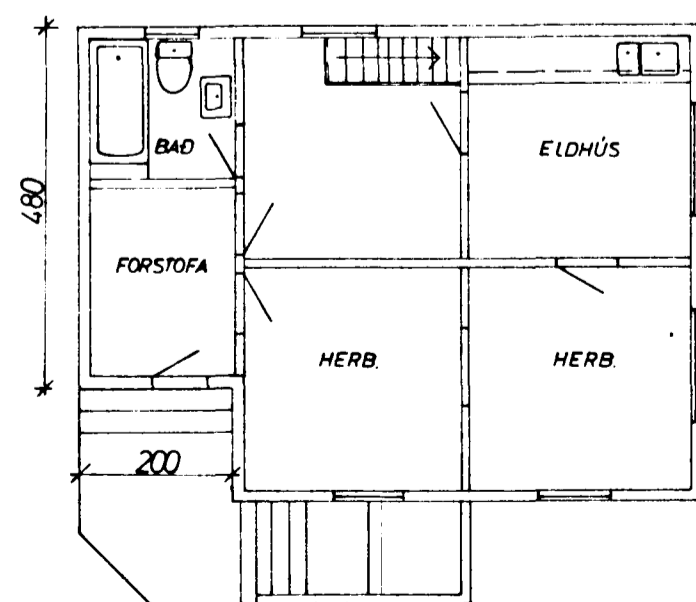

GRUNNMYND

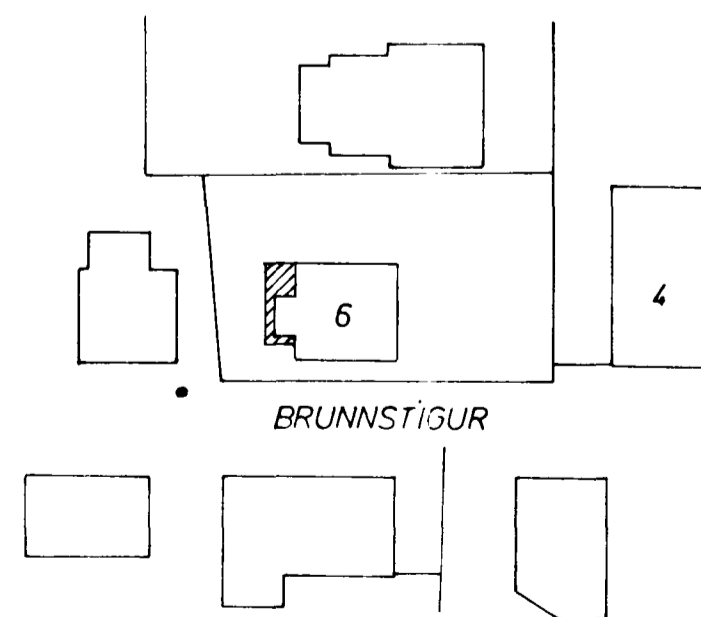

AFSTAÐA 1:500

Samþykkt á fundi bygginga-
nefndar þ. 28. 8. 1974
BYGGINGAÞULLTÖÐIN
Í HAFNARFIR 11
F. Sigmundsson

*Elkúrnarvergið skal vera á
máli hna. í samræmni
bygginga.*

BRUNNSTÍGUR 6 HAFNARF.	MÆLIKVARÐI 1:100	VERK	TEIKN NR 1
BREYTING	Hannað: JSB Teiknað: JLL	Yfirfarið: Samb: JSB	DAGS AGÚST '74
JÓHANN GUNNAR BERGPÓRSSON VERKFR MVFI STRANDGÖTU 11 — HAFNARFIRDI — SÍMI 53315	BREYTT		