












Samþykkt á fundi bygginga-
nefndar þ. 20/3 1968
BYGGINGAFULLTRÚINN
I HAFNARFIRÐI
E. Gunnarsson

FYRIR BREYTINGU

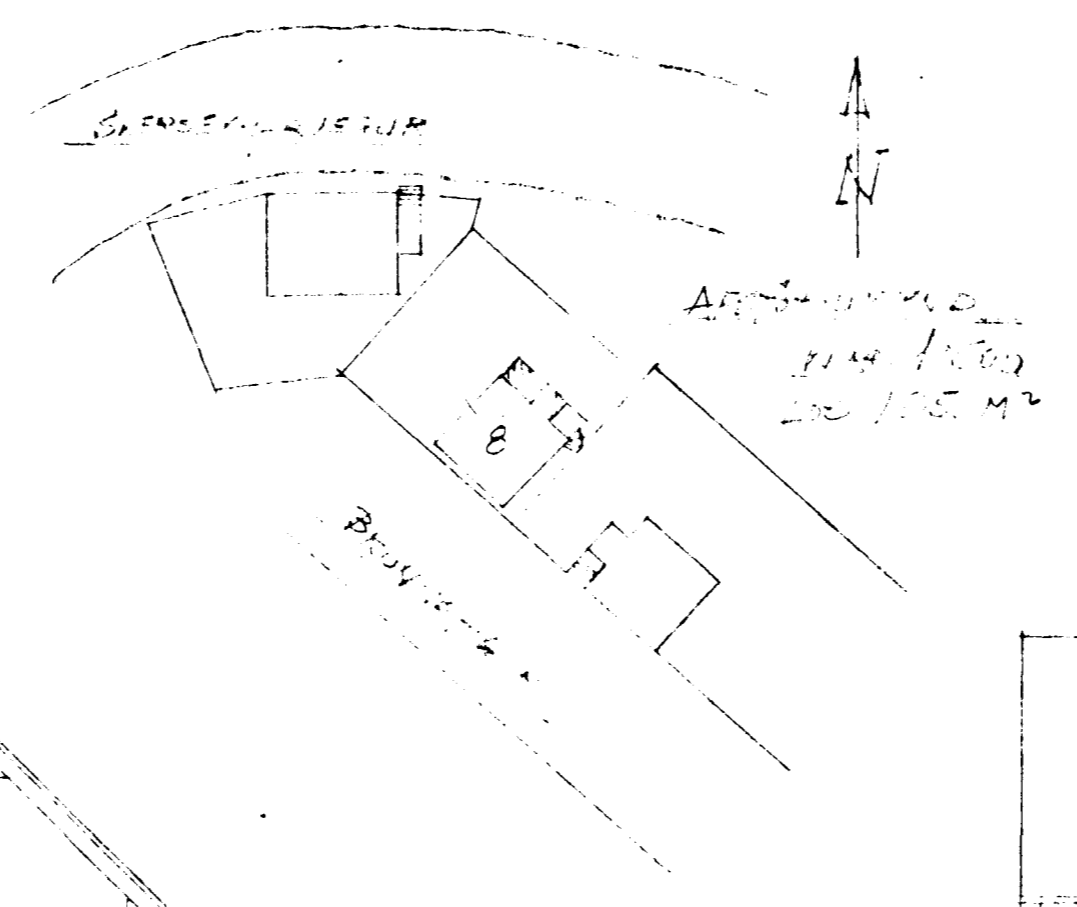

EFTIR BREYTINGU

Úr Gildi

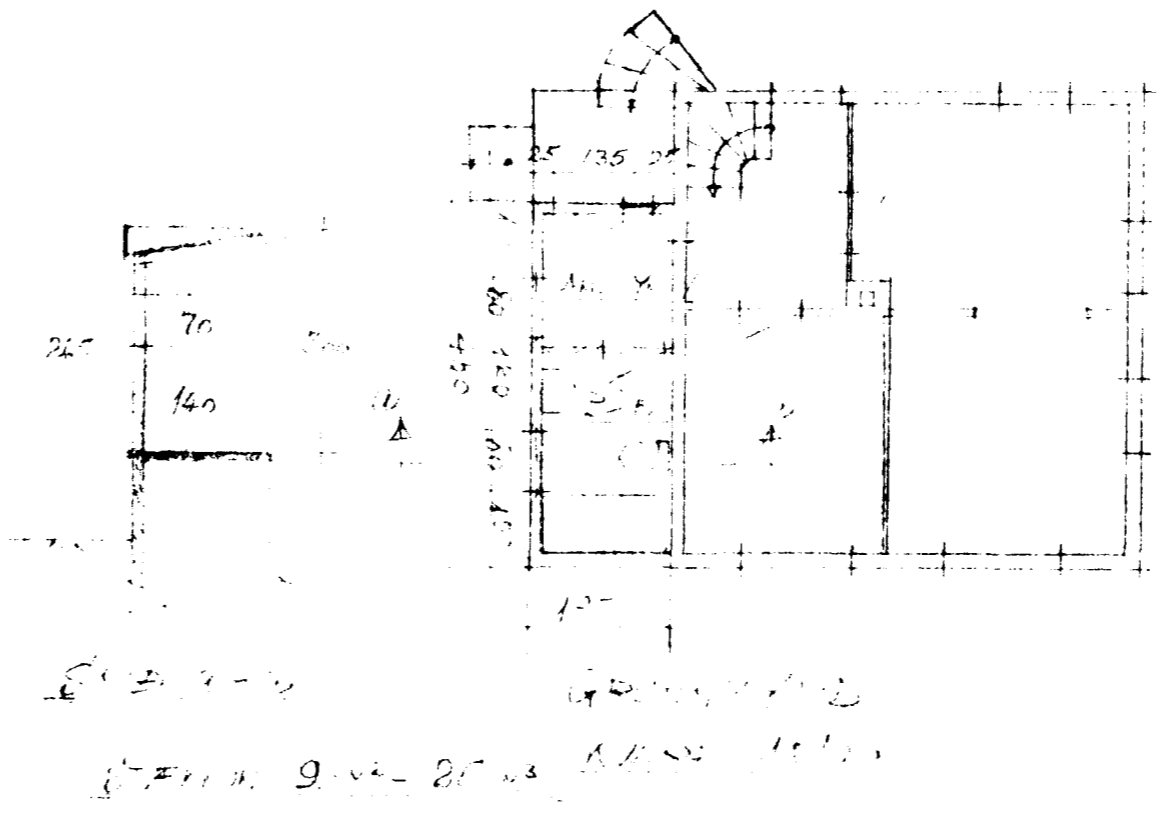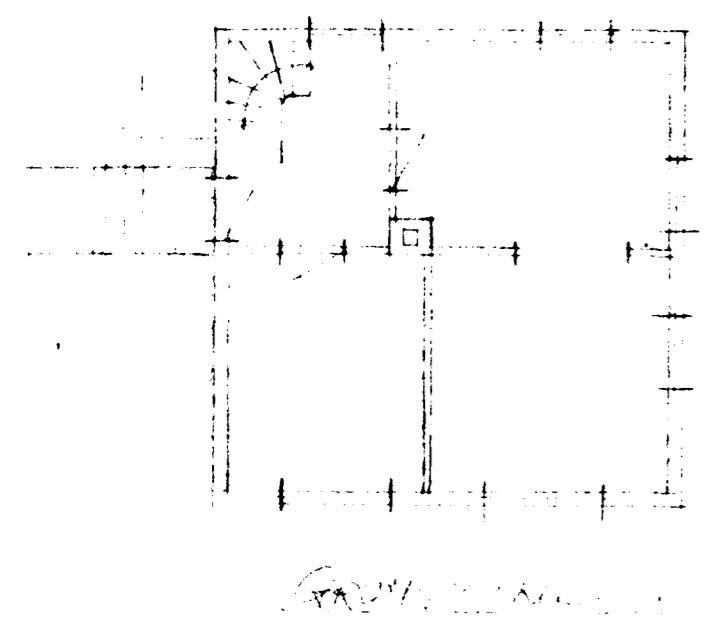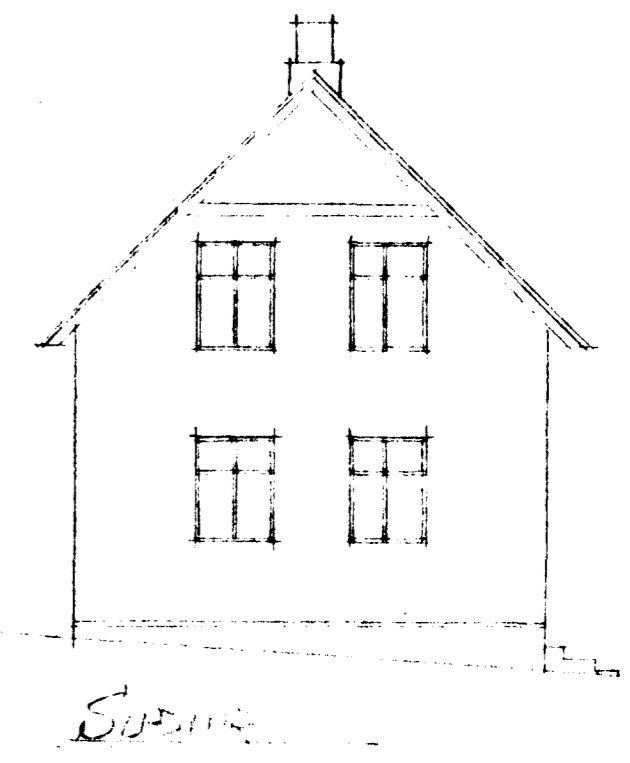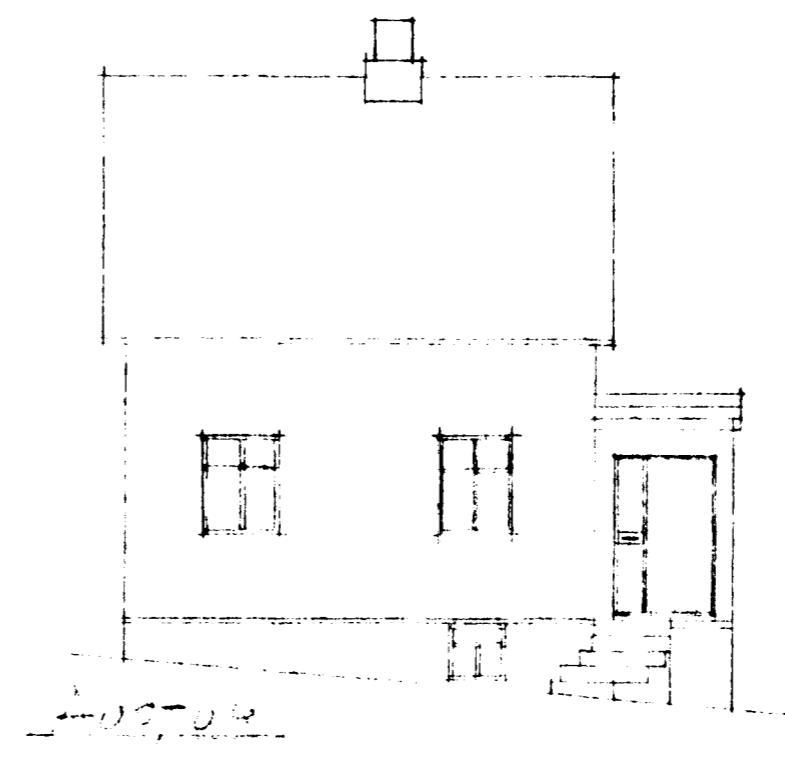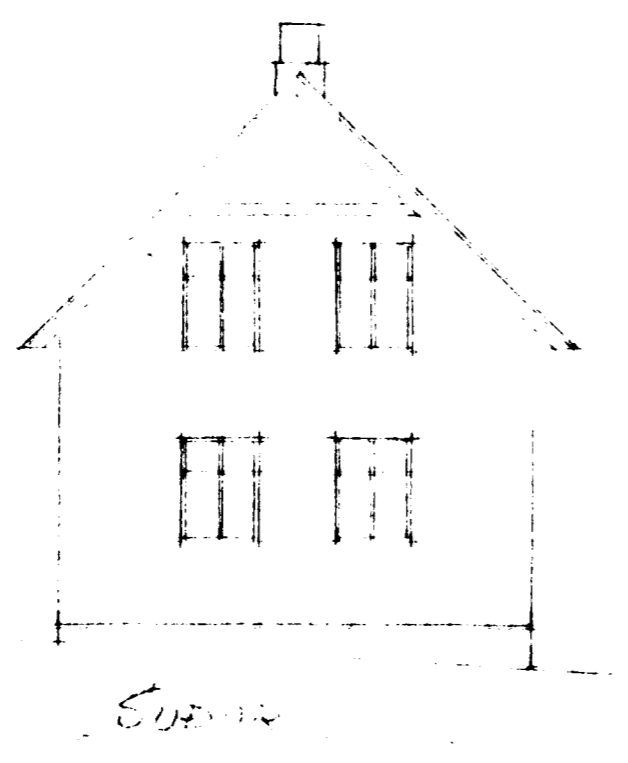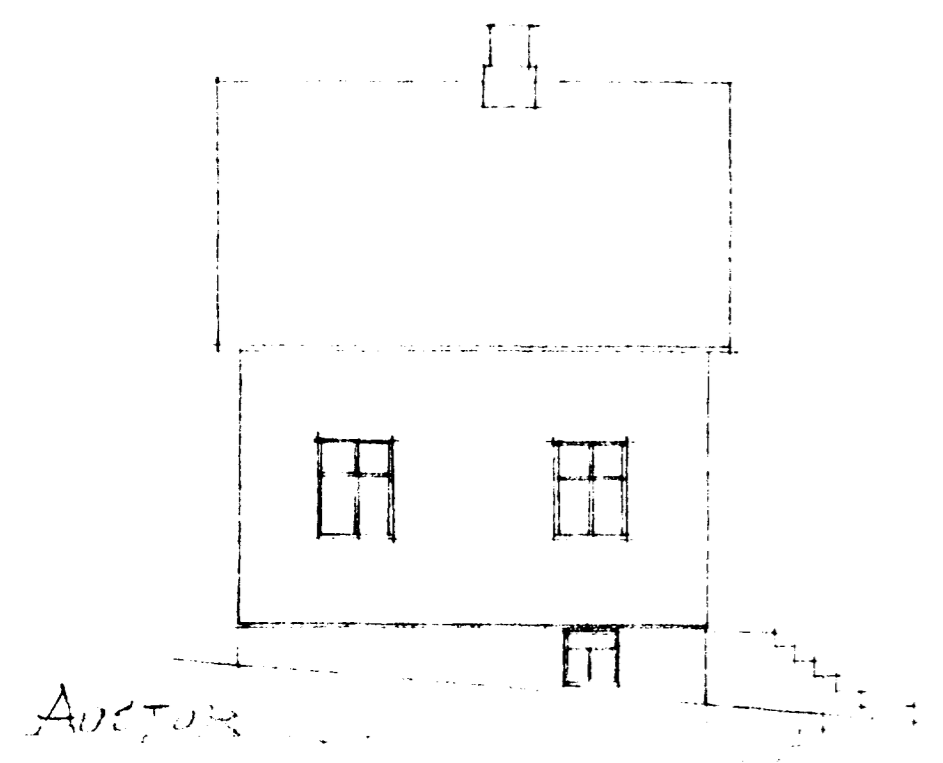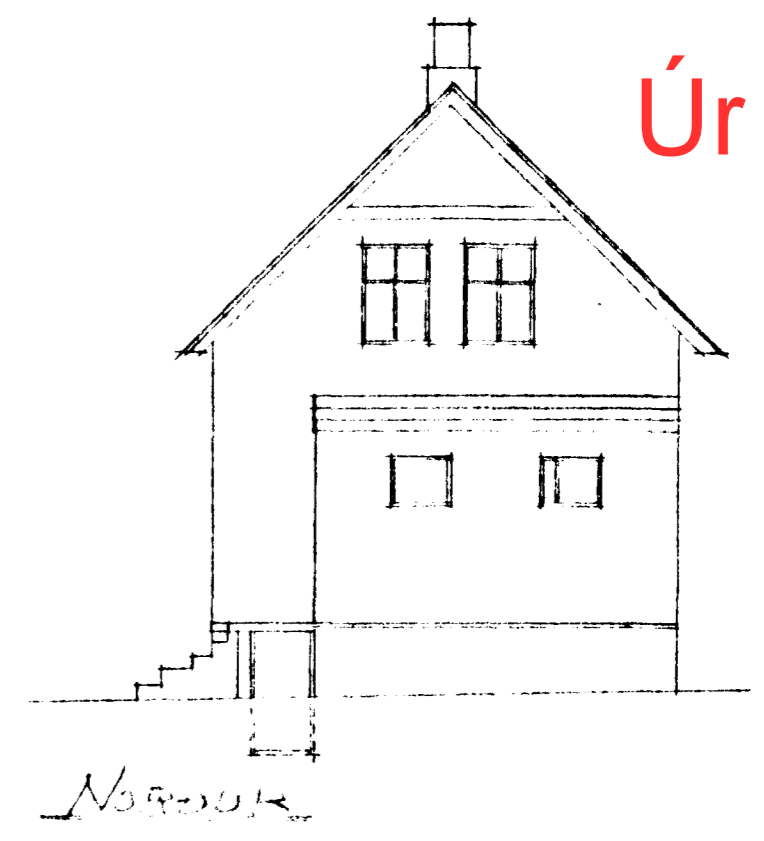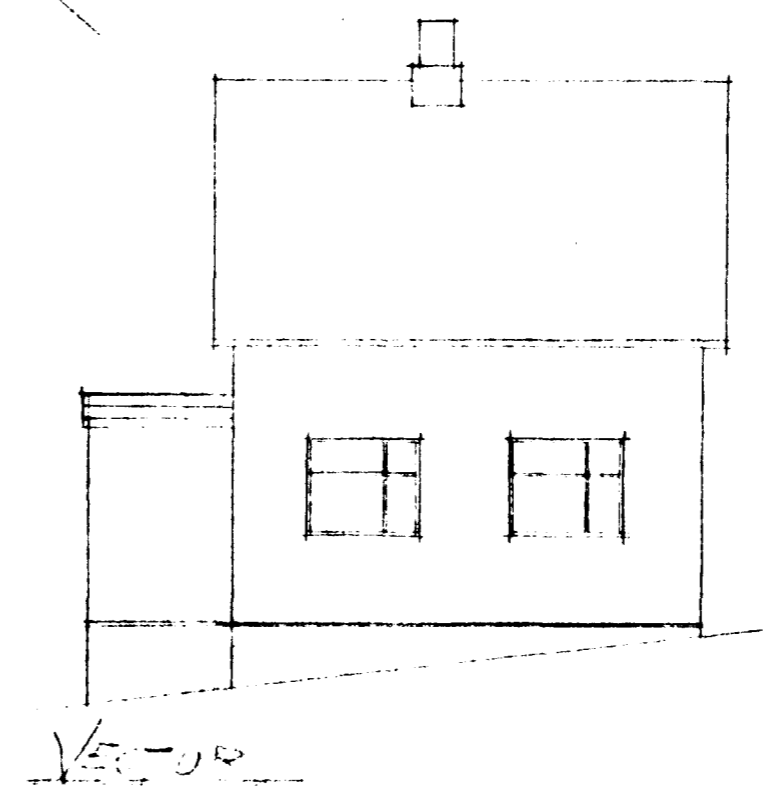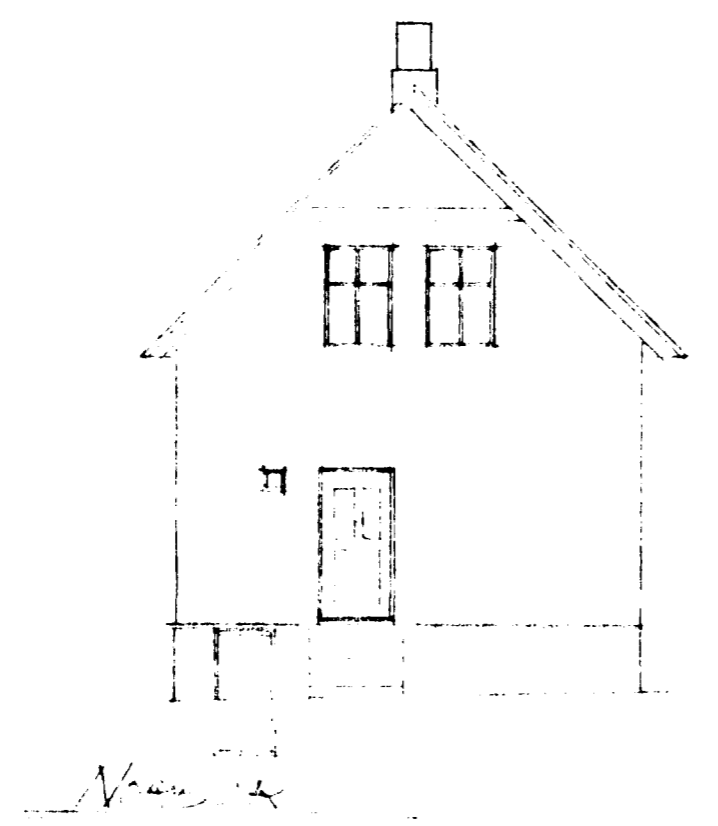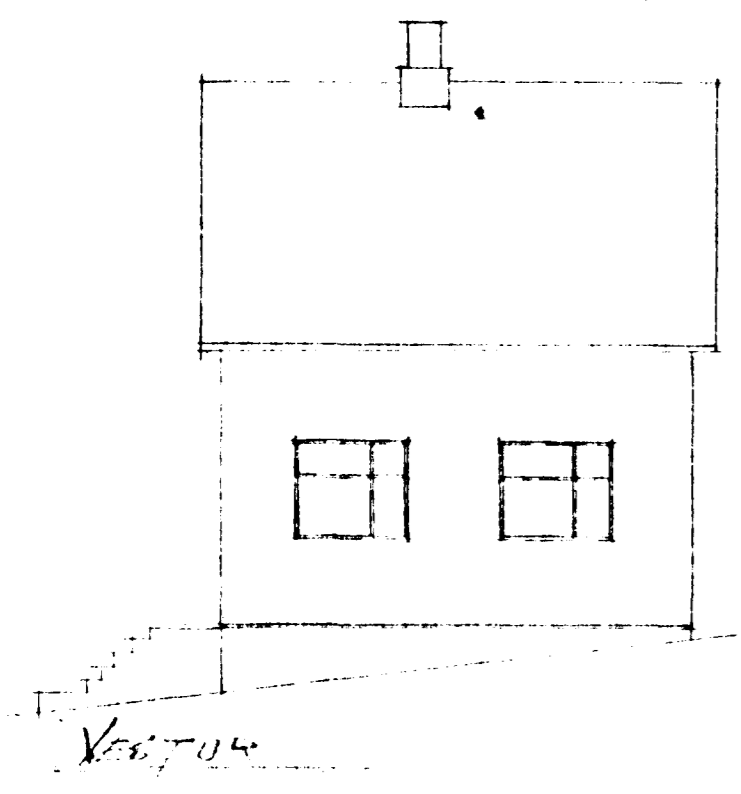

BRUNNISTJÓR &
BREYTING

