


G=23,60 30,50 (27,20)

Sampykkt á fundi bygginga-
nefndar p. 2316 1993.
BYGGINGAFULLTRÚINN
Í HAFNARFIRÐI
Sigurðs Halldór

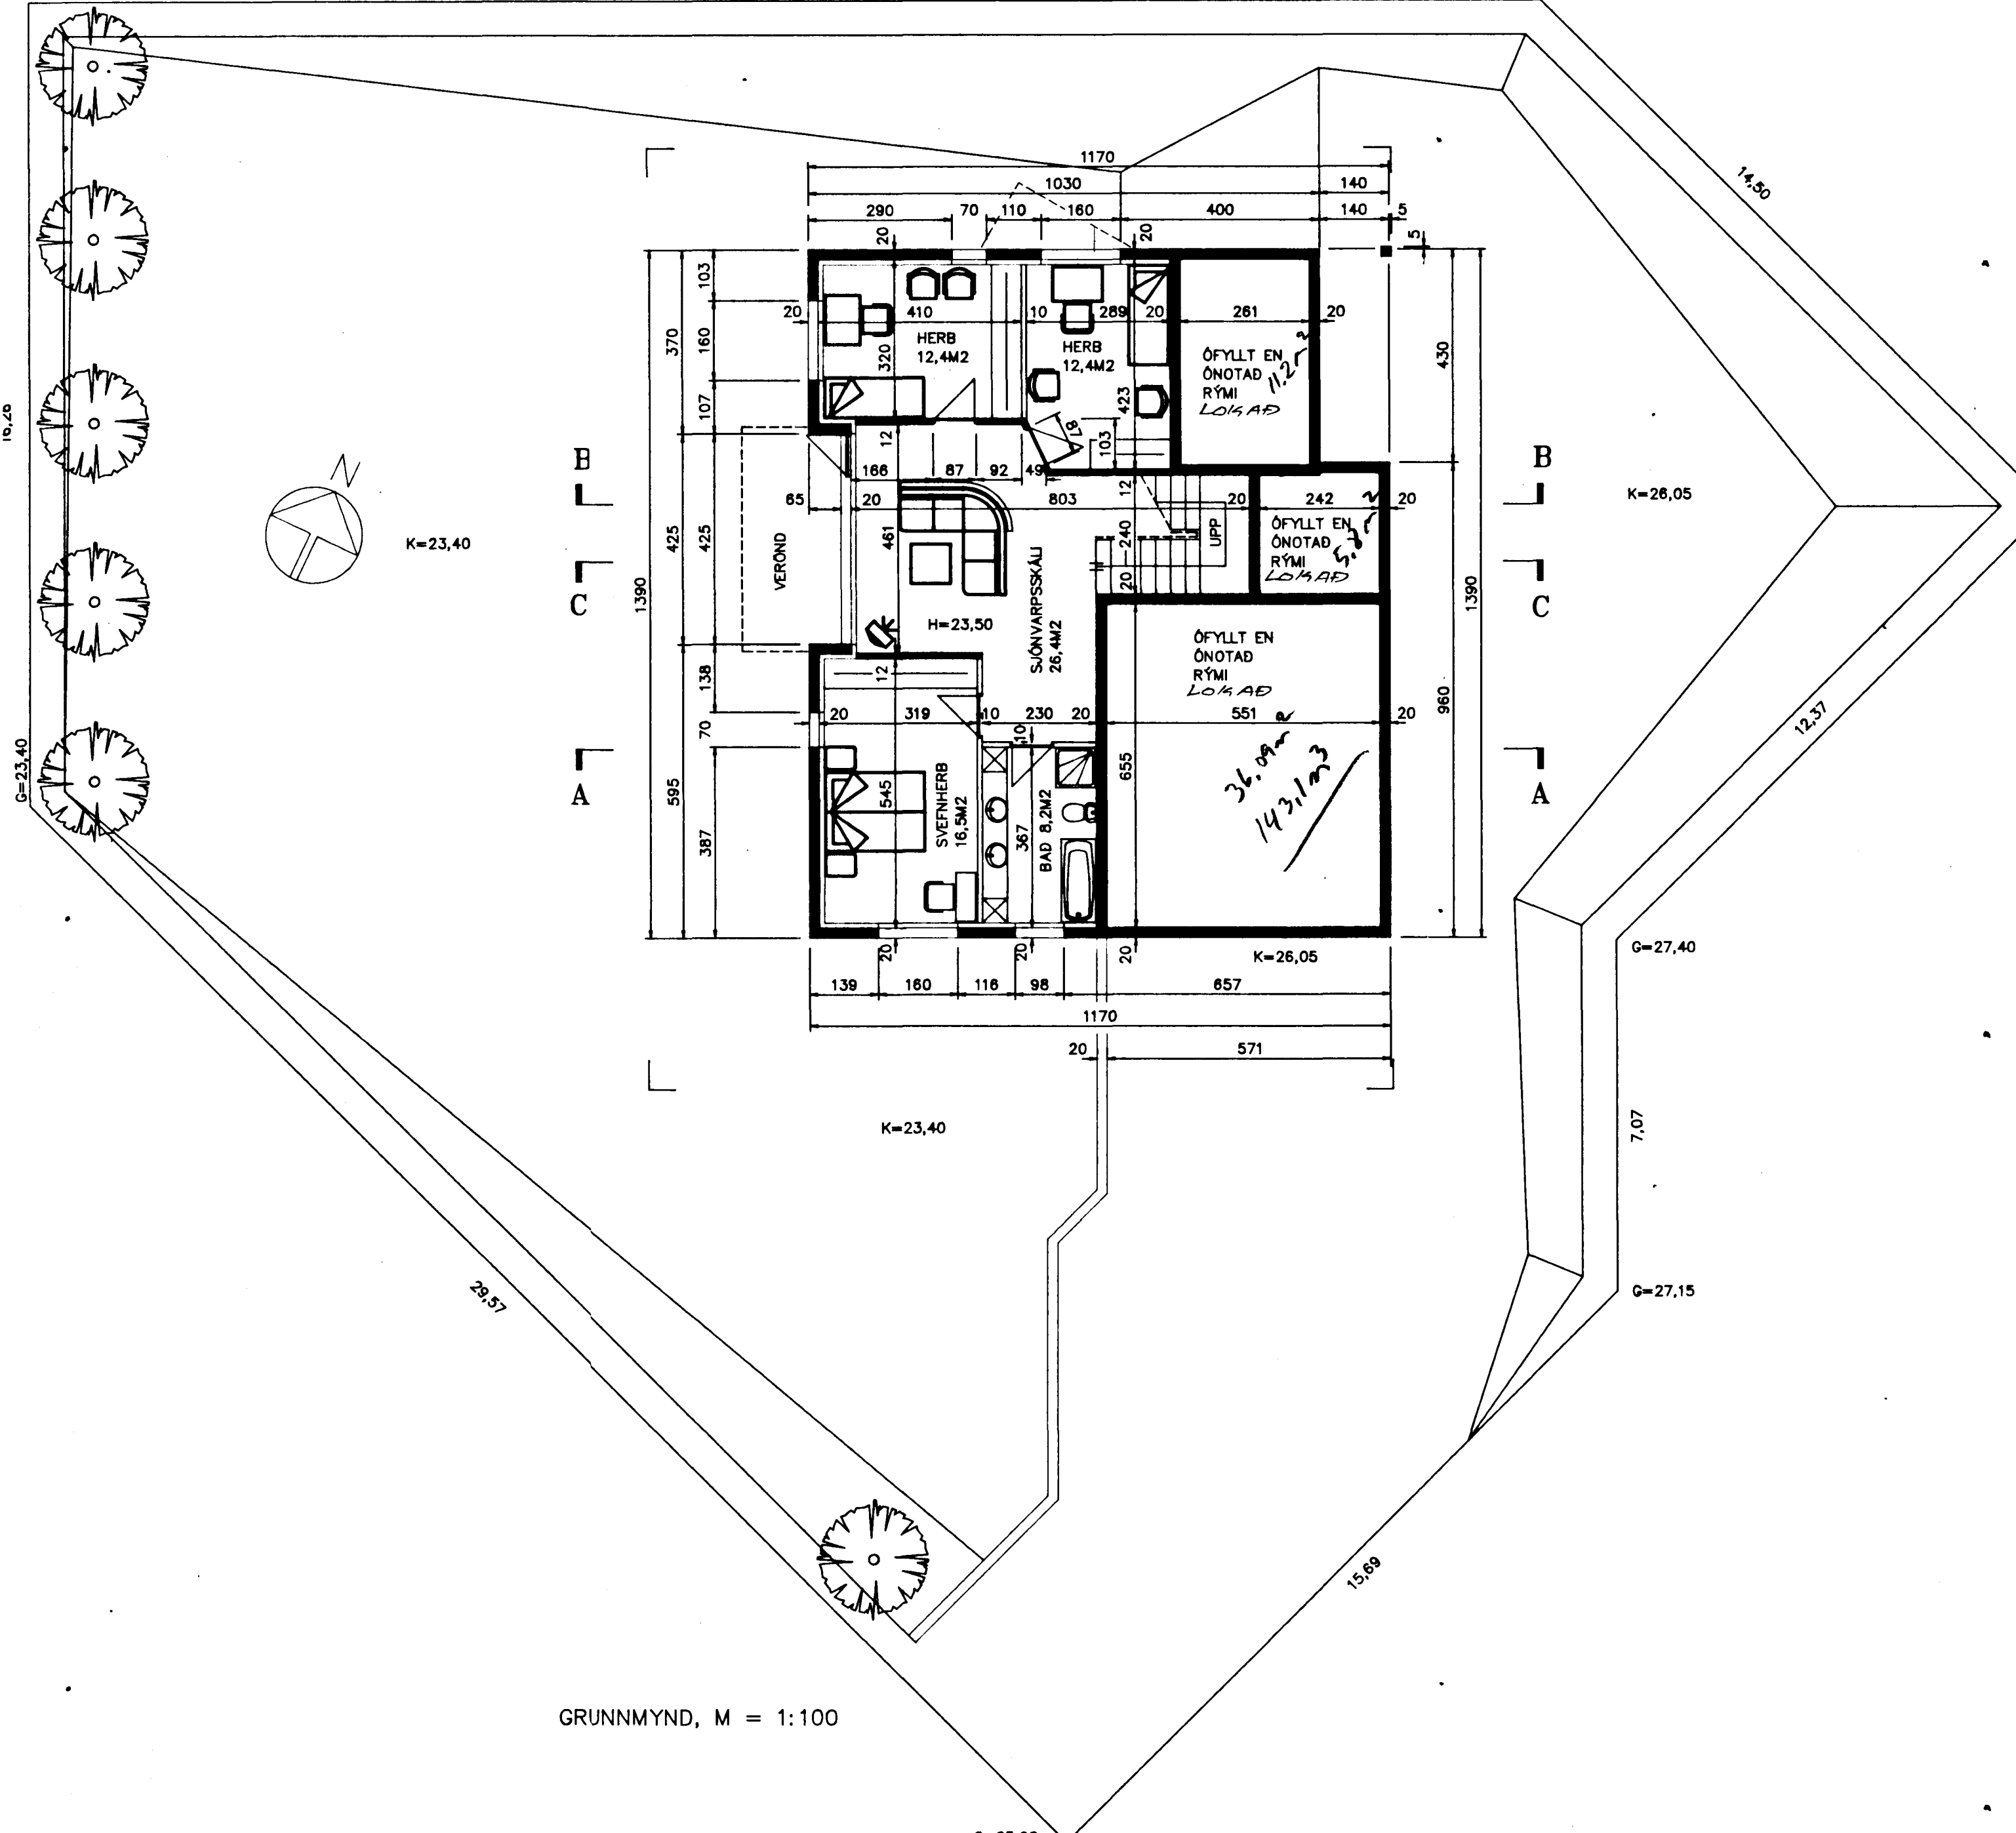

Næðis hxd
 m^2 m^3
 $5,8 \times 13,9 = 80,62$
 $- 0,65 \times 4,25 = - 2,76$
 $1,50 \times 7,0 = 10,50$
 $1,60 \times 2,40 = 3,84$
 $\frac{80,62 - 2,76 + 10,50 + 3,84}{92,2 m^2} \times 2,70 = 248,94 m^3$

GRUNNMYND, M = 1:100

TEIKNISTOFA AGNARS MAGNÚSSONAR
ARNARHRAUNI NR.47, HAFNARFIRÐI. SÍMI: 91-651412

BURKNABERG NR. 2	TEIKNING NR. A03-1- 2
M = 1:100	HAFNARFIRÐI Í APRÍL 1993
<i>Agnar Magnússon</i>	
BYGGINGAVERKFRÉÐINGUR FVFÍ OG BYGGINGATÆKNIFRÉÐINGUR	