



Samþykkt á fundi bygginga-  
nefndar þ. 30/3 1989  
BYGGINGAFULLTRÚINN  
Í HAFNARFIRÐI  
4/89  
hóttun gólflo-  
surp.

Ganga skal frá opnu  
eldstæði í samræmi  
við reglugerðir


Áskild: SJA BL. 1.

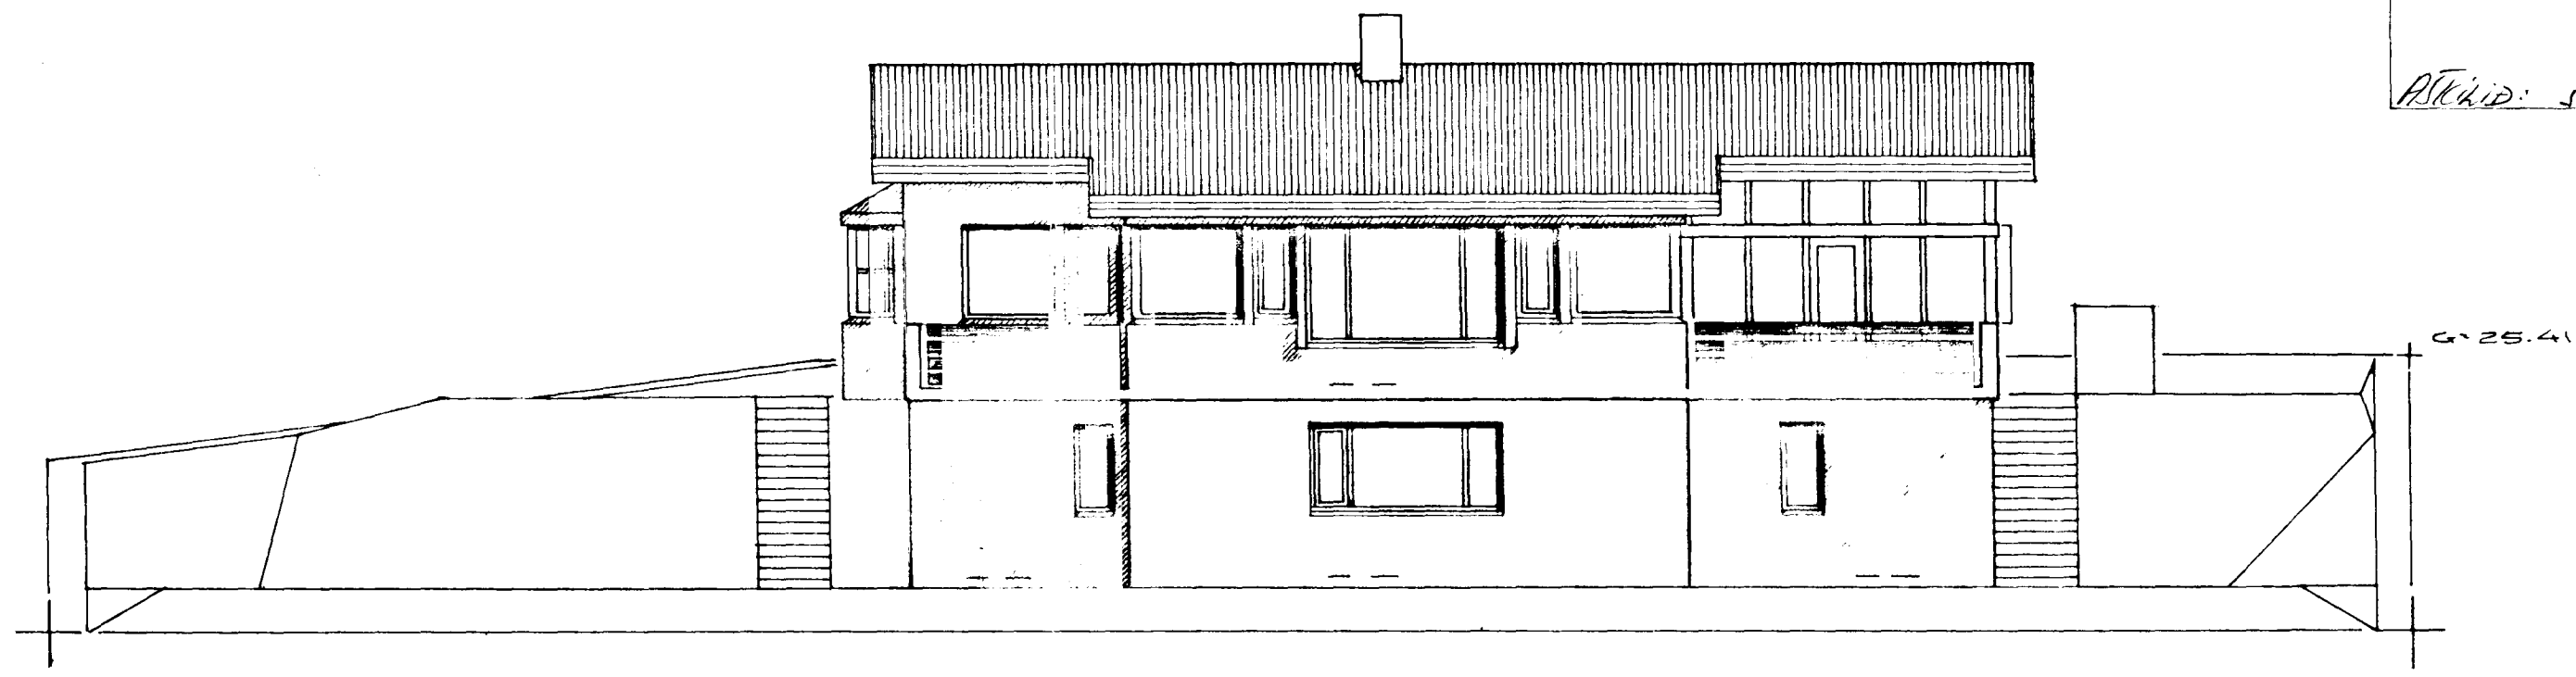


SÚÐVESTURHLIÐ

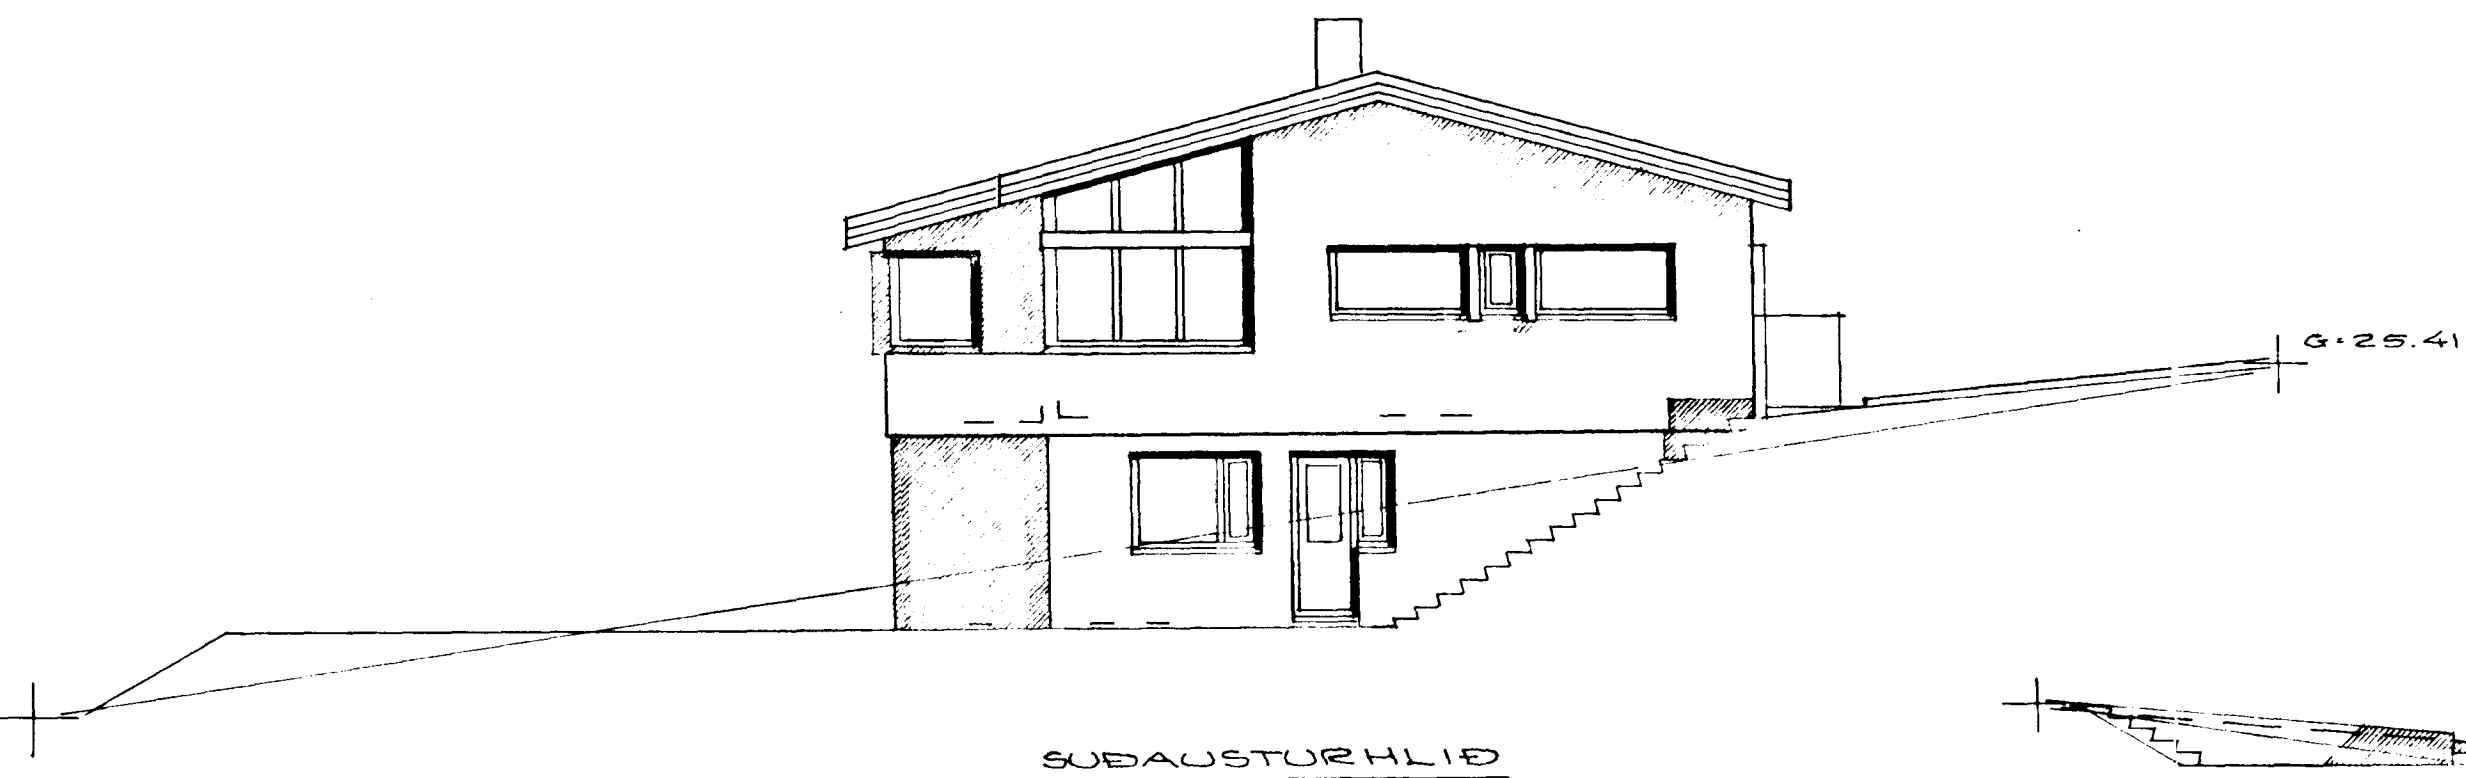

SÚÐAUSTURHLIÐ

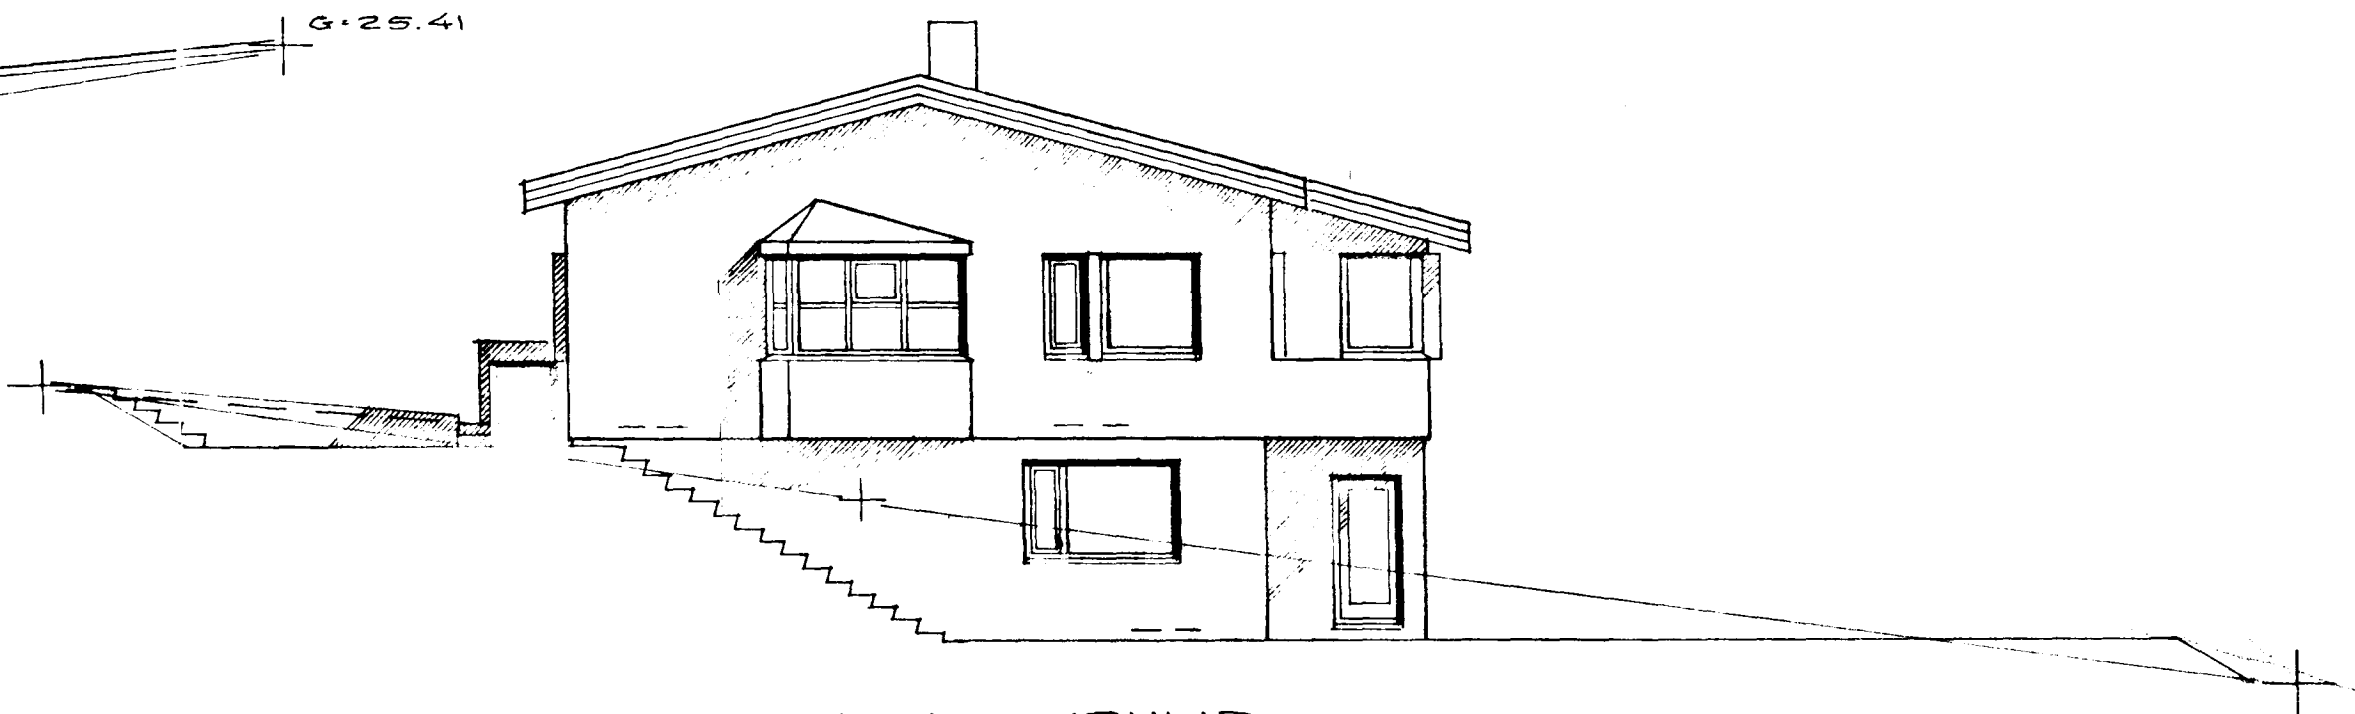

NORÐVESTURHLIÐ

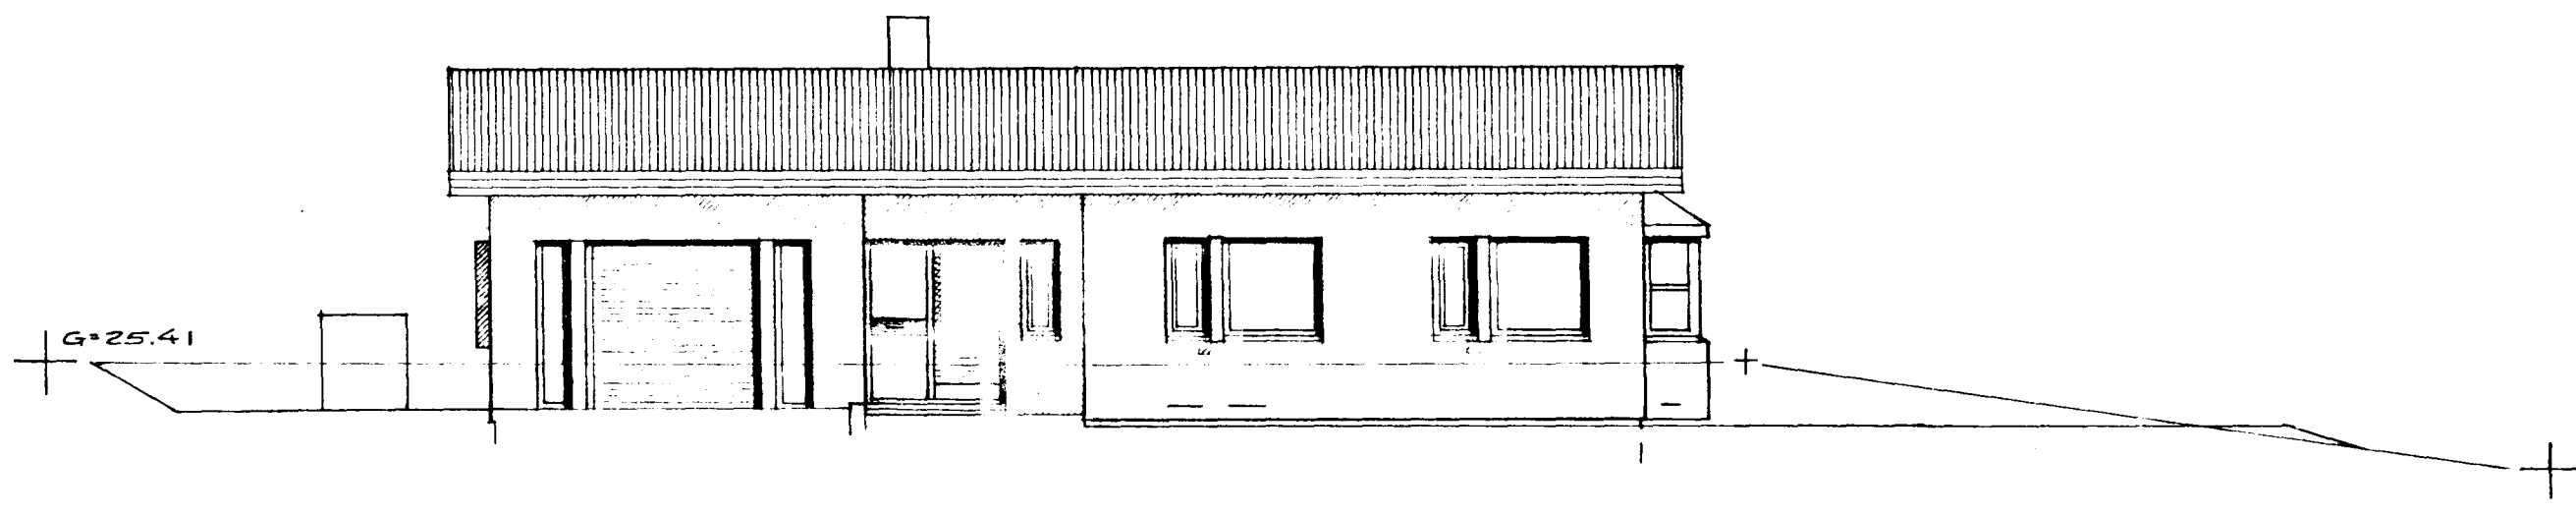

NORÐAUSTURHLIÐ

BURKNABERG NR. 4  
HAFNARFIRÐI Í JANÚAR 1989  
ARNARHEAUNI 47. 651412

3  
Agnar Magnúsdóttir