Samþykkt á fundi bygginga-
nefndar þ. 30/3 1989

BYGGINGAFULLTRÚINN
Í HAFNARFIRÐI

6/4'89 hakk-
göltk. sap.

Ganga skal frá opnu
eldstæði í samræmi
við reglugerðir

ÁSKILIÐ: STÁ BL. 1

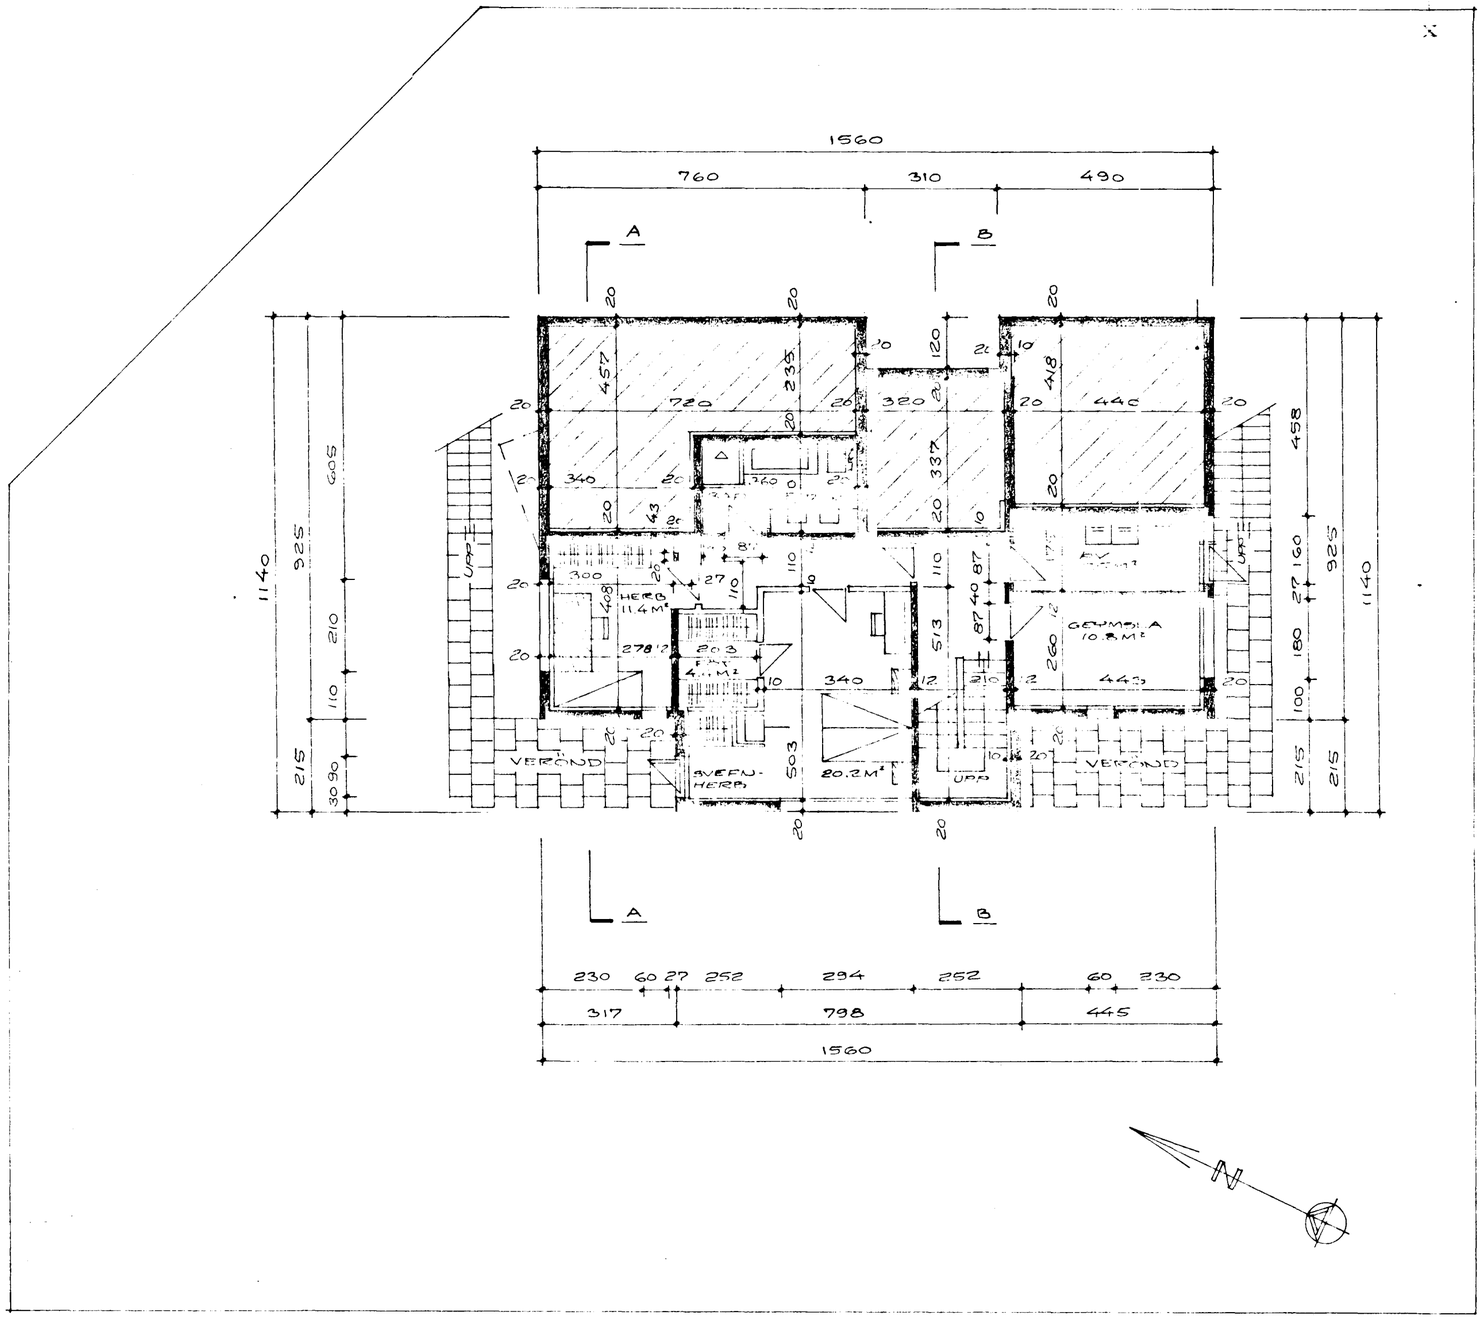

NEÐRI HÆÐ, M=1:100

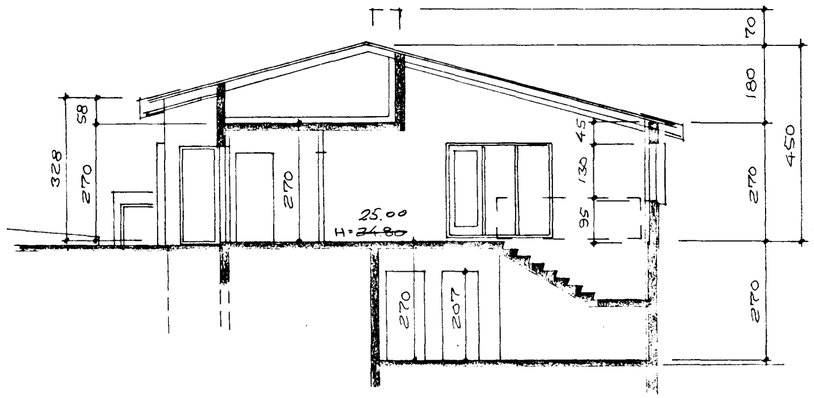

SNIÐ B-B, M=1:100

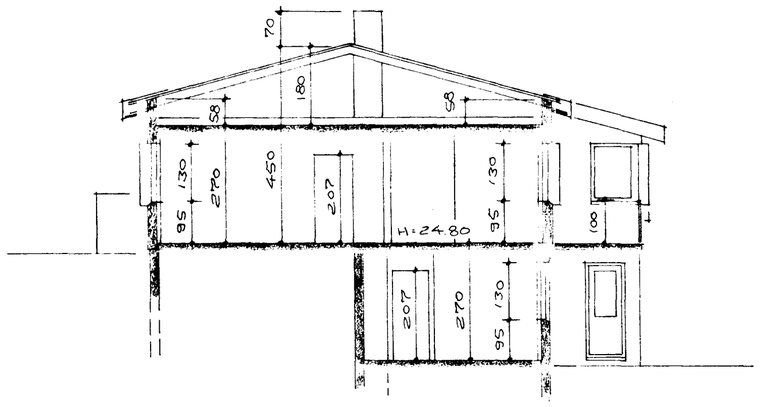

SNIÐ A-A, M=1:100

BURKNABERG NR. 4

HAFNARFIRÐI Í JANÚAR 1989
ARNARHRAUNI 47, 651412

(2)

Ágnar Magnúnon FUFÍ