Samþykkt á fundi bygginga-
nefndar þ. 30/3 1989

BYGGINGAFULLTRÚINN
Í HAFNARFIRÐI

6/4 89 Hokkur
gólfk. sa-b.

Ganga skal frá opnu
eldstæði í samræmi
við reglugerðir

ÁSKILÐ: PALLUR VERÐI SETTUR Í ÚTITRÖPPU

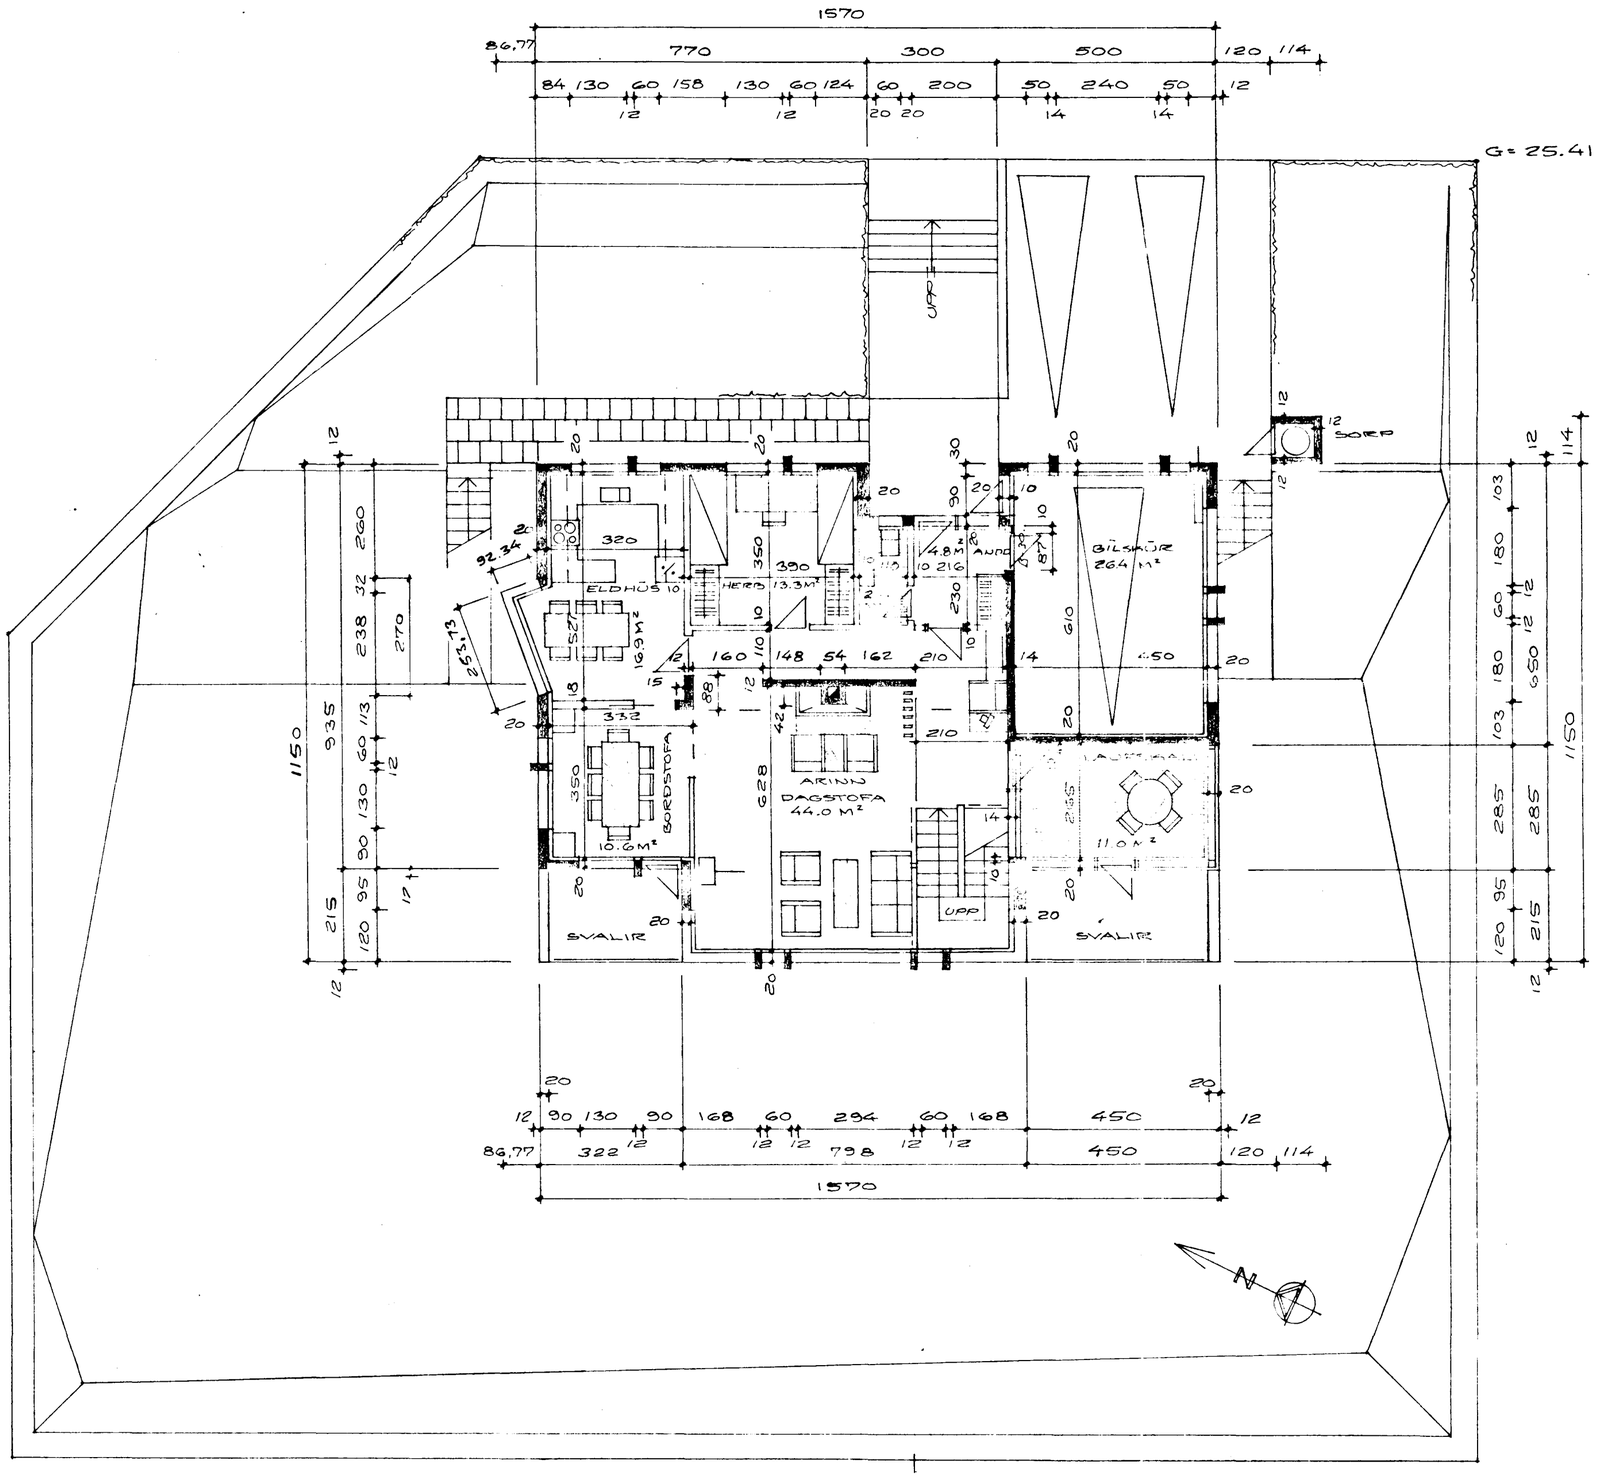

EFRI HÆÐ, M=1:100

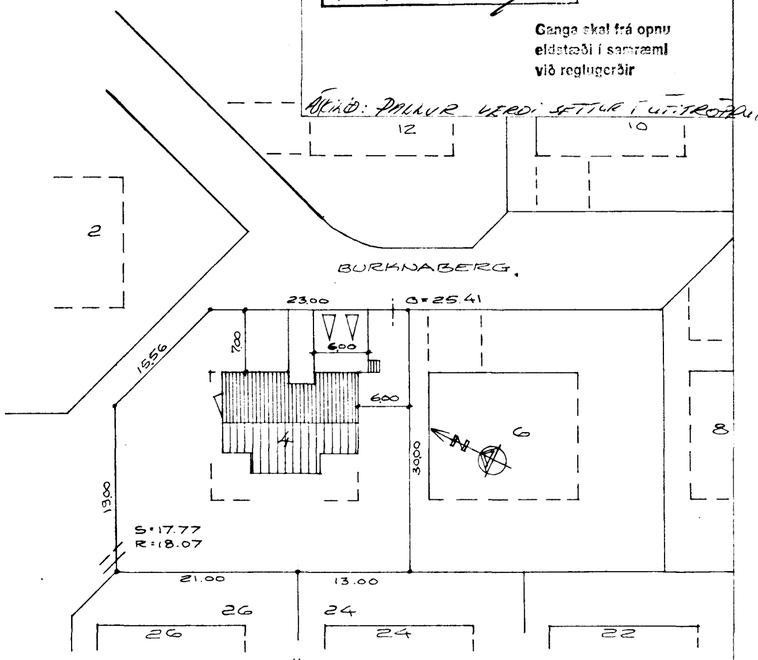

AFSTÖÐUMYND, M=1:500

STÆRÐIR	M² NETTÓ	M² BRÚTTÓ	RÚMMÁL
ÍBÚÐ	241.0	215.33	
BÍLSKÚR	26.4	31.46	
LAUFSKÁLI	11.0	13.00	
ALLS	278.4 M²	259.79 M²	758 M³

BRÚTTÓ NÝTINGARHLUTFALL = $\frac{161.53}{959.5}$ = 0.168

KÓLNUNARTÖLUR	W/M²C°
ÚTVEGGIR	0.55
ÞAK	0.30
GÓLF	0.40
VEGIÐ MEÐALGILDI, ÚTVEGGIR, GLUGGAR OG HURÐIR	1.00

BURKNABERG NR. 4

HAFNARFIRÐI Í JANÚAR 1989
ARNARHRAUNI 47, 651412

1

Ásgrás Magnússon Ferí