


# BURKNAVELLIR 1 HAFNARFIRÐI

Samþykkt þann  
 12 NOV 2014  
 Byggingaráætlunin í Hafnarfirði  
 Fh. Sigurður Steinar Jónsson

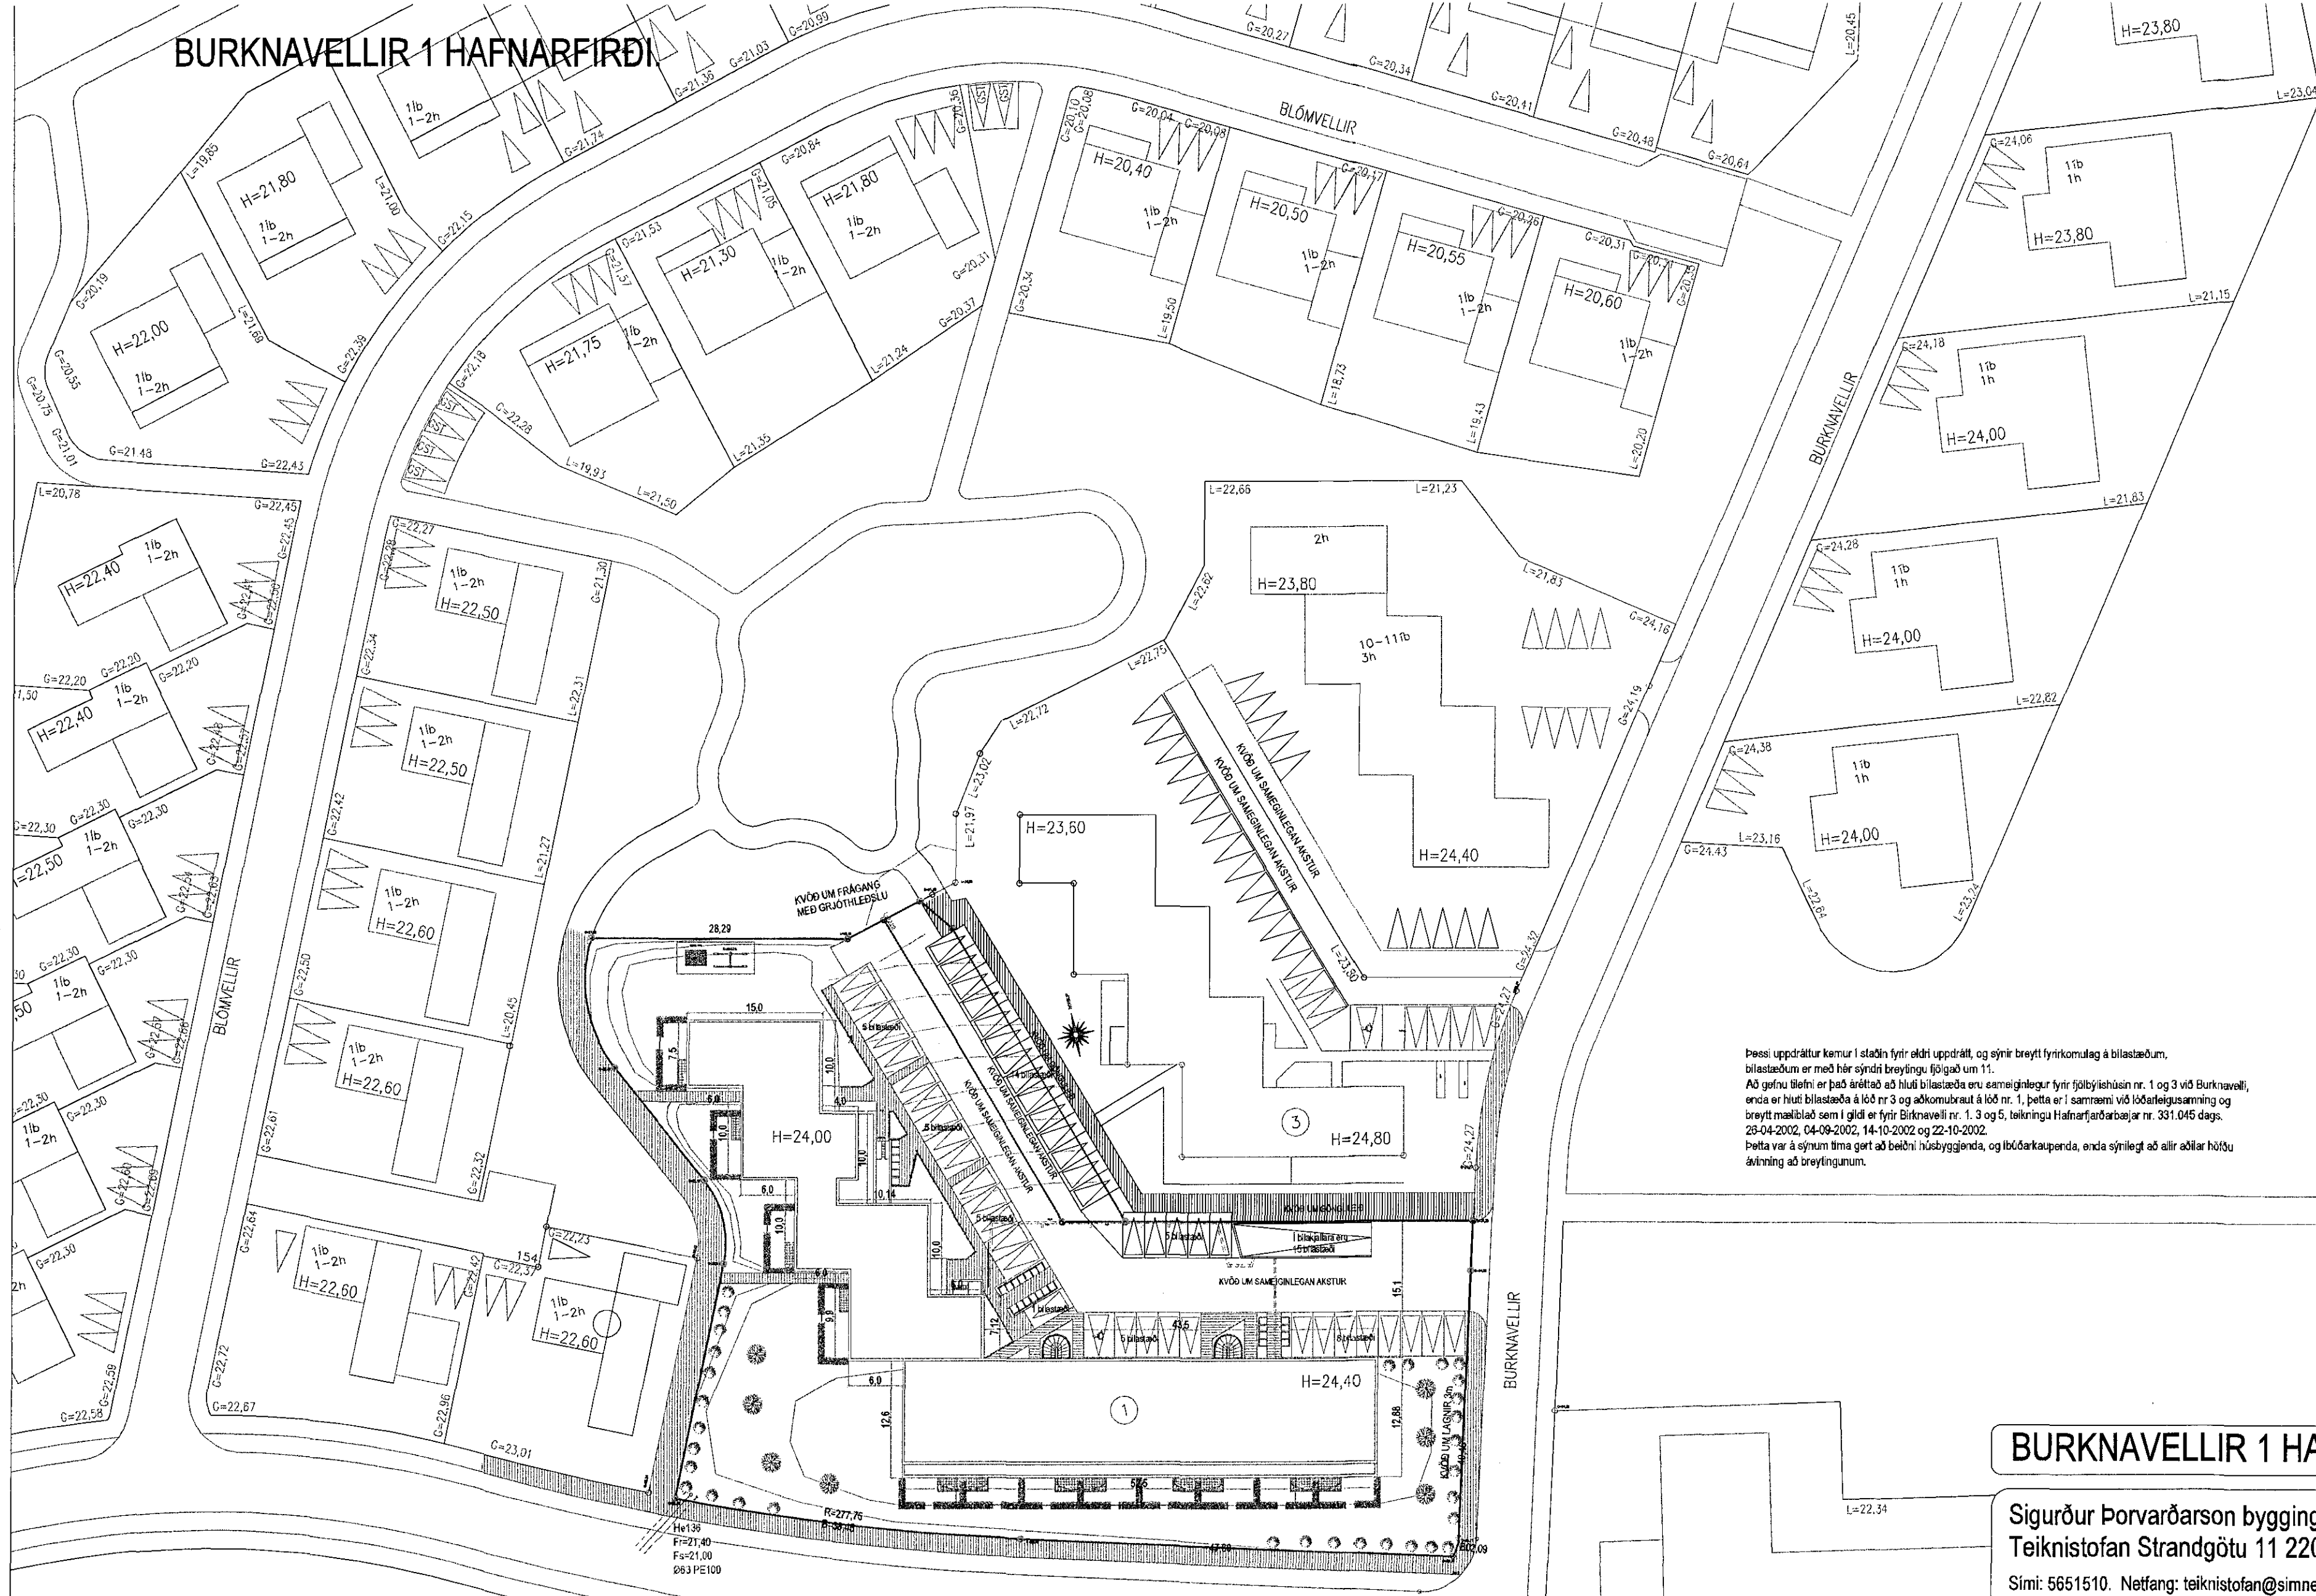

Þessi uppdráttur kemur í staðin fyrir eldri uppdrátt, og sýnir breytt fyrirkomulag á bilastæðum, bilastæðum er með hér sýndri breytingu fjölgað um 11.  
 Að gefnu lífni er það áreitt að hluti bilastæða eru sameiginlegur fyrir fjölbýlishúsin nr. 1 og 3 við Burknavelli, enda er hluti bilastæða á lóð nr 3 og aðkomubraut á lóð nr. 1, þetta er í samræmi við lóðaleigusamning og breytt mælikvæði sem lóð er fyrir Birknavelli nr. 1, 3 og 5, teikningu Hafnarfjarðarþæjar nr. 331.045 dags. 23-04-2002, 04-08-2002, 14-10-2002 og 22-10-2002.  
 Þetta var á sýnum tíma gert að beiðni húsbýggienda, og lóðarkaupenda, enda sýnilegt að allir aðilar höfðu ávinnning að breytingunum.

AFSTÖÐUMYND. MKV. 1 : 500.

## BURKNAVELLIR 1 HAFNARFIRÐI.

Sigurður Þorvarðarson byggingafræðingur bfi.  
 Teiknistofan Strandgötu 11 220 Hafnarfirði.  
 Sími: 5651510. Netfang: teiknistofan@simnet.is

Skýringar:	Aðaluppdráttur.
Teikning:	AFSTÖÐUMYND.
Mælikvarði:	1 : 500. -
Undirskrift:	27/8 14 <i>OS</i>
Blað nr: 6 af 6.	Dagsetning: 25 nóvember 2002.
Breytt: ágúst 2014. Sig. Þ.	