



KVÖÐ UM GÖNGULEIÐ

KVÖÐ UM GÖNGULEIÐ

KVÖÐ UM SAMEGINLEGAN AKSTUR

KVÖÐ UM SAMEGINLEGAN AKSTUR

GRUNNMYND 1 HÆÐ. MKV. 1:100.

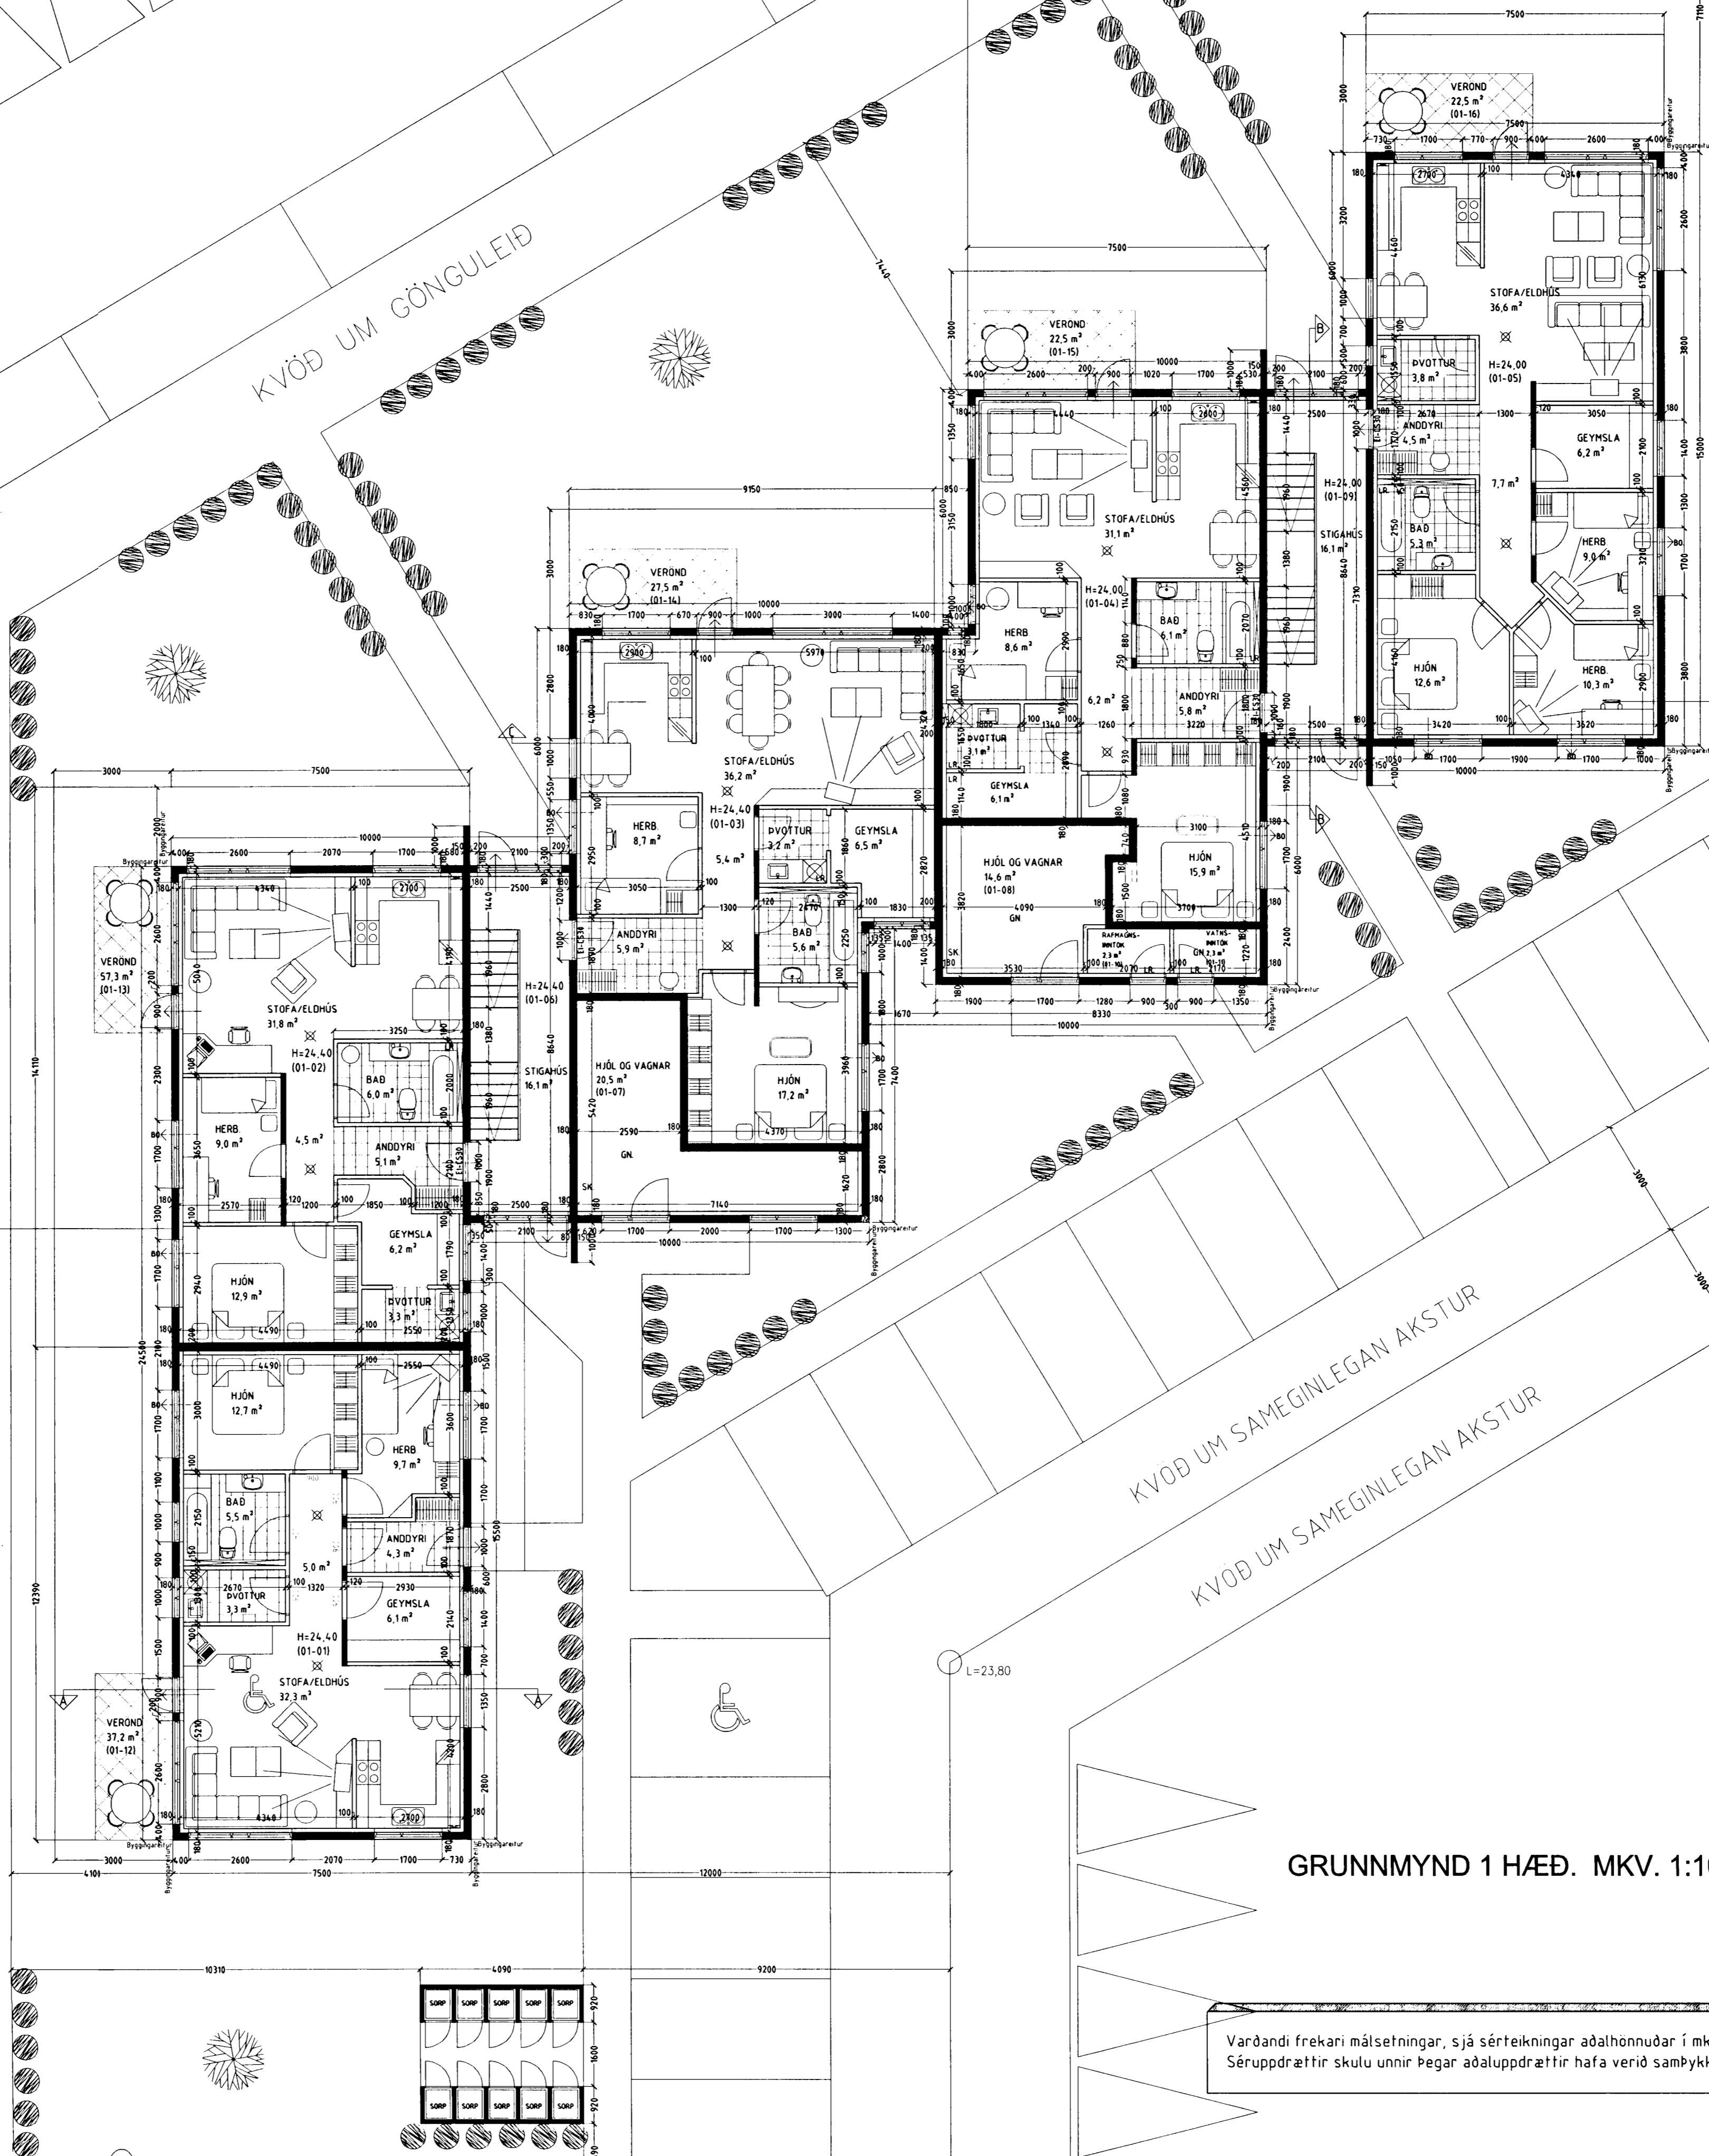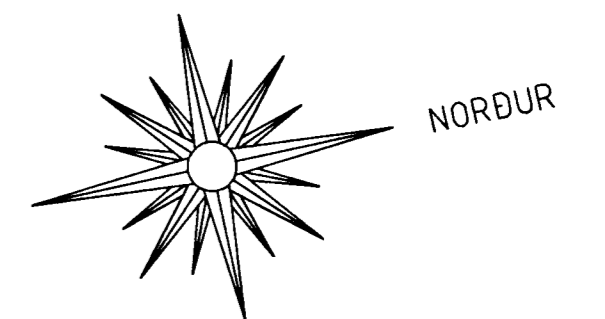

Vandandi frekari málsetningar, sjá sérteikningar aðalhönnuðar í mkv. 150
Sérupprættir skulu unnir Þegar aðaluppdrættir hafa verið samþykktir af byggingaryfirvöldum

BURKNAVELLIR 3 HAFNARFIRÐI.

Sigurður Þorvårdarson byggingafræðingur bfi.
Teiknistofan Strandgötu 11 220 Hafnarfirði.
Sími 5651510. Netfang teiknistofan@islandia.is
STH teiknistofan ehf. kt. 510298-2769 Kf. aðalhönnuðar: 141250-4189

Skýringar:	Aðaluppdráttur
Teikning:	Grunnmynd 1 hæð.
Málkvarði:	1:100
Dagsetning:	19 júlí 2002
Undirskrift:	16/5/03 Stp
Blad nr.:	1 af 6
Breytt:	Stigahús einangruð að innanverðu og anddyrshurð tekin út.
Dags:	16.05.2003