


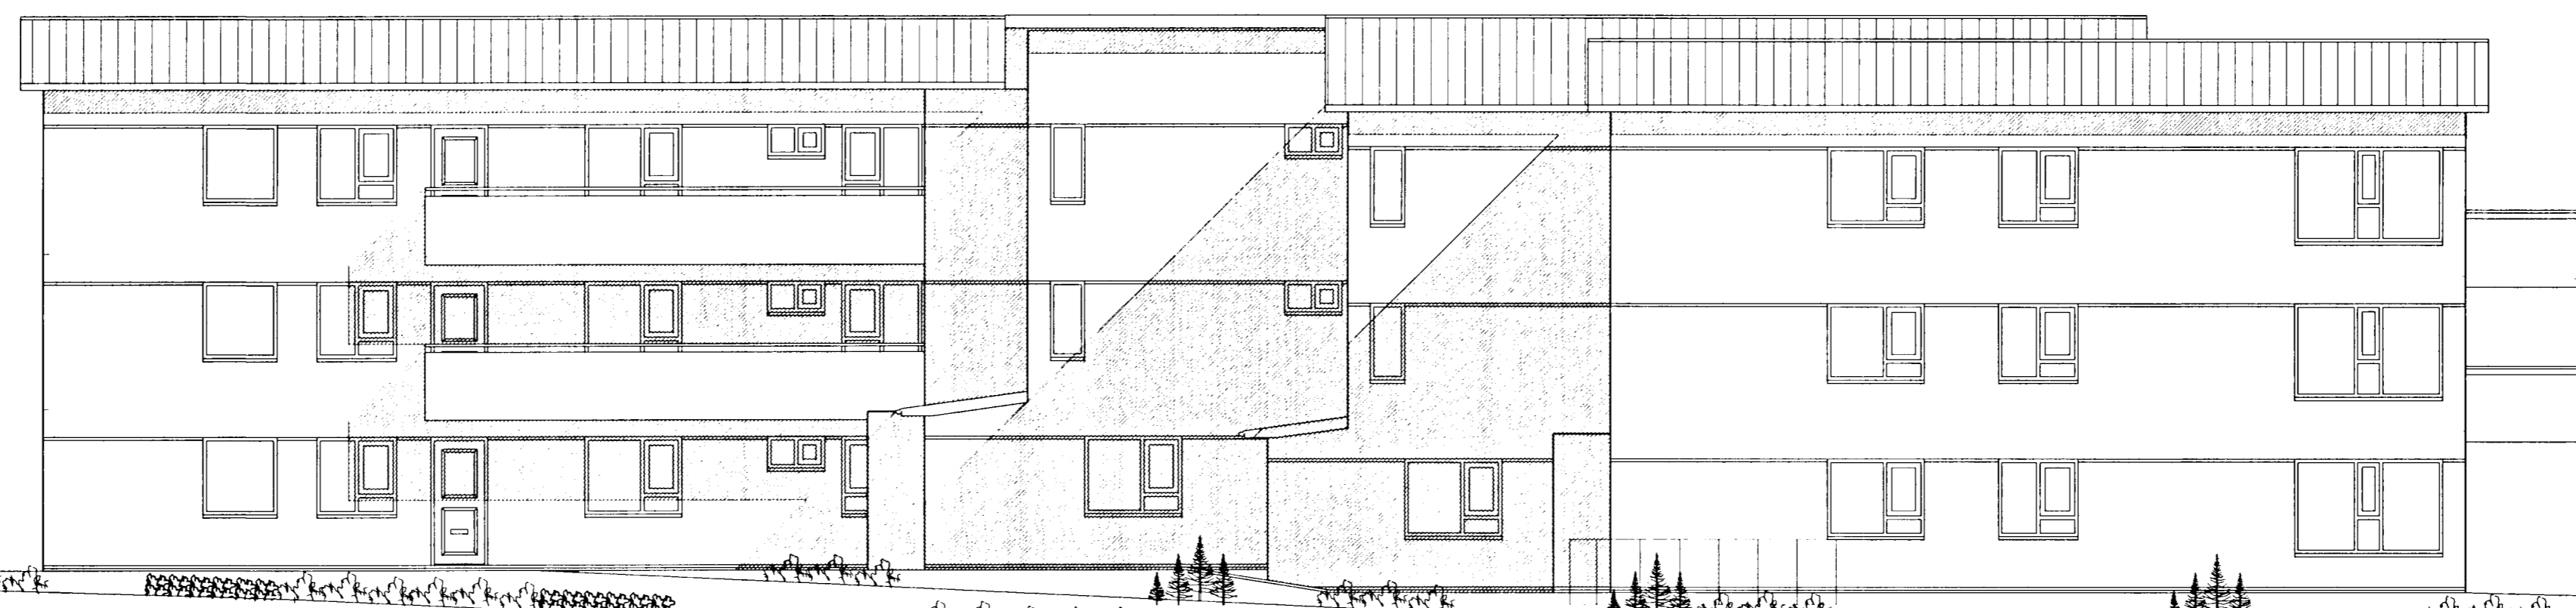

ÚTLIT SUÐUR MKV. 1:100.



ÚTLIT VESTUR MKV. 1:100.



ÚTLIT NORÐUR MKV. 1:100.



ÚTLIT AUSTUR MKV. 1:100.

BURKNAVELLIR 3 HAFNARFIRÐI.

Sigurður Þorvarðarson byggingafræðingur bfi.
Teiknistofan Strandgötu 11 220 Hafnarfirði.
Sími: 5651510 Netfang: teiknistofan@islandia.is
STH teiknistofan ehf. kt. 510298-2769 Kl. aðalhönnuðar 141250-4189

Skýringar:	Aðaluppdráttur.
Teikning:	Útlitsmyndir.
Mætkvæði:	1:100
Dagsetning:	19 júlí 2002
Undirskrift:	<i>1615 GS de 7/02</i>
Blað nr.:	5 af 6
Breytt:	Stigahús einangruð að innanverðu og anddyrishúð tekin úf.
Dags:	16.05.2003.