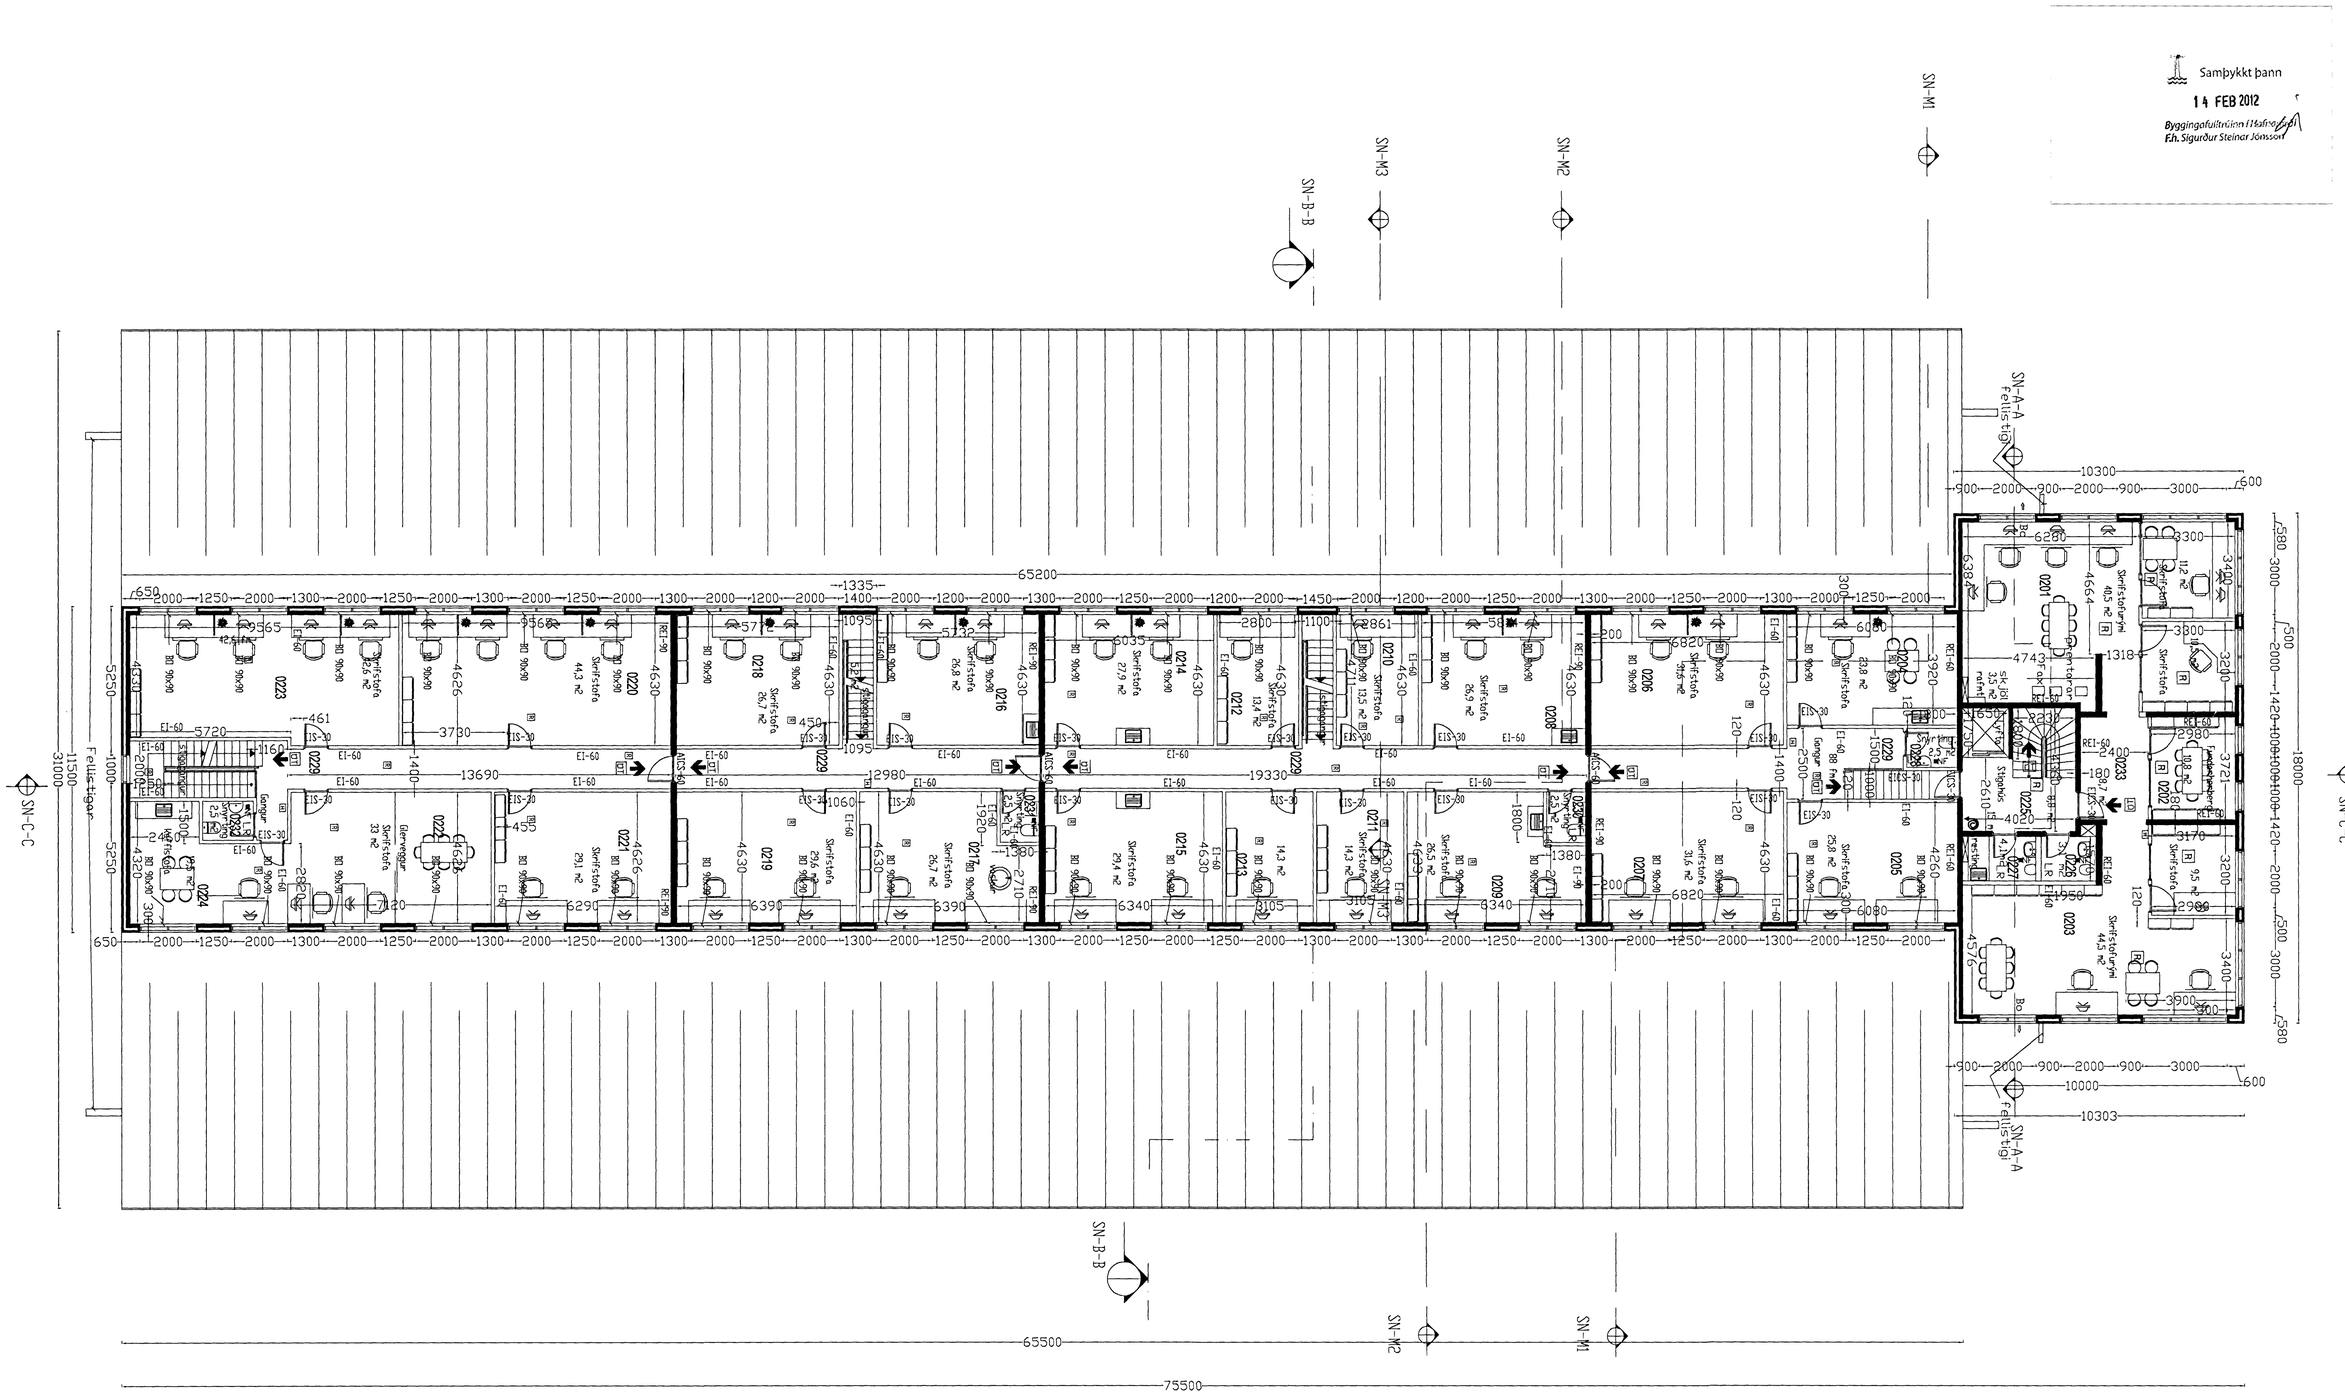

Sigurbjartur Halldórsson Laxakvæisl 35, 110 Reykjavík kt. 230656-3479 s: 8768022	Klettar ehf	Cuxhavengata 1, Hafnarfirði	
	Dagsetning 27.12.11	Reyndarteikningar Grunnmynd 2 hæð	B104
	Sigurbjartur Halldórsson	1:100	05-1
	Gísli Hermannsson		