Samþykkt þann
14 FEB 2012
Byggingafulltrúinn í Hafnarfirði
F.h. Sigurður Steinar Jónsson

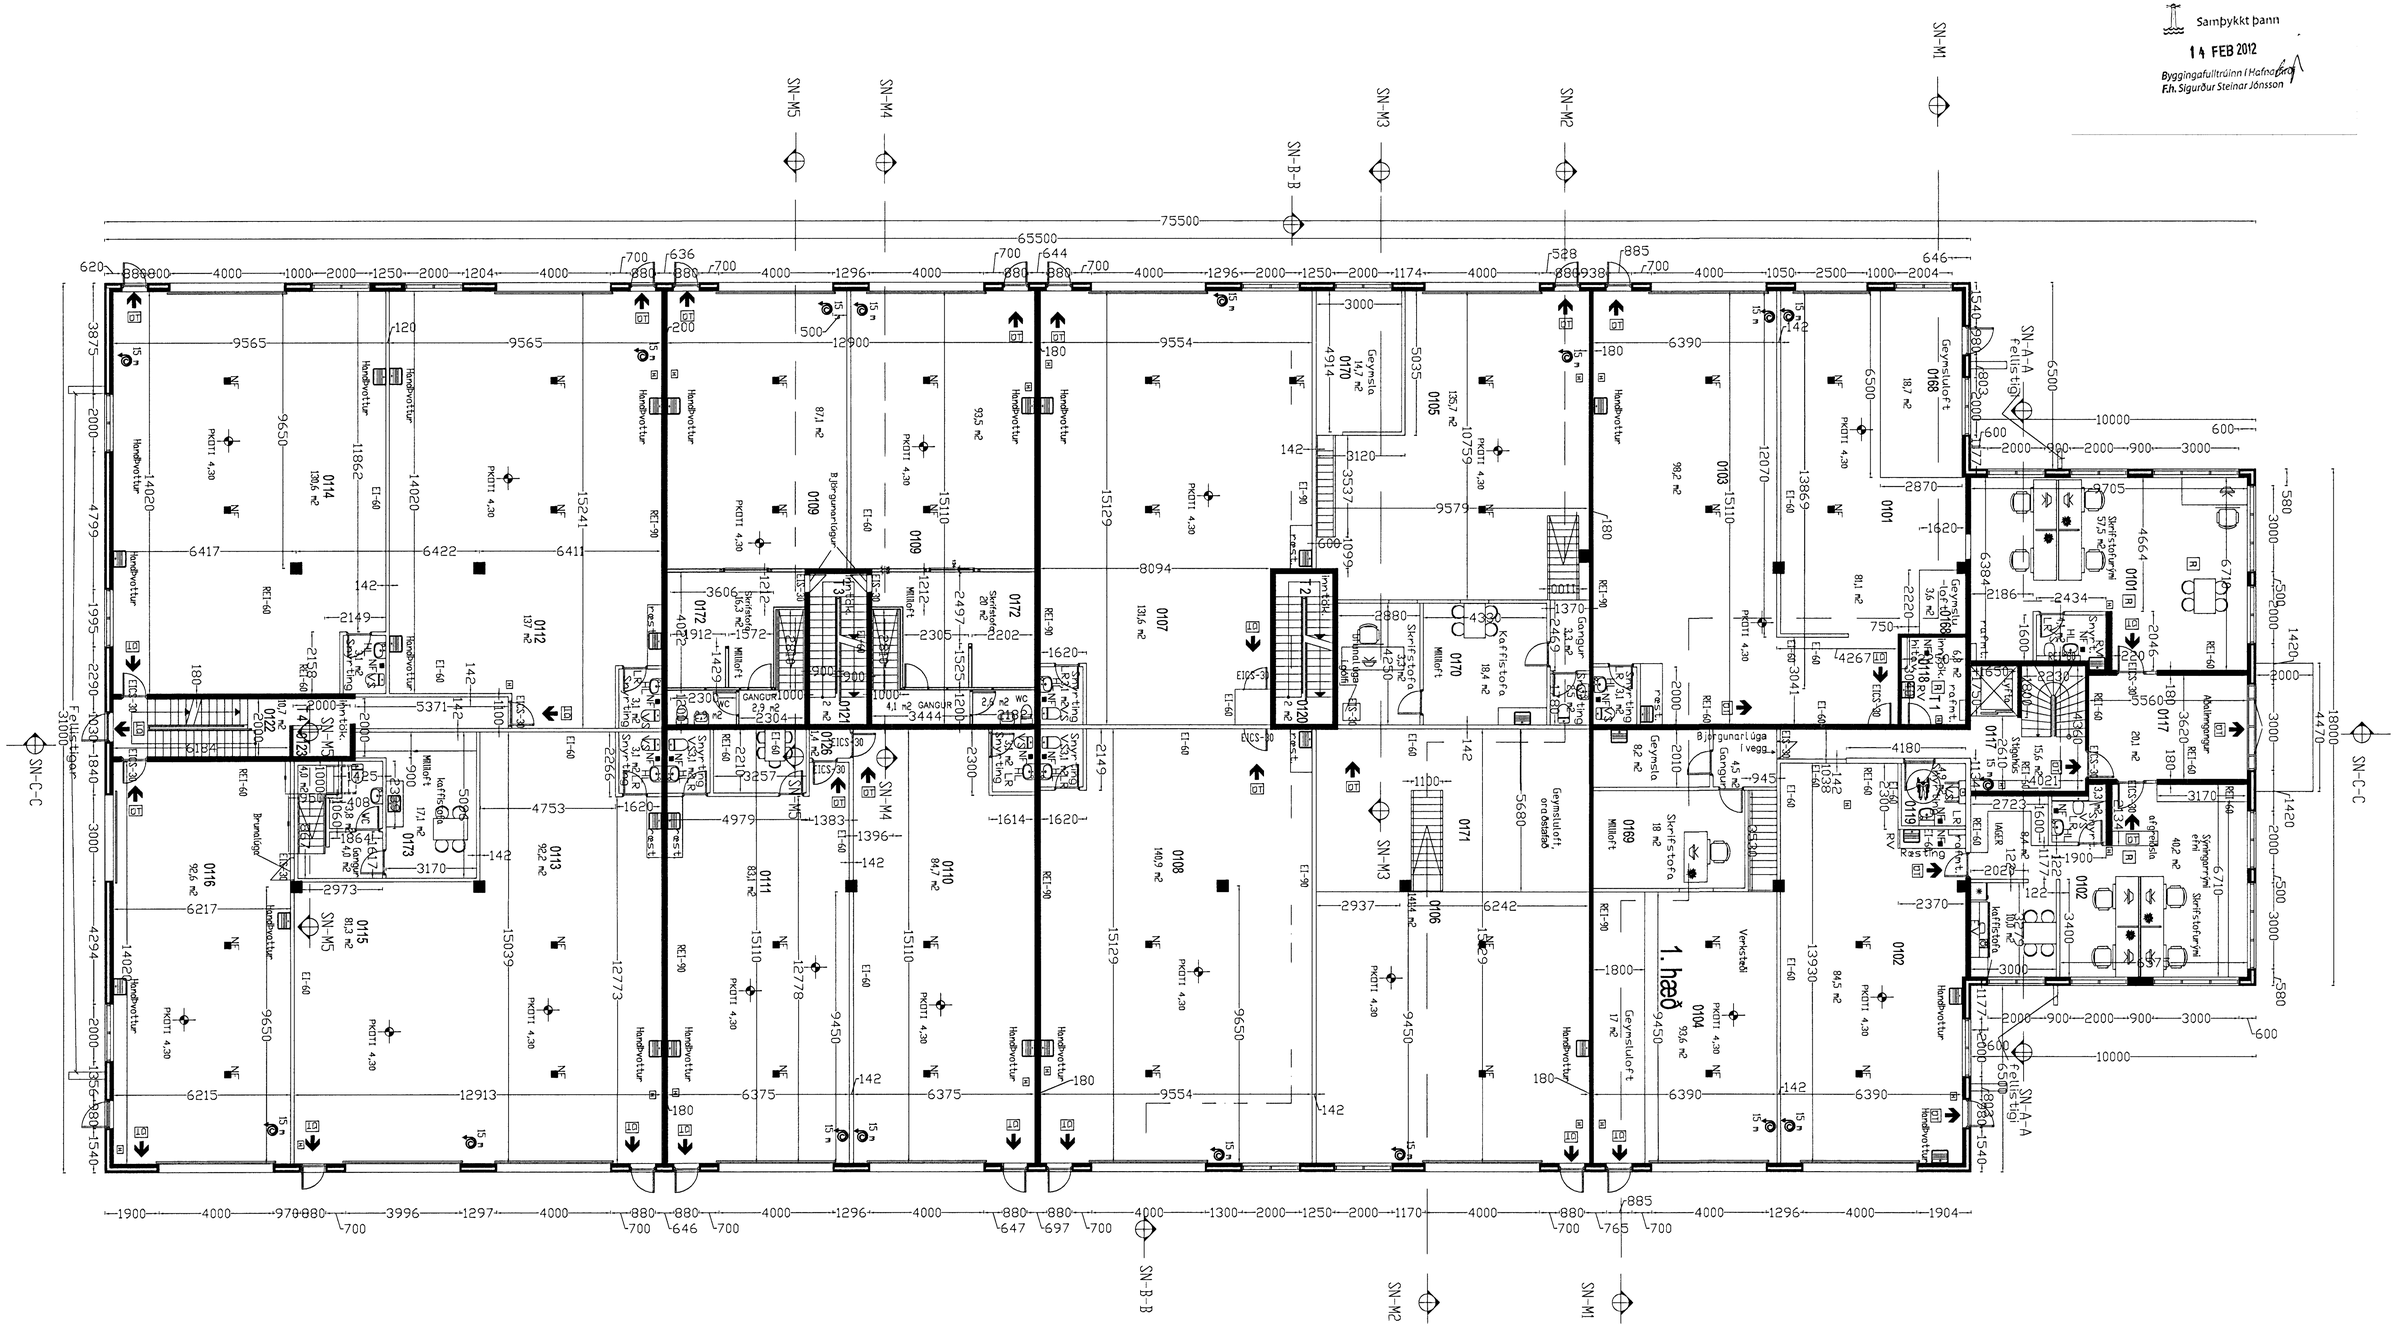

03.01.2012

Sigurbjartur Halldórsson Laxakvæisi 35, 110 Reykjavík kt. 230656-3479 s: 8768022	Dagsetning 27.12.11	Teikning Reyndarteikningar Grunnmynd 1 hæð m millil	Nýtt nýbrigar B107
Sigurbjartur Halldórsson	Skalbreik 1:100		Teikninar 05-1
Gísli Hermannsson			

Klettar ehf

Cuxhavengata 1, Hafnarfirði