


Sampykkt á fundi bygginga-
nefndar þ. 5/5 1988

BYGGINGAFULLTRÚINN
HAFNARFIRÐI



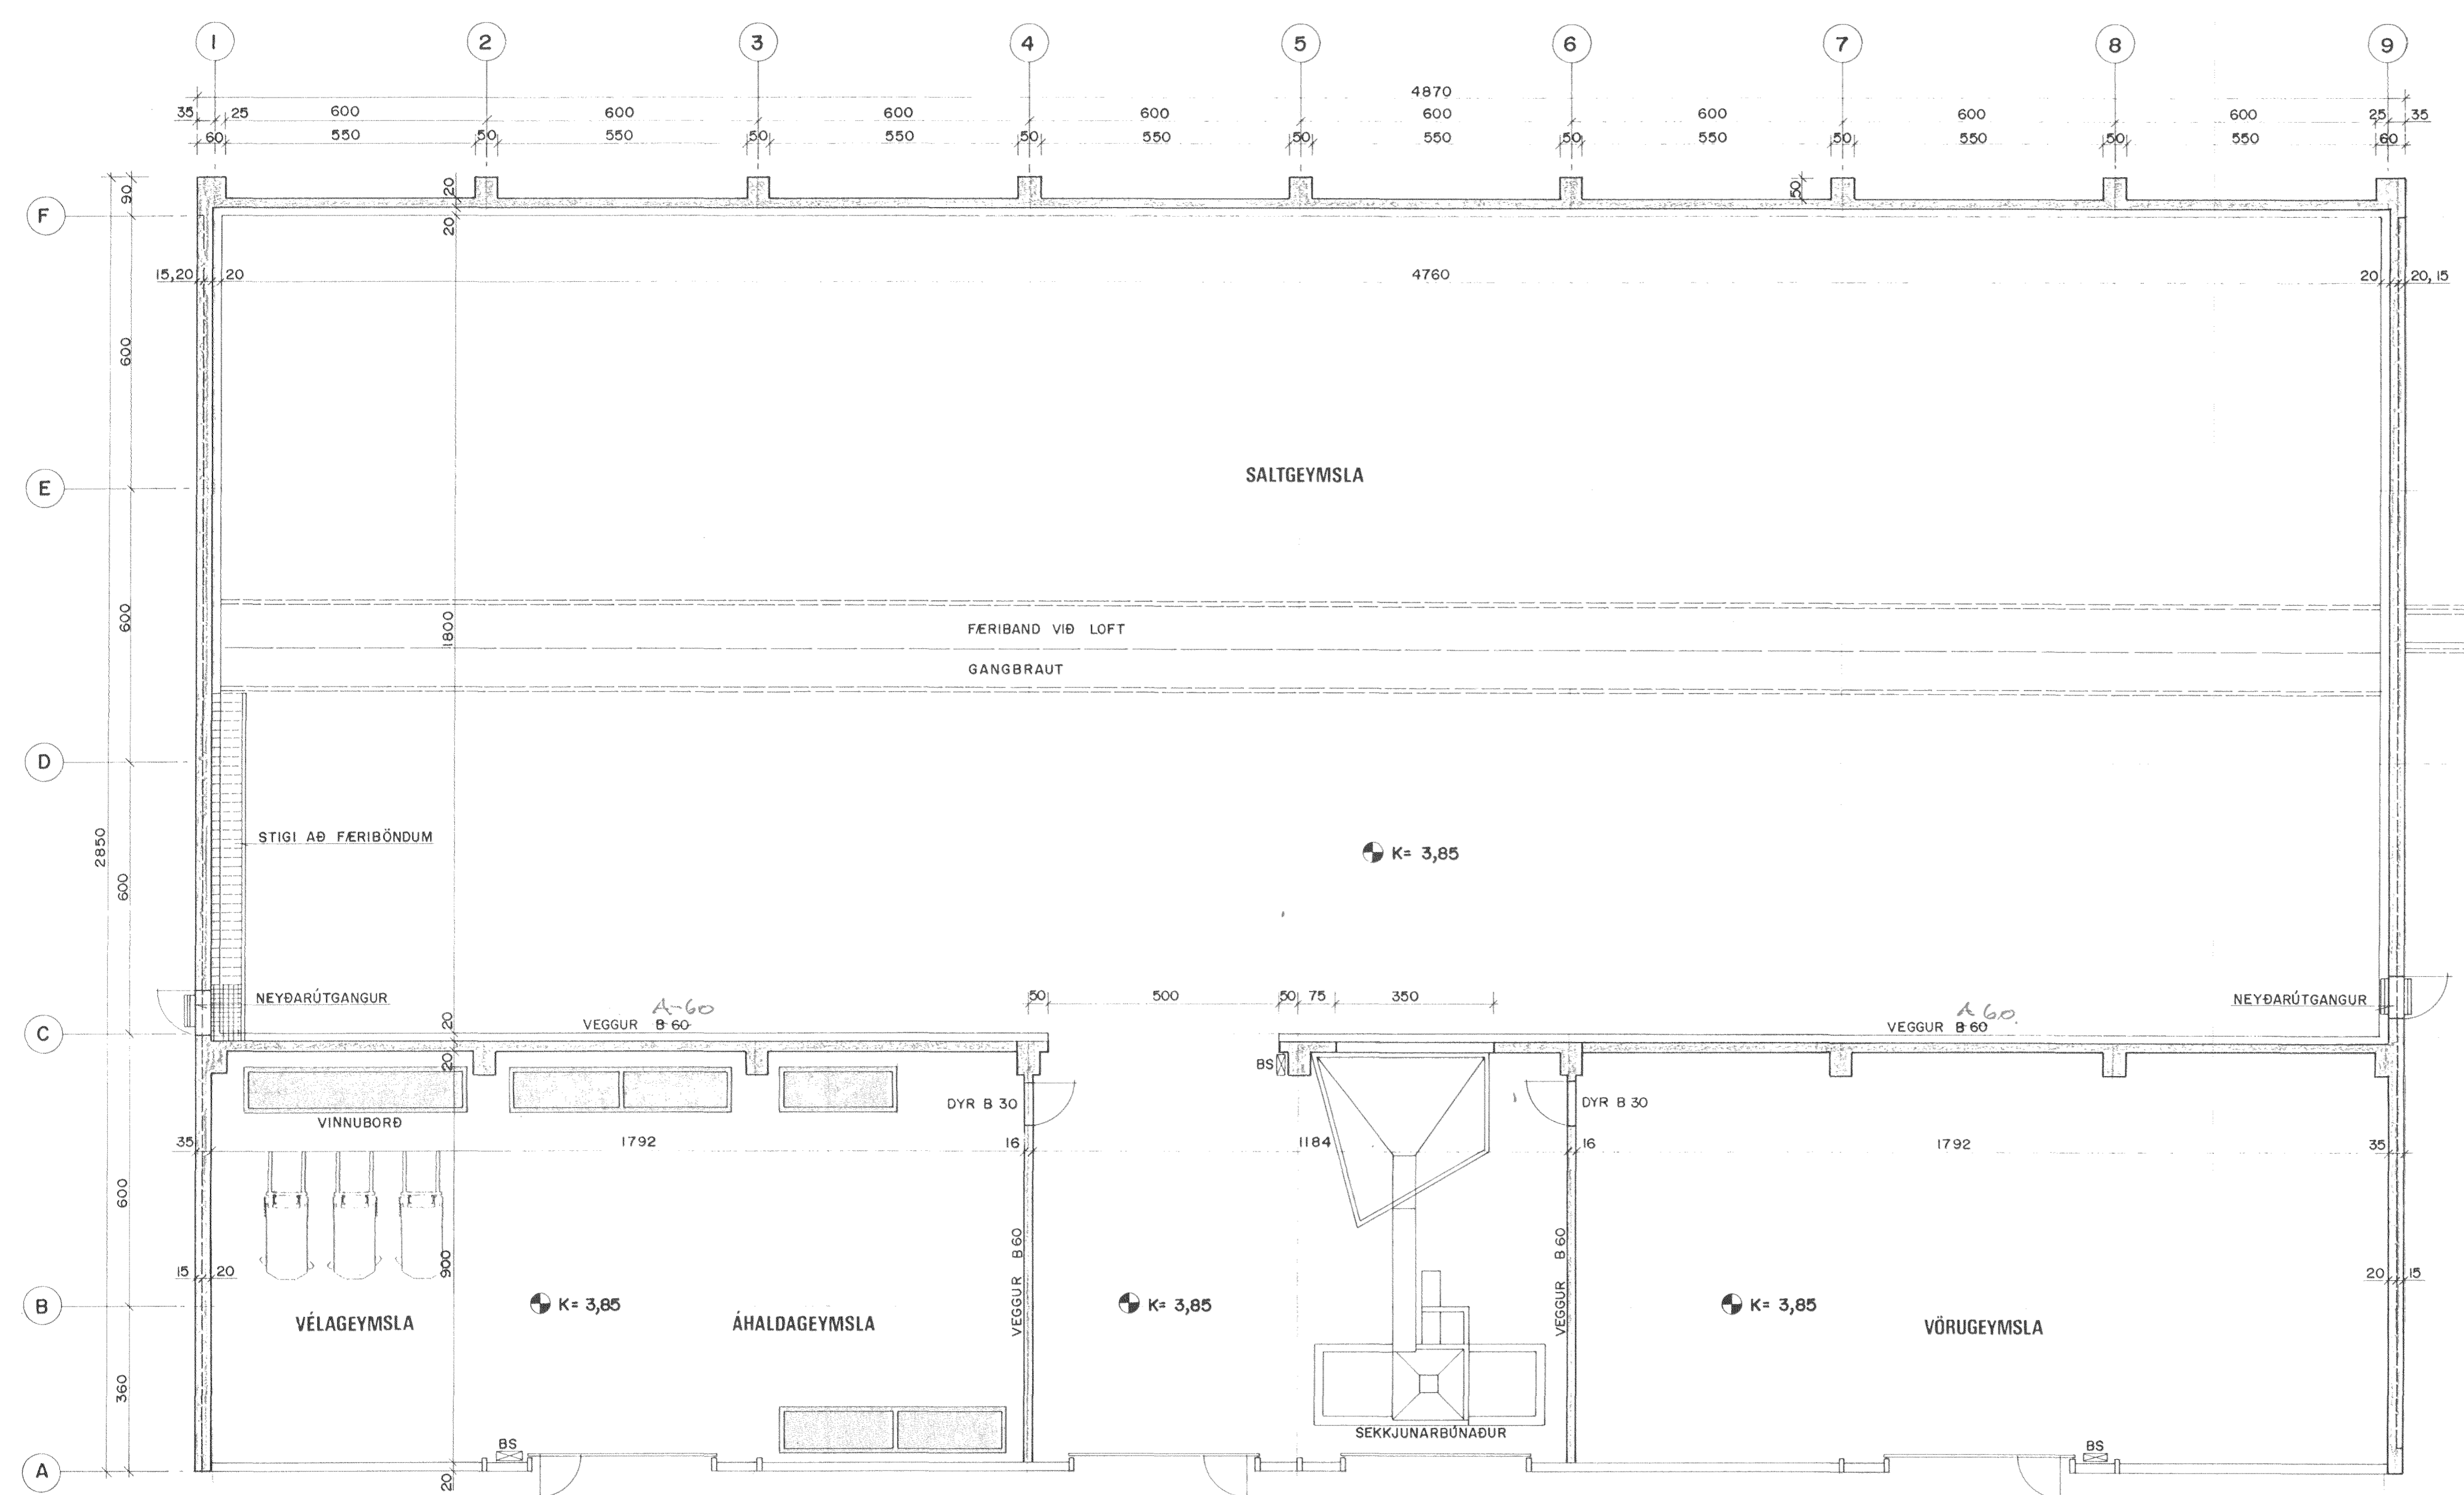

SKÝRINGAR:

BS: MERKIR BRUNASLÖNGU

BRUNATÆKNILEG SJÓNARMÓD

- Burðarvirki : Byggingin er gerð úr líntréströmmum sem standa á steypum veggjum.
- Frágangur : Veggir eru ýmist málaðir eða ómálaðir steinvegir og áklæðning á trégrind. Þak er áklæðning á trégrind, óeinangrað.
- Brunahólfun : Byggingunni er skipt í þrjú brunahólf:
 - Ánalda- og vélageymsla: 168 m²
 - Geymsla vöruafgreiðslu: 168 m²
 - Saltgeymsla o.fl.: 1.022 m²
- Reyklosun : Reyklosun fer fram um ofanljós og lofttúur í þaki. Ofanljós verða úr auðbrennanlegu efni.
 - Ánalda og vélageymsla:
 - ° Ofanljós : 15 m² = 9% gólfpl.
 - Geymsla vöruafgreiðslu:
 - ° Ofanljós : 15 m² = 9% gólfpl.
 - Saltgeymsla o.fl.:
 - ° Ofanljós : 10,0 m²
 - ° Lofttúur : 9,0 m²

Alls: 110 m² = 10,7% gólfpl.

Ceishavengeta 3

EIMSALT HAFNARFIRÐI				SALTGEYMSLA GRUNNMÝND			
BR	DAG	BREYTING		REYKJAVÍK	REIKN	VERK	BL. NR.
A	26.2.88	NEYÐARÚTGANGUR	I. Þ. G. J.	REYKJAVÍK, Þ. 06.04.1988	TEIKN	REIKN	1:100
B	16.3.88	GÖNGUDYR, BRUNASLÖNGUR	I. Þ. G. J.	VERK	G. J.	BL. NR.	BR.
C	04.4.88	HÚS STYTT O. FL.	I. Þ. G. J.	ATH	SAMP.	87111	0.02 C

VERKFRÆÐISTOFA
STEFANS OLAFSSONAR HF. F.R.V.
CONSULTING ENGINEERS

REYKJAVÍK, Þ. 06.04.1988

BORGARTÚNI 20 105 REYKJAVÍK SIM: 29340 & 29341