


VESTUR

01-01-02




AUSTUR

01-01-02

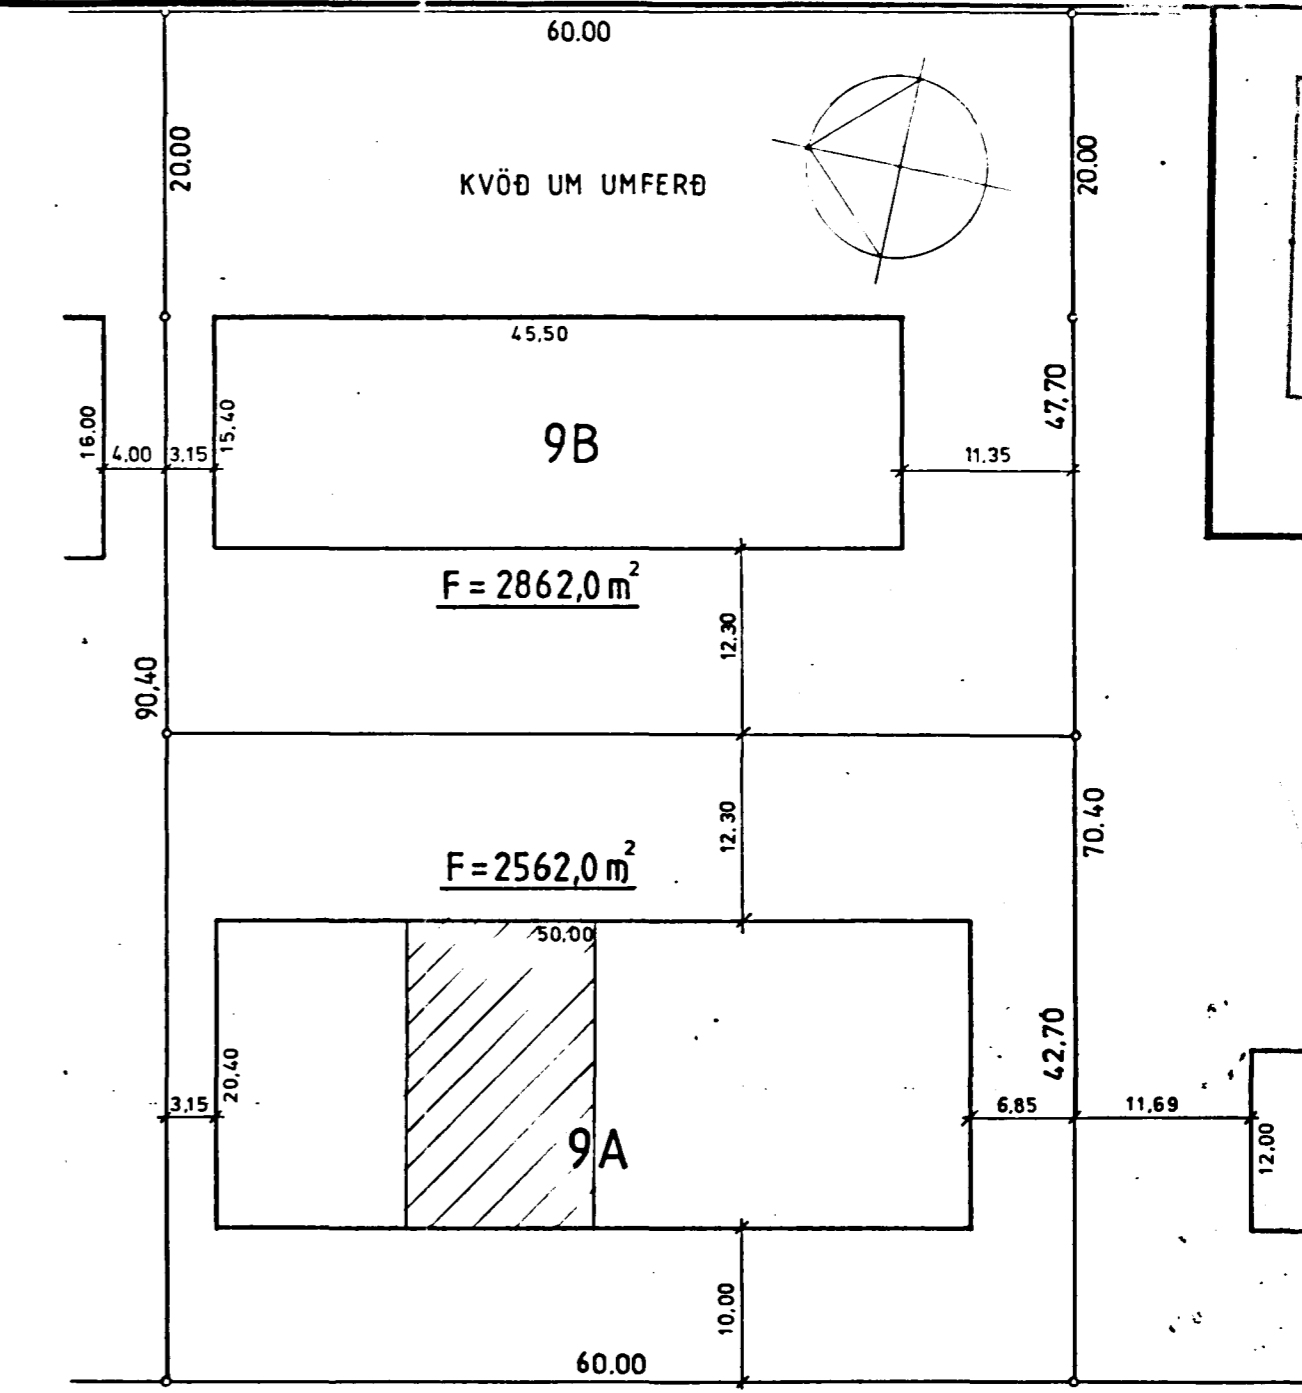


Sembykt á fundi byggingarnefndar 14.10.92
BYGGINGAVALIÐRÁÐINN
Í HAFNARFIRÐI



DALSHRAUN
AFSTÖÐUMYND MKV 1:500

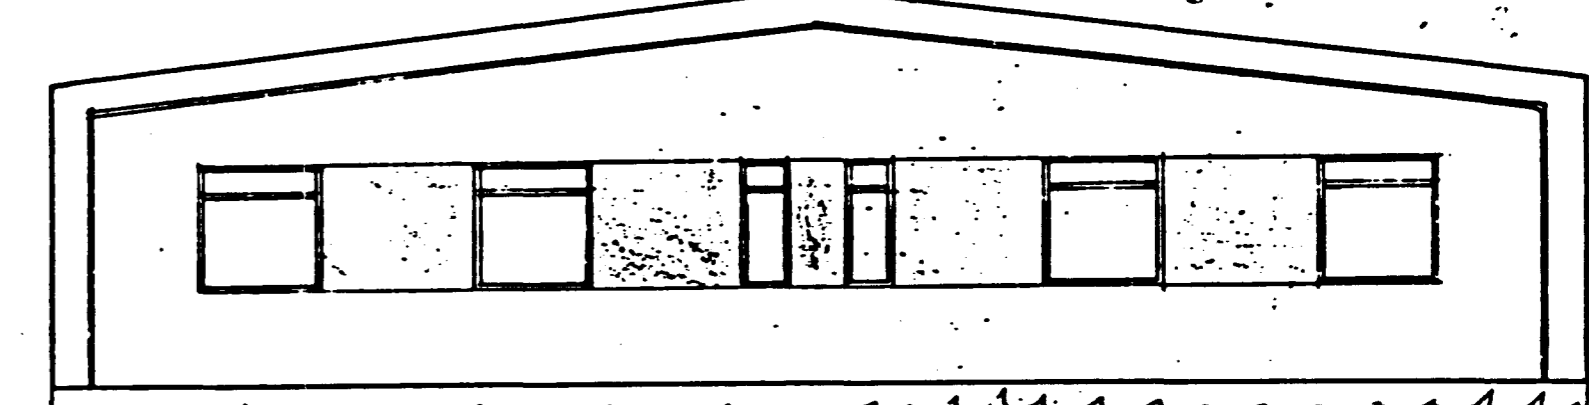

NORÐUR

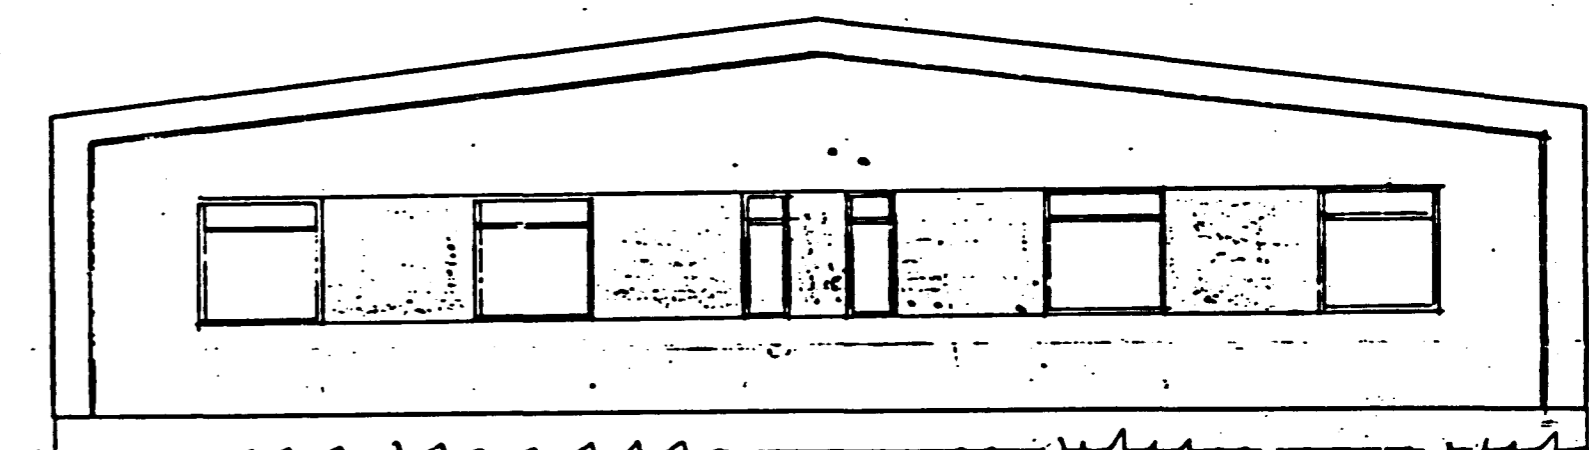

SUDUR

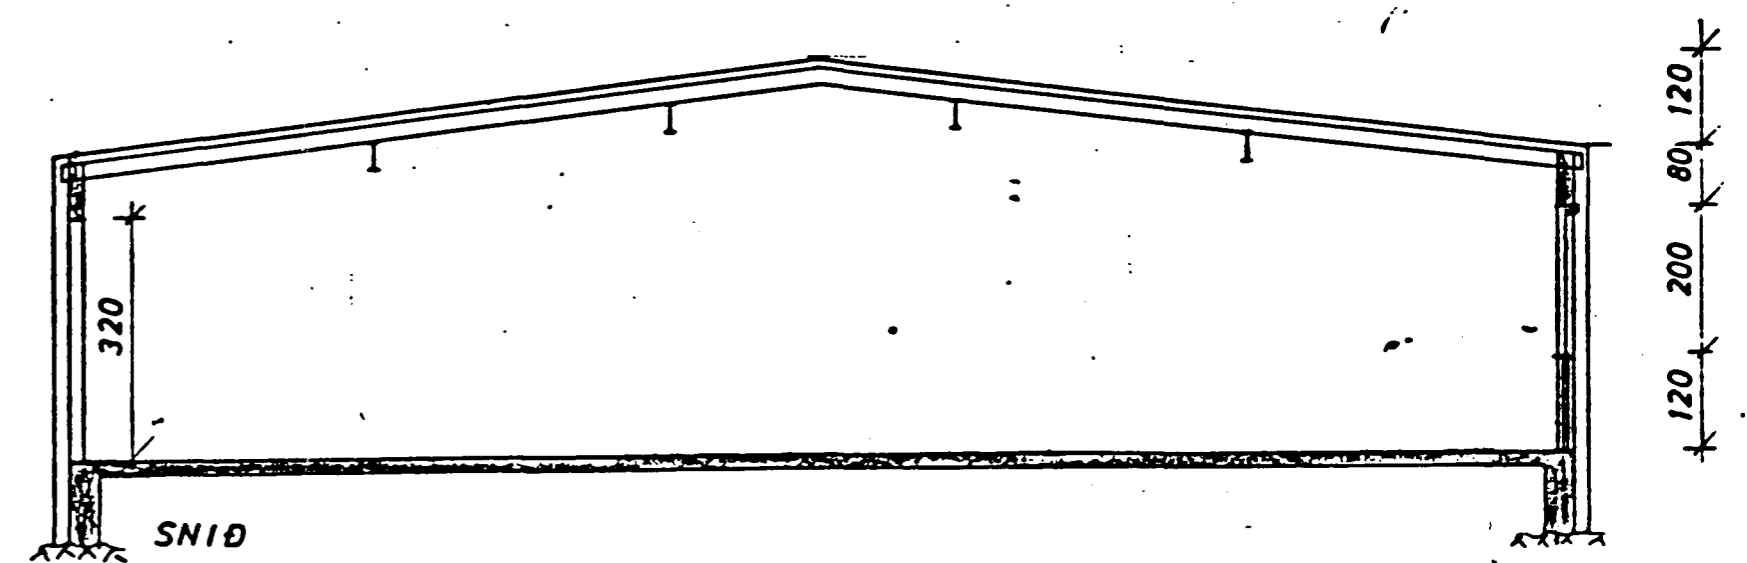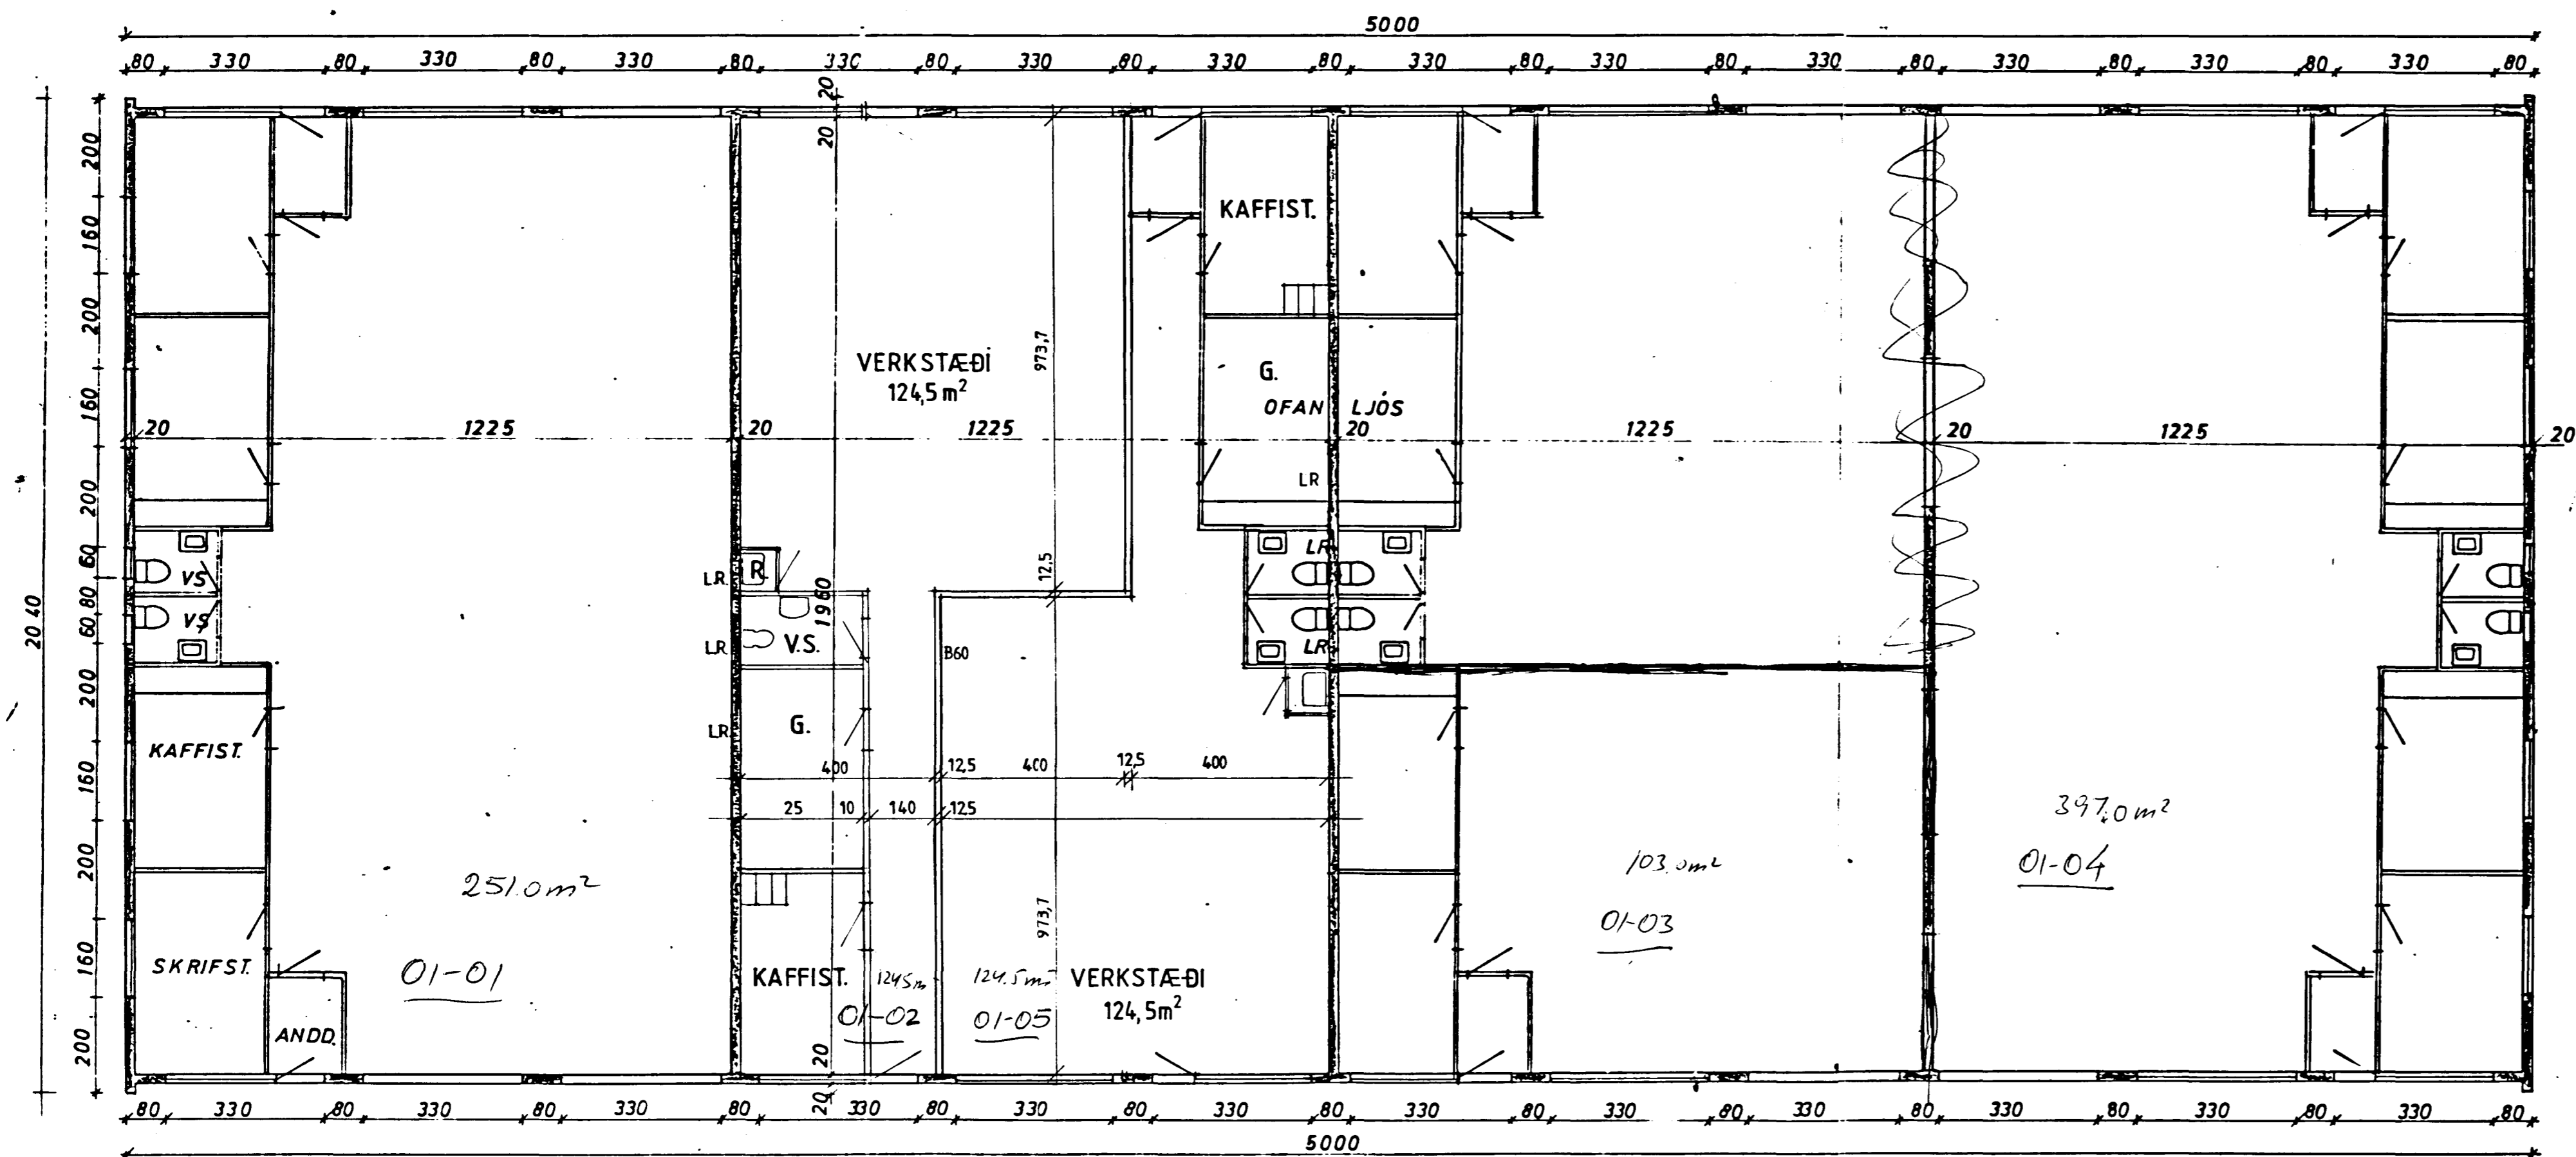

SUID

DALSHRAUN 9a HAFNARFIRÐI
SKIPTING Á MATSHLUTA 01-01-02
GRUNNMYND OG ÚTLIT MKV 1:100 D. 07.10.92
MAGNÚS SKÚLÁSSON ARKITEKT
Magnús Skúlason