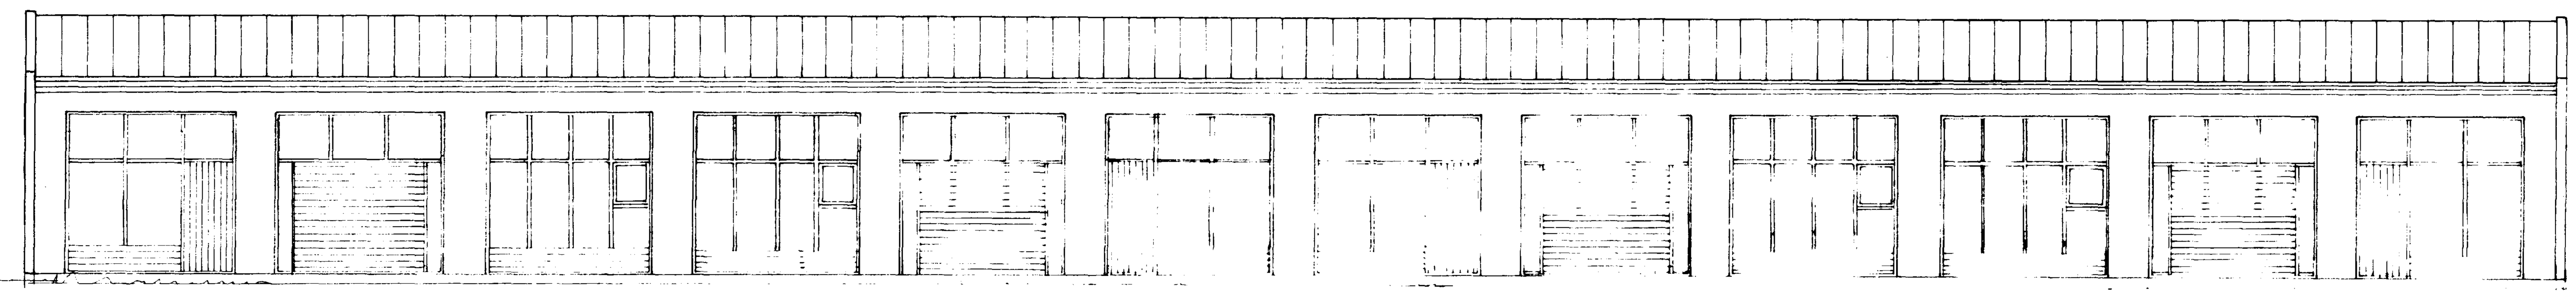

VESTUR

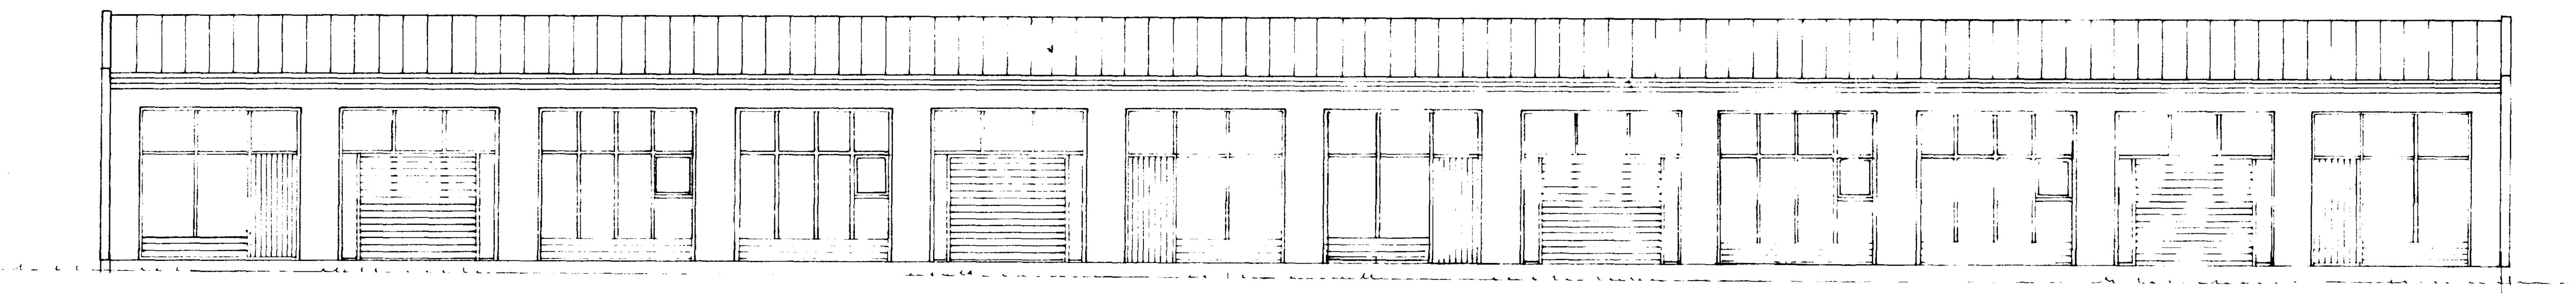

AUSTUR

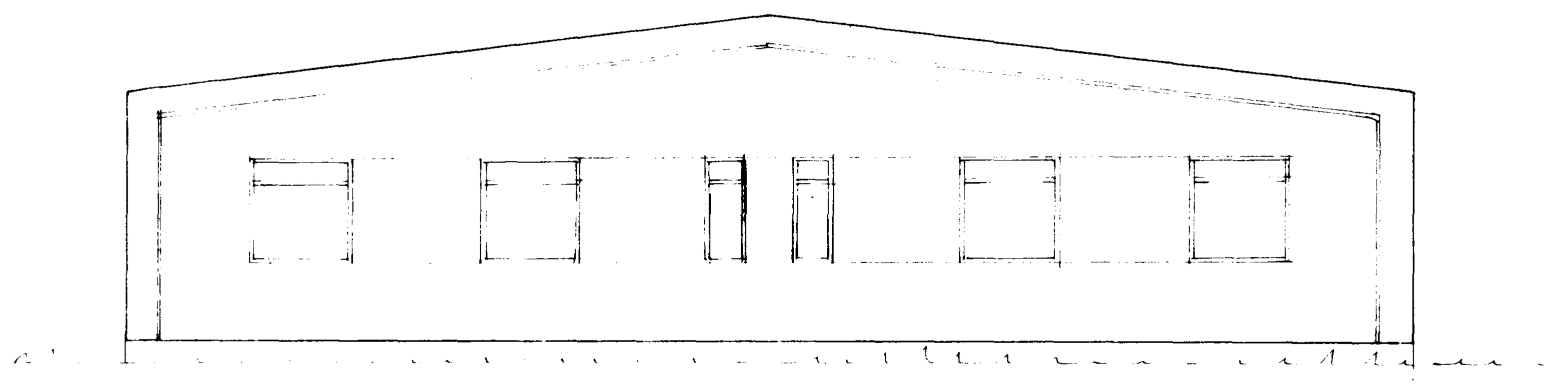

NORÐUR

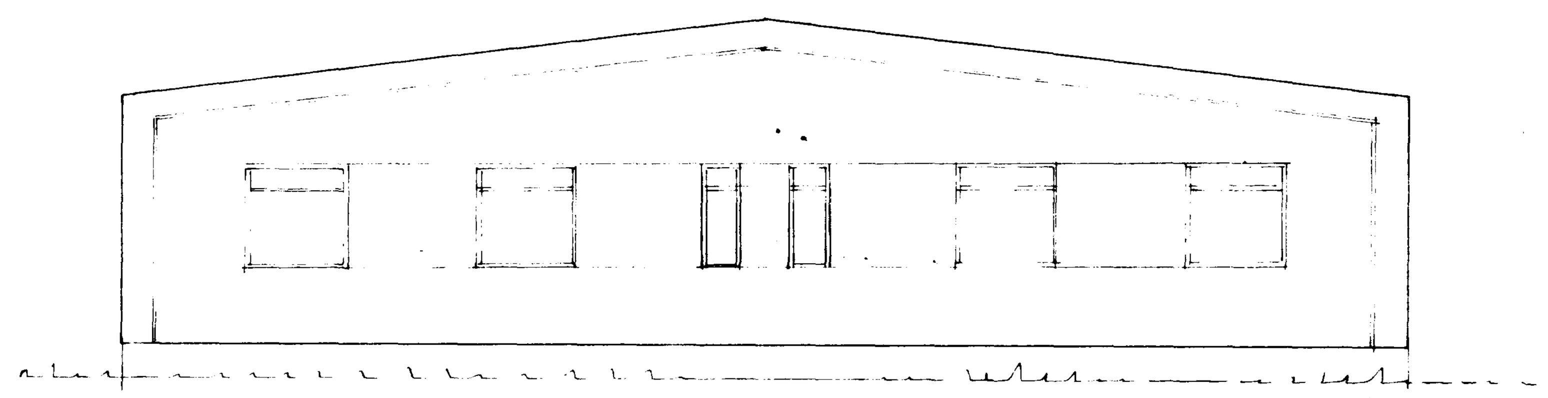

SUÐUR

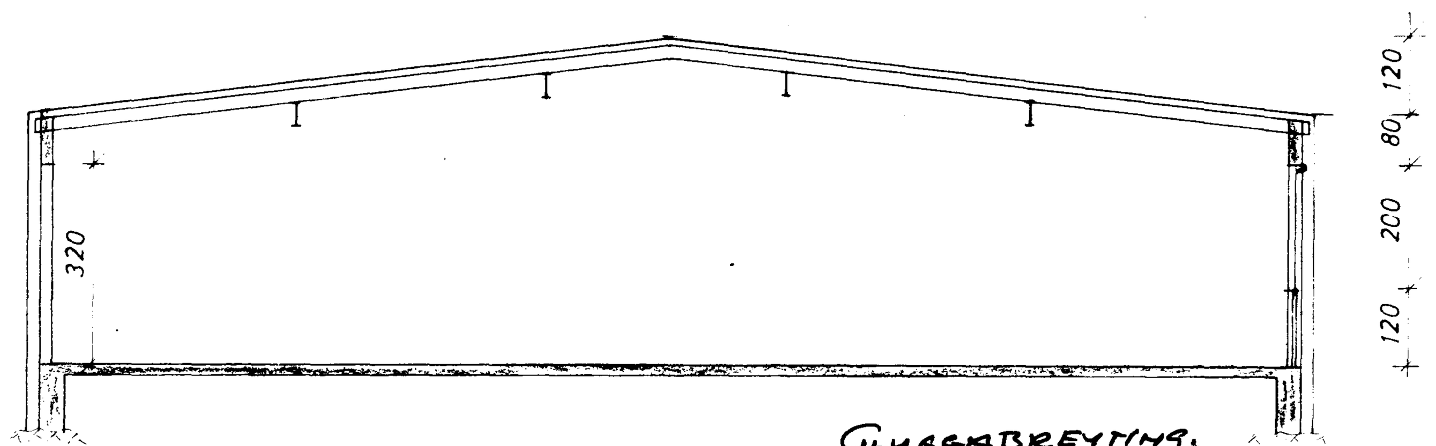

SNIÐ

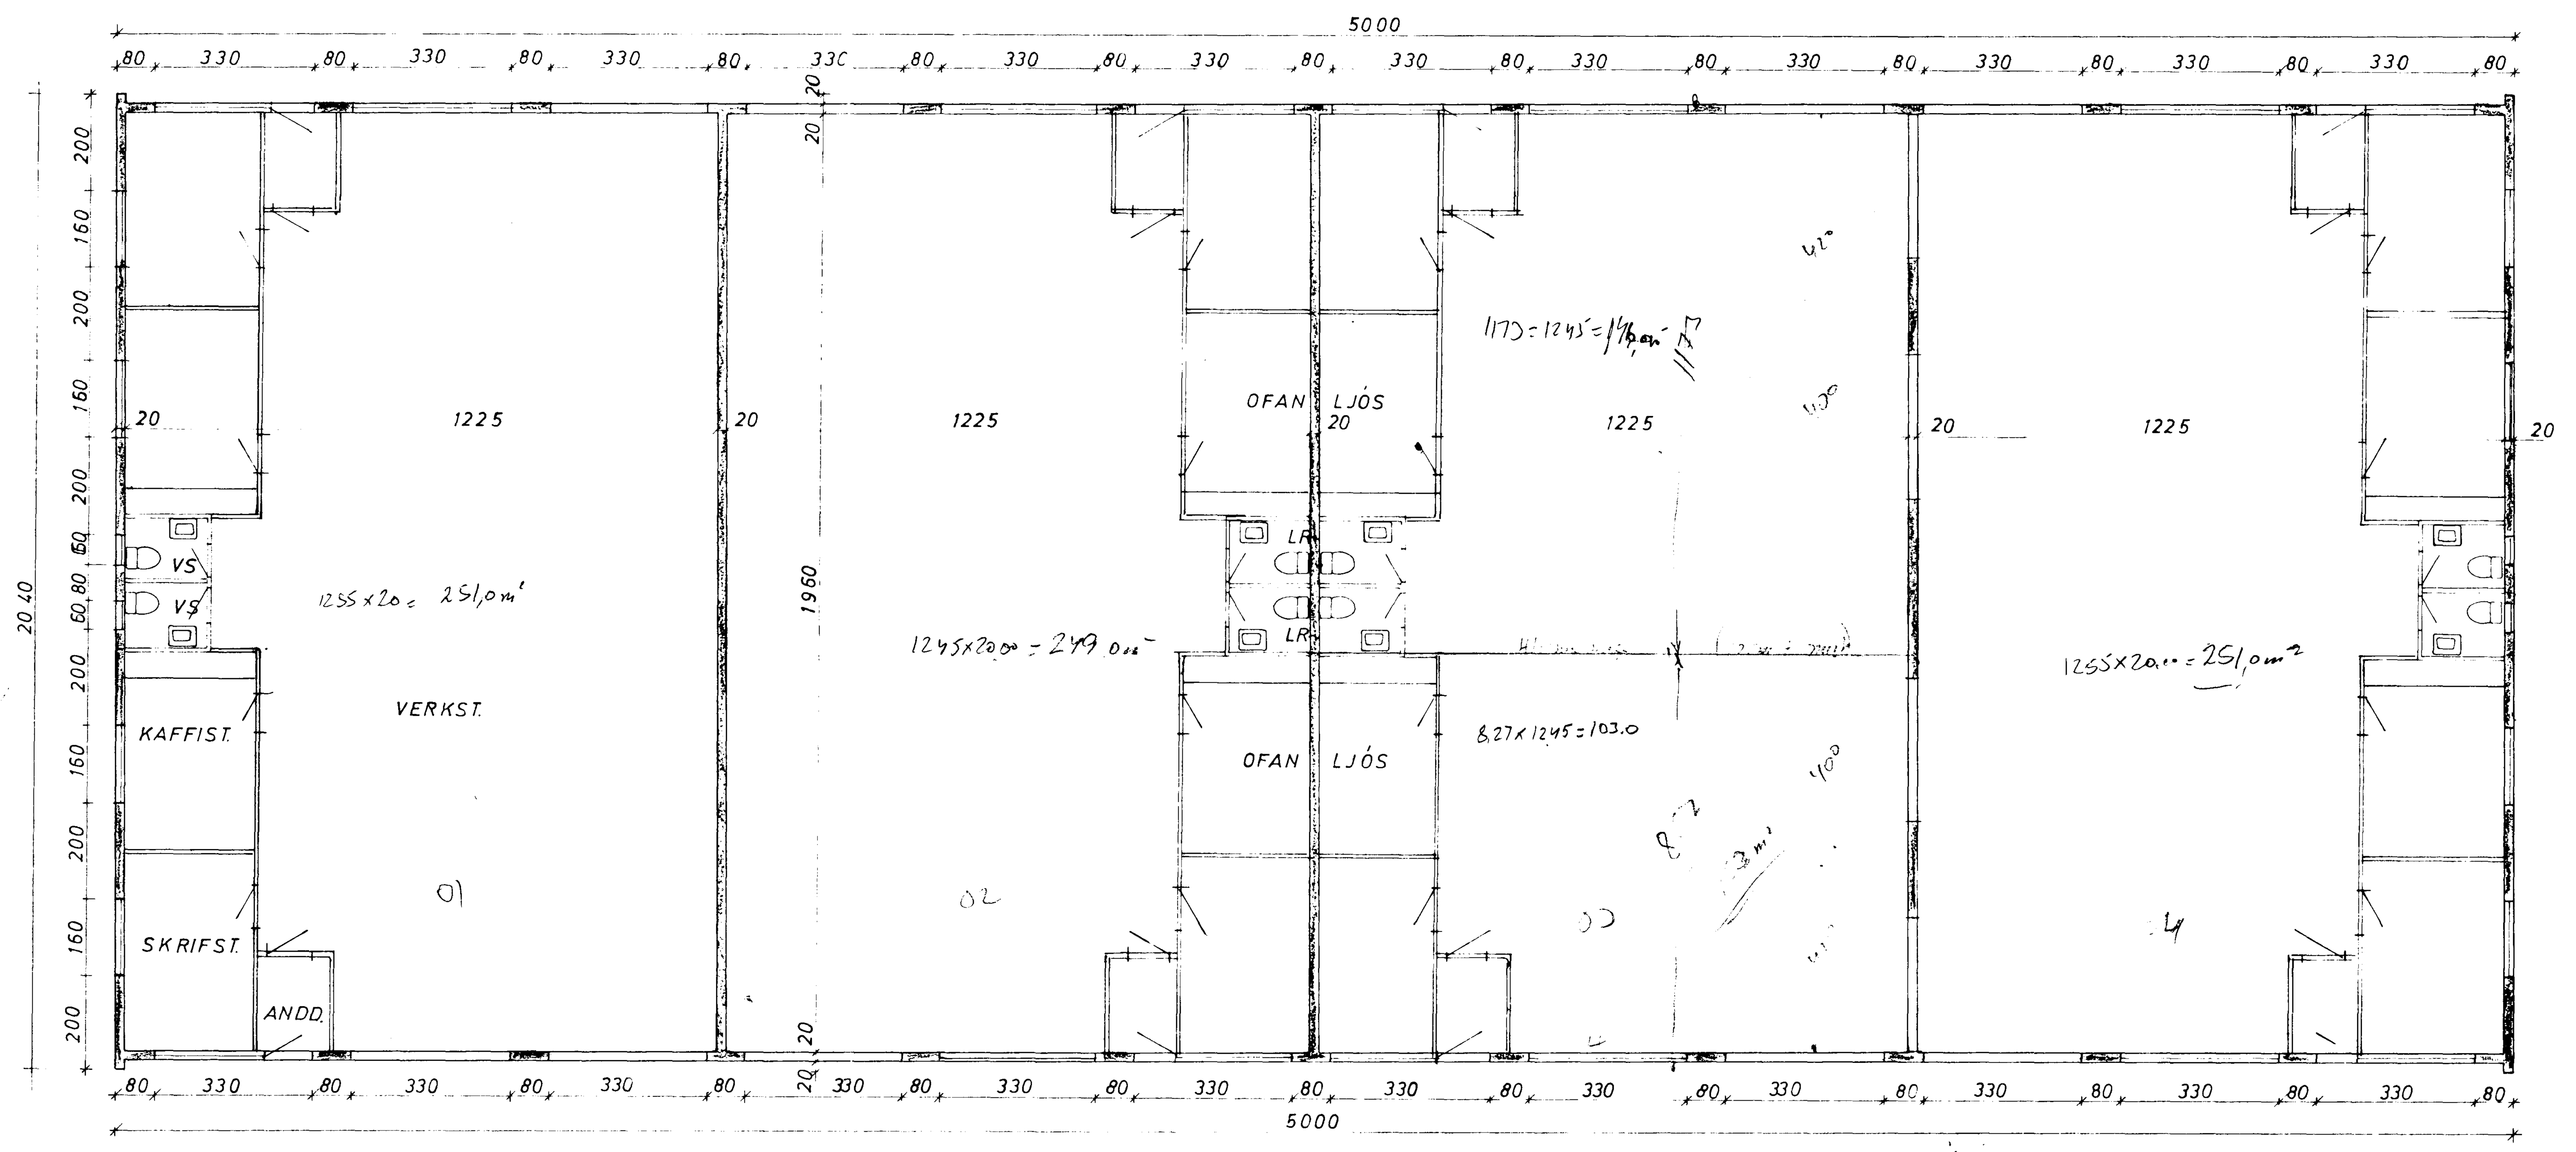

GRUNNMYND 1:100

GLUGGABREYTING.
Samþykkt á fundi bygginganefndar þ. 13.7 1977
BYGGINGAFULLTRÚINN Í HAFNARFIRÐI
F. Sigurðsson

Áskilið er, að op í vegg á milli tveggja syðstu eininganna, skal fyllt af núverandi leigutaka, ef byggingarskilmálar um syðstu einingarnar verða ekki fullnægt og lóðarúthlutunin hennar vegna falla úr gildi. F. Sig.

	MÆLIKVARÐI	VERK	TEIKN NR
DALSHRAUN 9 A	1 : 100	7404	1
ÚTLIT OG SNIÐ	Hannað: JGB Teiknað: JGB	Yfirfarið: Samþ: JGB	DAGS JÚNÍ '74.
JÓHANN GUNNAR BERGÞÓRSSON VERKFR MVFÍ STRANDGÖTU 11 — HAFNARFIRÐI — SÍMI 53315	BREYTT		