

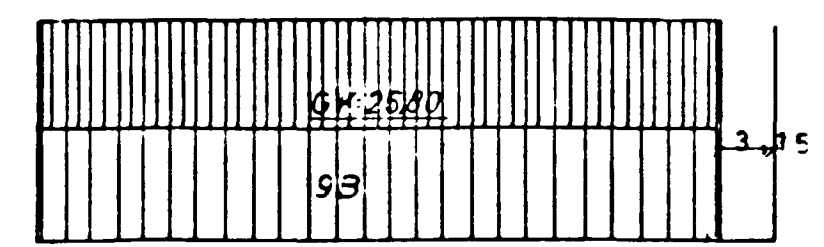


Samþykkt á fundi bygginga-
nefndar þ. 9/1/1997
BYGGINGAFULLTRÚINN
Í HAFNARFIRÐI
[Signature]

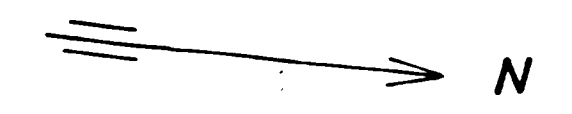


26,78
AFSTADA 1:500
STEYFNAFOTUR


REYKJANESBRAUT

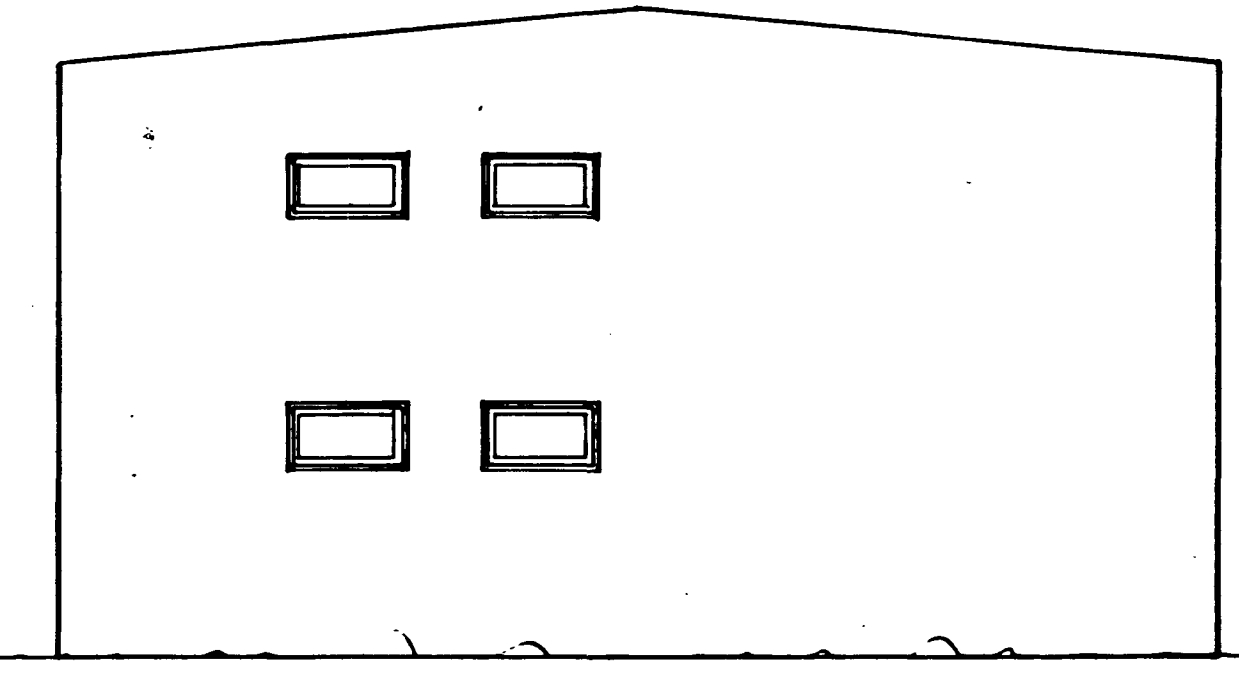

SUÐUR

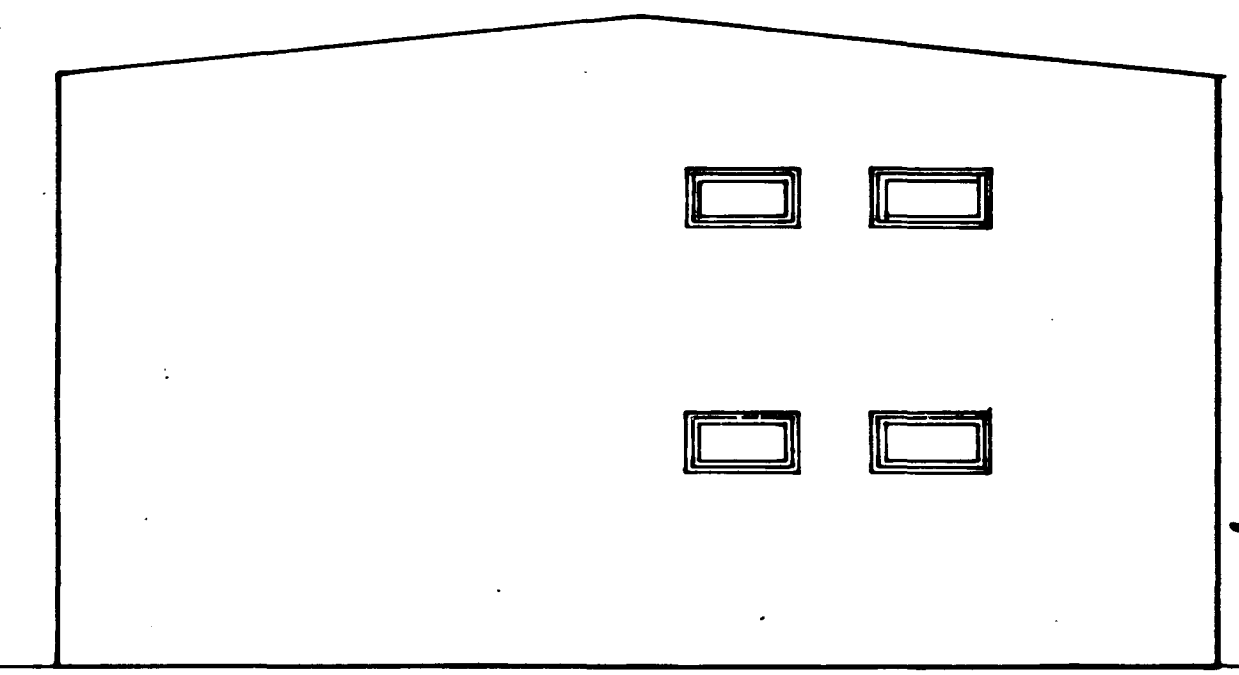


NORÐUR

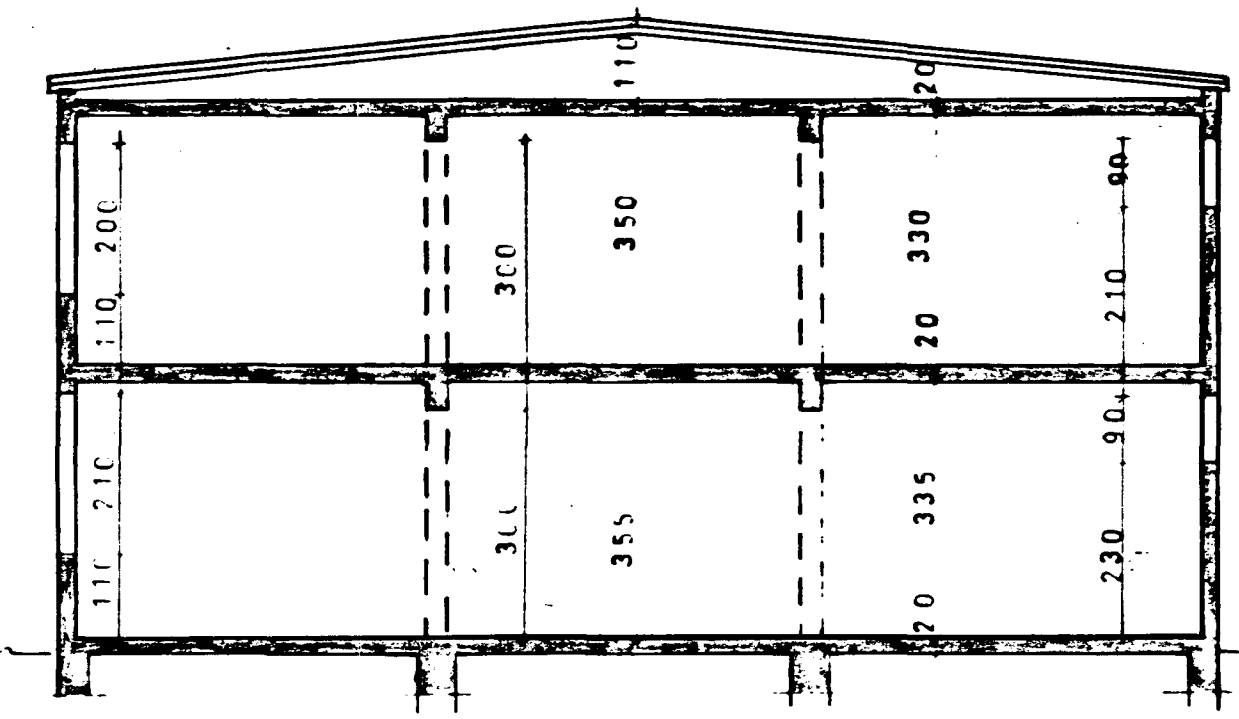


SNID

NÚVERANDI INNRA FYRIRKOMULAG MÆLT UPP OG TEIKNAD INNA
Í DESEMBER 1990 KRISTINN SVEINBJÖRNSSON BYGGINGAFR.


DALSHRAUN 9B, HAFNARFIRÐI	MÆLIKVARDI	VERK	TEIKN N°
ÚTLIT OG SNID	1:100	7403	1
JOHANN GUNNAR BERGÞORSSON VERKFR. MFLI	Staðir	Sumt	JA
STRANDVEIÐ 10, HAFNARFIRÐI, 101 1K	Staðir	Sumt	JA

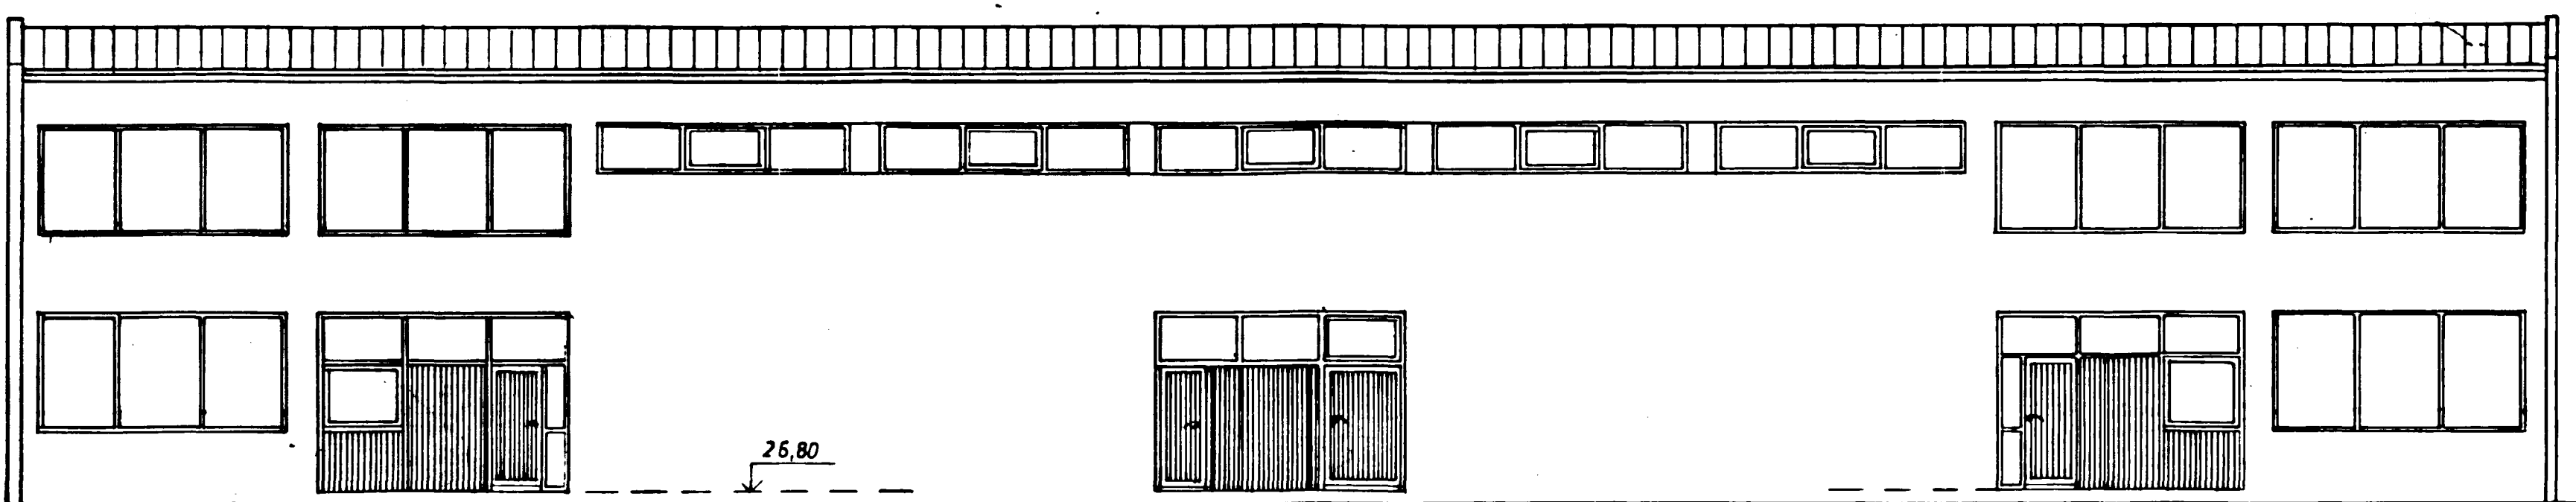


VESTUR

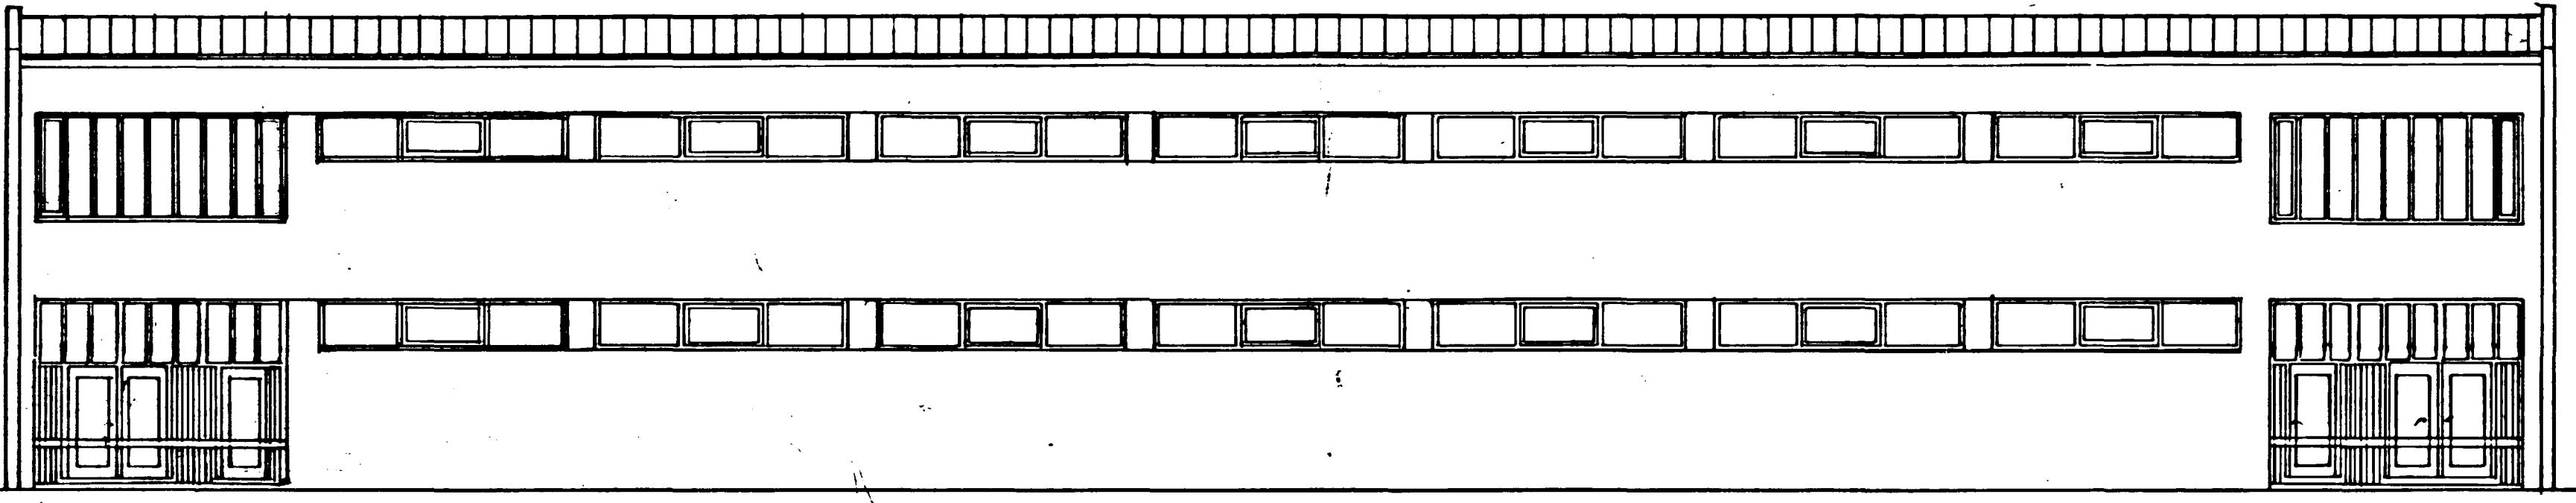

AUSTUR

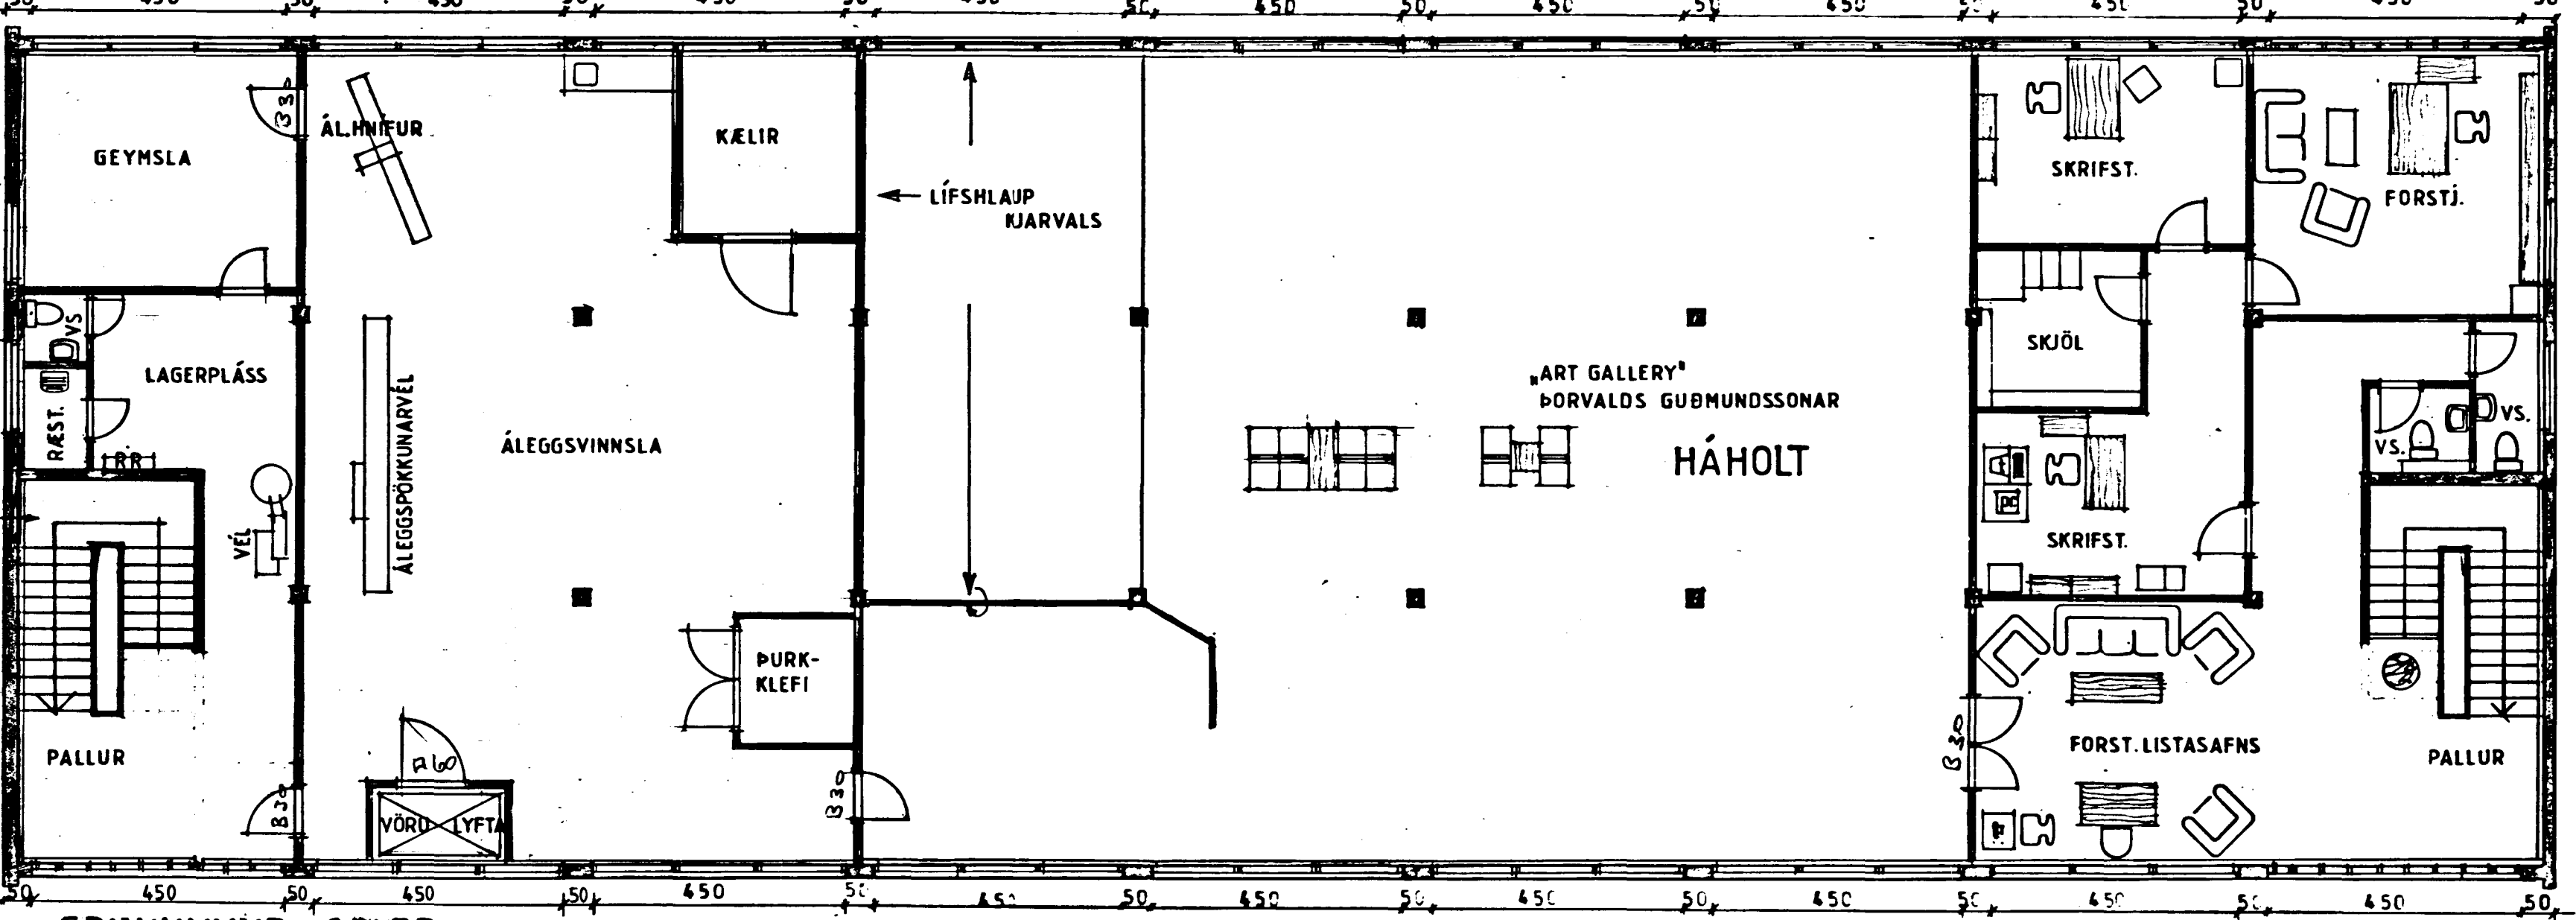

GRUNNMYND 2.HÆÐ

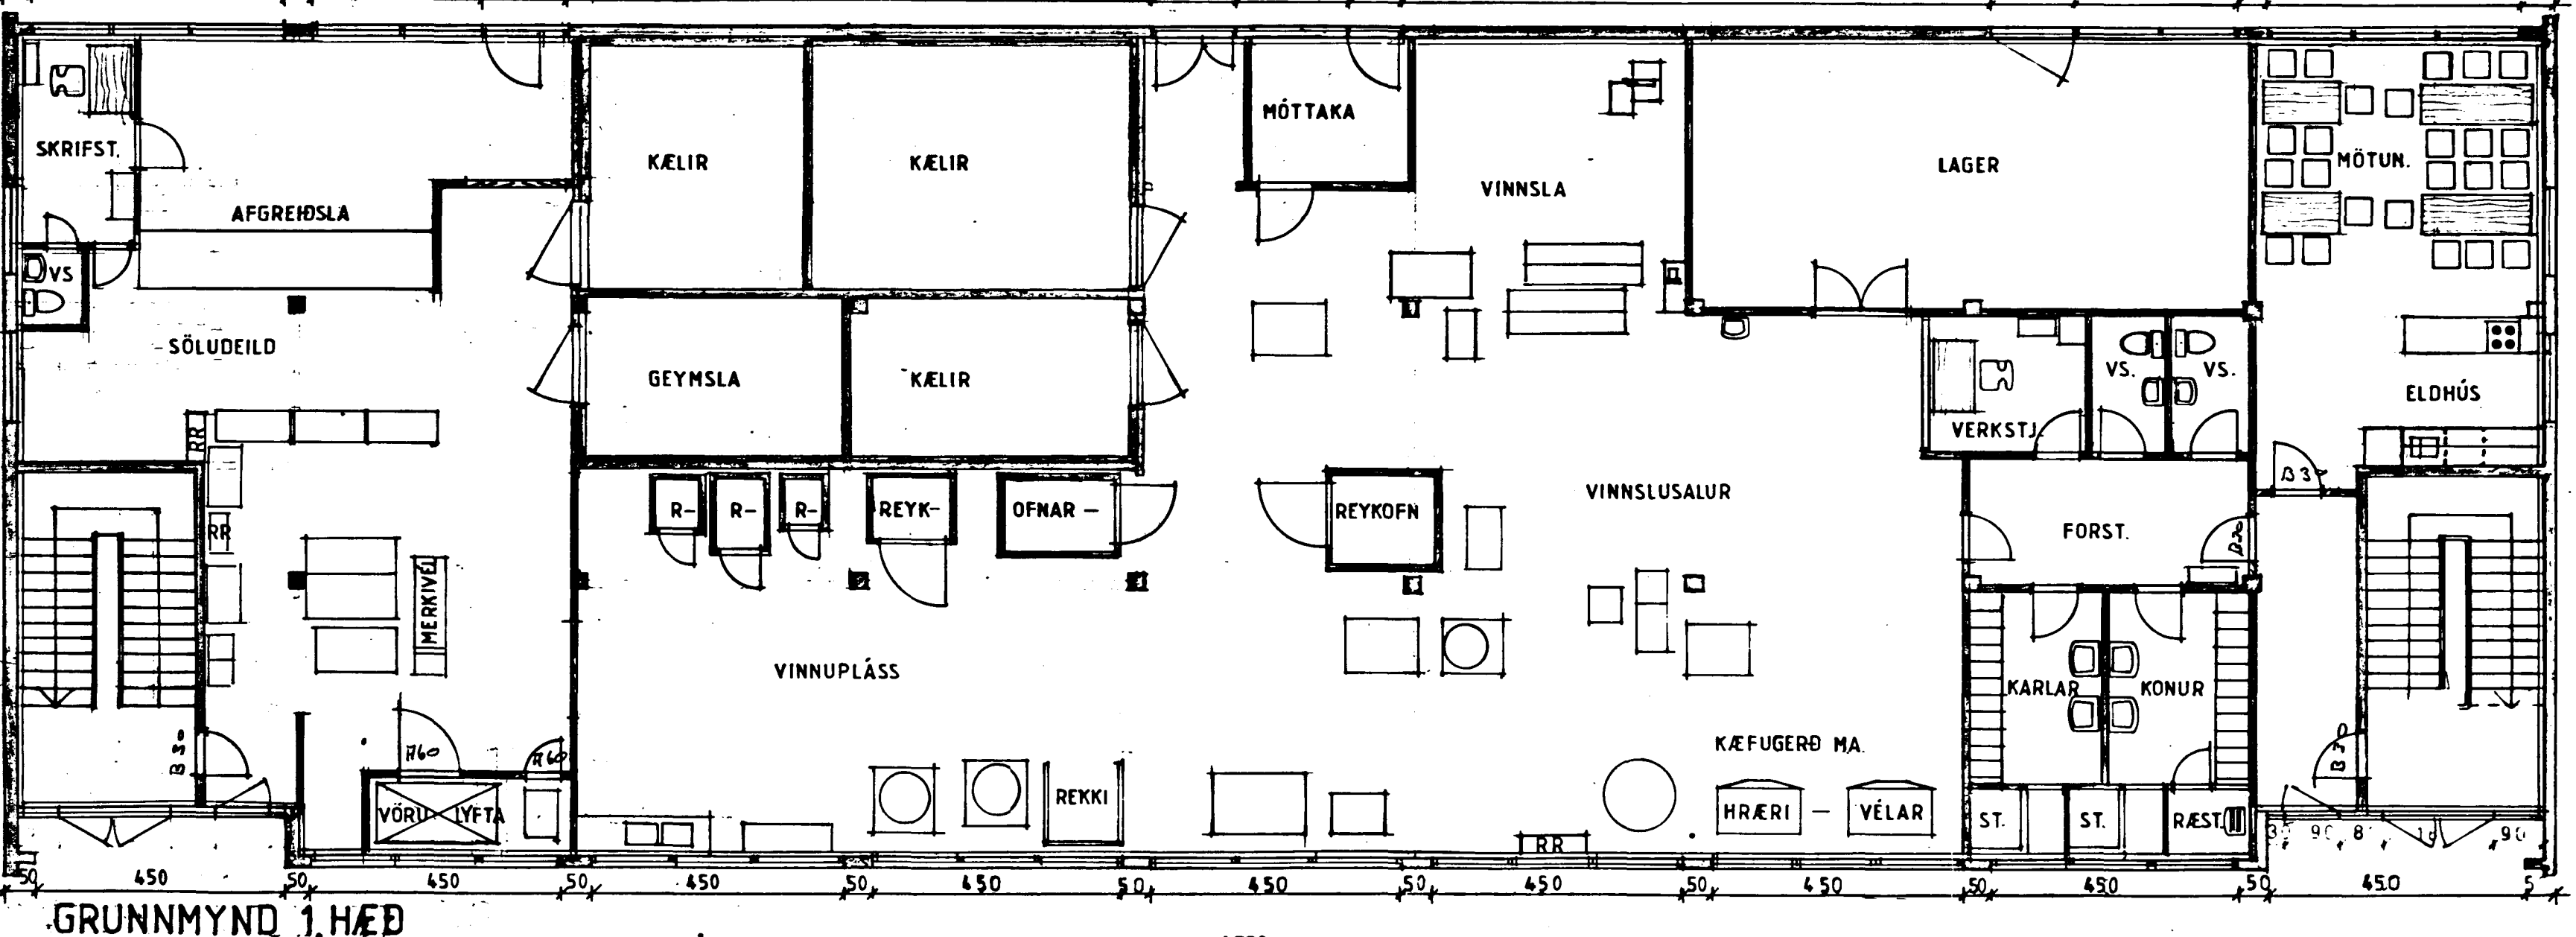

GRUNNMYND 1.HÆÐ