


VATNSLÖGN: HÚS NR 3.

GRUNNMYND 2. HÆÐAR, 1:50.

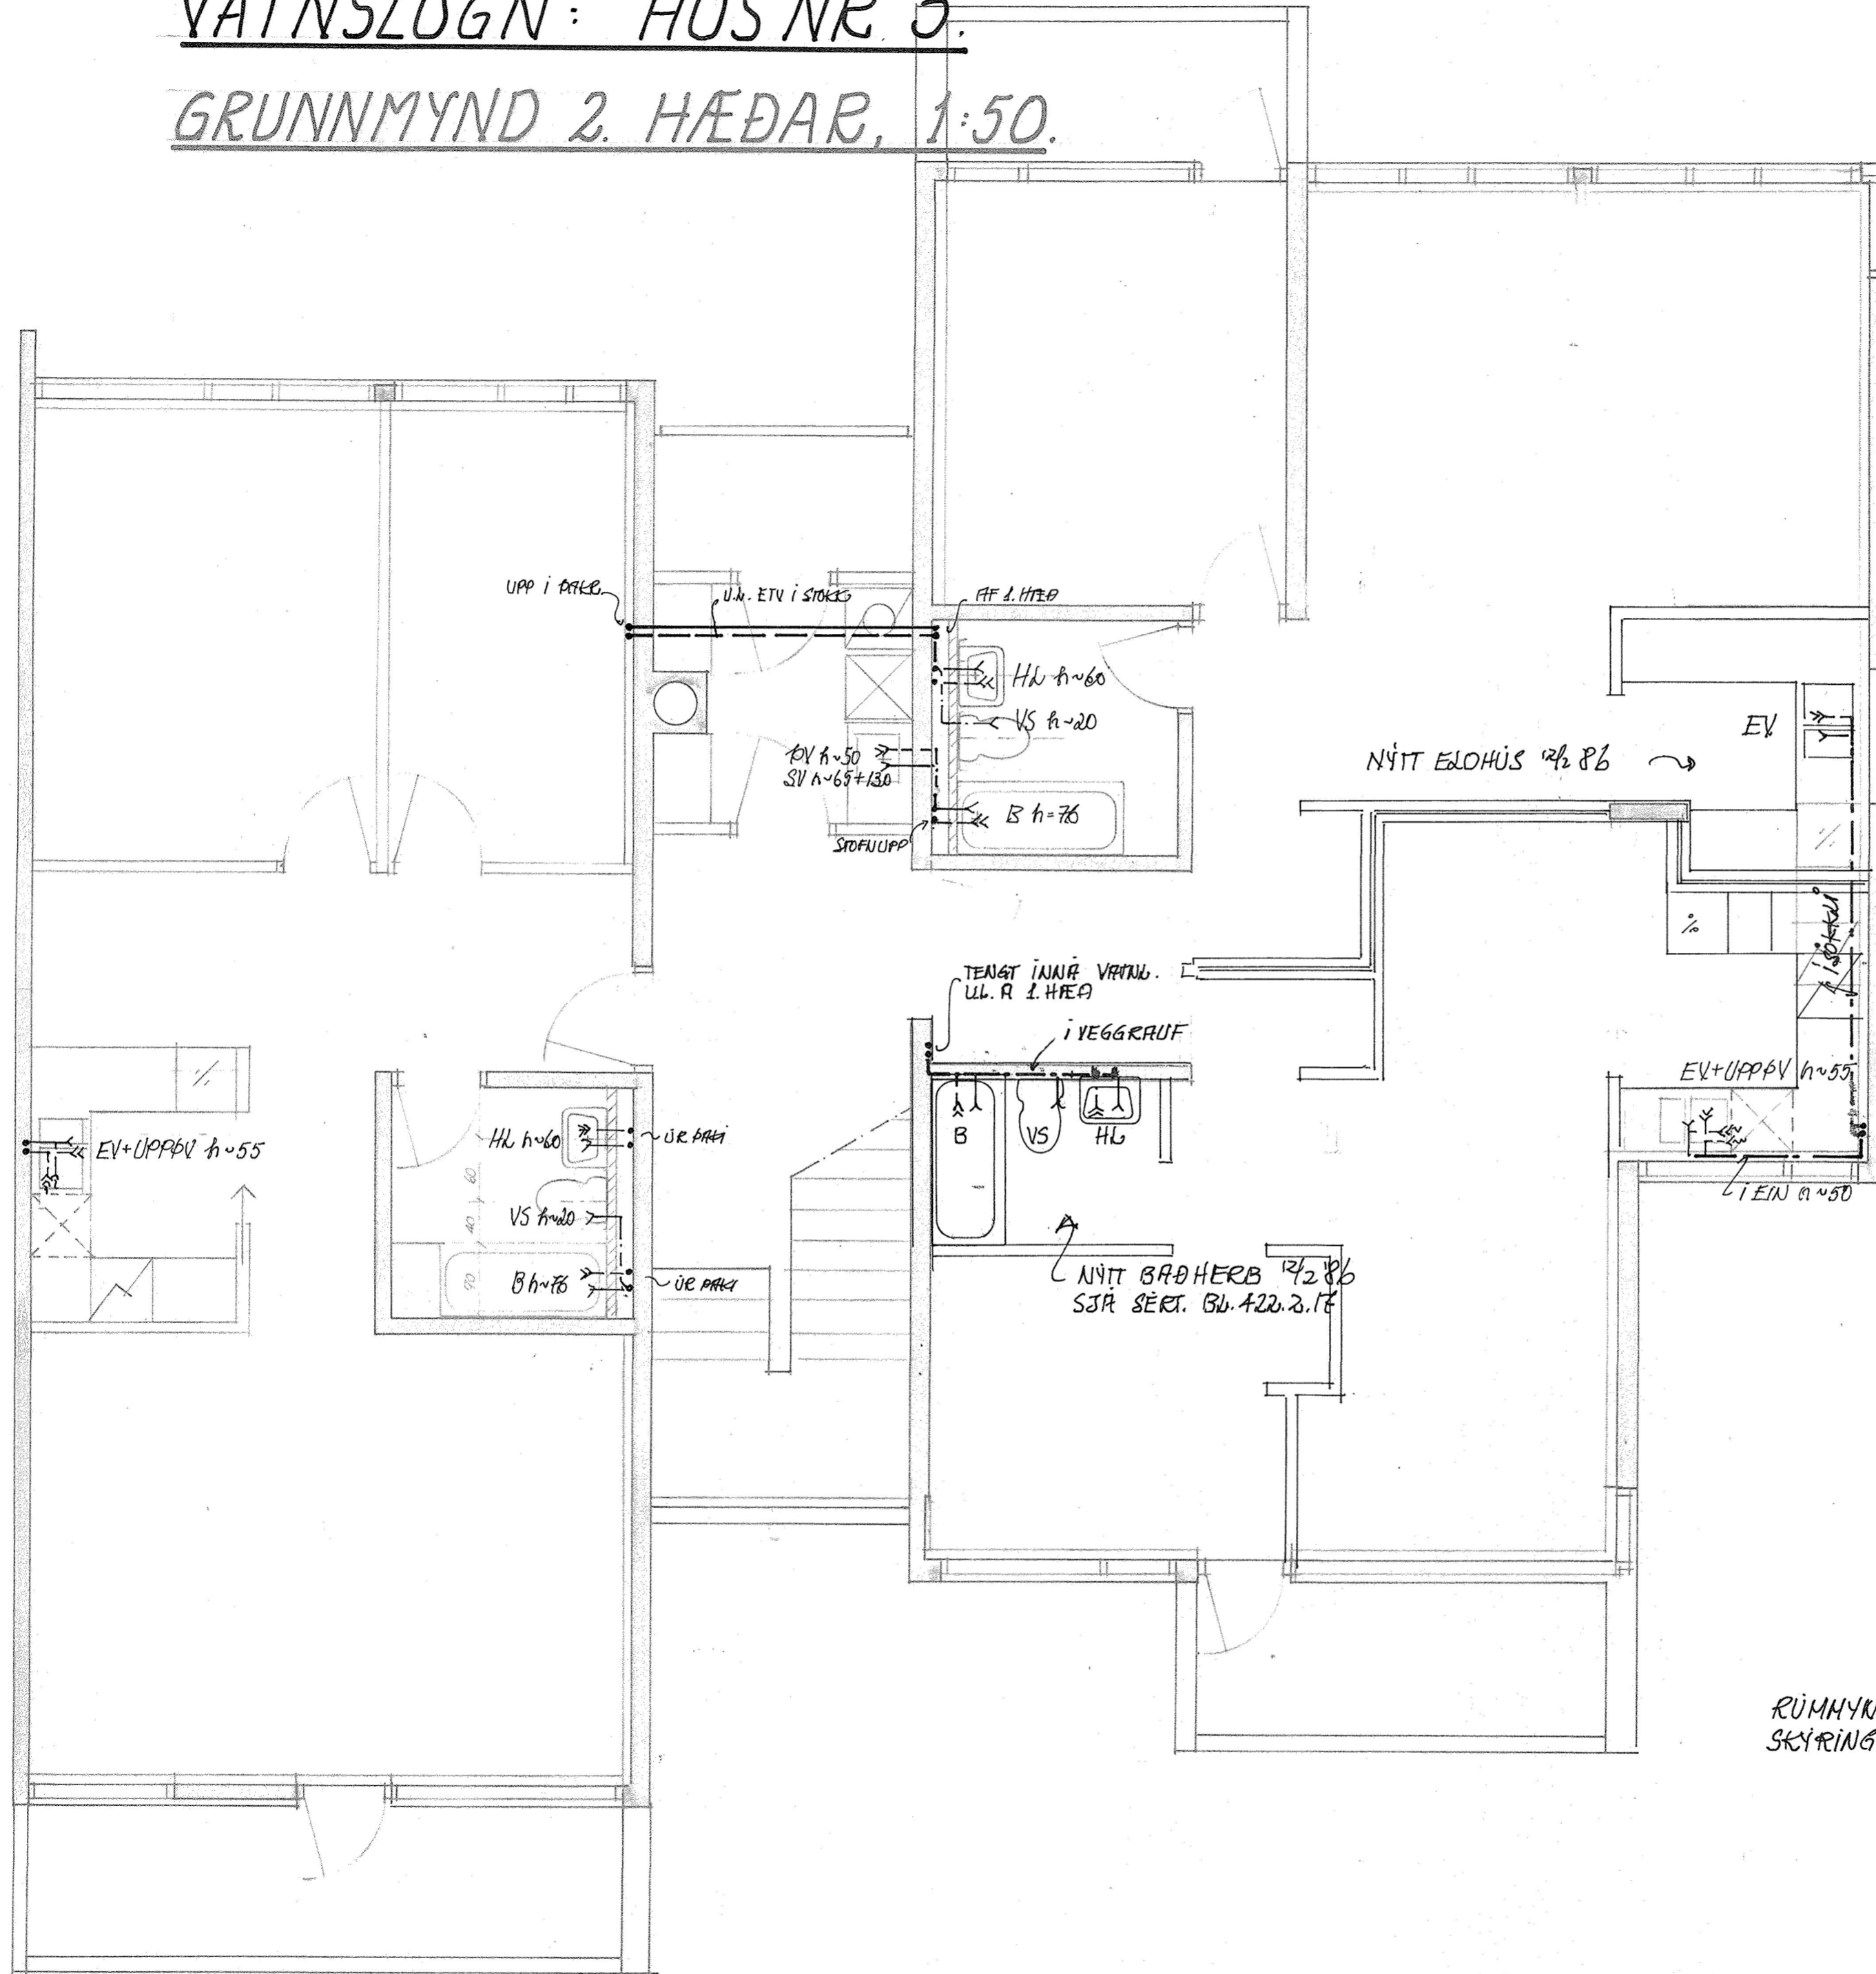

RÚMMYND SJÁ BL. 3.12
SKYRINGAR SJÁ BL. 3.13

BREYTT 12/2 '86 HK.