HITALÖGN: HÚS NR 3: KERFI RÚMMYND, 1:50.

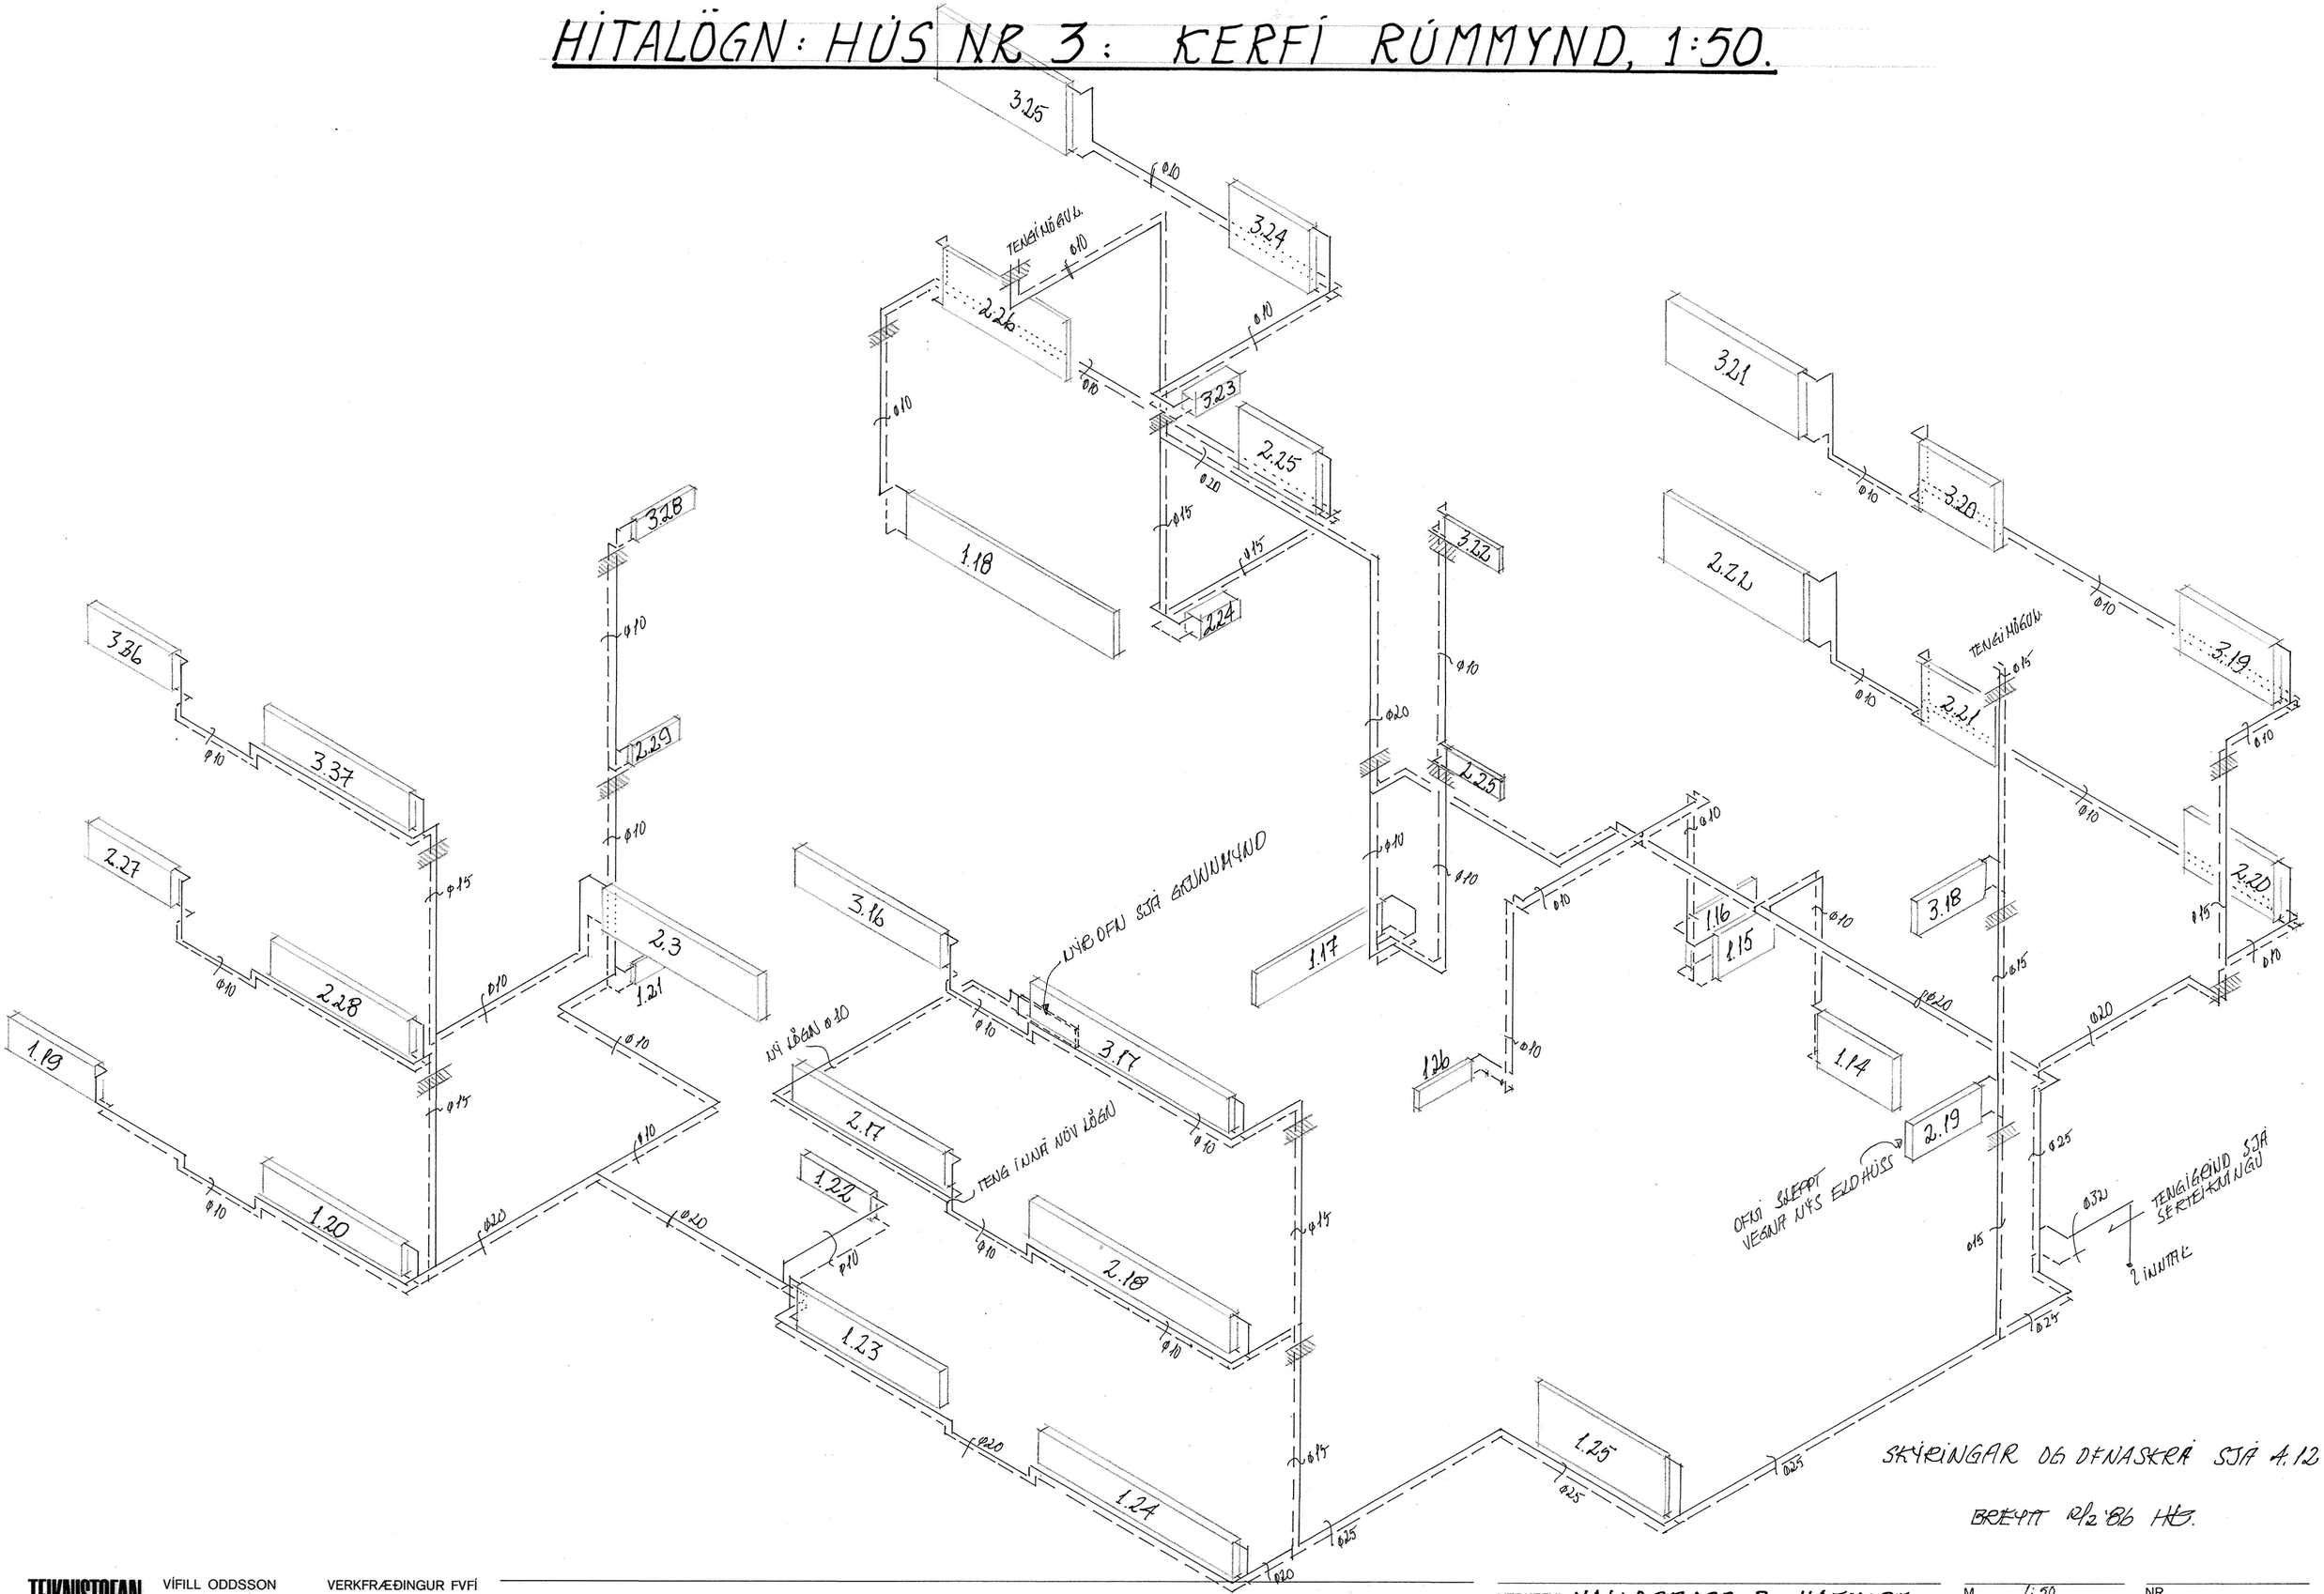

SKÝRINGAR OG DÍNASKRÁ SJÁ 4.12

BREYTT 12/2 '86 HÖG.

TEIKNISTOFAN ÓÐINSTORGI

VÍFILL ODDSSON VERKFRÆÐINGUR FVFÍ
HILMAR KNUDSEN VERKFRÆÐINGUR FVFÍ

ÓÐINSGÖTU 7 – REYKJAVÍK – SÍMI 16177

Hilmar Knudsen

VERKEFNI VALLARBARÐ 3 HAFNARF.

HEITI HITALÖGN: KERFI RÚMMYND

M.	1:50
T.	HK
R.	HK
DAGS.	FEB '84

NR. 422.4.11