FRÁRENNSLI: NR. 3.

GRUNNMYND 1. HÆÐAR, 1:50

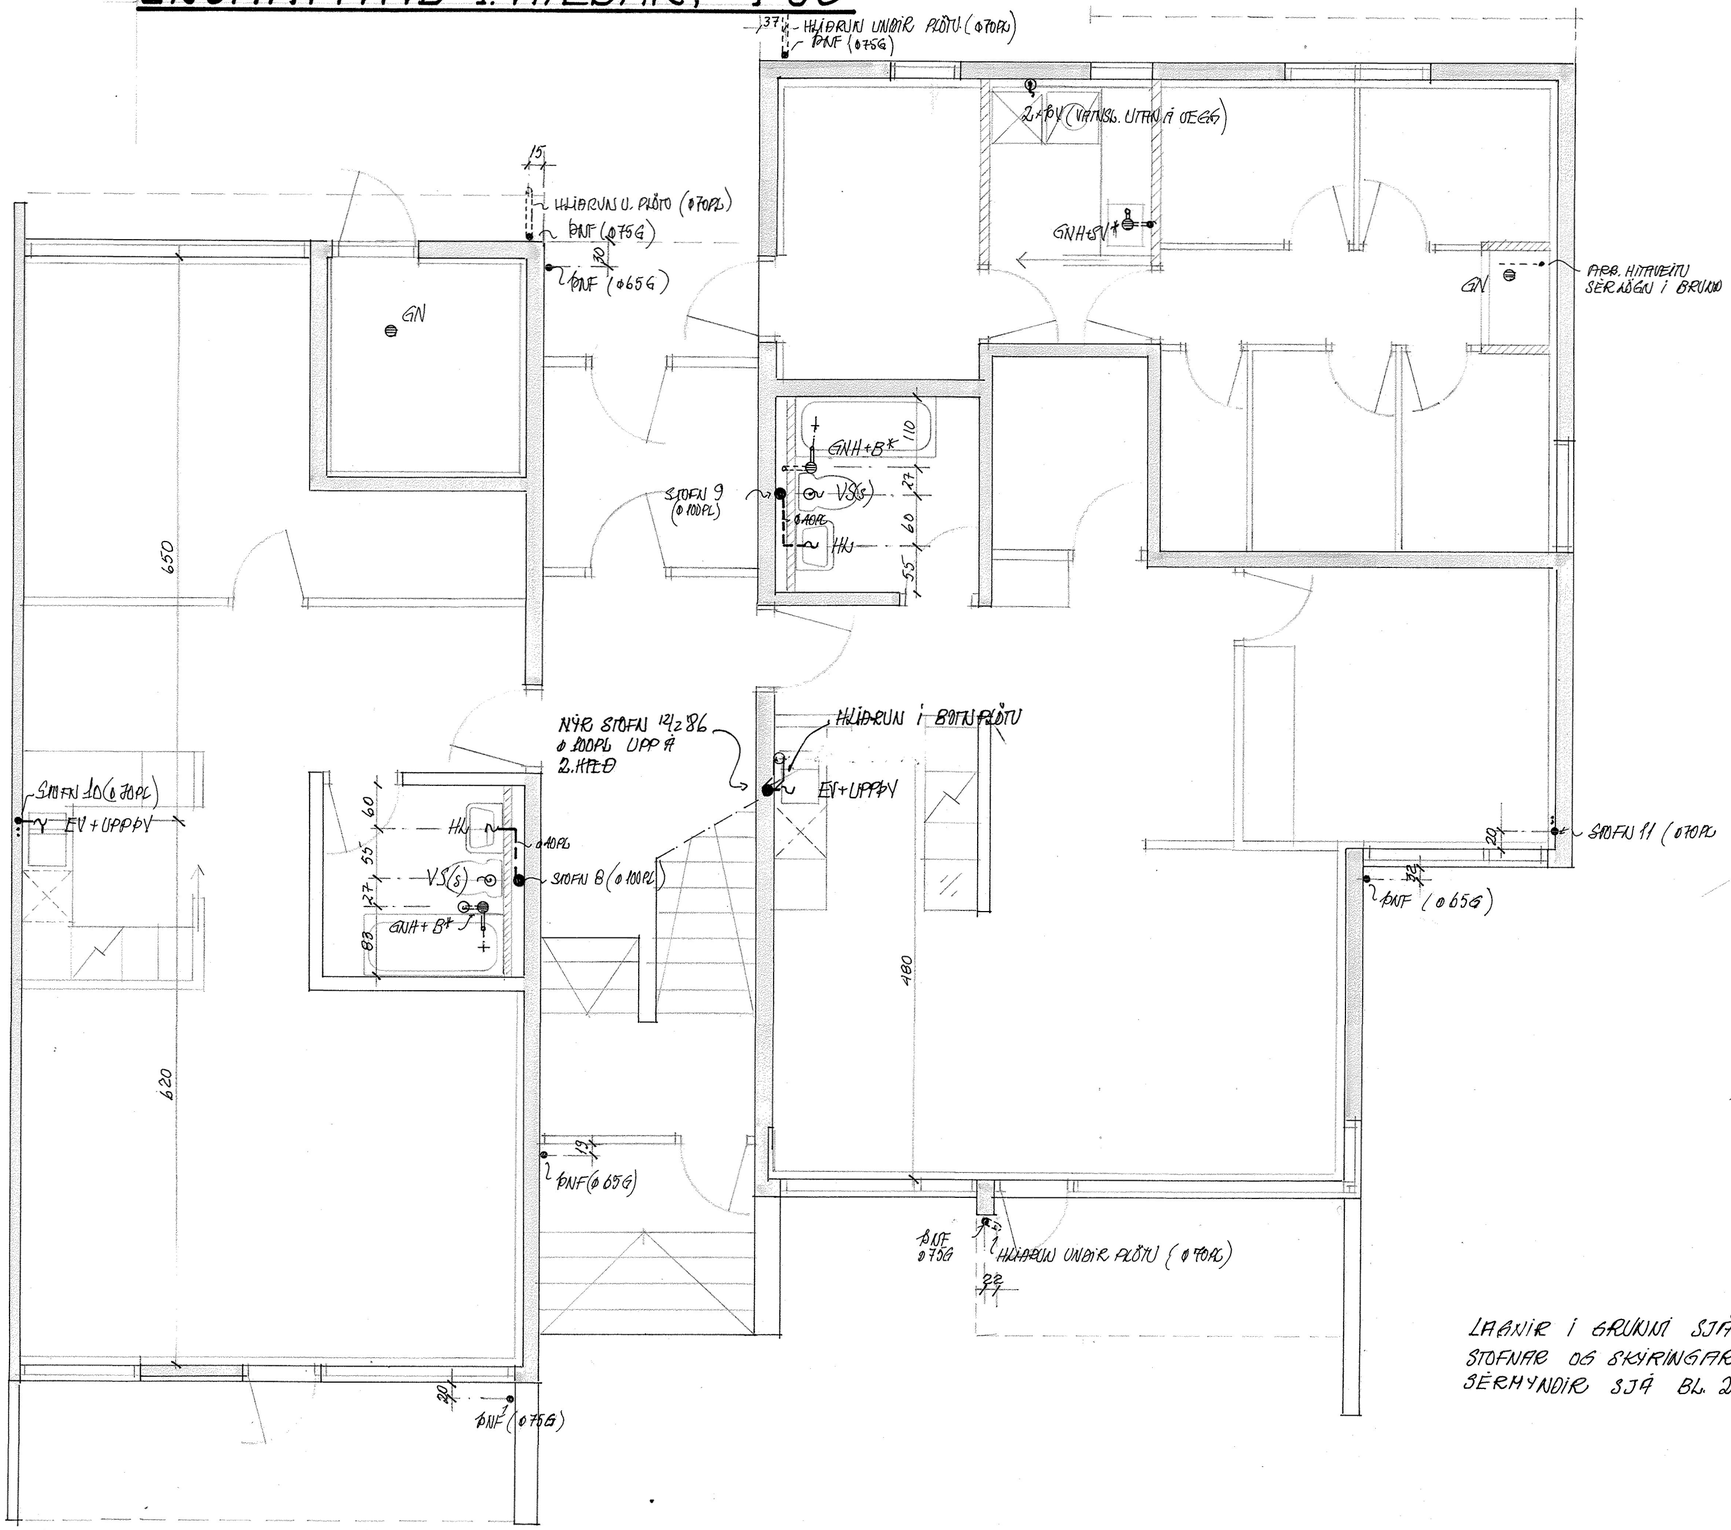

NÝR STOFN 12/2 86, RÚMMYND, 1:50

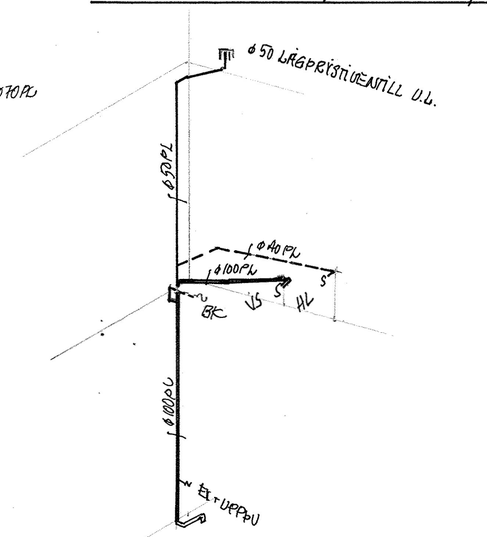

LAGNIR Í GRUNNI SJÁ BL. 2.3
STOFNAR OG SKYRINGAR SJÁ BL. 2.16
SÉRHYNDIR SJÁ BL. 2.17

BREYTT 12/2 86 HK

TEIKNISTOFAN ÓÐINSTORGI
VÍFILL ODDSSON — VERKFRÆÐINGUR FVFÍ
HILMAR KNUDSEN — VERKFRÆÐINGUR FVFÍ
ÓÐINSGÖTU 7 – REYKJAVÍK – SÍMI 16177

VERKEFNI VALLARBARÐ 3, HAFNARFIRÐI.
HEITI FRÁRENNSLI: GRUNNMYND 1. HÆÐAR

M.	1:50
T.	HK
R.	HK
DAGS.	FEB'84

NR. 422.2.12