


FRÆNNSLI: HÚS NR. 3.

GRUNNMYND ÞAKRÝMIS, 1:50.

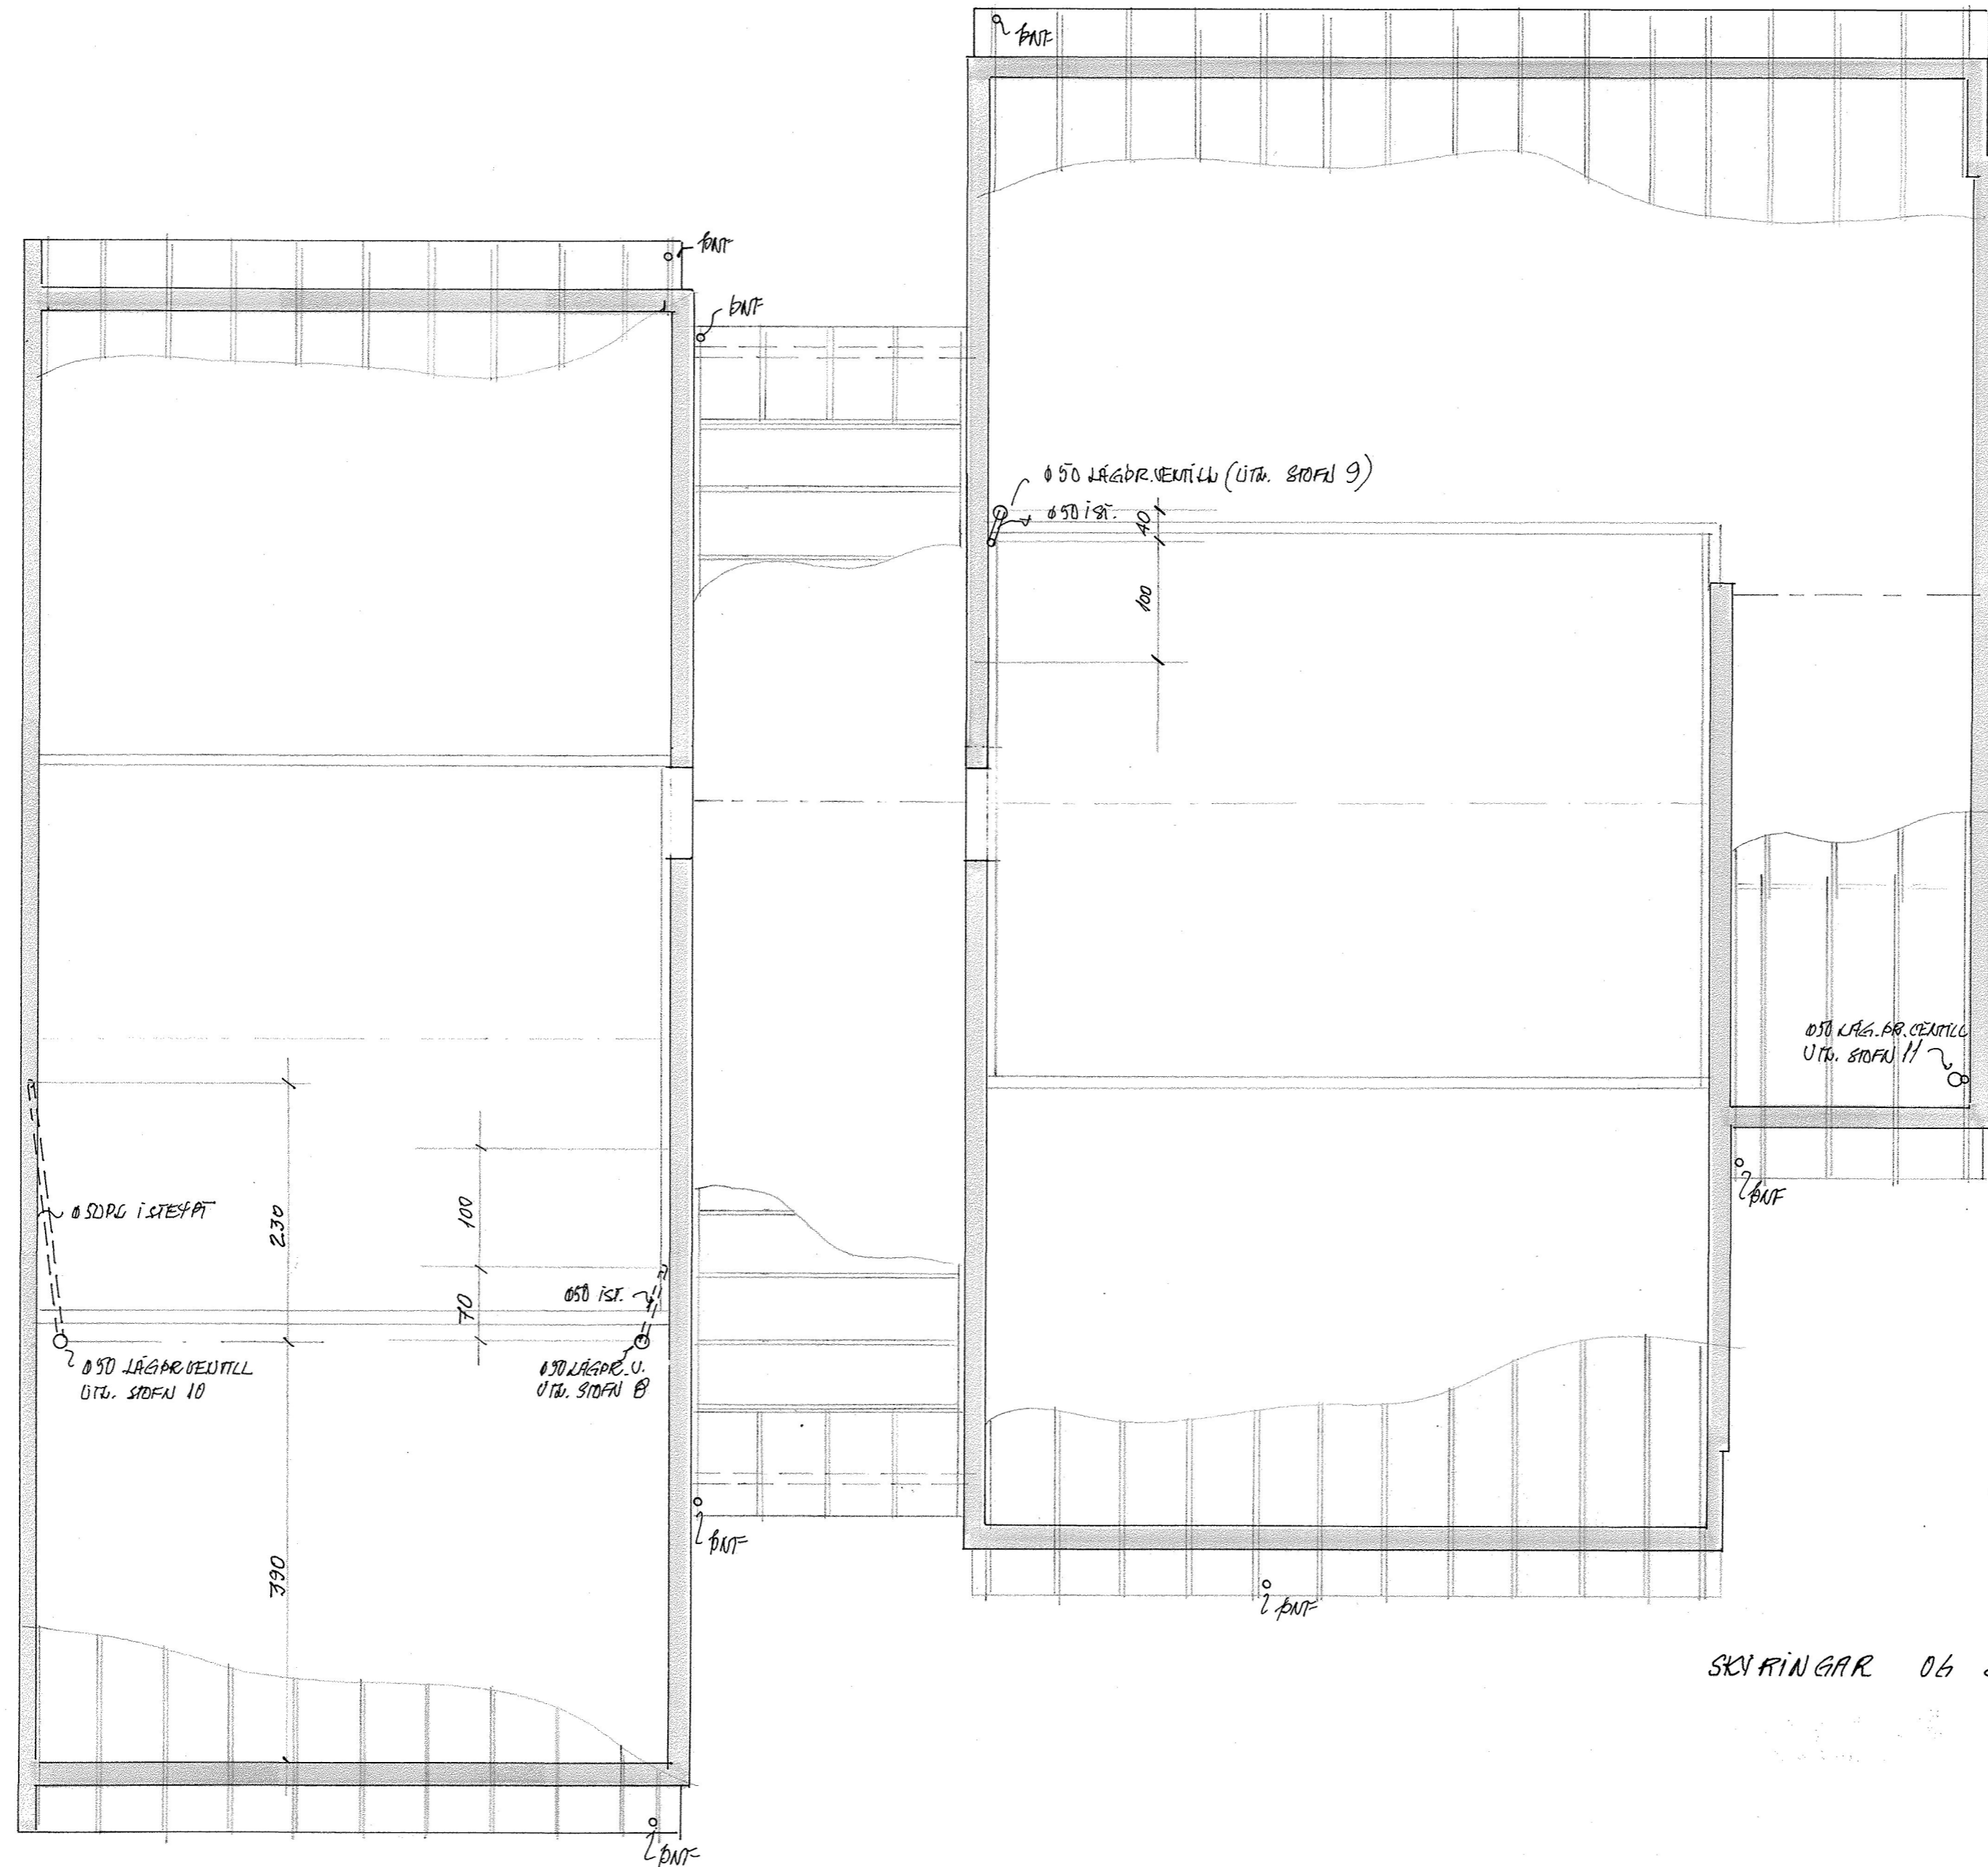

SKYRNINGAR OG STOFNAR SJÁ BL. 2.16