



GRUNNMYND 2. HÆÐAR M.1:100

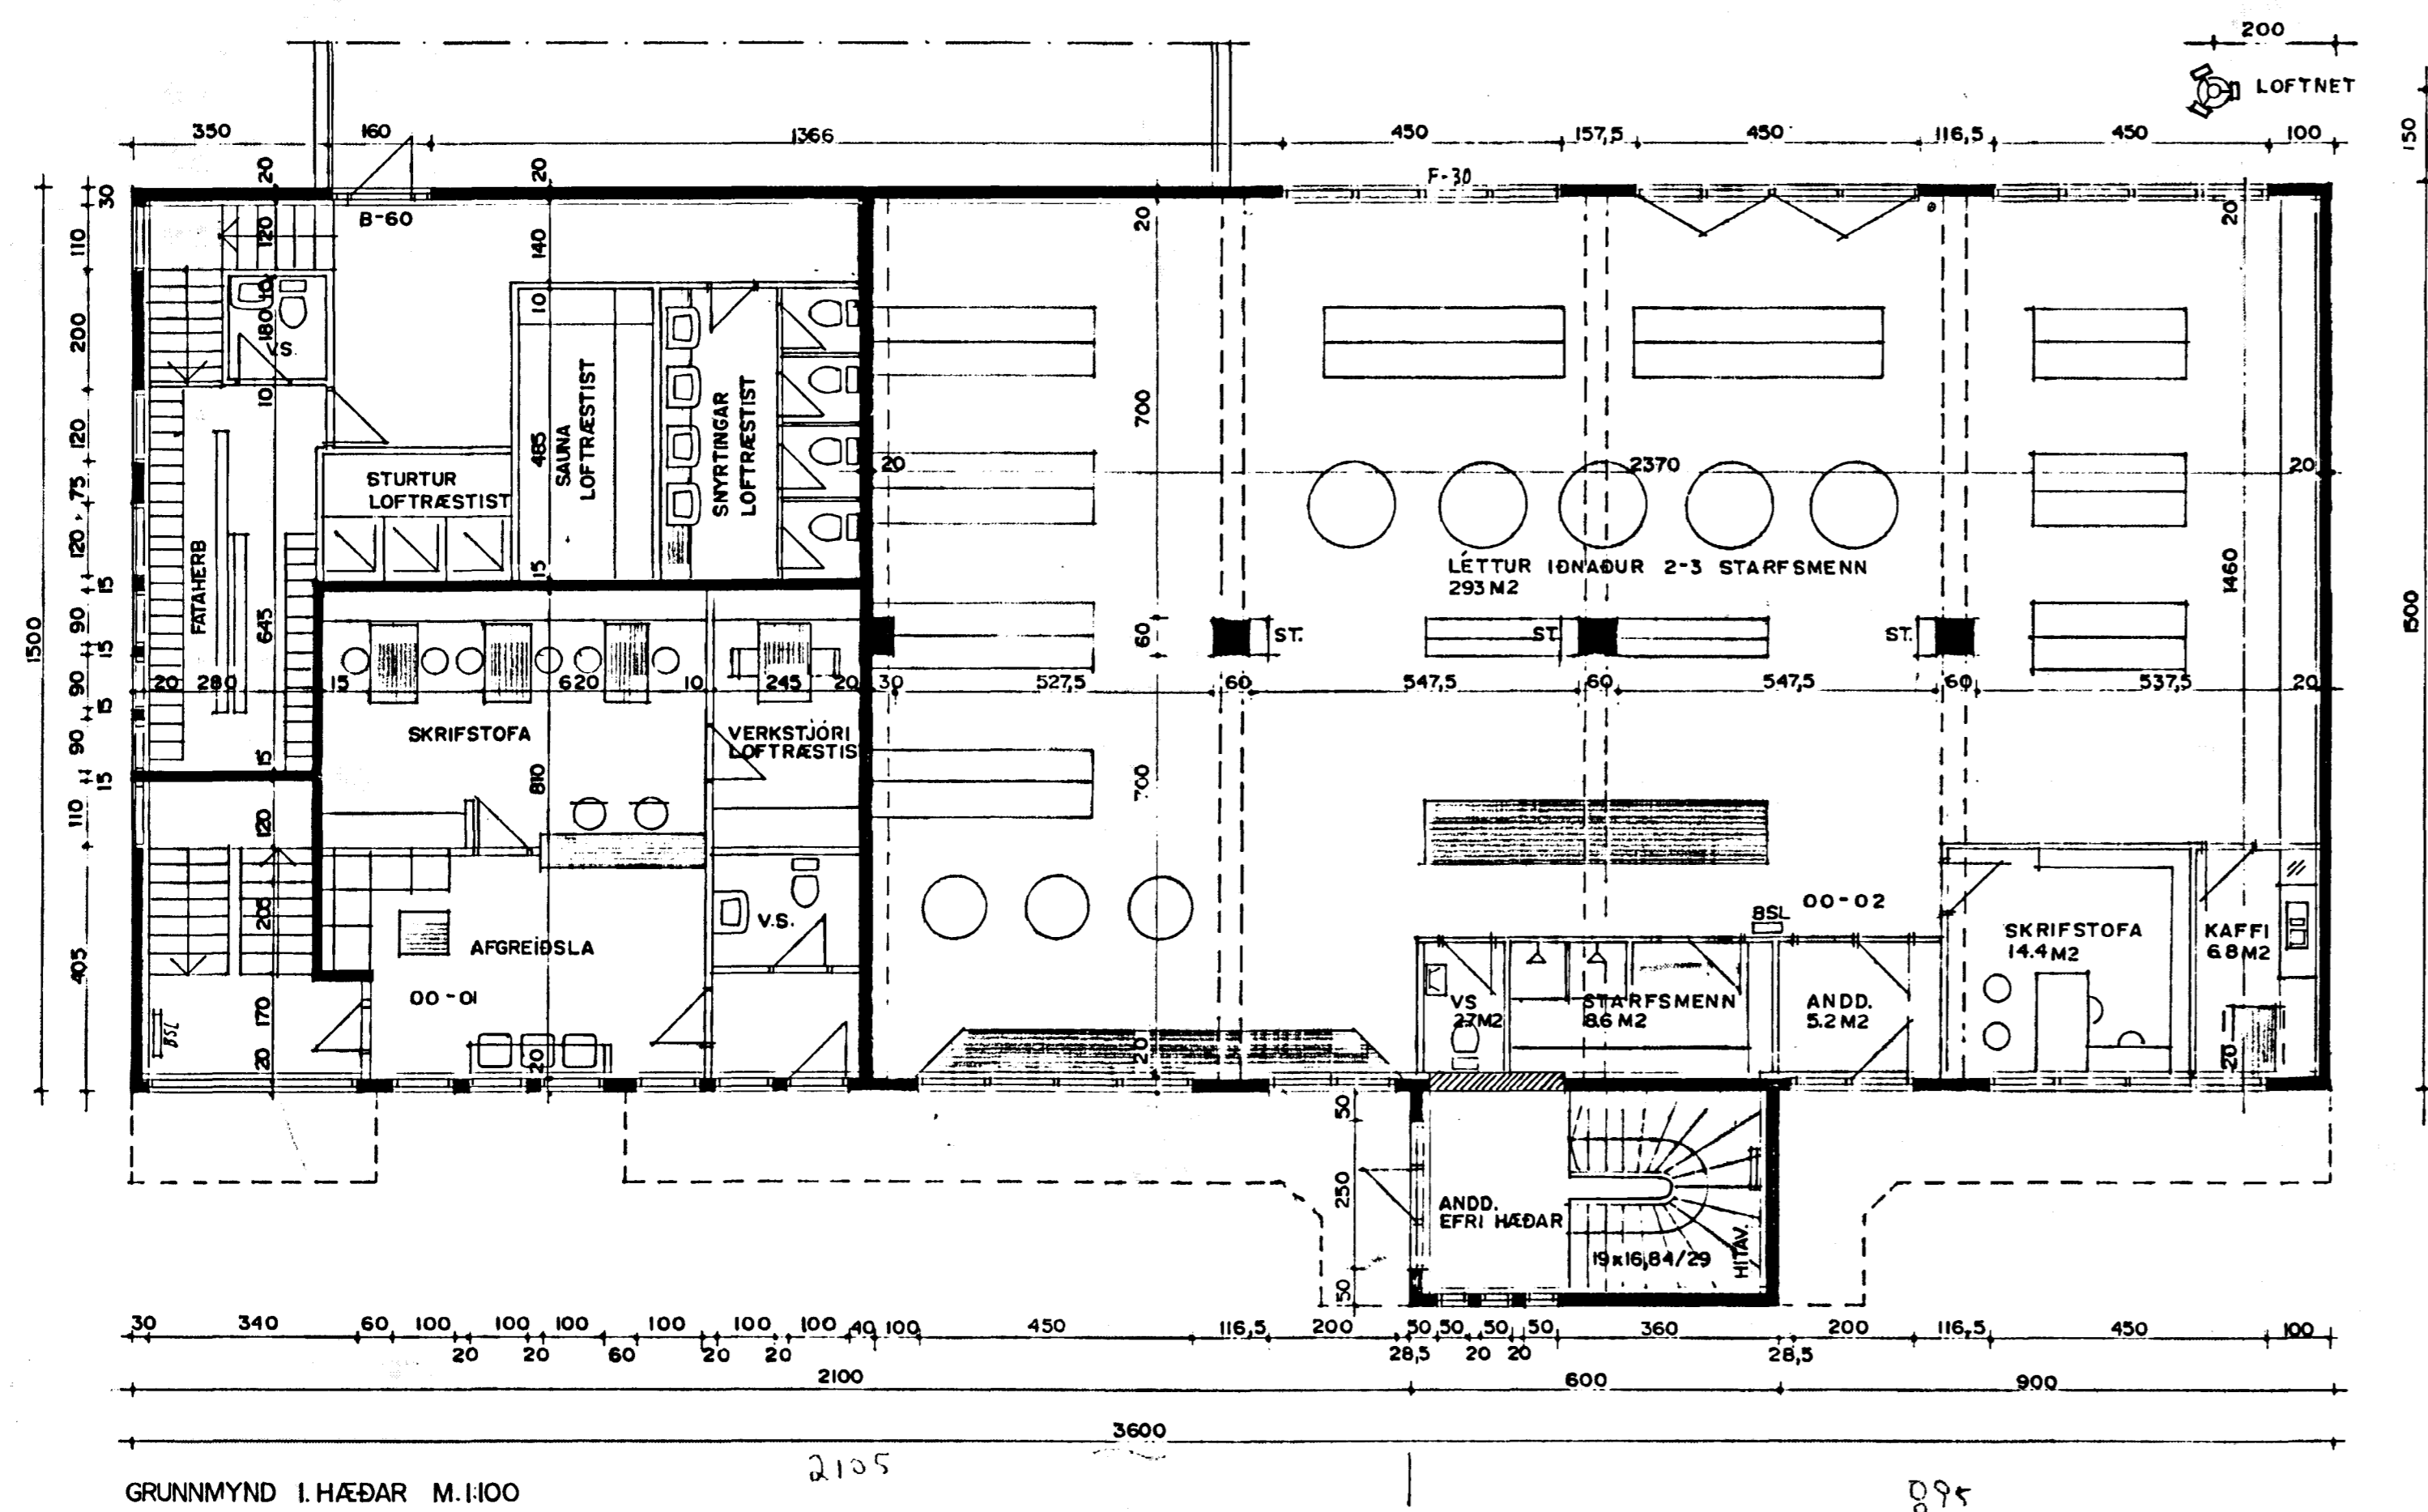

GRUNNMYND 1. HÆÐAR M.1:100

TEIKNAD Í AGÚST 1988 SIGURÐUR ÞORVARDARSON BYGGINGAFRÆÐINGUR BFÍ. STRANDGÖTU II HAFNARFIRÐI SÍMI 65150

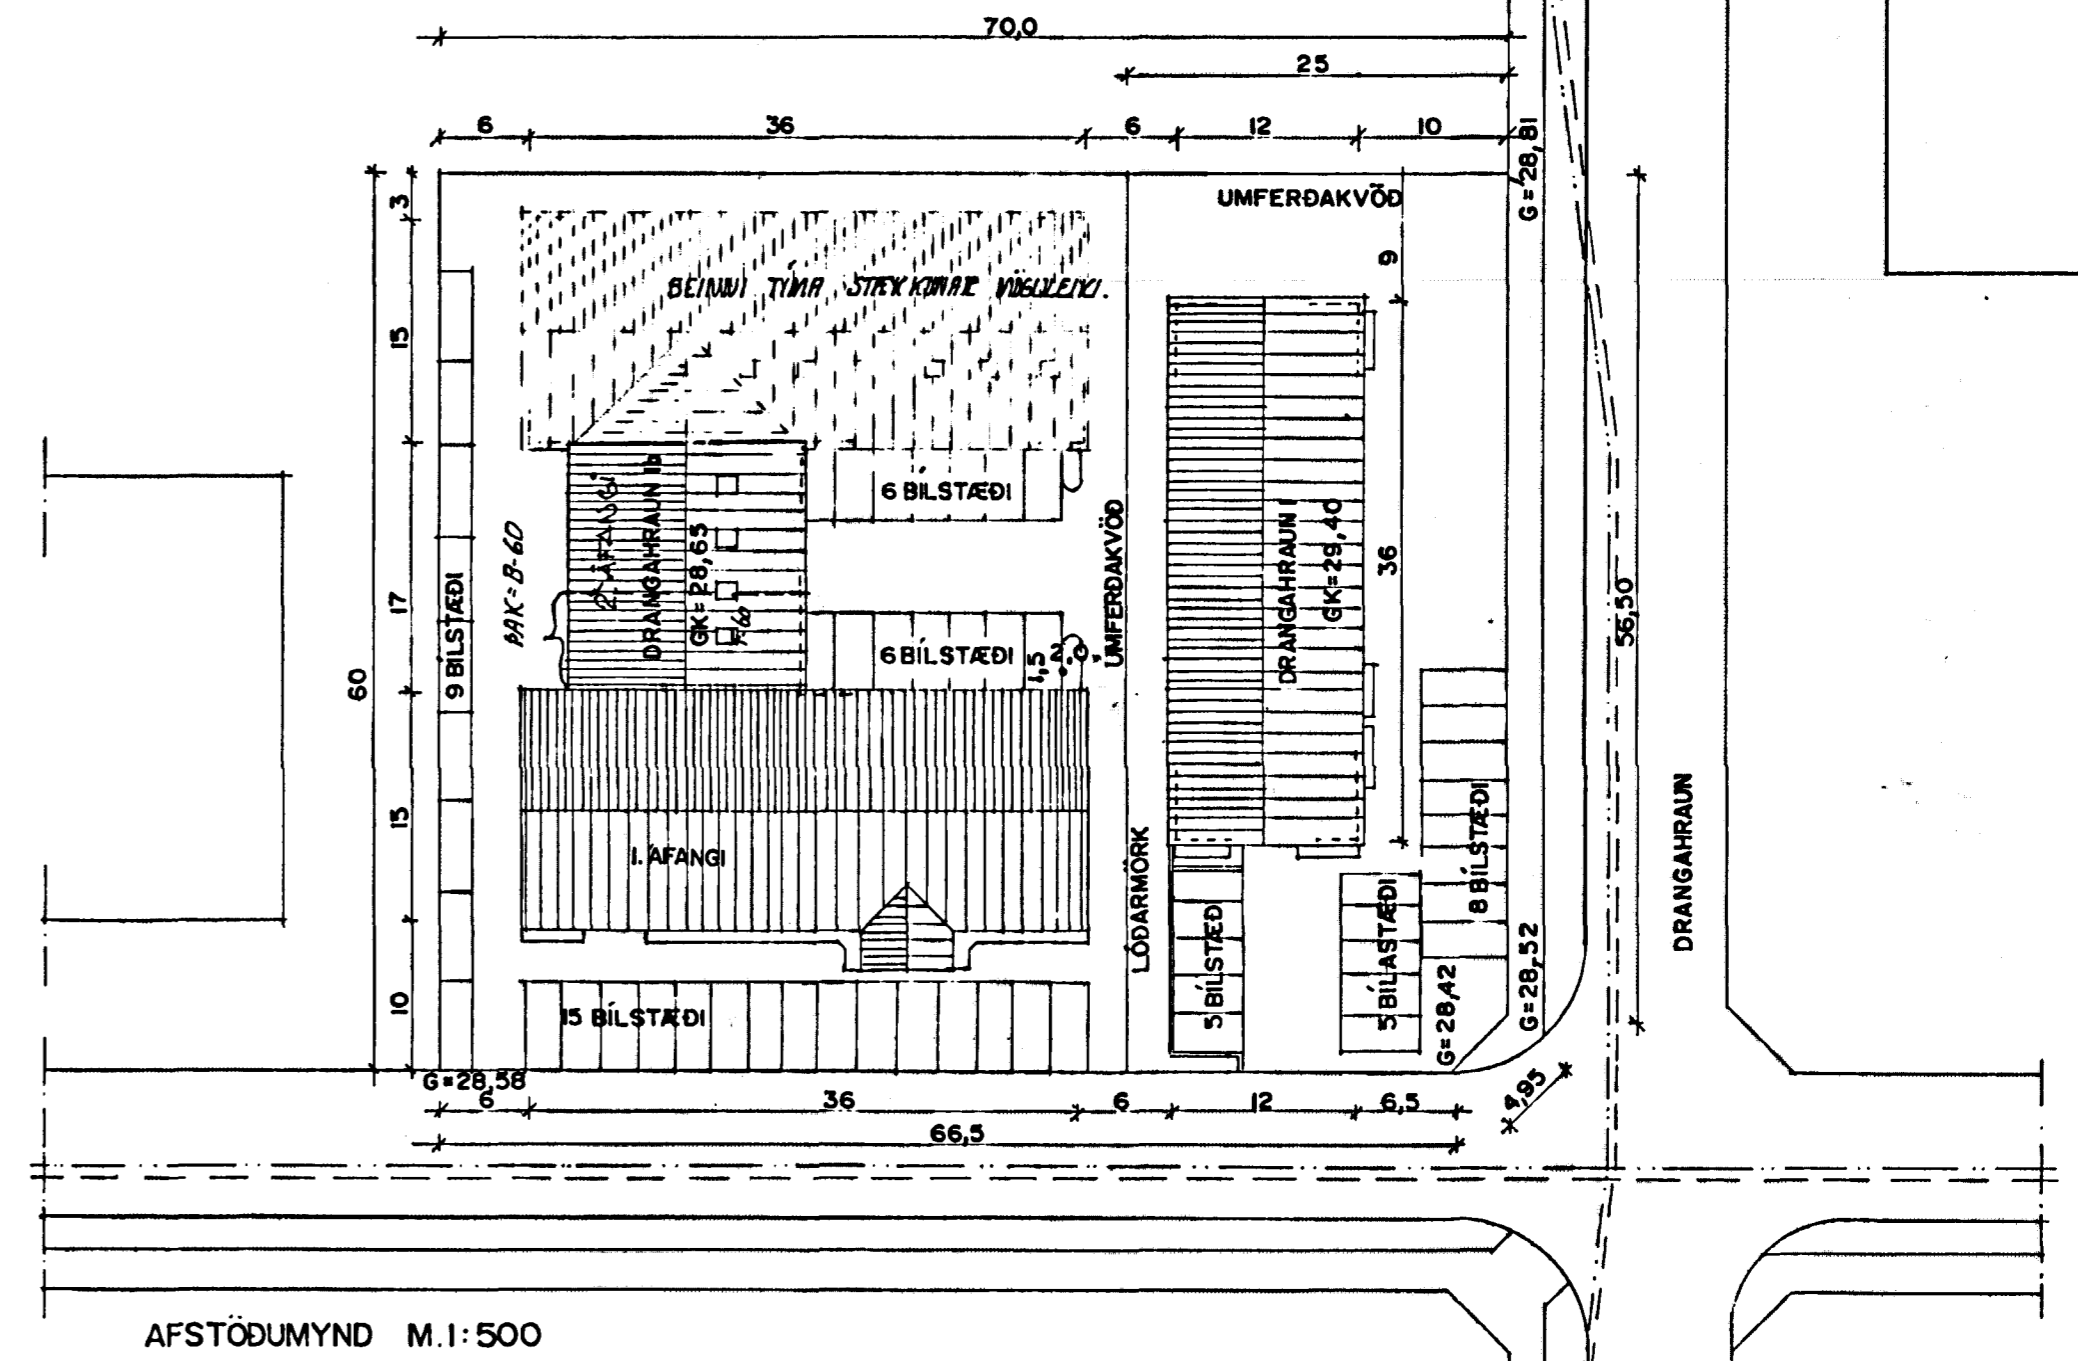

SKYRINGAR:

ATH. UM ER AD RÆÐA Breytingu áður samþykktum teikningum, Breytingarnar eru Afleiðingar þess ad hösið skemmist af eldi. Auk þess ad uppfylla löstingu hcr á eftir skal þess getið sérstaklega, ad um er ad ræða endurnýjun á skemmdum steyptum loftaplötum og þaki og þakvirki hössins.

BYGGINGALÖSING:

UNDIRSTÖÐUR: STADSTEYPTAR A HRAUNFYLLINGU.
 BOTNPLATA: STADSTEYPTI A HRAUNFYLLINGU.
 ÖTVEGGIR: STADSTEYPTIR 20 SM. 9 SM. EINANGRUN, 2 SM MÖRHÖD.
 LOFTAPLÖTUR STADSTEYPTAR OG EINANGRADAR AD NEDAN MED 2,5 SM "HERAKUSTIK PLÖTUM"
 ÞAKVIRKI: SPERRUR 50 X 125 MM C/C 800 MM STÖLADAR A LOFTPLÖTU.
 ÞAKKLÆDNING: KLÆDNING 25 X 150 MM BORDVIÐUR, ÞAKPAPPI OG ÞAKJARN. EINANGRUN 200 MM STEINULL.
 ELDVARNIR: FYLGJA SKAL FYRIRMLUM SLÖKKVILJÓSSJÓRA UM ELDVARNARBÓNAÐ OG STADSETHINGU HANS. BSL = BRUNASLANGA 25 M. B-30 OG F-30 = ELDVARNARHURDIR OG VEGGIR. ADALBURÐARVIRKI HÖSSINS SKULU HÖNNUÐ FYRIR 60 MINÓTNA BRUNADÖL.
 L.R. TÄKNAR LOFTRÆSTINGU.
 KÖLNUARTÖLUR ETNSTAKRA BYGGINGALÖTA SEU I SAMRÖMI VIO I.S.T. 66.

STÆRDIR:

DRANGAHLAUN 1B HAFNARFIRÐI. 1. AFANGI. (HÖS SAMSIDA SKOTAHRAUNI).

FLATARMÁL.	1. HÆÐ:	561,0 M2. BRÖTTÖ.	EDA	1.706,0 M3. BRÖTTÖ.
FLATARMÁL.	2. HÆÐ:	561,0 M2. BRÖTTÖ.	EDA	1.629,0 M3. BRÖTTÖ.
	ÞAK:			918,0 M3. BRÖTTÖ.
SAMTALS:		1.122,0 M2. BRÖTTÖ.		4.255,0 M3. BRÖTTÖ.

STÆRDIR EINSTAKRA MATSHLUTA:

00-01	357,0M2 BR.
00-02	360,3M2 BR.
00-03	402,7M2 BR.

LOFTNET TEIKNAD 15 FEB. 2001
 HURD Breytt 15 MARS 1991
 Breytt í MARS 1991 OG STÆRDIR LEIÐ
 Breytt á októ 1989 sigurður
 Breytt á októ 1988 sigurður
 Sigurður Þorv. Arson