



S.P.F. B.R.
Samþykkt á fundi byggingar-
nefndar þ. 20.13.1991.
BYGGINGAFULLTRÚINN
Í HAFNARFIRÐI
F.h. Sigurður Halldórsson

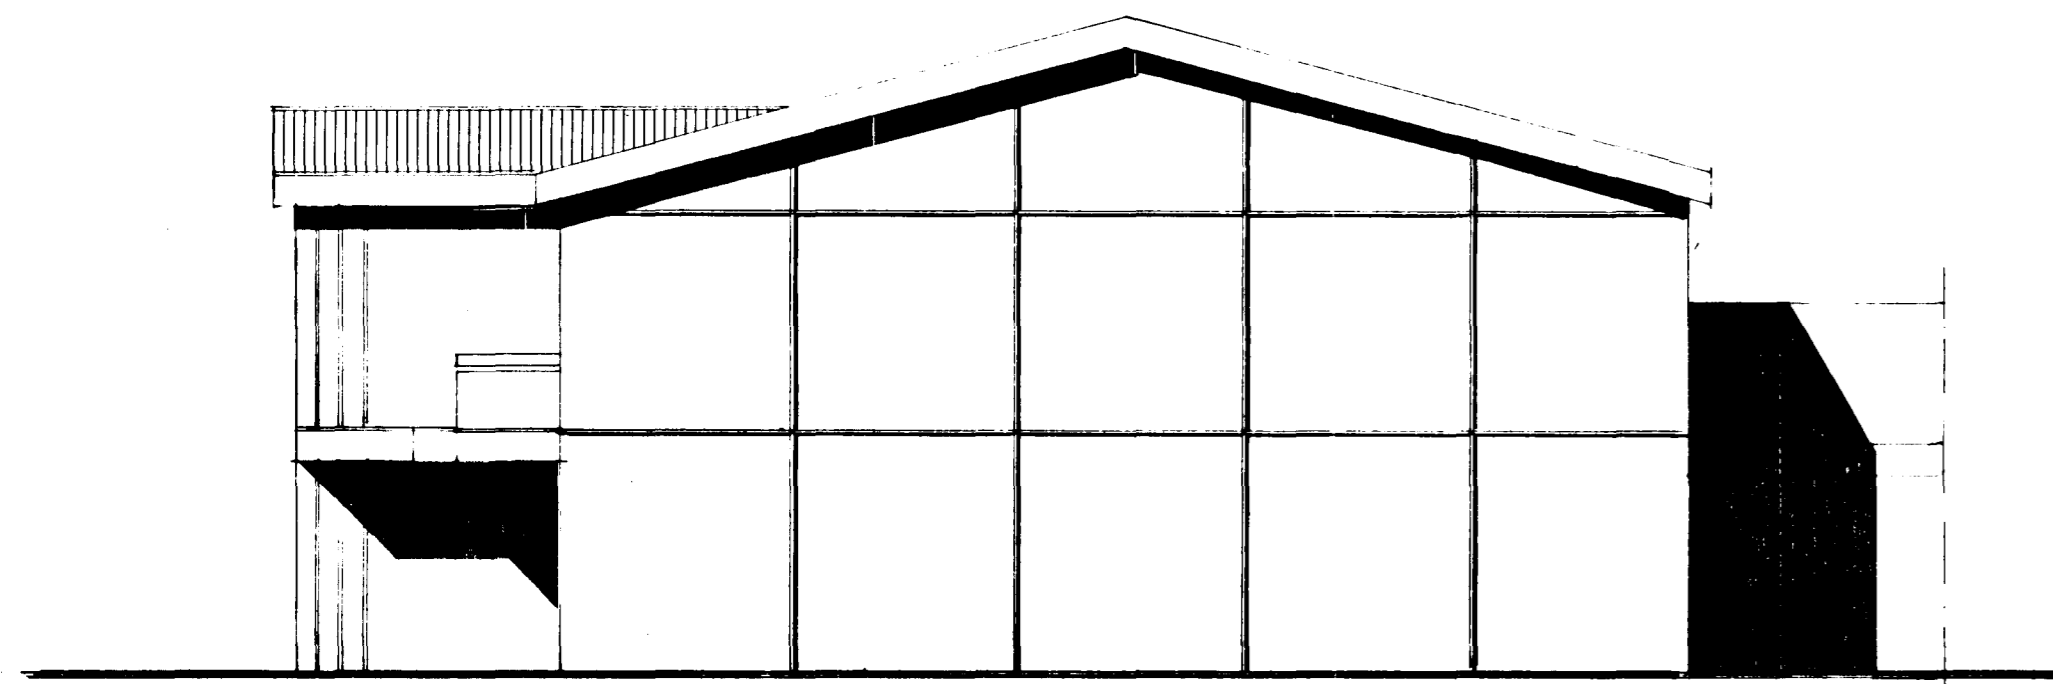


SUDUR M 1:100

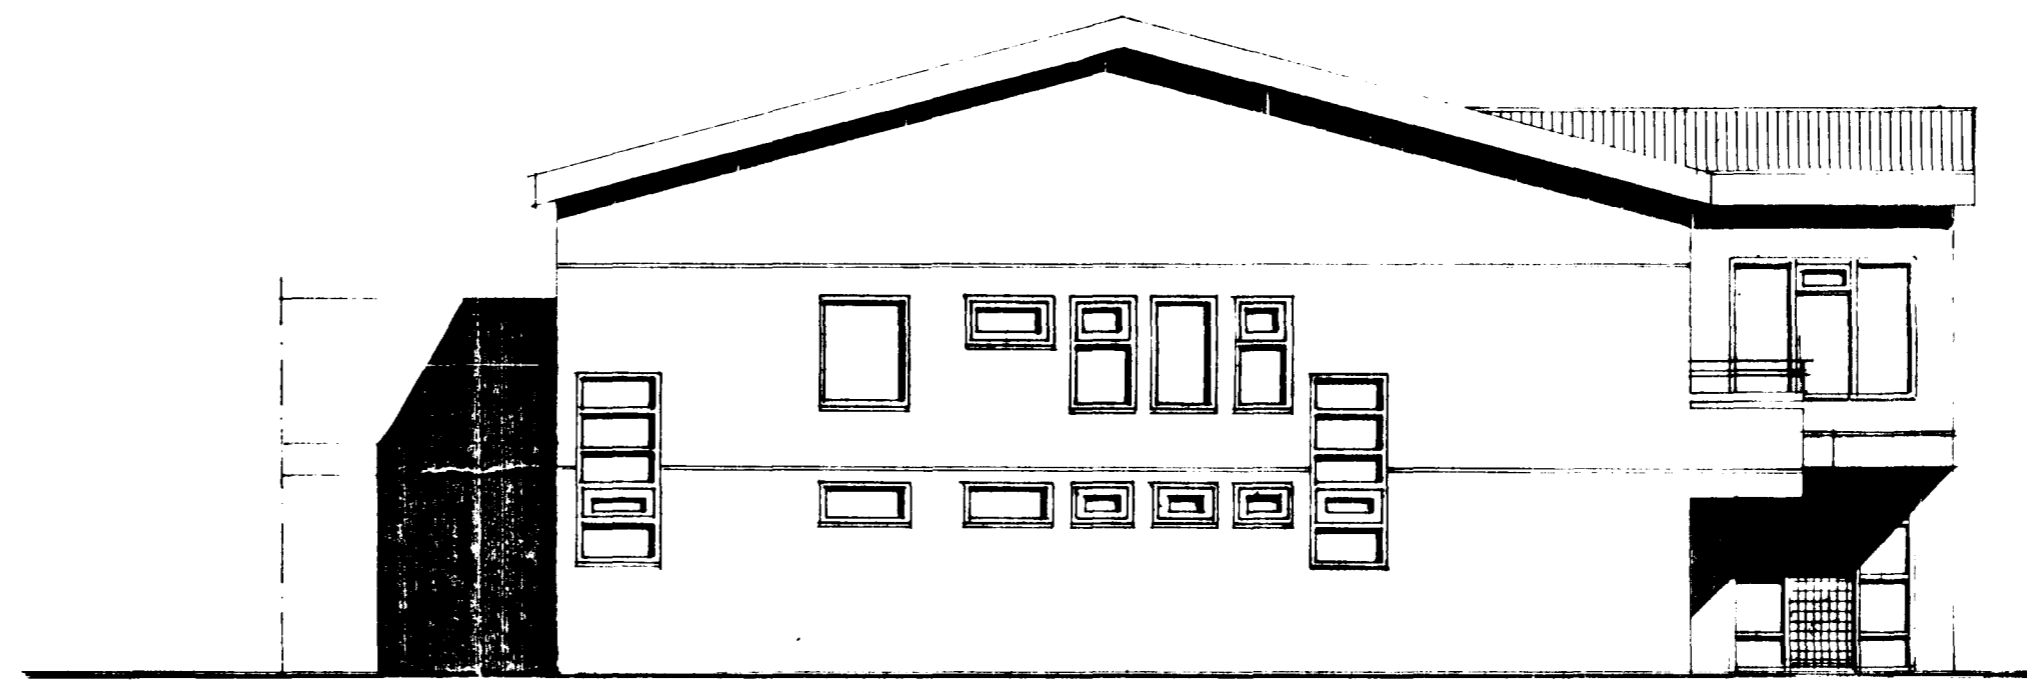


NORDUR M 1:100




AUSTUR M 1:100

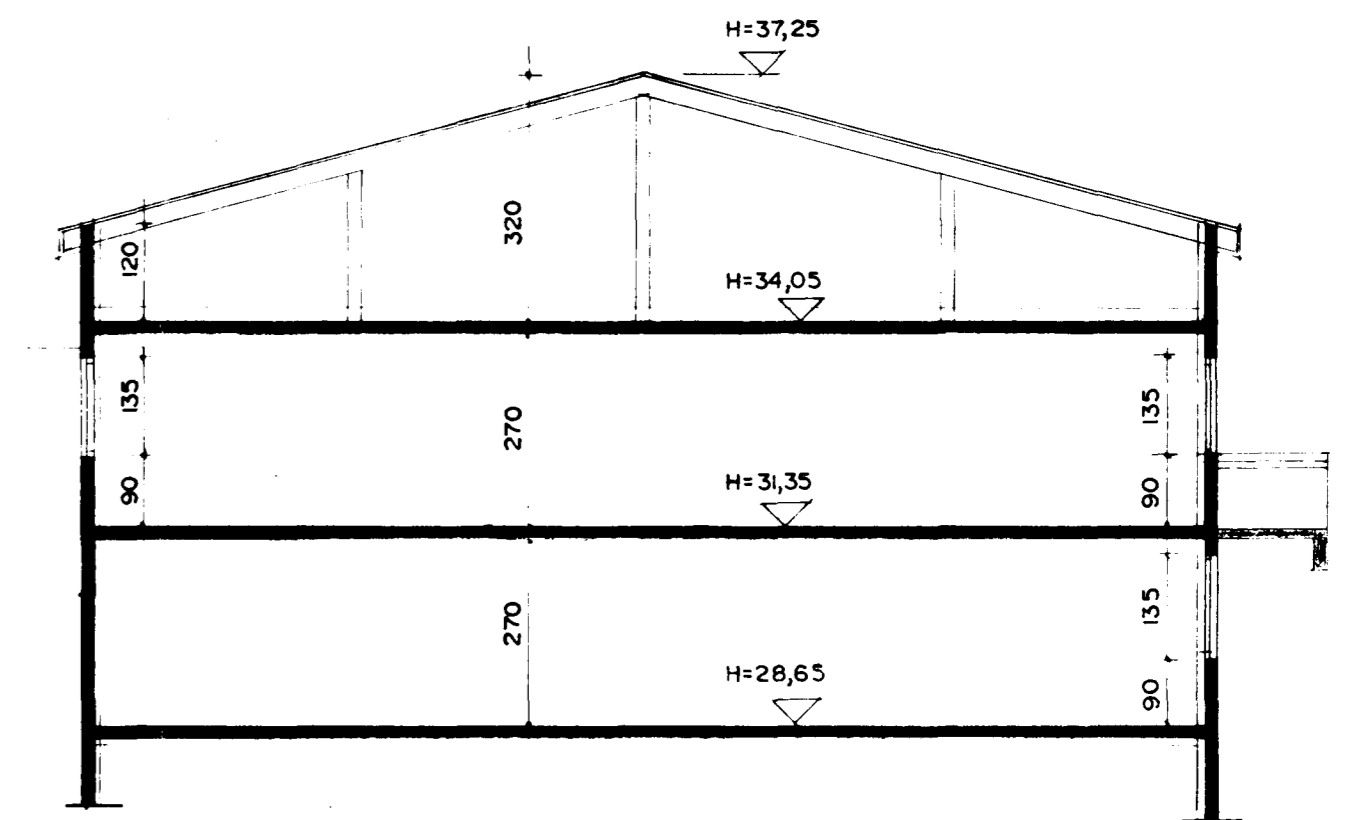

SNID A-A M 1:100

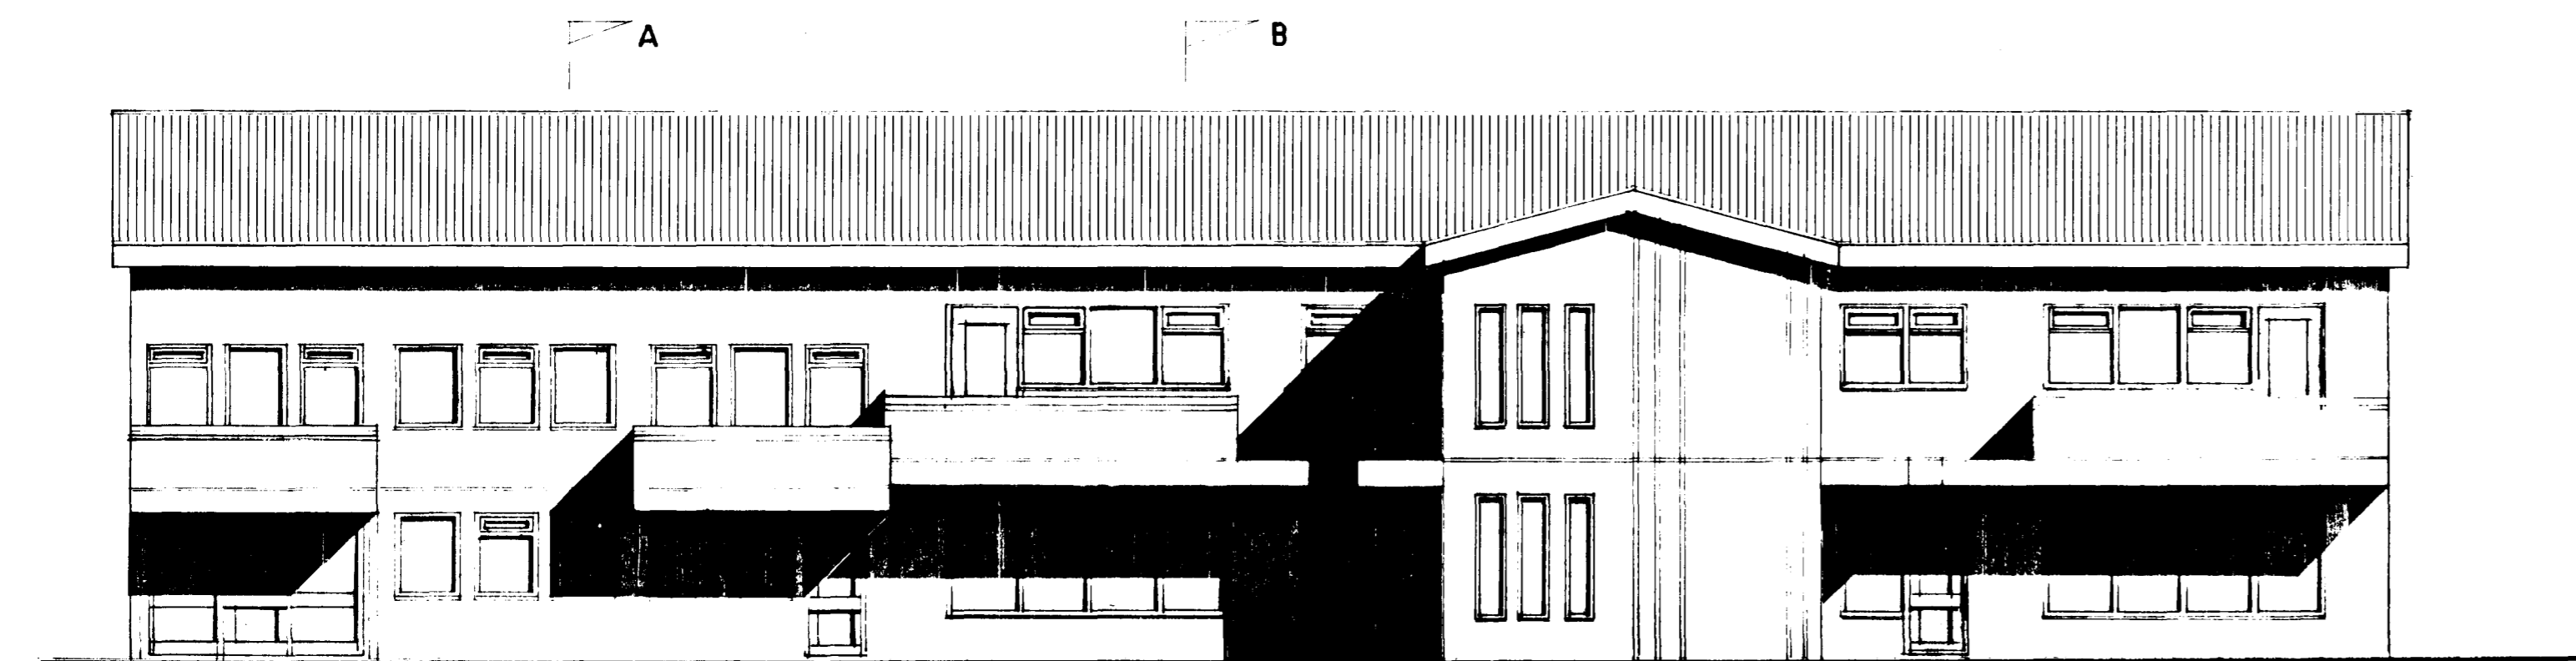

VESTUR M 1:100

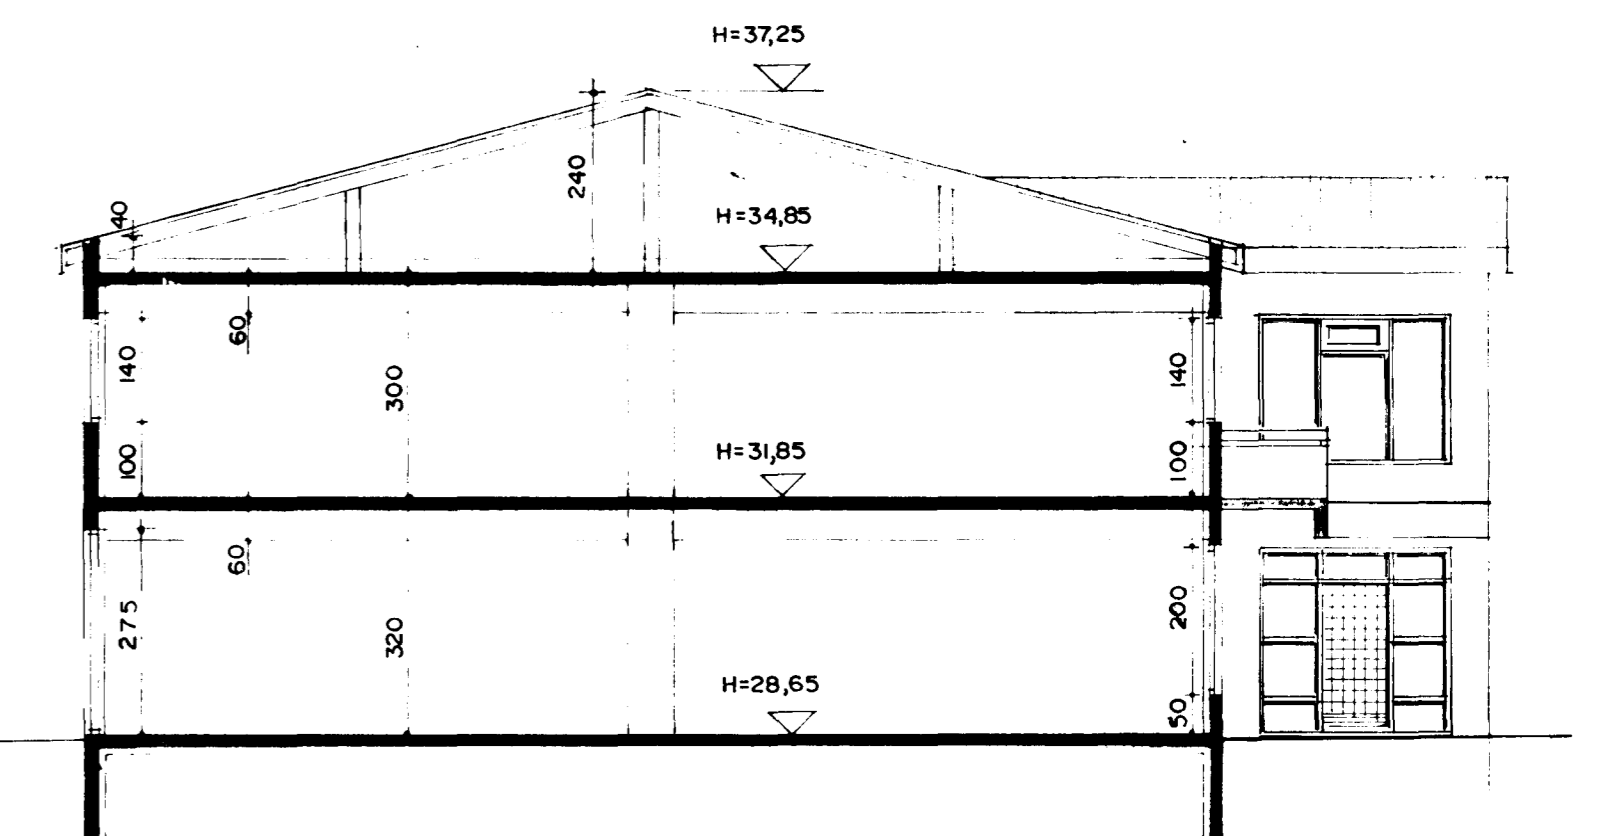

SNID B-B M 1:100

HURD BREYTT 15 MARS 1991
BREYTT Í MARS 1991
Grunn á okl. 1988 Lijó