


DAGGARVELLIR 3 HAFNARFIRÐI.

Byggingarfulltrúi
samþykkir erindið.


12 FEB. 2004

Bent skal á að samþykkt þessi verður ekki virk, fyrr en eftir þinglýsingu eignaskiptayfirlýsingarinnar og skráningu hennar hjá Fasteignamálaáskisins. Byggingarfulltrúinn í Hafnarfirði F.h. Kristján Þórarinnsson

tifftopdf - www.rubissoftware.com - Demo Version

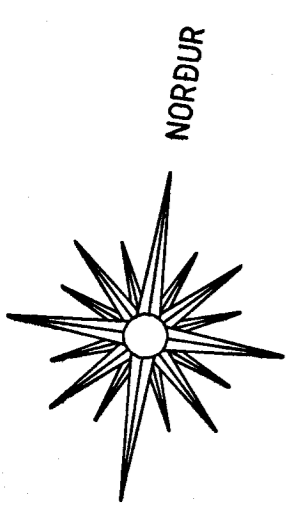

AFSTÖÐUMYND MKV. 1:500.

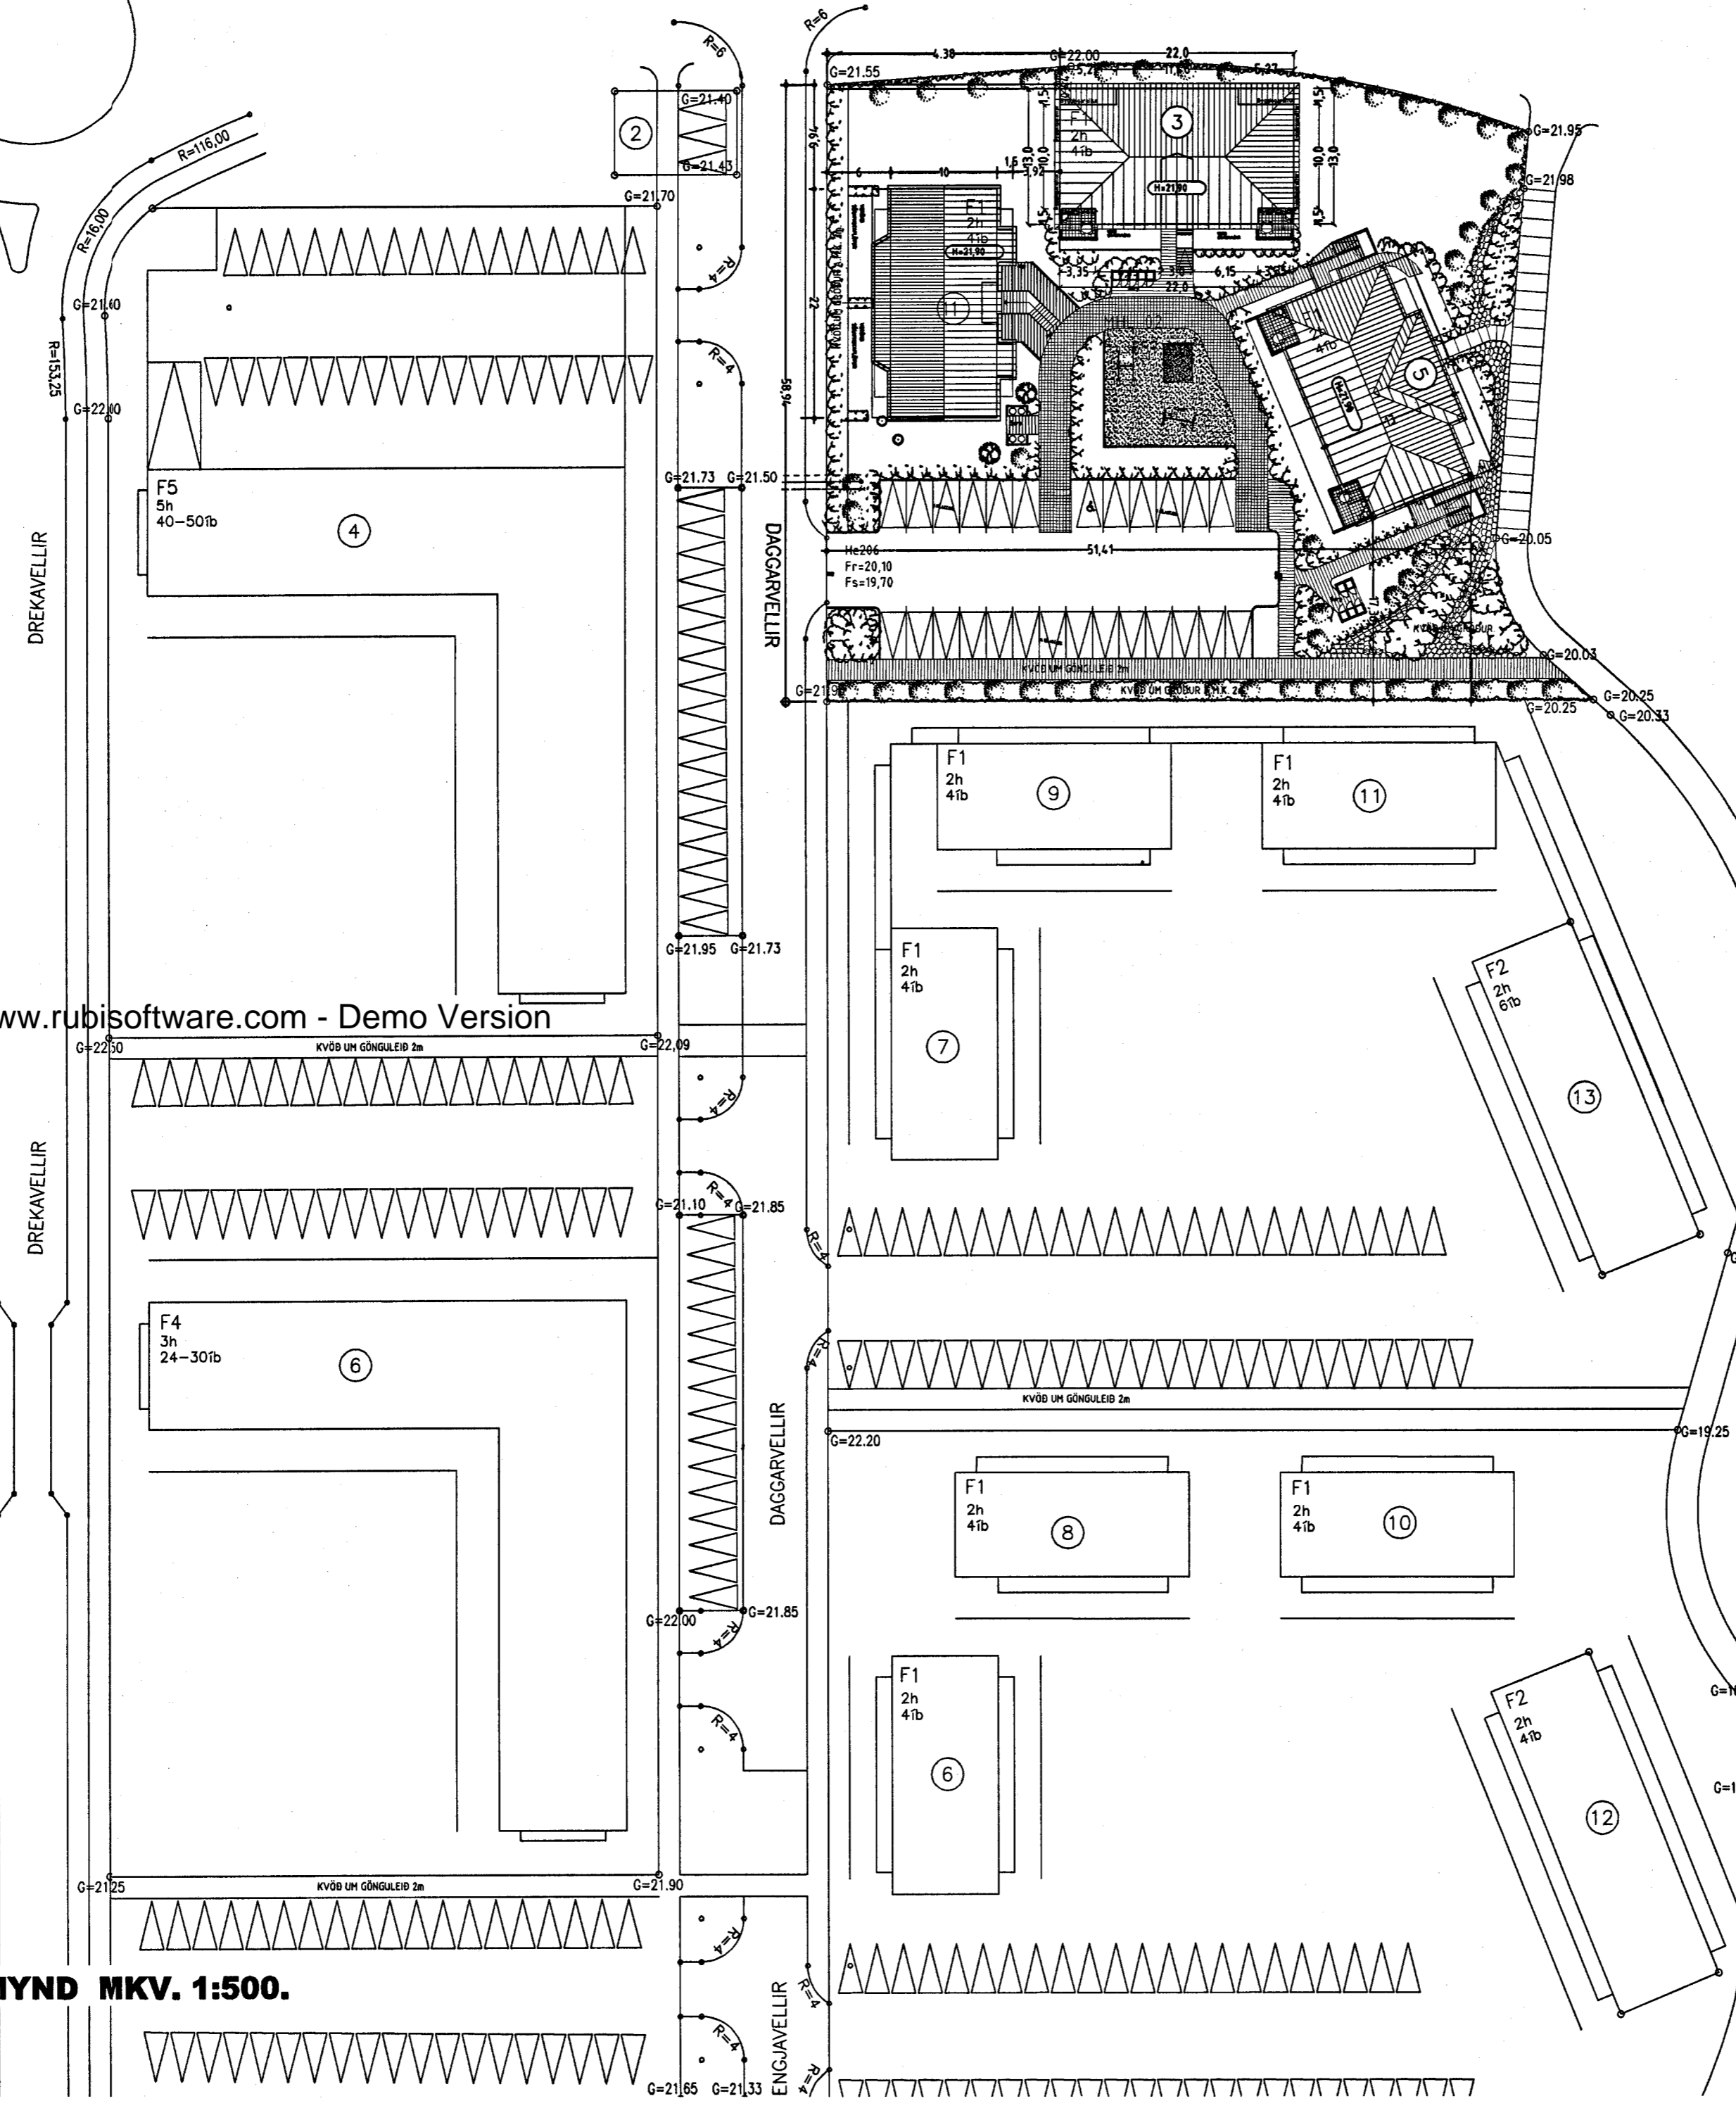

DAGGARVELLIR 3 HAFNARFIRÐI.

Sigurður Þorvarðarson byggingafræðingur b.í.
Teiknistofan Strandgötu 11 220 Hafnarfirði.
Sími: 5651510. Netfang: teiknistofan@simnet.is

Skýringar:	Aðaluppdráttur.
Teikning:	Afstöðumynd.
Mælikvarði:	1:500.
Undirskrift:	<i>[Signature]</i>
Blað nr: 4 af 6.	Dagsetning: 10 október 2003.
Hús nr. 3, fært til vestur um 2,0 m í jan. 04.	