
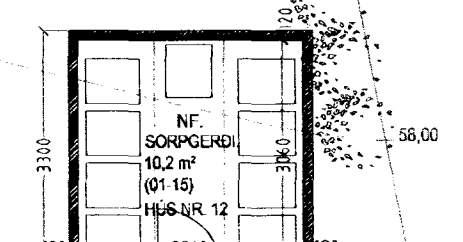
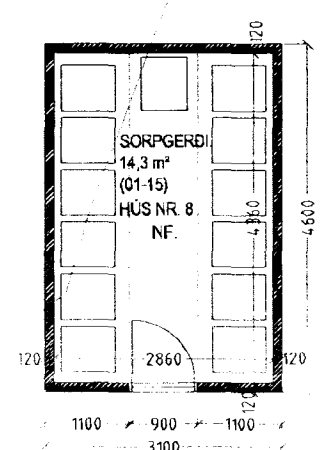


# DALSÁS 8 - 10 - 12 HAFNARFIRÐI.

Samykktt þann  
 09 NOV 2012  
 Byggingafráttárin í Hafnarfirði  
 Fh. Sigurður Steinar Jónsson

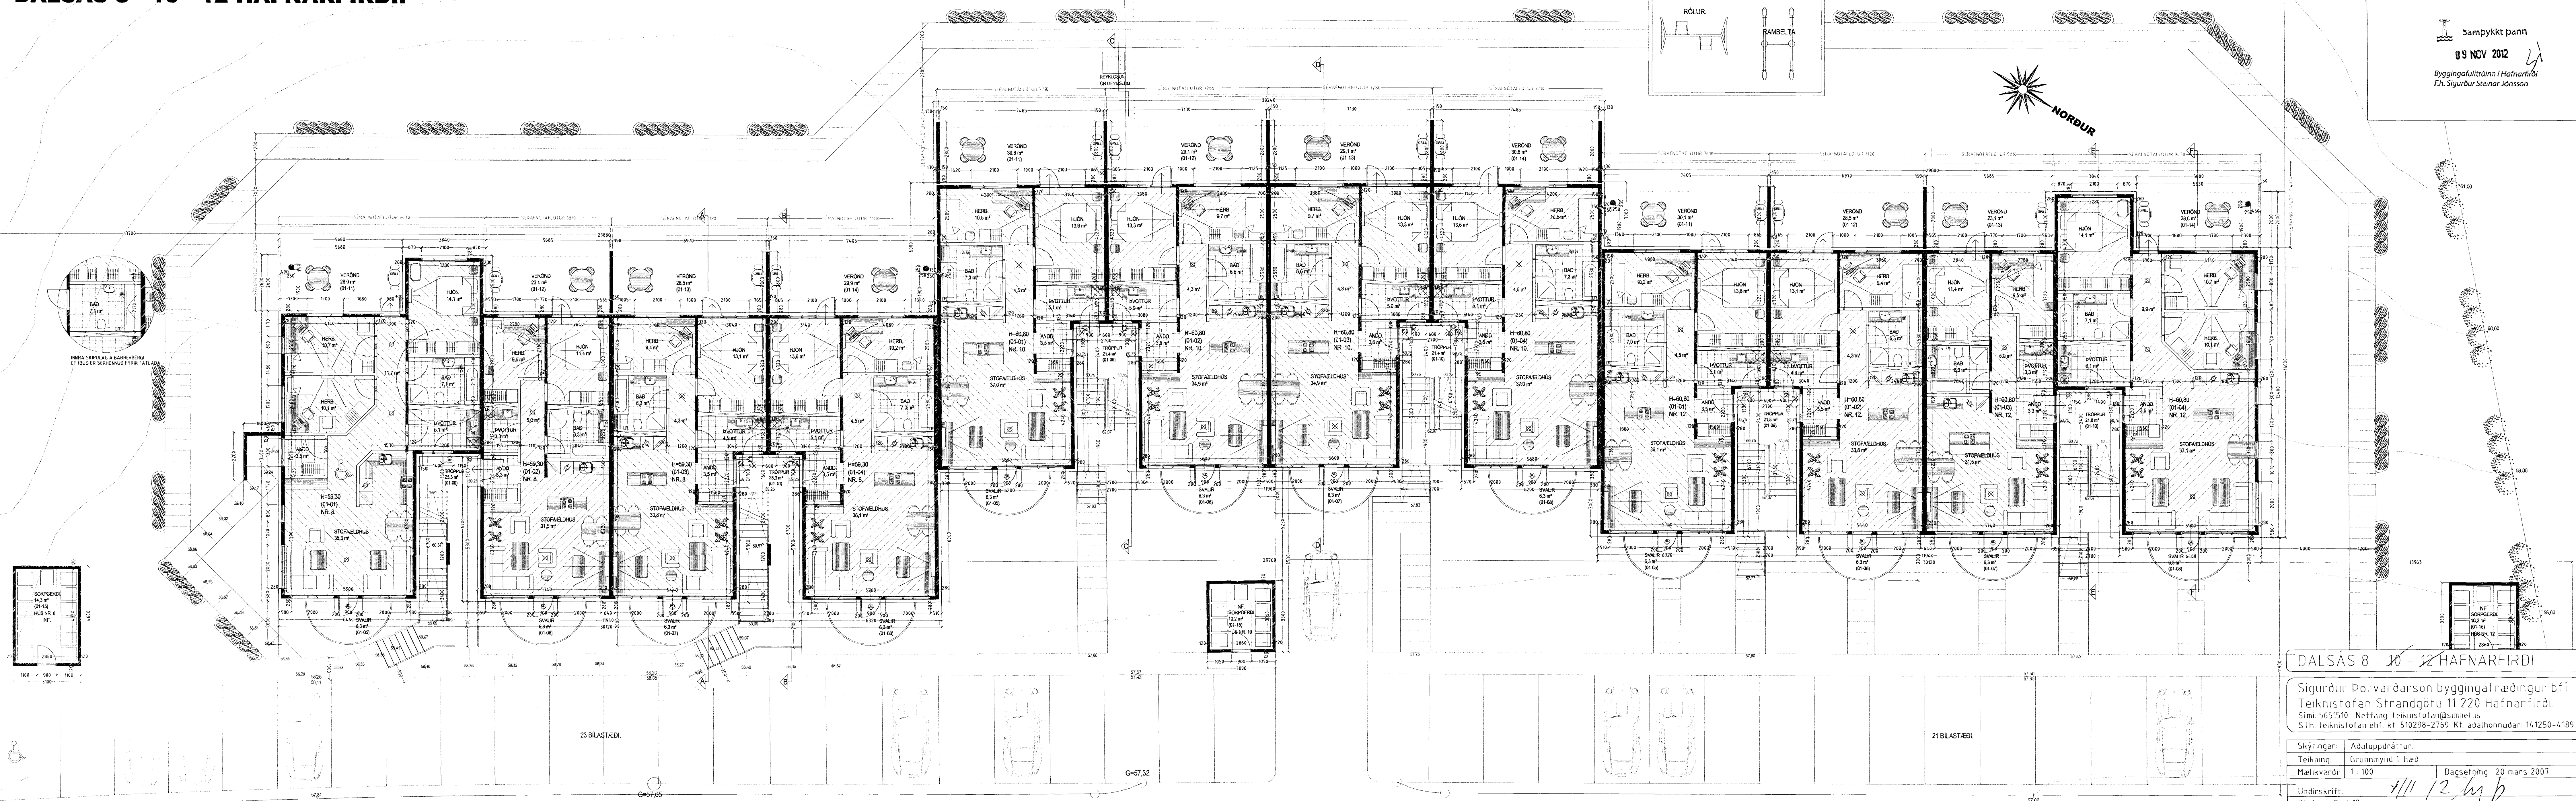

GRUNNMYND 1. HÆÐ MKV. 1:100.

DALSÁS 8 - 10 - 12 HAFNARFIRÐI.

Sigurður Þorvarðarson byggingafræðingur bfi.  
 Teiknistofan Strandgötu 11 220 Hafnarfirði.  
 Sími 5651510 Netfang teiknistofan@simnet.is  
 STH teiknistofan ehf kt 510298-2769 Kf aðalhönnuðar 141250-4189

Skýringar:	Aðaluppdráttur
Teikning:	Grunnmynd 1 hæð
Mælikvæði:	1:100
Dagsetning:	20 mars 2007

Undirskrift: *1/11 12 h p*

Blað nr. 2 af 12

Breytt: Steyptur veggur í kjallara nr. 8 feldur niður, aðkomu toppur á húsi nr. 8 breytt. sept 2012. Sig. Þ.