


DALSHRAUN 10 HAFNARFIRÐI


Samþykkt á fundi bygginga-
nefndar þ. 12. 6. 1991
BYGGINGAFULLTRÚGINN
HAFNARFIRÐI

Áskilið er samþykkt

BLAÐ 3

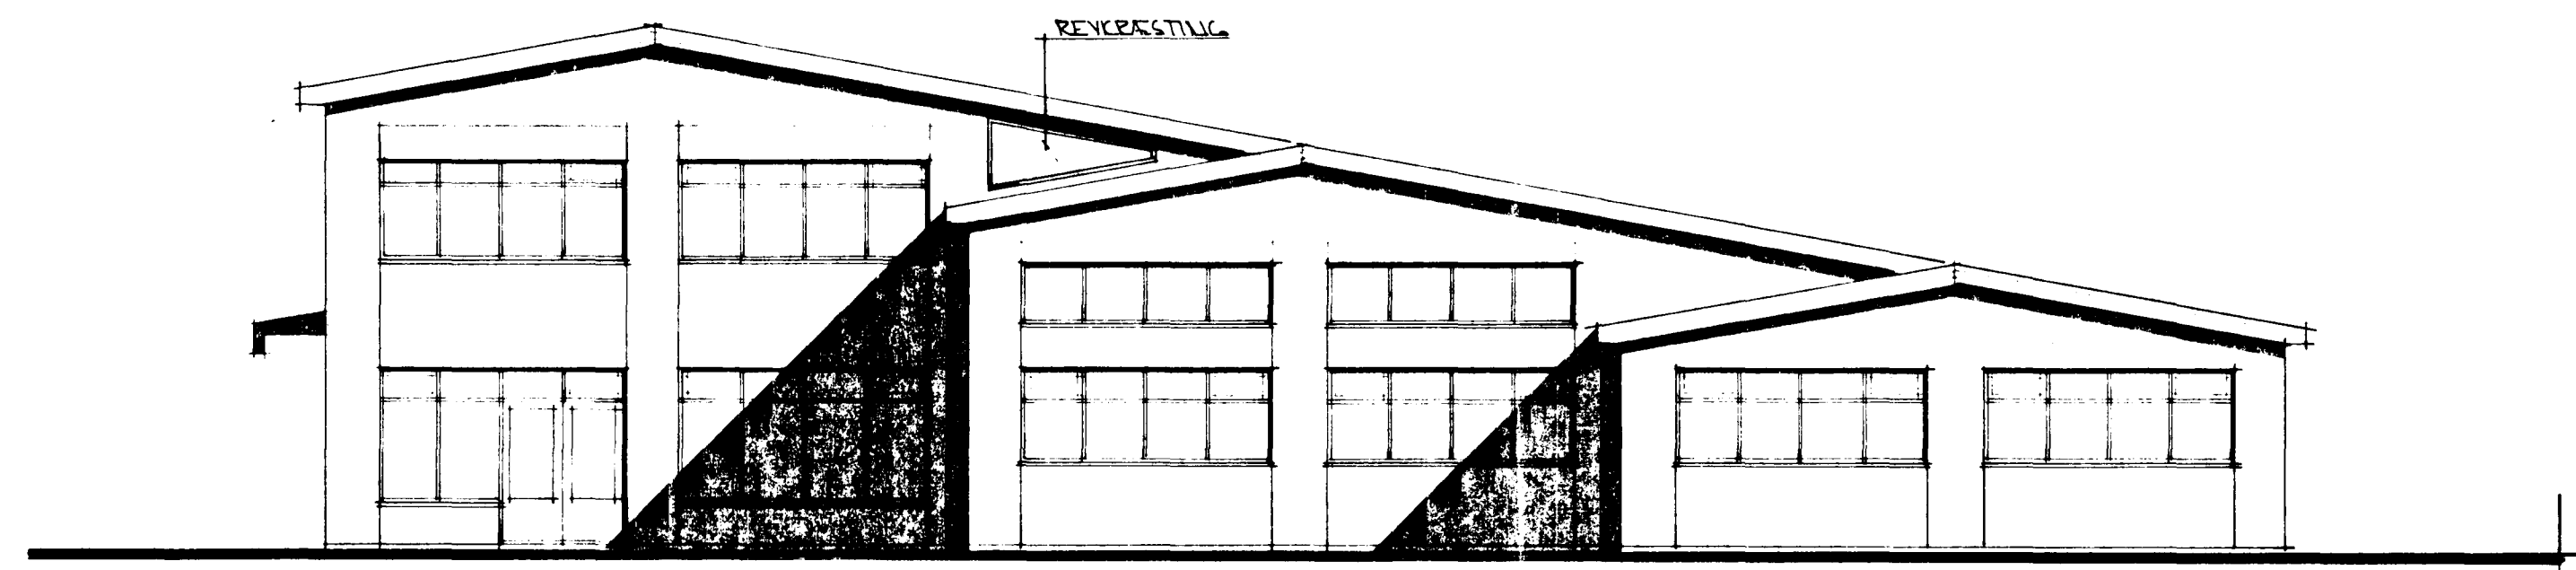

VESTUR M = 1:100

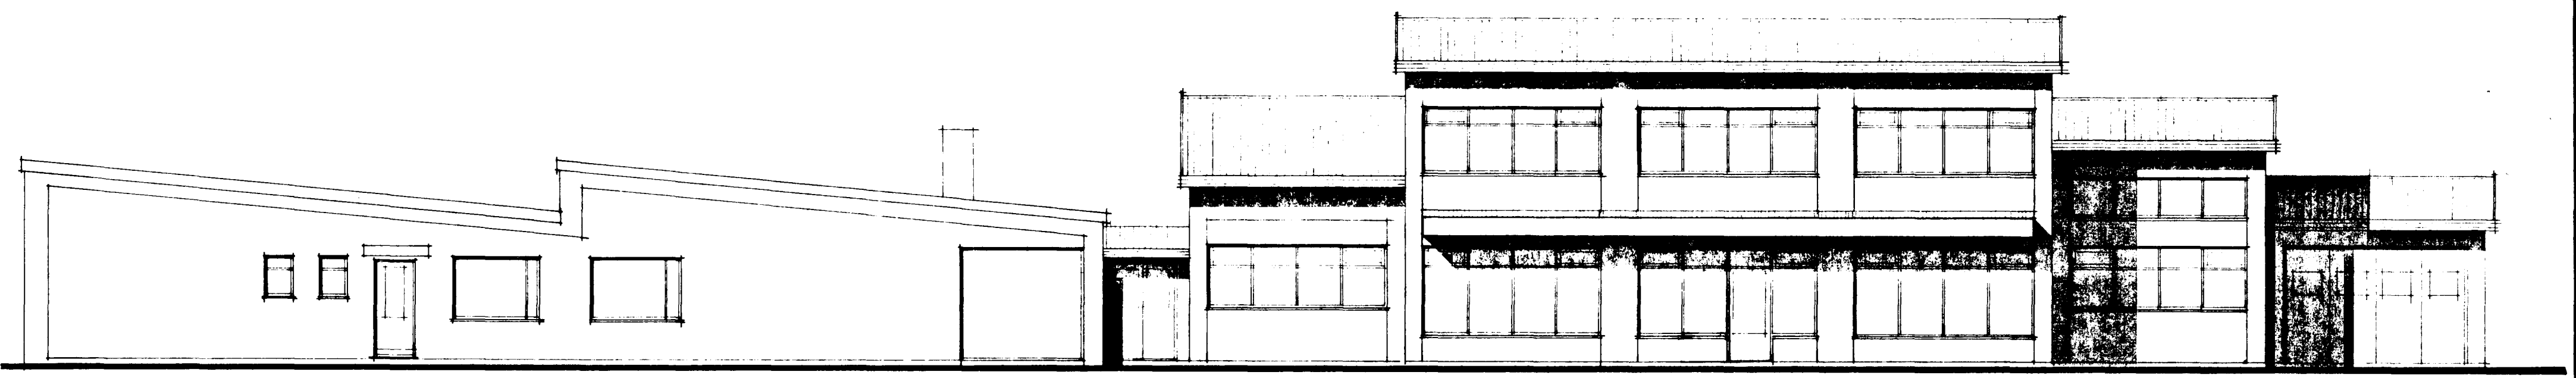

NÚV. BYGGING

II. ÁFANGI

NORÐUR M = 1:100

01	JÚLÍ 91	REYKRÆSTINGU OG ÚTTIÐHURÐ. BR.	
BR.NR.	DAGS	EDLI BREVINGAR	SIGN.
DALSHRAUN 10 II. ÁFANGI			DAGS JÚLÍ 1987
ÚTLIT NORÐUR VESTUR			MAKNAÐ
MÆLIKV. 1:100			TEIKNAD
SIGURÐUR ÞORLEIFSSON TEKNIFRÆÐINGUR F.T.F.I.			VERK NR. 8729
STRANDGÖTU 11 HAFNARFIRÐI SÍMI 54751			BLAÐNR. Q-03