



Gamla vökt á fundi bygginga-
nefndar þ. 28. 3. 1973
BYGGINGA-
FRAMAÐAFÉLÐI
F. Sigurðsson

Áskilið er sennþ. byggisframtíð
F. Sig.

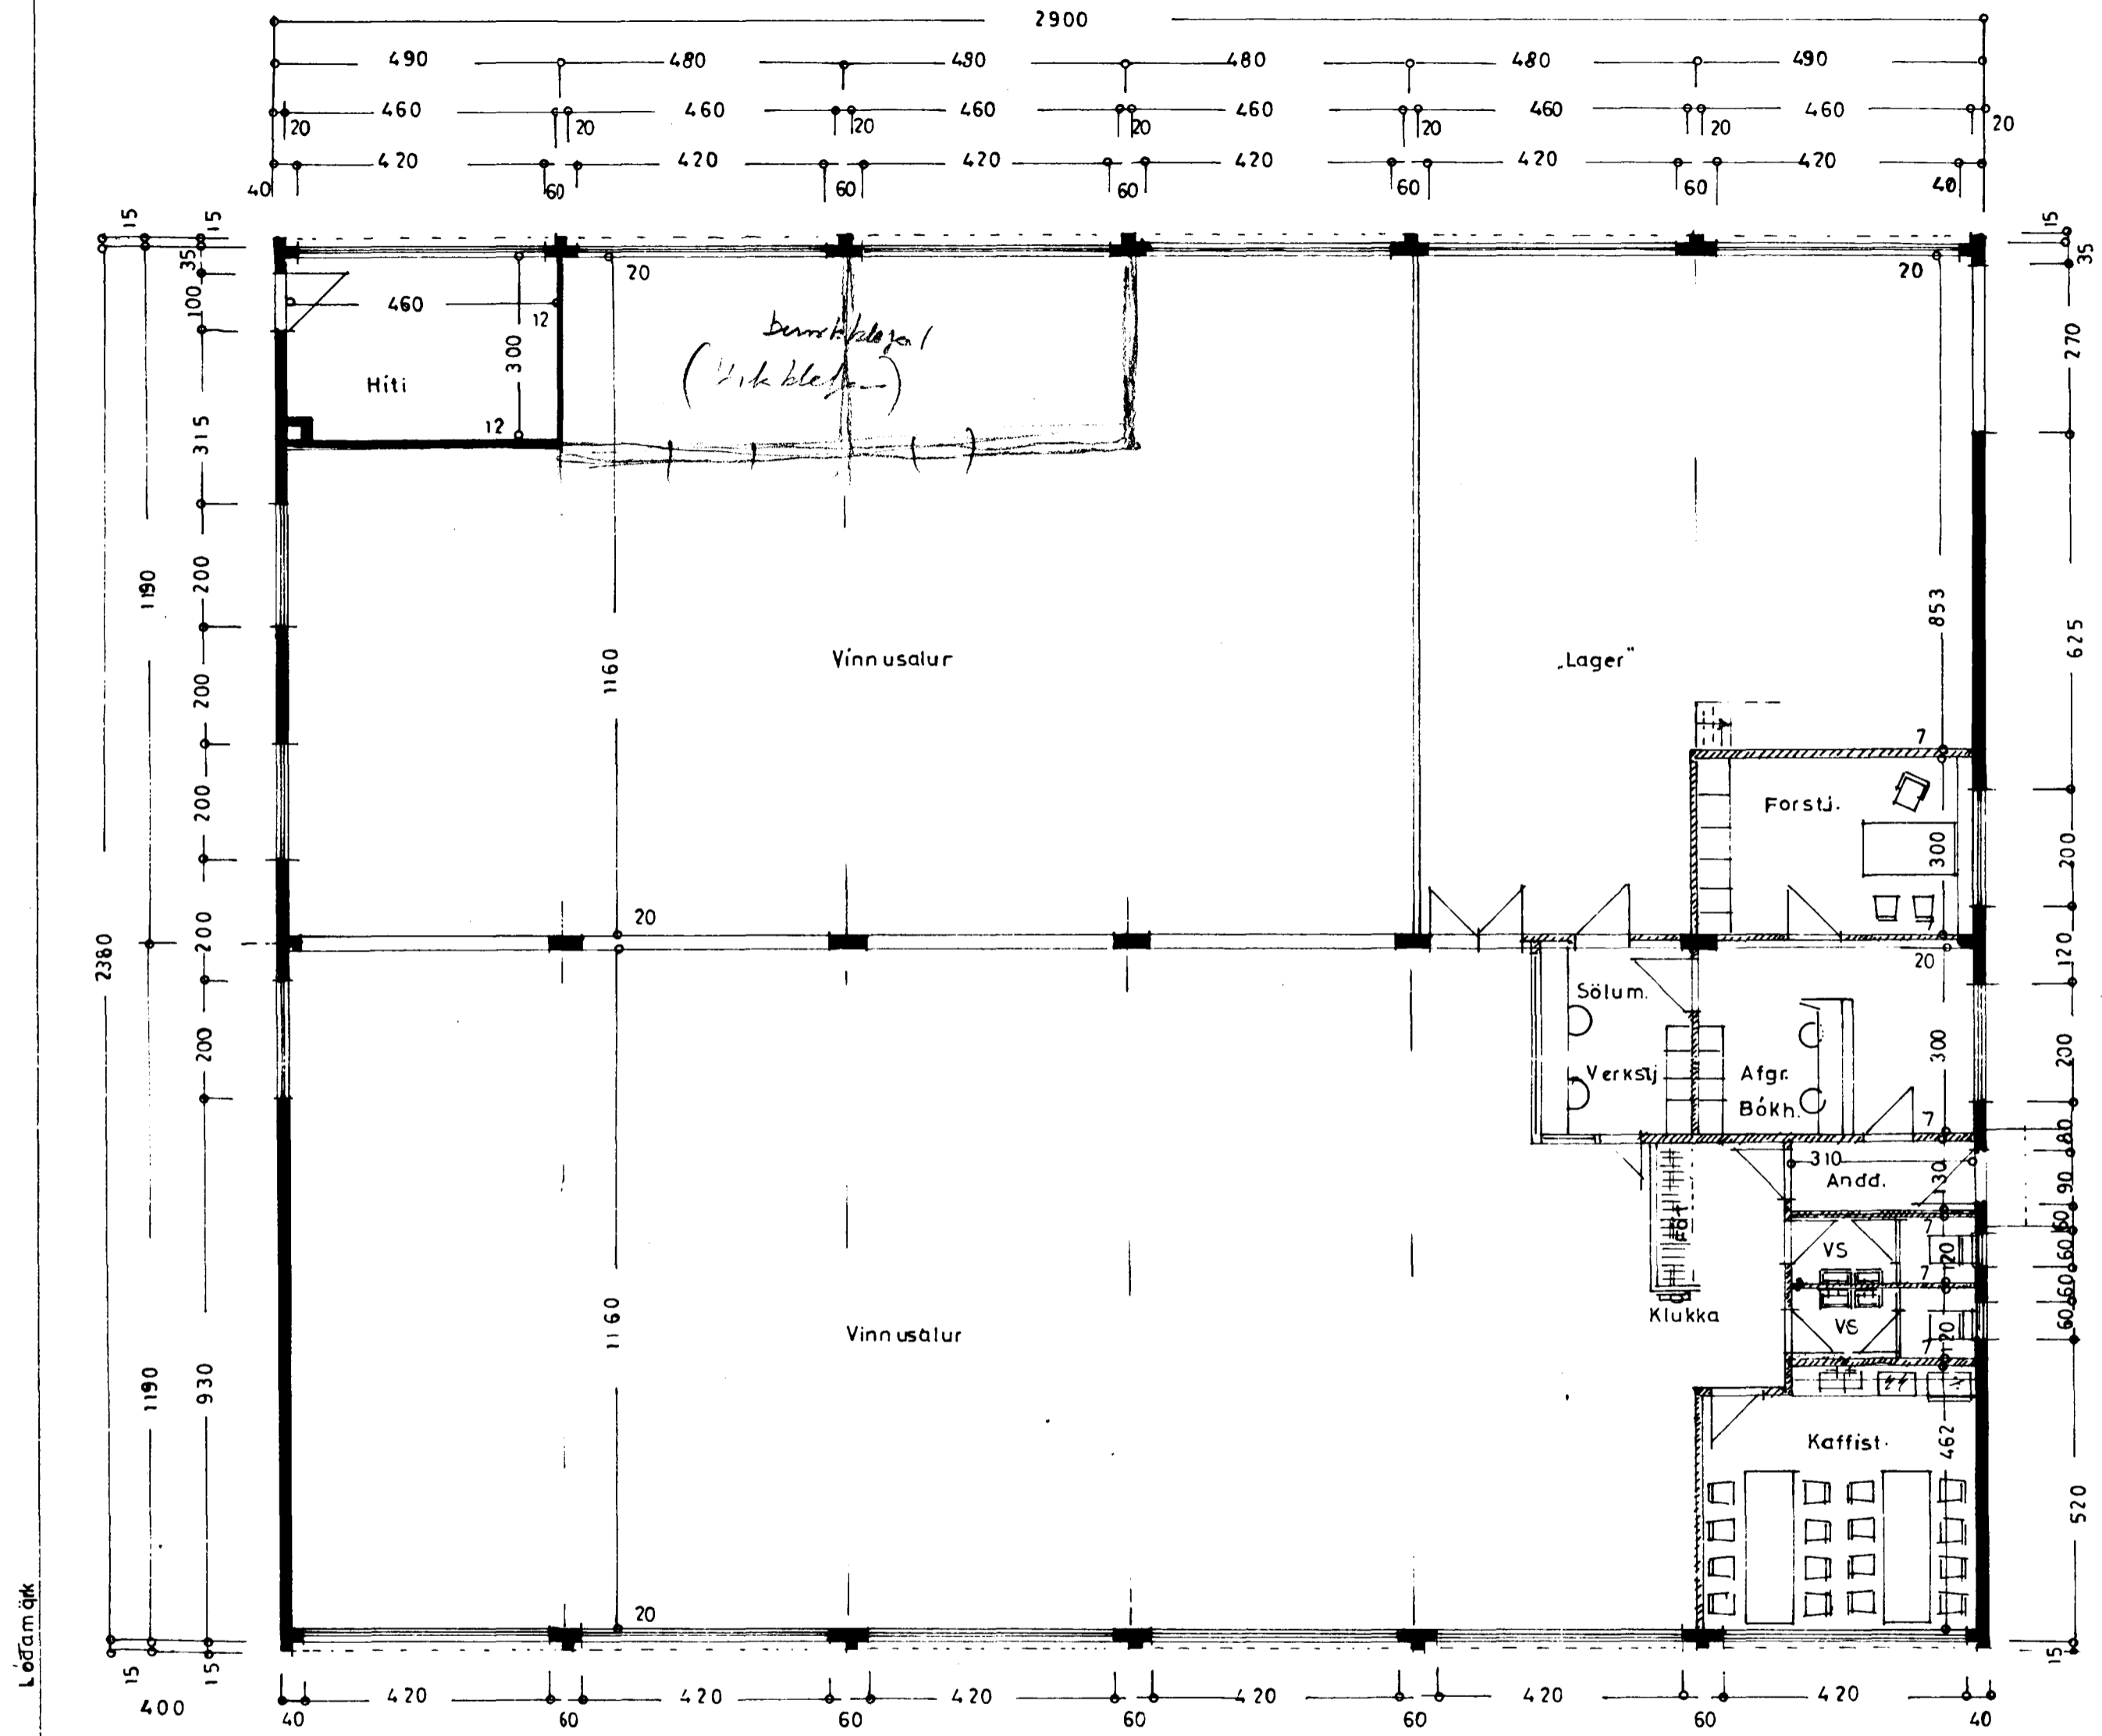

Grunnmynd

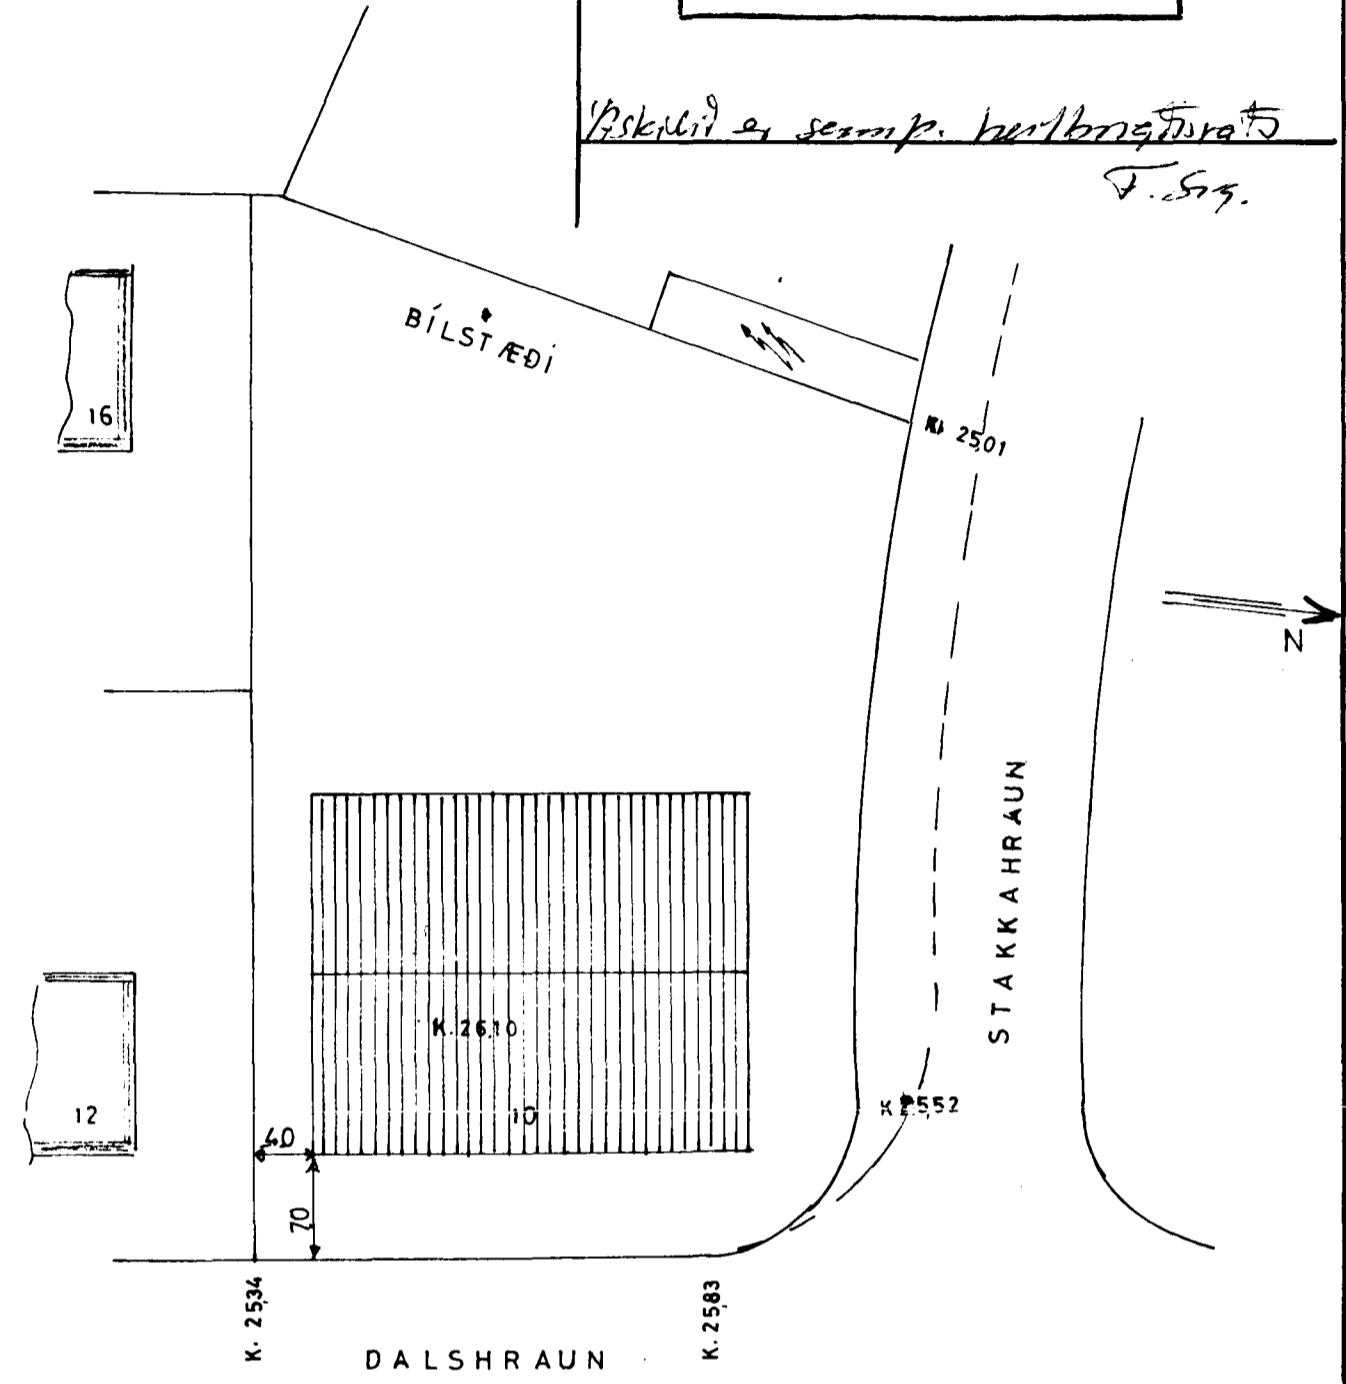

STÆRÐ:
Lóð 2557,8 m²
Hús 690,2 m², 2500,0 m³

DALSHRAUN NR10

BLAÐ 2

GRUNNMYND 1:100
AFSTÖÐUMYND 1:500

Áskilið er sennþ. í febr '73
F. Sigurðsson

TEIKN:
F. Sigurðsson

DALSHRAUN