

DALSHRAUN 10 HAFNARFIRÐI

Samþykkt á fundi bygginga-
nefndar þ. 12. 6. 1971

BYGGINGAFAULLTRÚNN


Í HAFNARFIRÐI

[Handwritten signature]


Skilið er samþykki
Byggingarnefndar Hafnarfirðar

Skilið er samþykki
Oruandlagafrumvarer eftirlits

BLAD 3

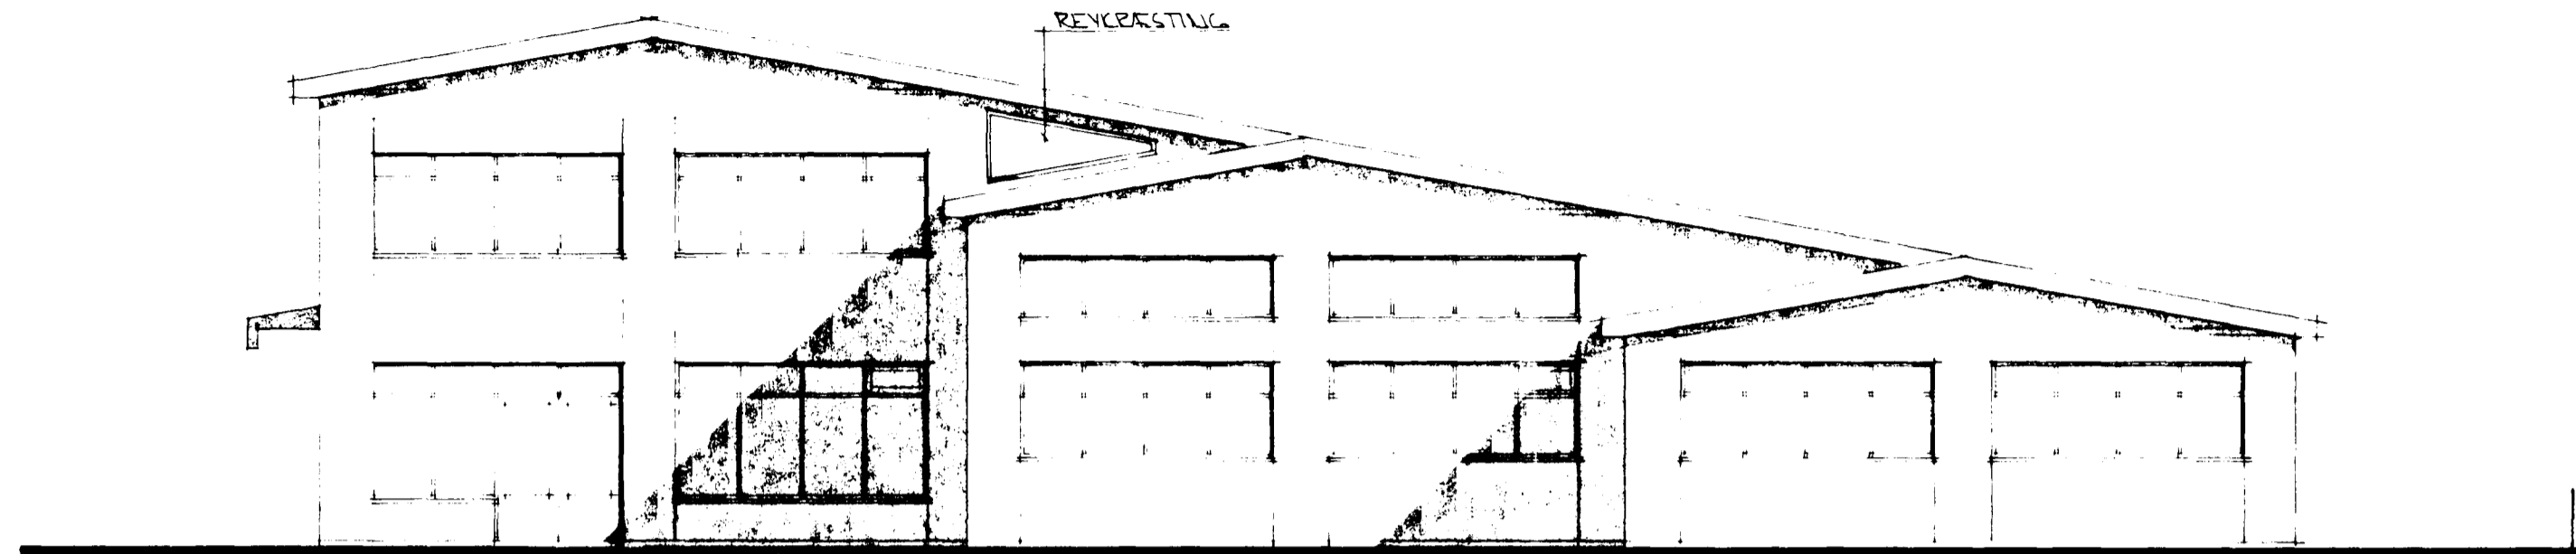

VESTUR M = 1:100

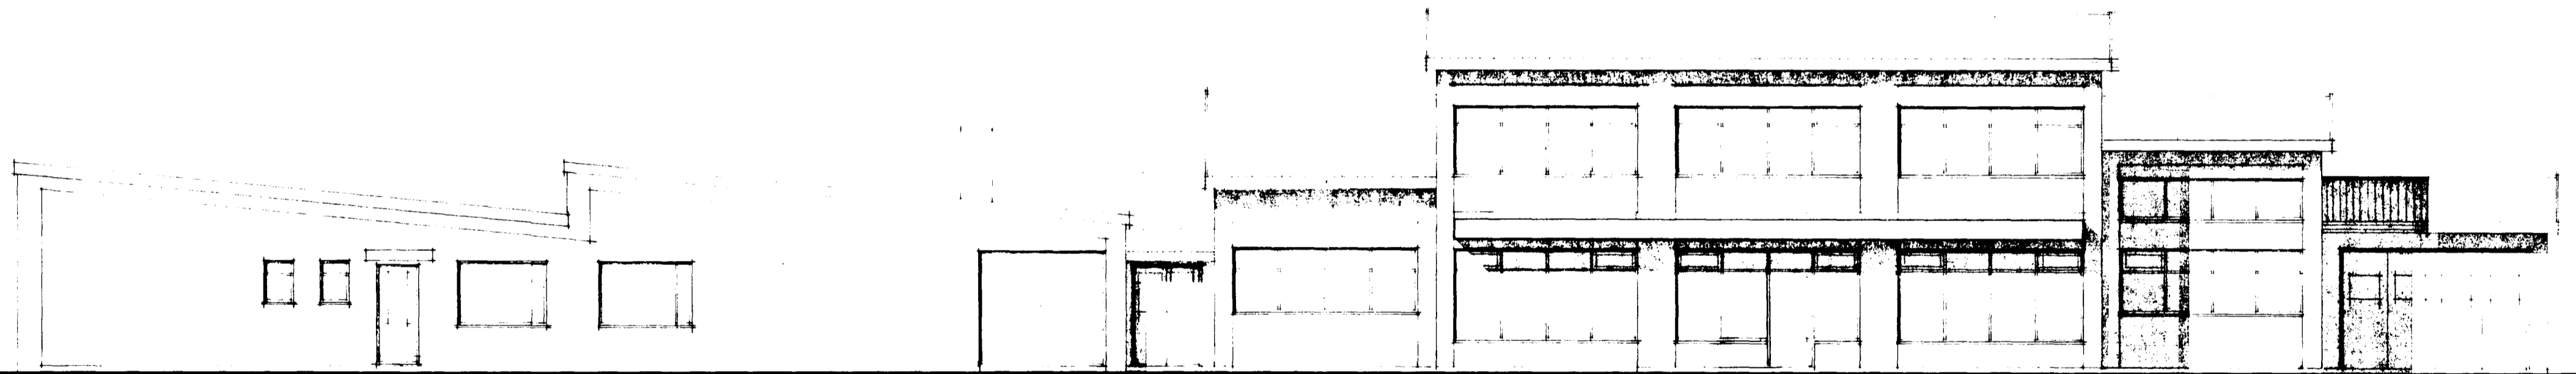

NUV. BYGGING

II. ÁFANGI

NORÐUR M = 1:100

01	JÚLÍ 91	REYKRÆSTINGU OG ÚTLIT. HURD. BR.	
BR. NR.	DAGS	EBLI BREVTINGAR	SIGN.
DALSHRAUN 10 II. ÁFANGI			DAGS JÓNÍ 1987
ÚTLIT NORÐUR VESTUR			HANNA
MÆLIKV. 1:100			TEIKNAD <i>[Signature]</i>
SIGURÐUR ÞORLEIFSSON TEKNIFRÆÐINGUR F.T.F.I.			VERK NR. 8729
STRANDGÖTU 11 HAFNARFIRÐI SÍMI 54751			BLAD NR. Q-03