0 3 MAI 1997

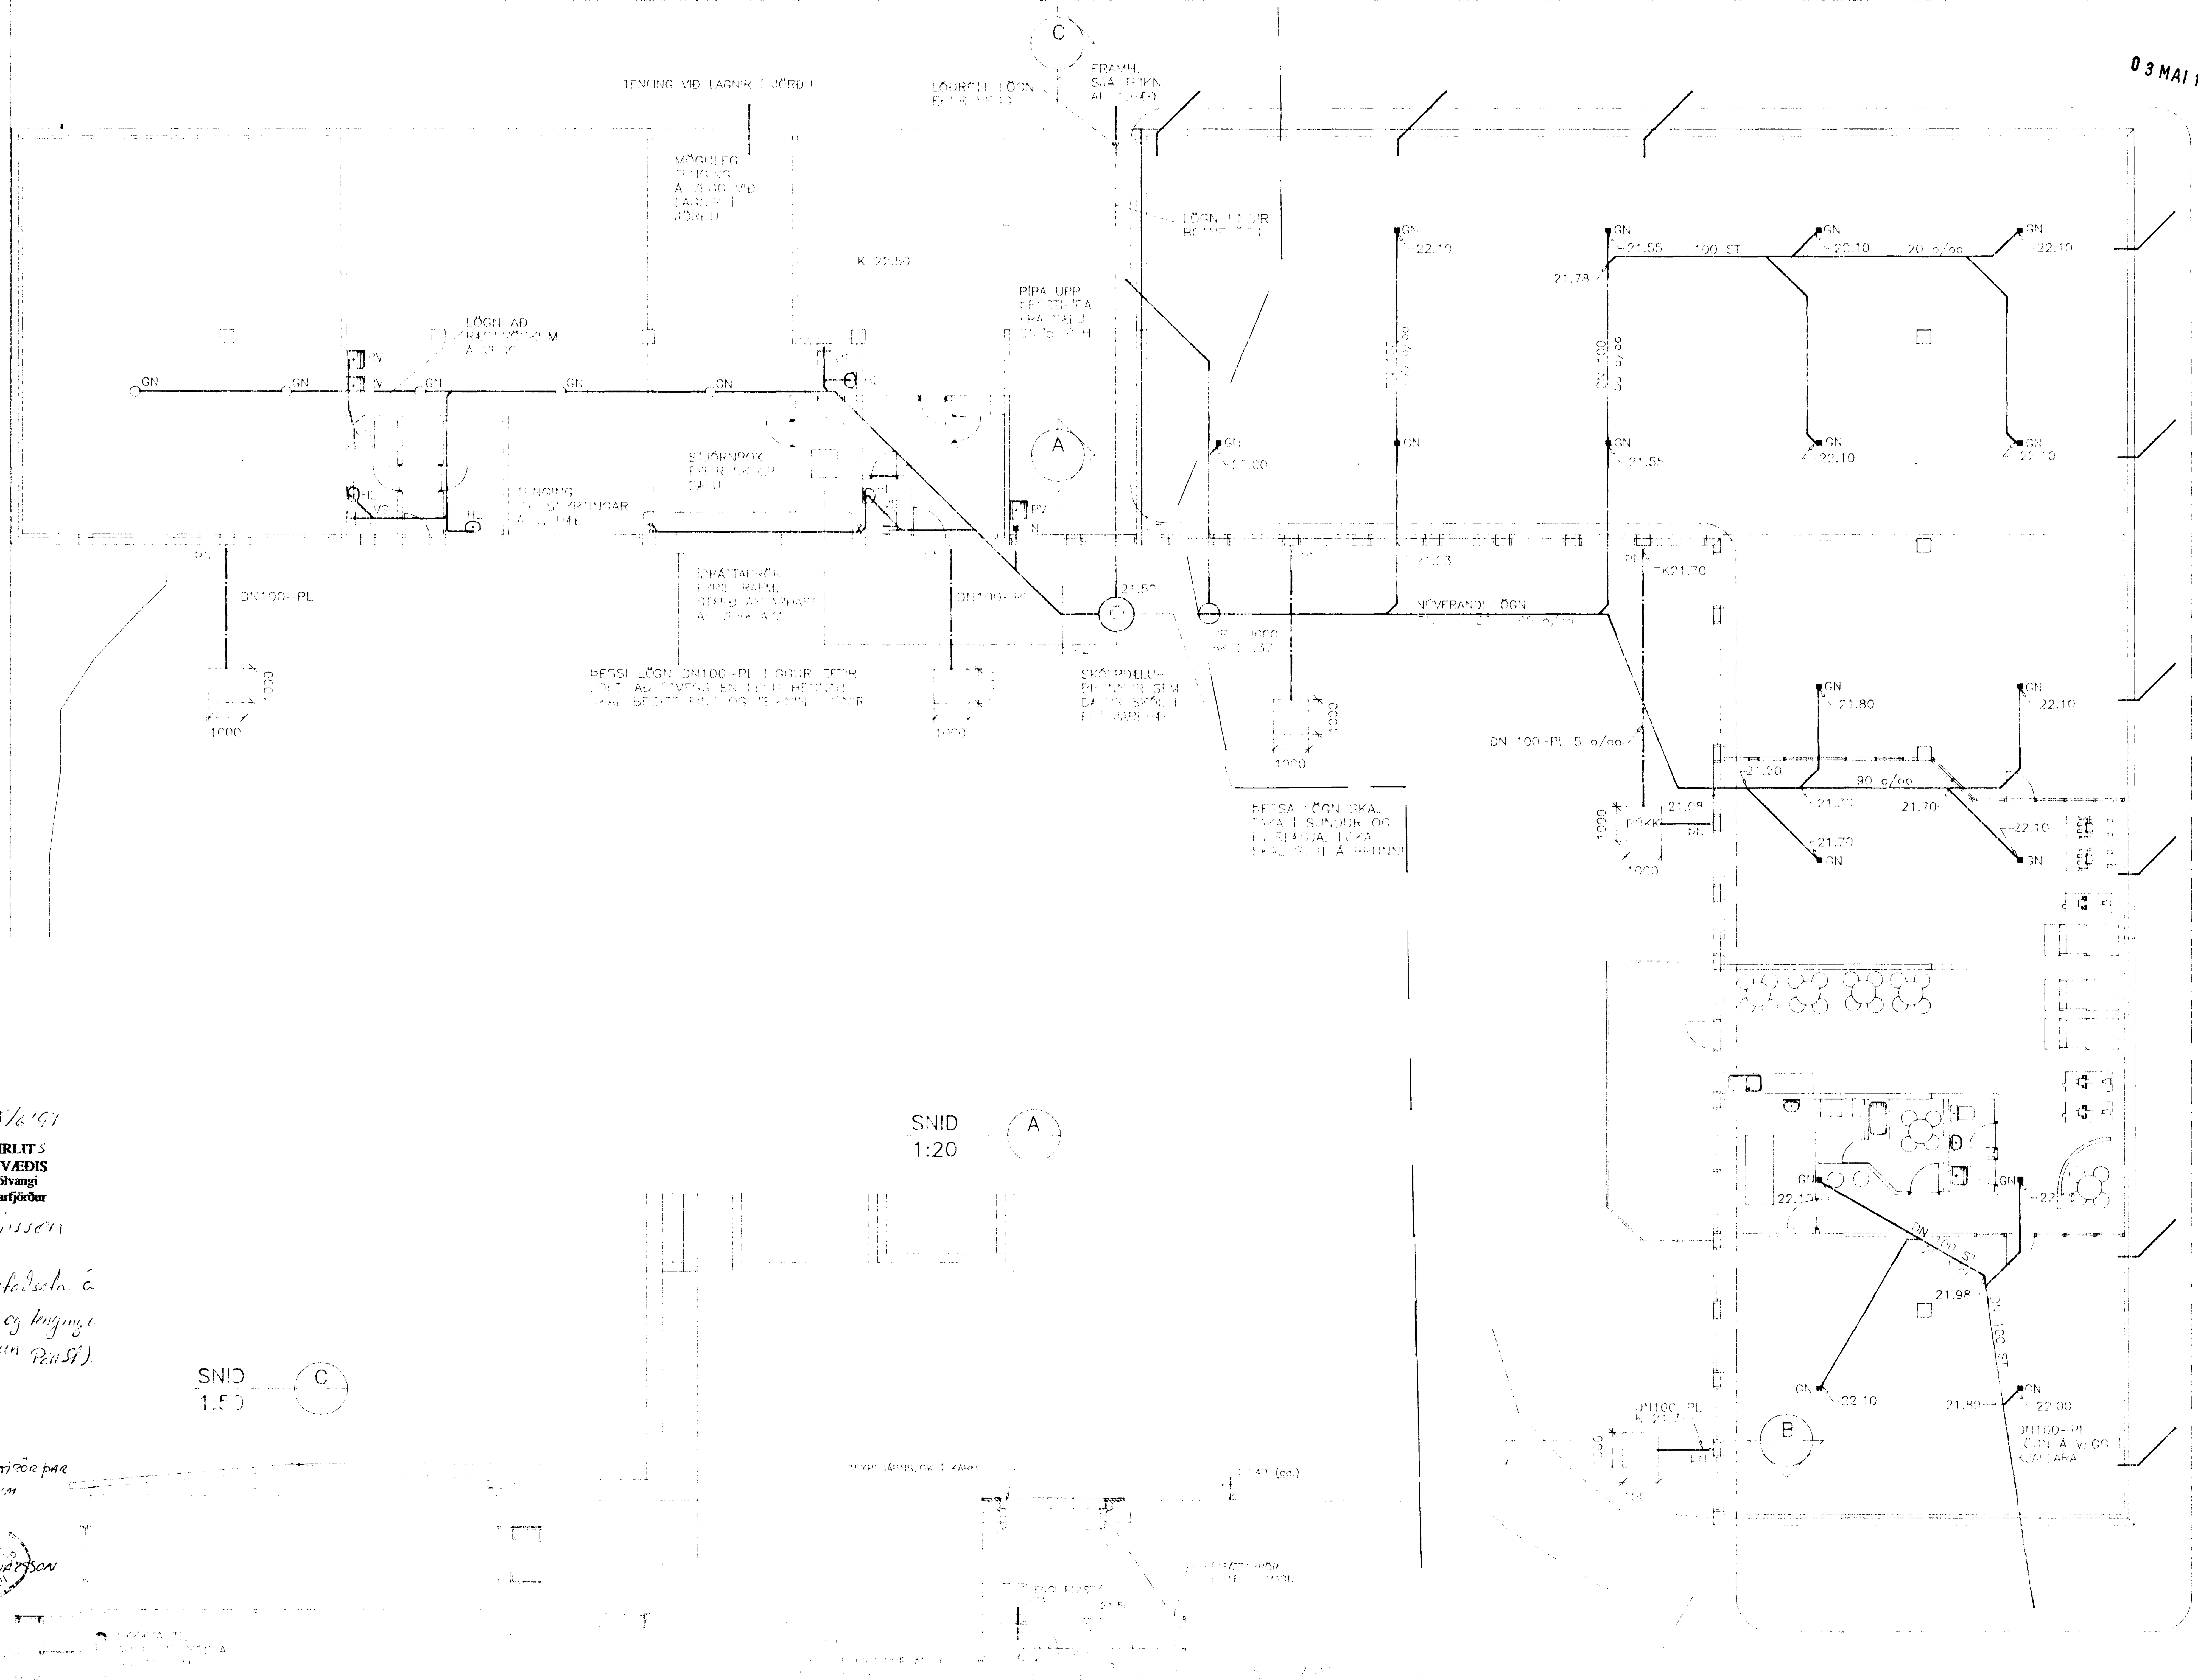

SKÝRINGAR

———	FRÁRENNSLISLÖGN
—·—·—	REGNVATNSLÖGN
○	BRUNNUR
ÞN	ÞAKNIÐURFALL
GN	GÓLFNIÐURFALL
UL	UNDIR LOFTI
HL	HANDLAUG
VS	VATNSSALERNI
SB	STEYPIBAÐ
RV	RÆSTIVASKUR

SNID B 1:50

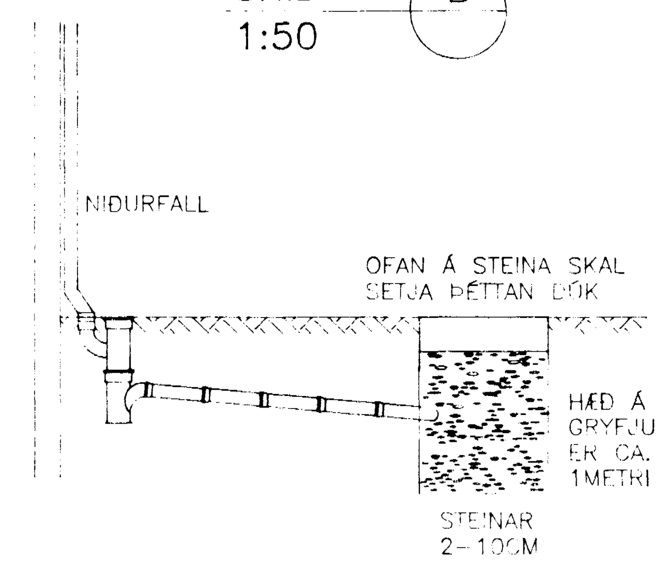

GÞ 3/6 '97
HEILBRIGÐISEFTIRLITS
HAFNARFJARÐARSVÆÐIS
Heilsugæslustöðinni Sólvangi
Pósthólf 440 - 222 Hafnarfjörður
Sími 565 2600
Páll Stefánsson

(Samþ. varðandi staðsetn. á skólpdælubrunni og tengingu út í Stakkahraun Páll St.)

Einangra þarf þrýstirör þar sem það liggur gegnum jarðhæð

12 JÚNÍ 1997
HAFNARFJARÐARBÆR
Gunnar Gunnarsson
BYGGINGAFULLTRÚI

DALSHRAUN 11
HAFNARFJÖRÐUR

FRÁRENNSLISLAGNIR
GRUNNMYND JARÐHÆÐ OG
SNID Í DÆLUBRUNN/PÚKK

VSB VERKFRÆÐISTOFA

Hannað: SAS | Teiknað: EG | Yfirfarið:
Mkv: 1:100 | Samþykkt:
Dags: | Nr: 97134-L03