

Samþykktir eiginleik Dalshrauns 11

9. ágúst 2001

Veðis Þórhildur 260138-4729


Sigurður Helgason 010547-2459

Blíkkafl ehf Sigurður Höfn 200460-5169


Vilja Gunnar ehf Ólafur Þorsteinsson 570999-2069

YR af Gammalframtíðinni 080646-4109

Jón Sigurðsson 260458-5349

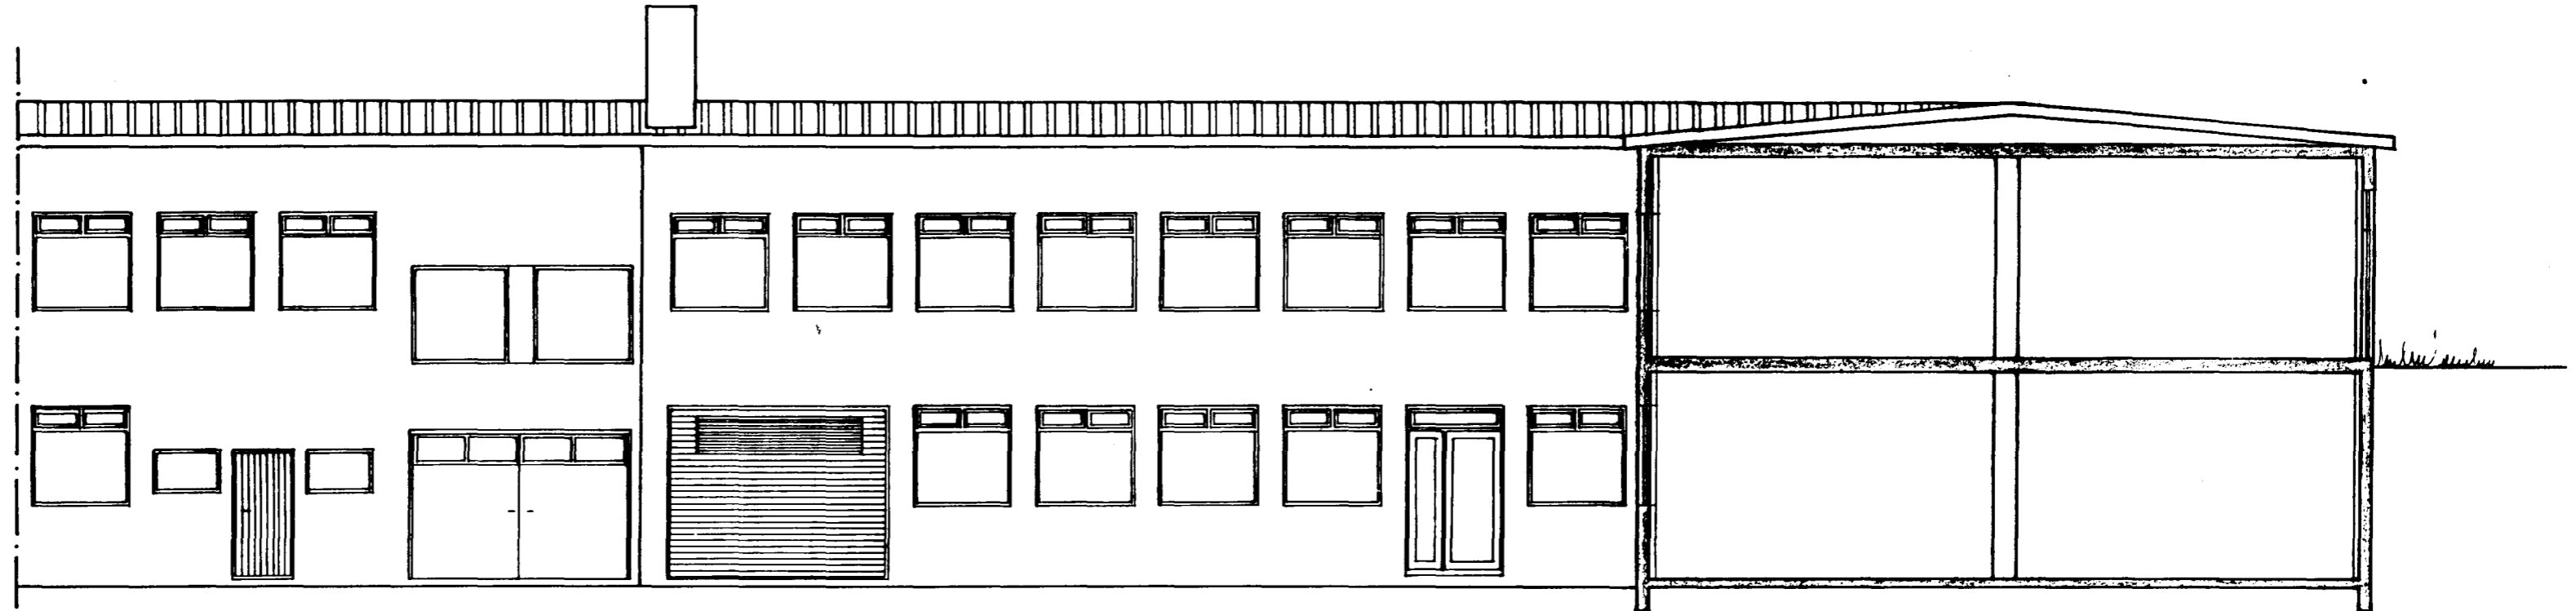

NORÐURHLÍÐ FYRIR BREYTINGU.

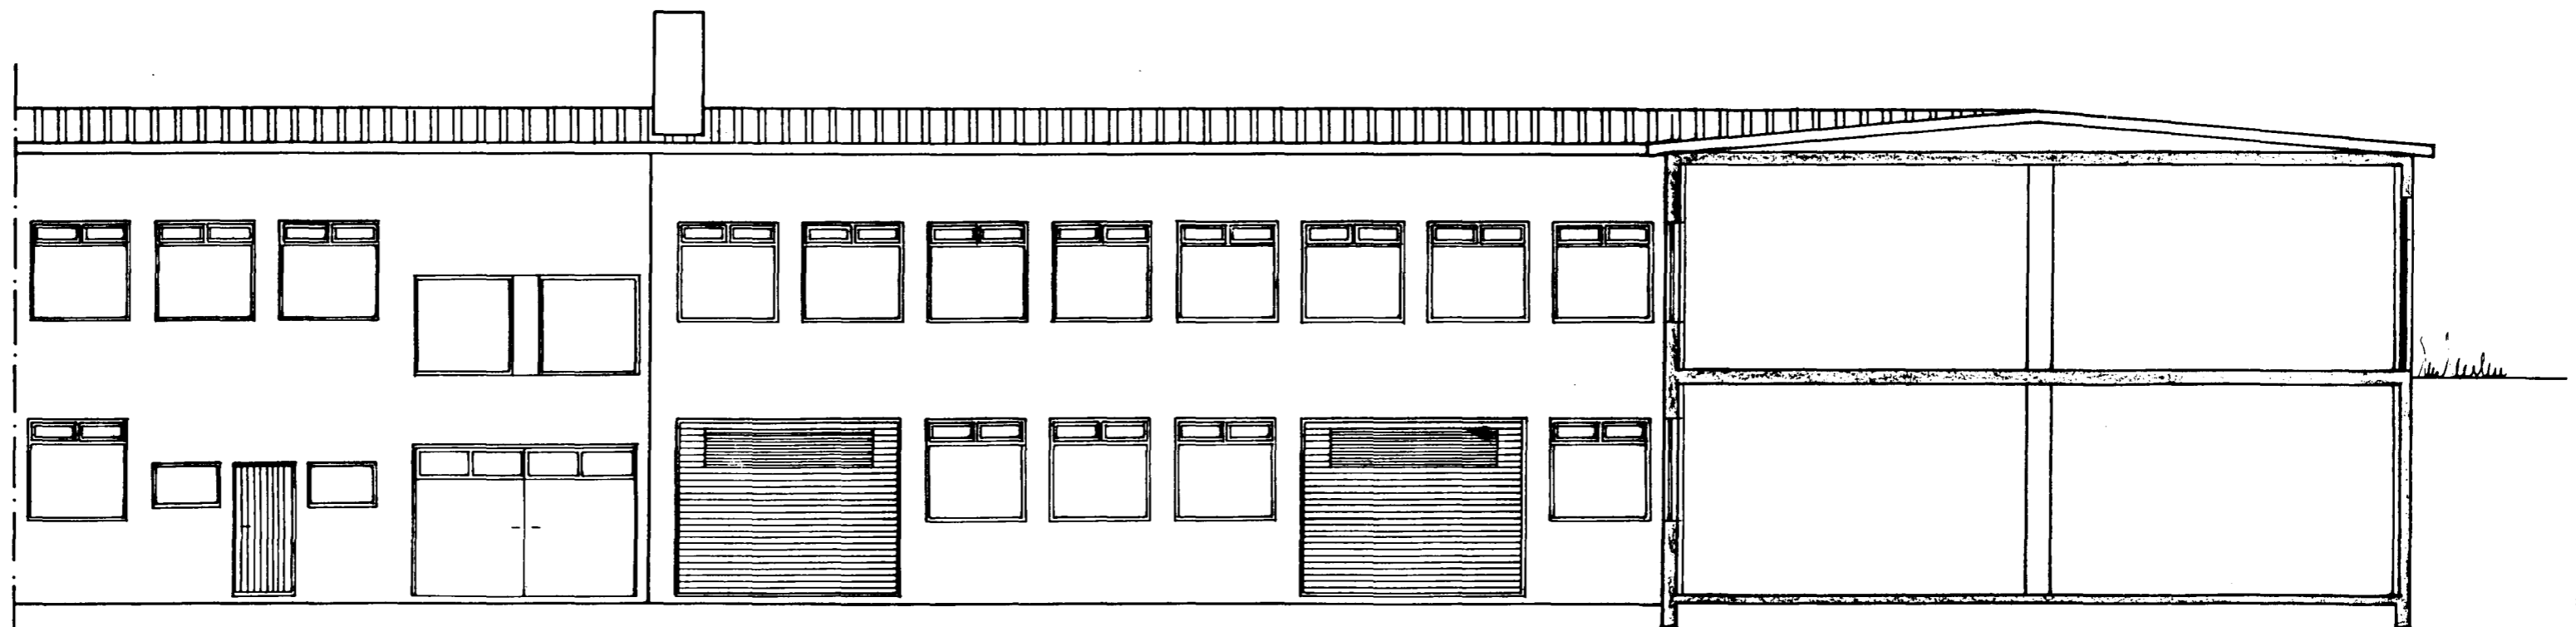

NORÐURHLÍÐ EFTIR BREYTINGU.

DALSHRAUN 11. HAFNARFIRÐI.  
BREYTING Á HURÐARGATI, STÆKKUN.  
ÚTLIT FYRIR OG EFTIR.

M. 1:100.  
GERT Í ÁGÚST 2001. 10/8 2001.  
Samb. Sig. Þ. Helg.

*Svanlaug Sveinsson*

SVANLAUGUR SVEINSSON. BYGGINGATÆKNÍFRÆÐINGUR.  
BREIÐVANG 59, HAFNARFIRÐI. Sími 555 4032.