


Samþykkt á fundi bygginga-
nefndar þ. 24.11. 1993
BYGGINGAFULLTRÚINN
Í HAFNARFIRDI
Sigrún Halldóttir

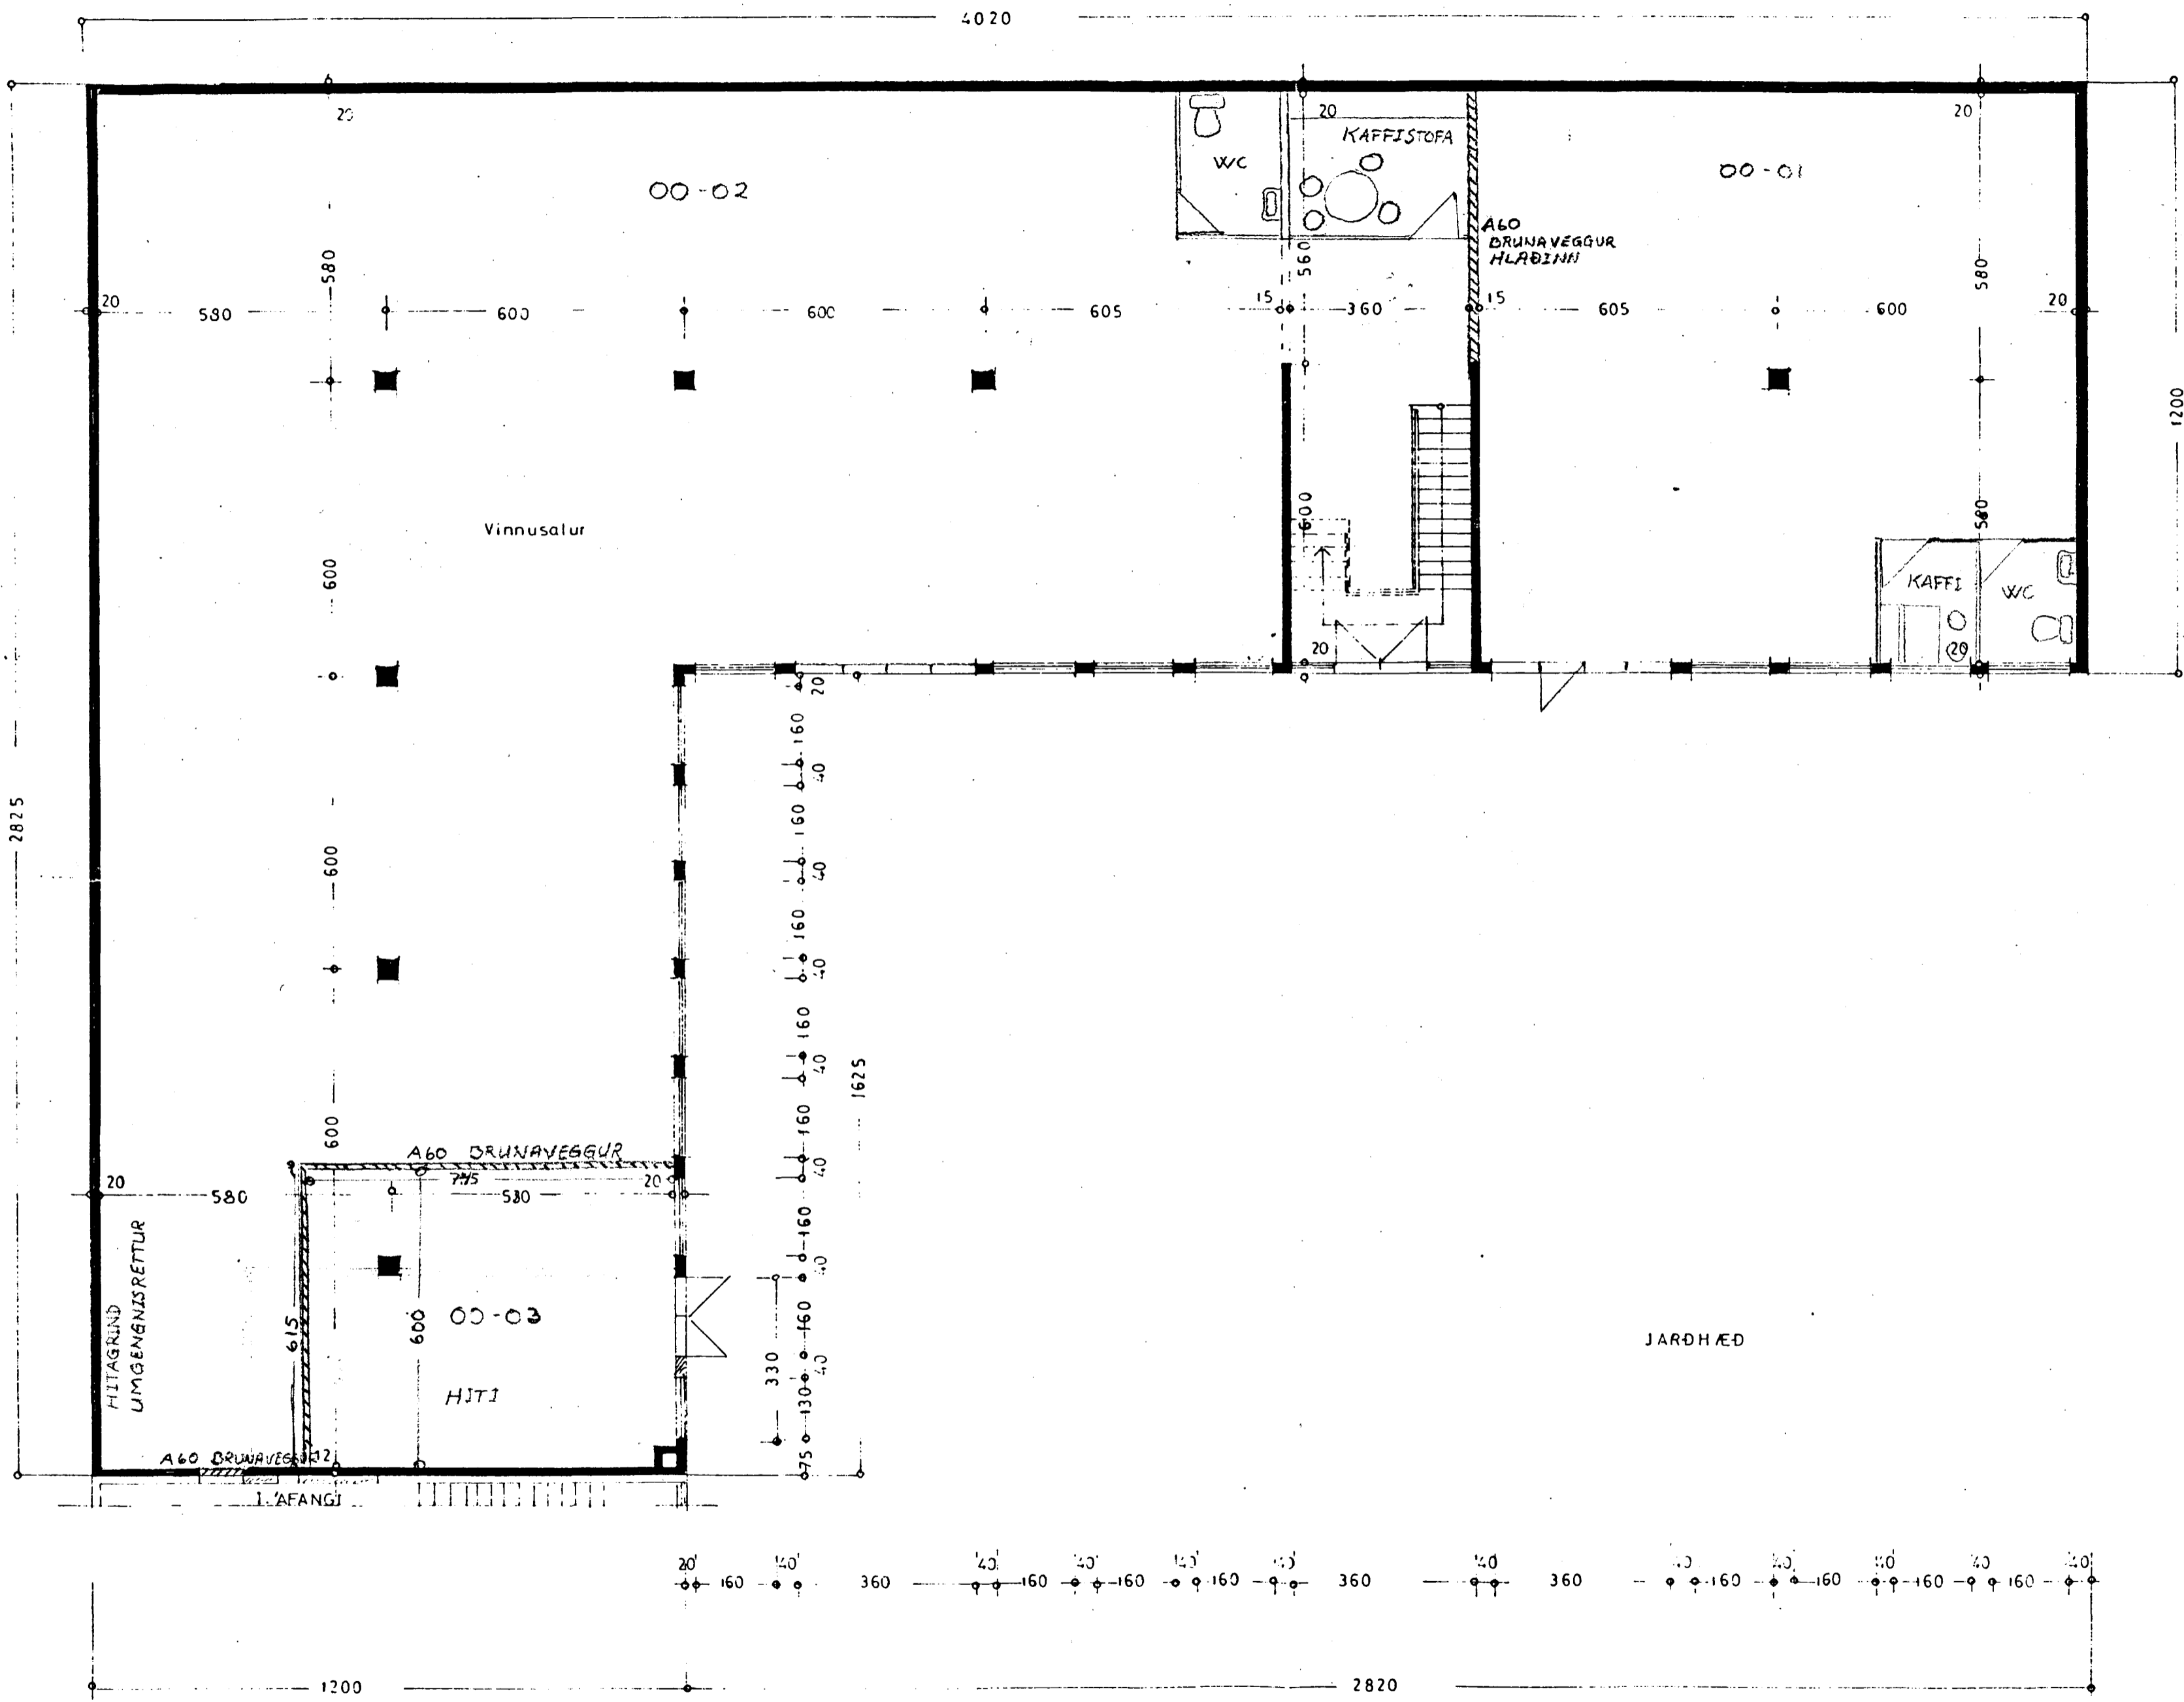

STÆRD:
II. AFANGI.
Jardhæð 677,4 m² 2371,0 m³
I. hæð 677,4 m² 2371,0 m³
Bráðabirgða þak 304,0 m²
5046,0 m³

HÚSNÆÐI SKIPT Í MINKVI EINIÐGAR
BRÆTINA UNNIN Í NOVEMBER 1993
GUNNAR OLAFUR GUNNARSSON
BYGGINGARTEKNIFRÆÐINGUR S. 53866
KT. 150755-4659

DALSHRAUN NR 11
II. AFANGI

JARÐHÆÐ BLAD. 8

Grunnmynd 1:100

Sigrún Halldóttir 1995
TEIKN.