


Sampykkt á fundi bygginga-
nefndar þ. 24/11 1993.
BYGGINGAFULLTRÚINN
I HAFNARFIRÐI
Sigurð Björnsdóttir

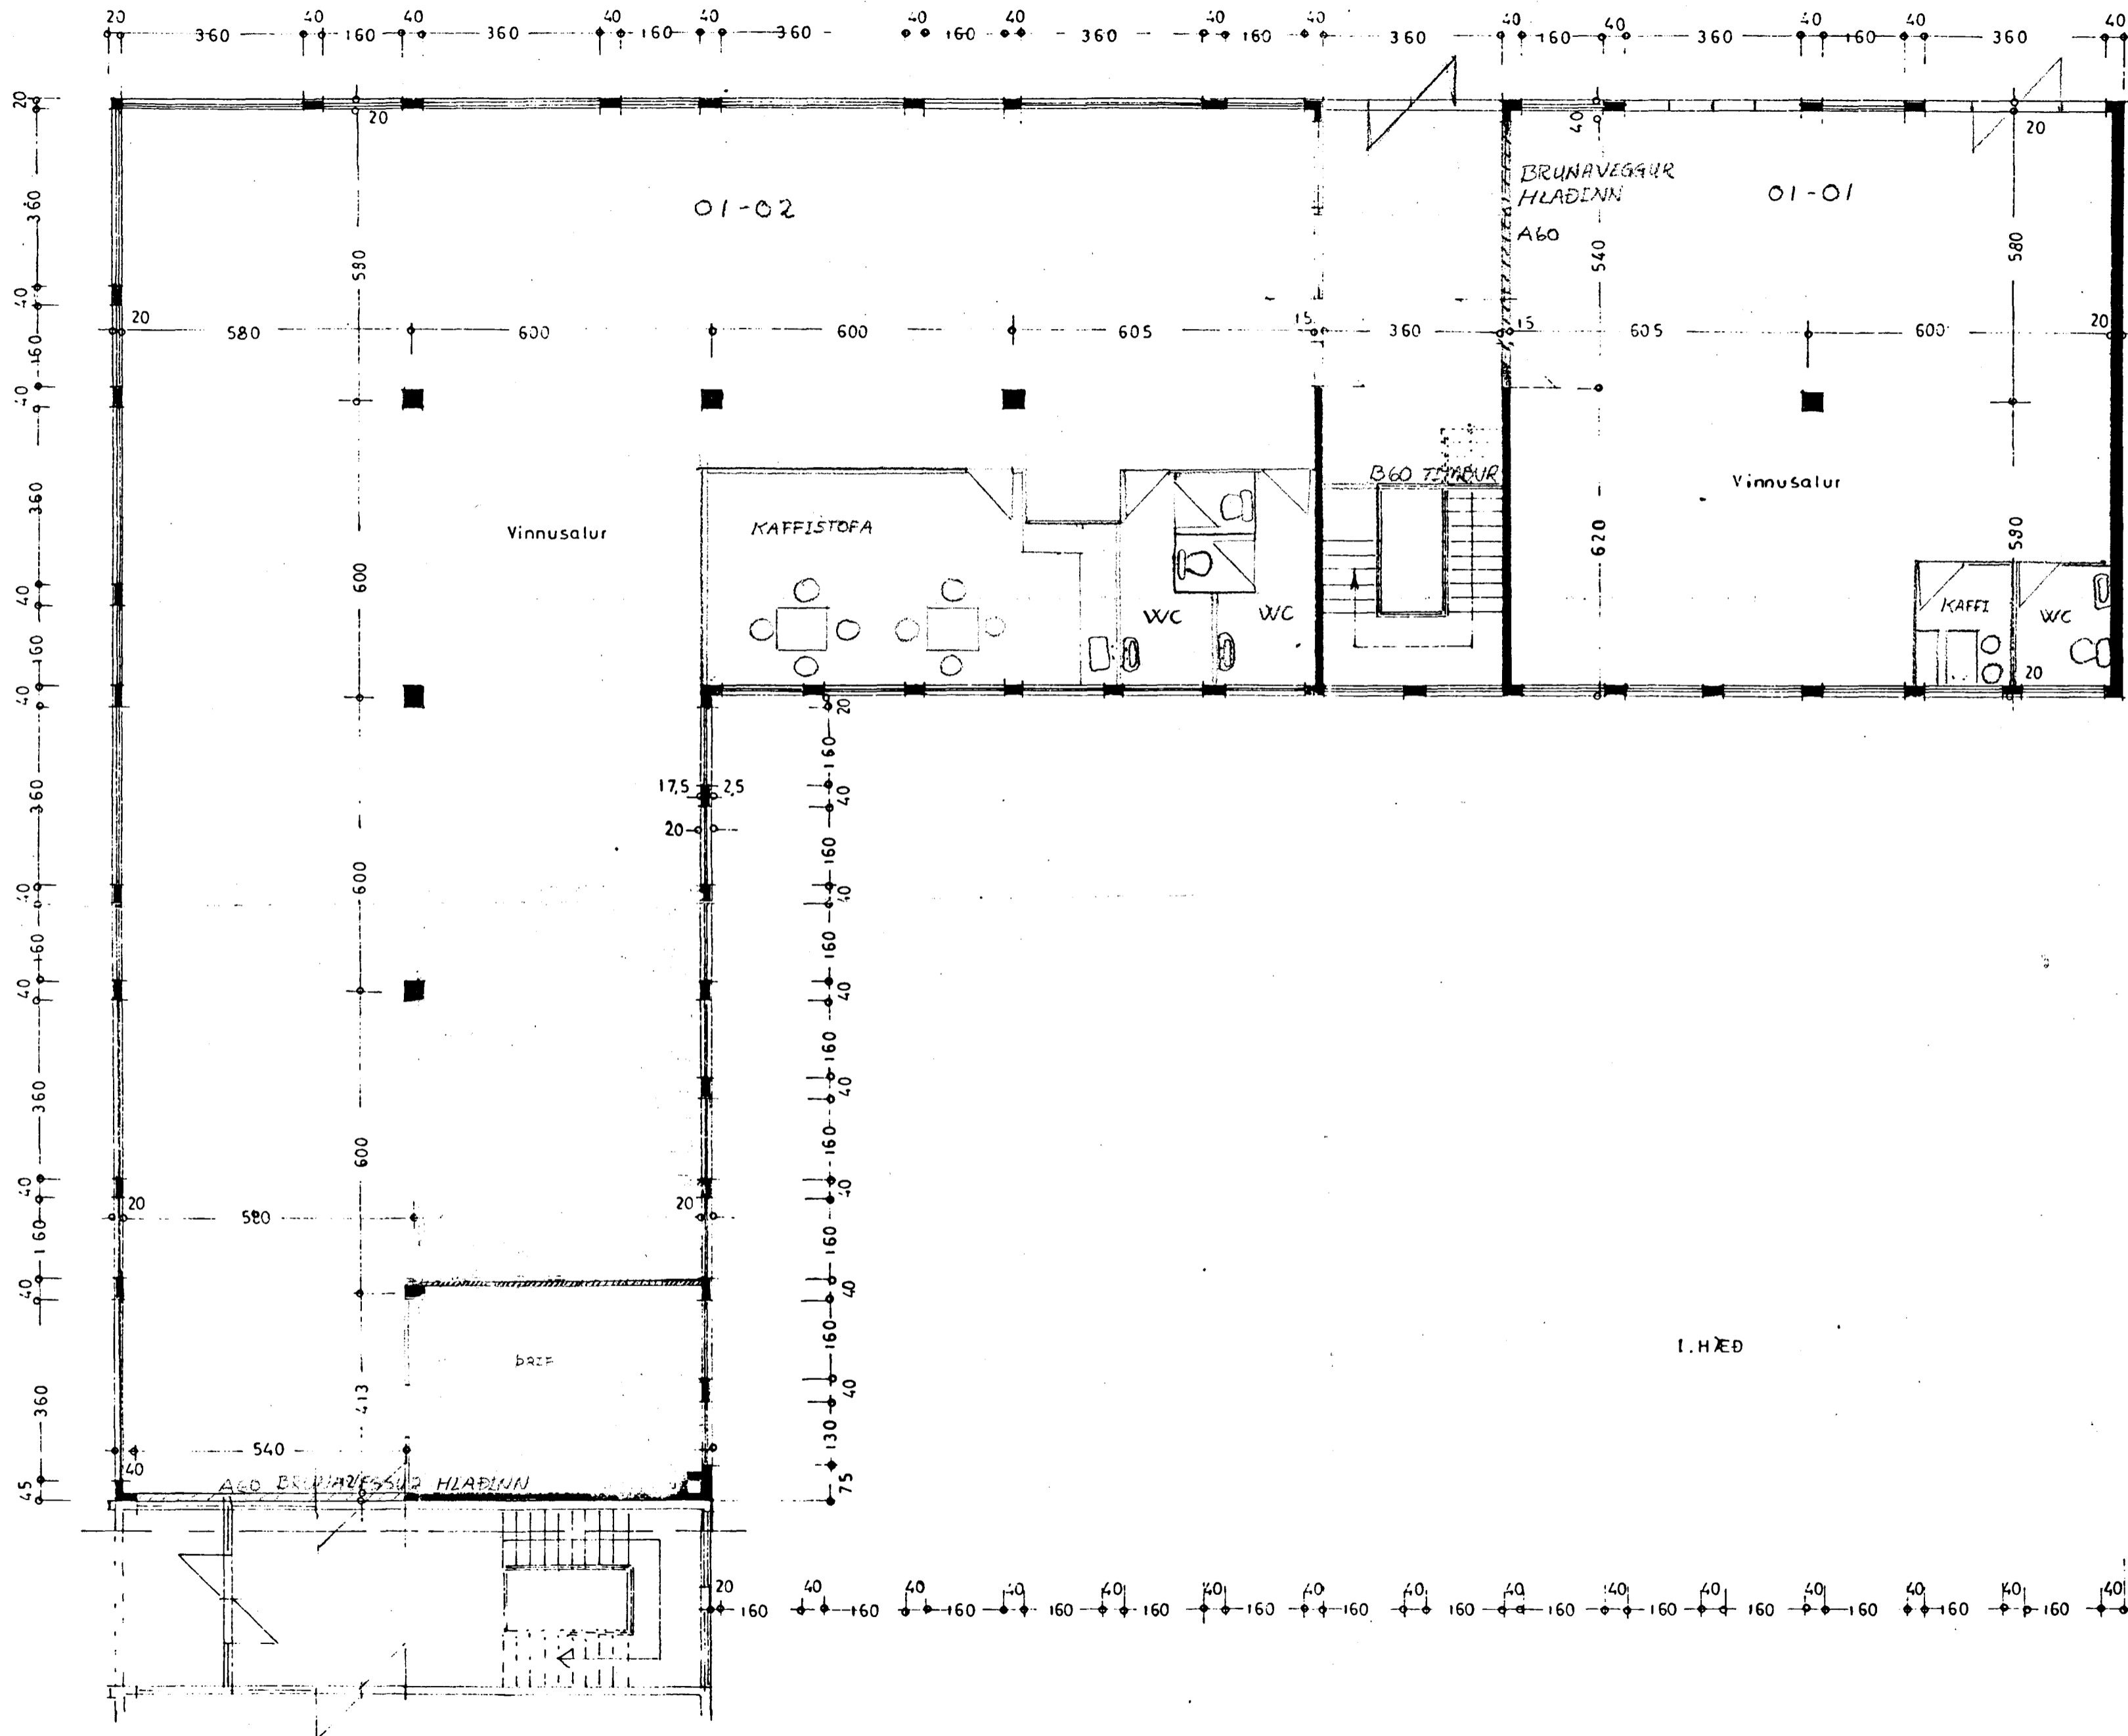

HÚSNÆÐI SKIPT I MÍNNI EINI LÖG
BRETING UNNIN I NOVEMBER 1993
GUNNARI OLAFI GUÐMARSSON
BYGGINGARTEKNIÐFRÆÐINGUR, SÖBLL
KT. 150755-4689

DALSHRAUN NR.11	
II. AFANGI	
I. HÆÐ	BLAÐ 9
Grunnmynd	1:100
Dalshraun nr 11 mál 1975 <i>F. Björnsdóttir</i>	TEIKN.