


Samþykkt á fundi bygginga-
nefndar þ. 24.11. 1993.

BYGGINGAFULLTRÚINN
Í HAFNARFIRDI

Sigur Bj. Halld.

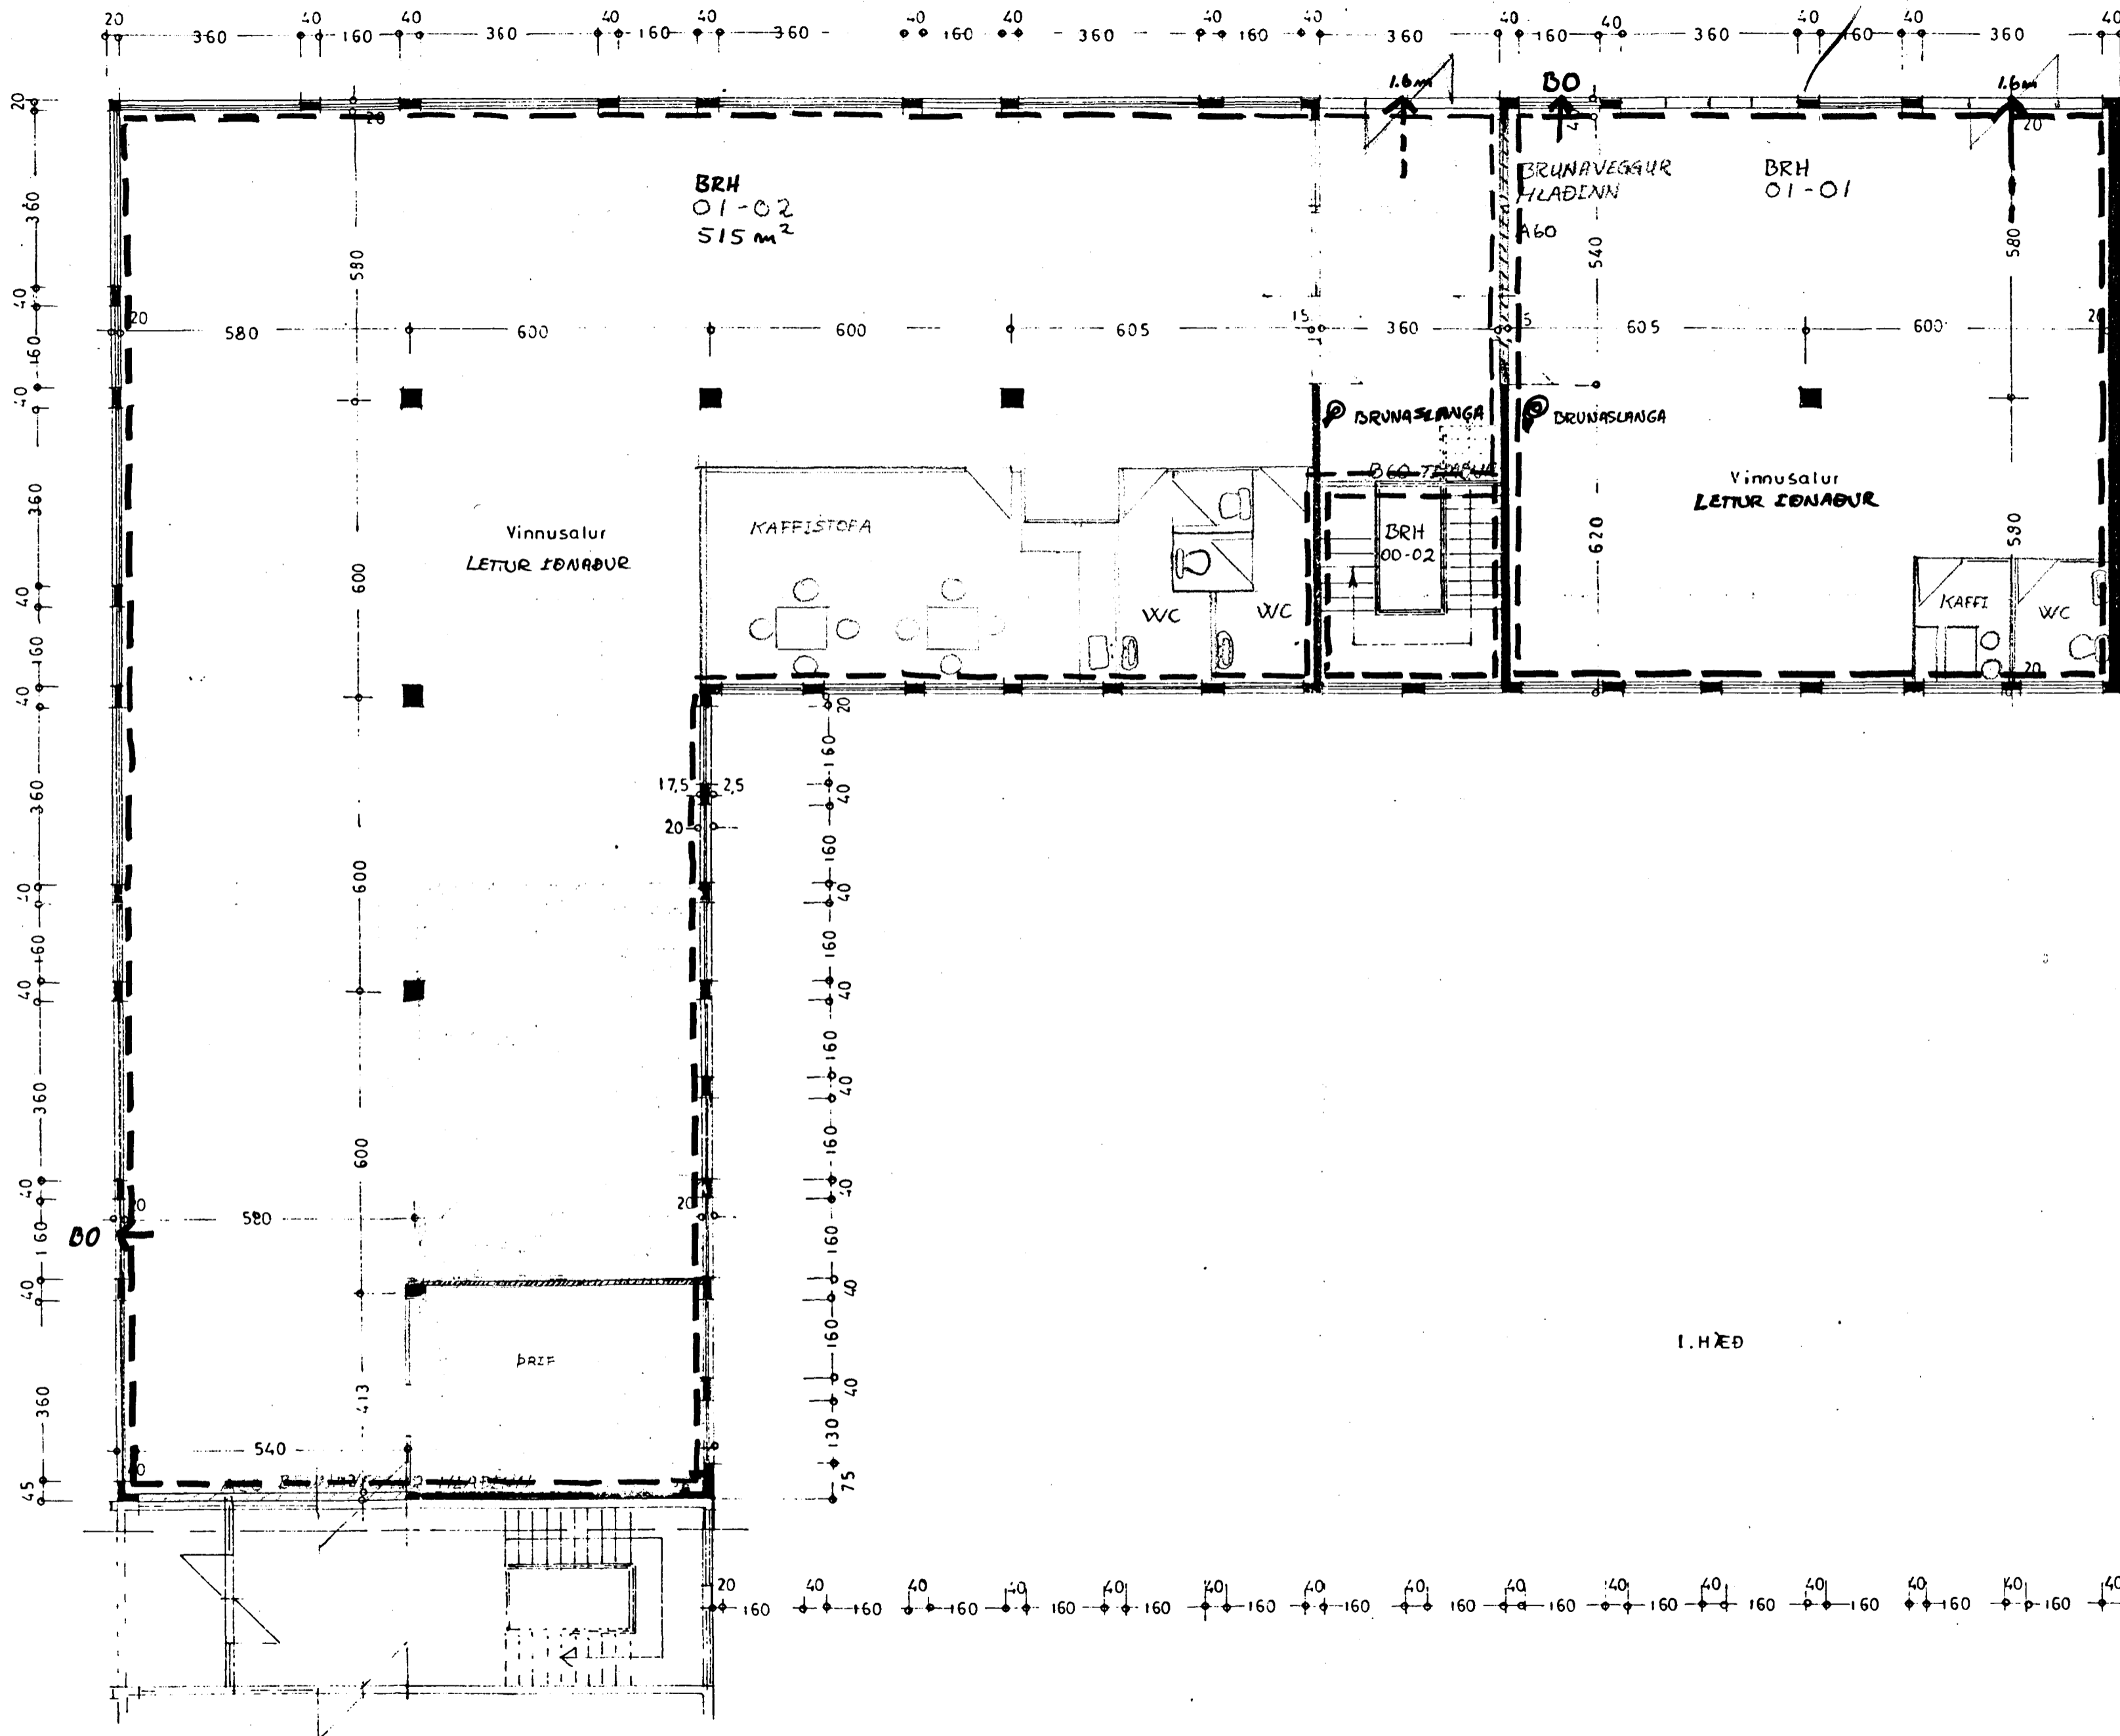

--- BRUNARLÍF

I. HÆÐ

HÚSNÆÐI SKIPT Í MINNI ELDINGAR
BRESTINGA UNNIN I NOVEMBER 1993
GUNNARI OLAFI GUÐMARSSON
BYGGINGARTEKNIFRÁHJALINGUR, S3866
KT. 150755-4689
BRUNAHÖNNUN

DALSHRAUN NR.11

II. AFANGI
BLAÐ 9

I. HÆÐ

Grunnmynd 1:100

Hafnarbæði í maí 1995
F. J. Jónsson

TEIKN.