


Samþykkt á fundi bygginga-  
nefndar þ. 24/11 1993.

BYGGINGAFULLTRÚINN  
Í HAFNARFIRDI

*Sigríður Halldóttir*

*Saup Heiðbríðisvíðs  
Höfn-Lindur*

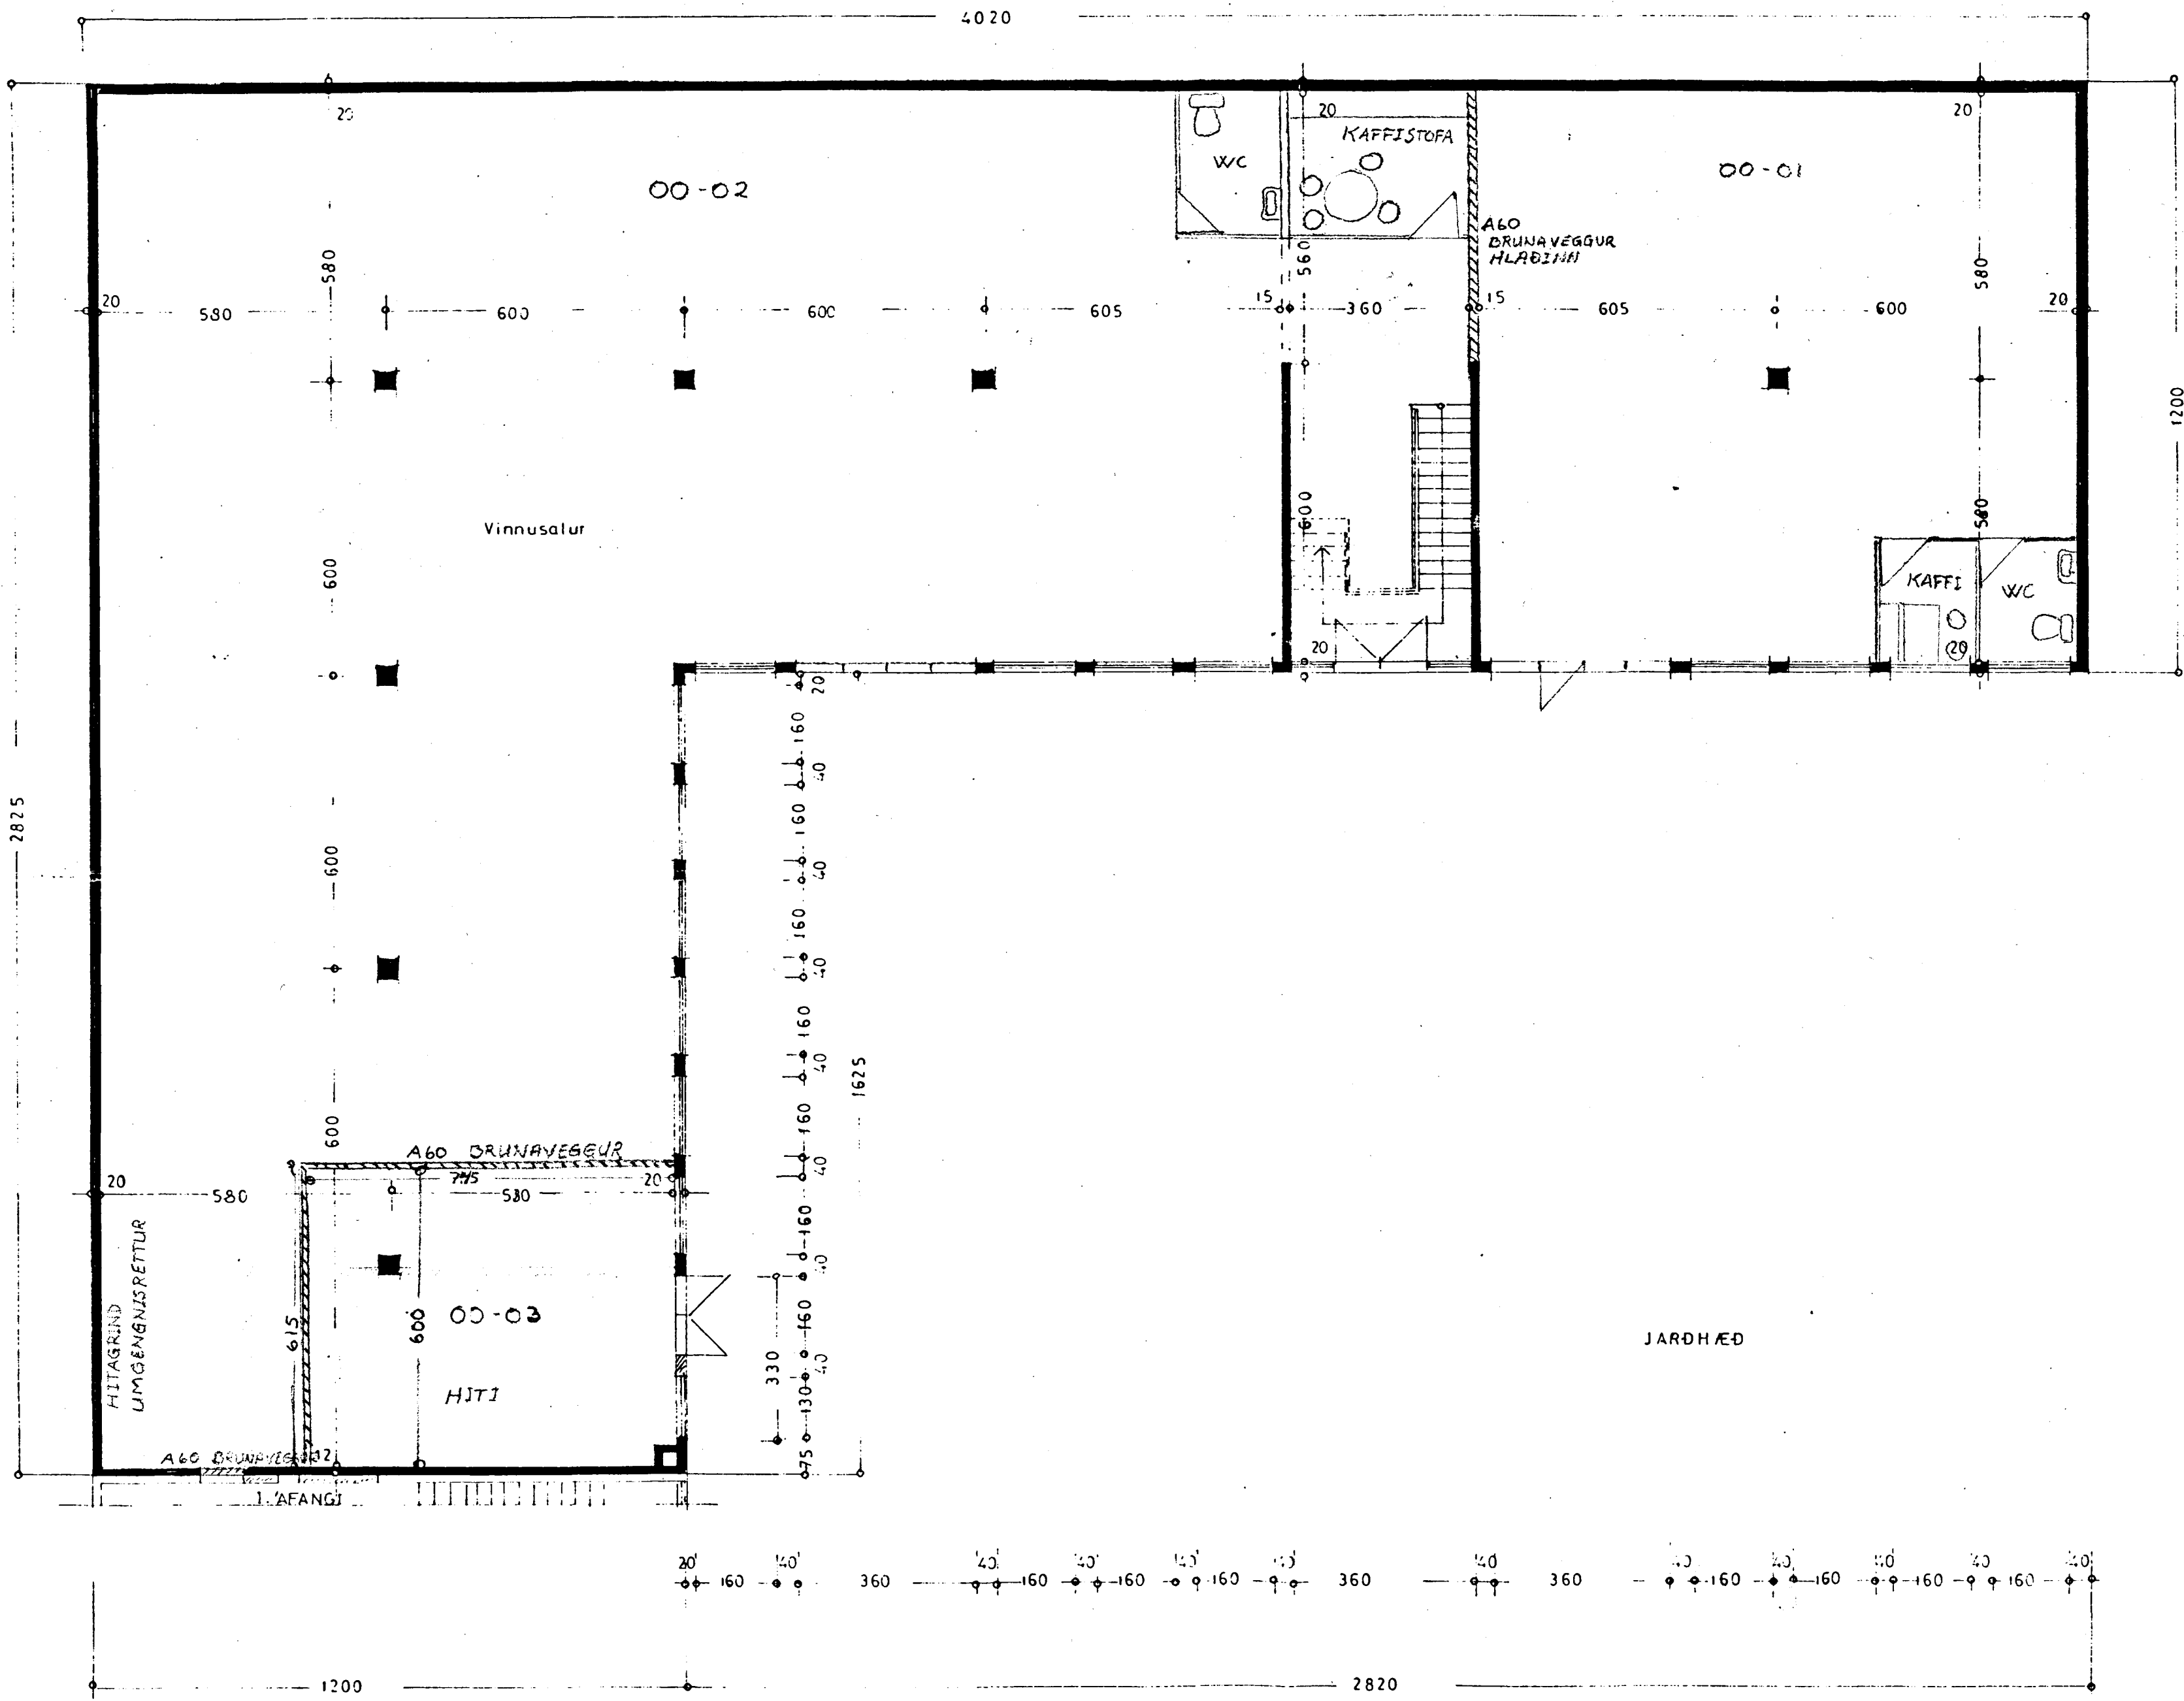

STÆÐ:

II. AFANGI.

Jarðhæð 677,4 m<sup>2</sup> 2371,0 m<sup>3</sup>

I. hæð 677,4 m<sup>2</sup> 2371,0 m<sup>3</sup>

Bráðabirgða þak 304,0 m<sup>3</sup>

5046,0 m<sup>3</sup>

HÚSNÆÐI SKIPT Í MINNI EINIÐGAR  
BRÆTINGA UNNIN Í NOVEMBER 1993  
GUNNAR ÓLAFUR GUNNARSSON  
BYGGINGARTEKNIFRÆÐINGUR S. 53866  
KT. 150755-4689

DALSHRAUN NR 11

II. AFANGI

JARÐHÆÐ

BLAD. 8

Grunnmynd 1:100

*Sigríður Halldóttir*  
24.11.1993

TEIKN.