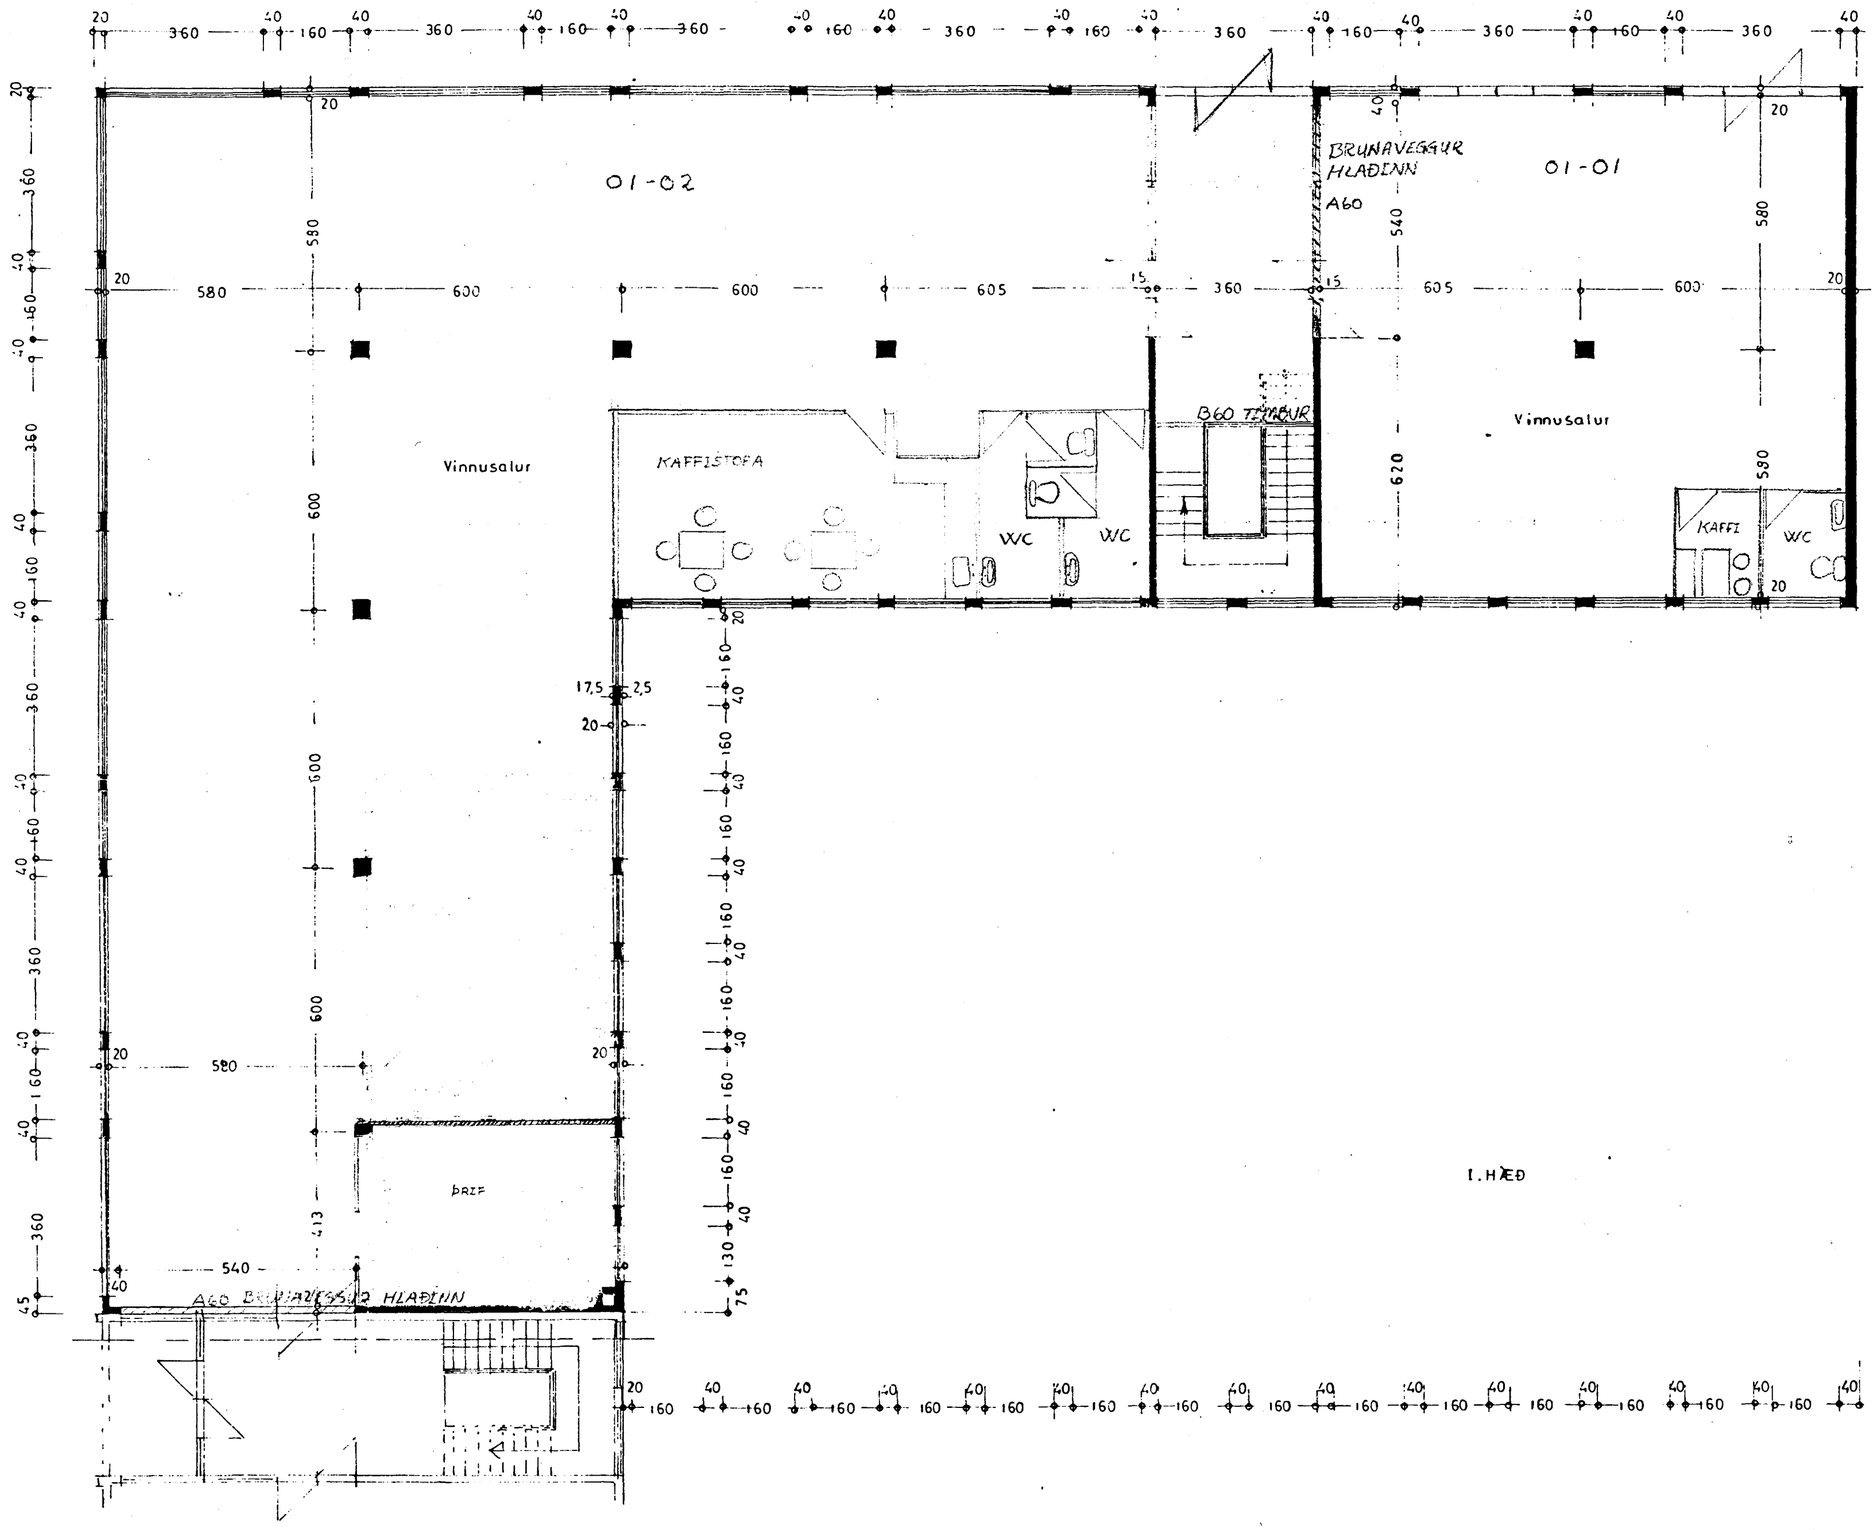


Samþykkt á fundi byggingarnefndar þ. 24/11 1993.

BYGGINGAFULLTRÚINN Í HAFNARFIRÐI

Sigurður Hallbjörnsson

HÚSNÆÐI SKIPT Í MINNI EININGAR SAMKVÆMT UMSÓKN Í NÓVEMBER 1993
GUNNARI ÓLAFI GUNNARSSON
BYGGINGATÆKNIFRÆÐINGUR
KT. 150755-4689

# DALSHRAUN NR. 11

II. ÁFANGI

BLAÐ 9

I. HÆÐ

Grunnmynd 1:100

Hafnarfirði í maí 1975

F. Sigurðsson

TEIKN.