




Handwritten initials

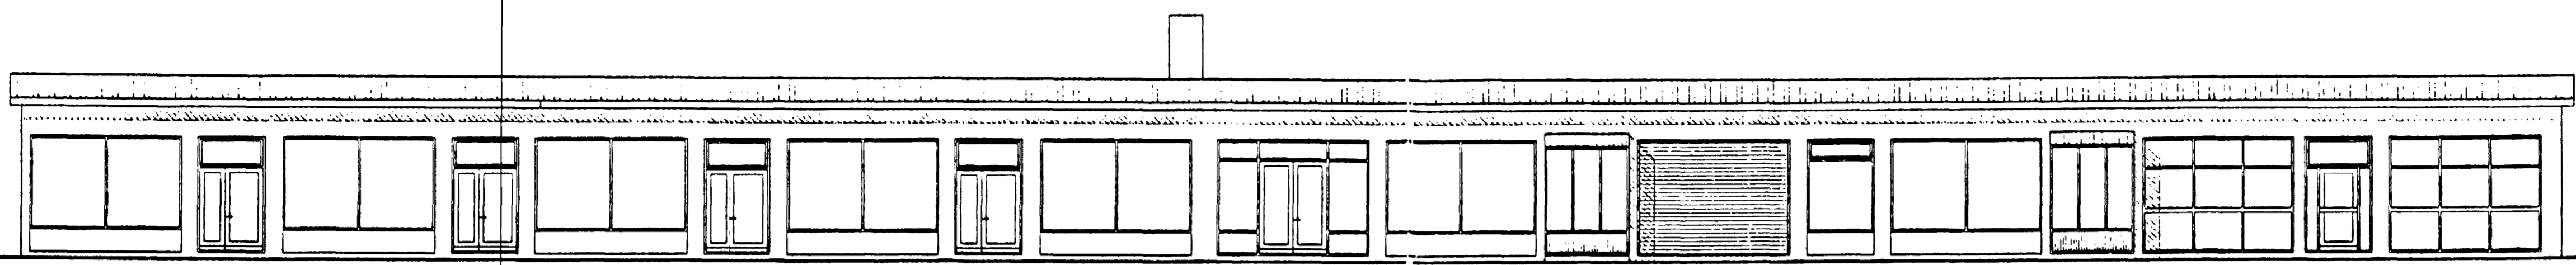

SUÐUR

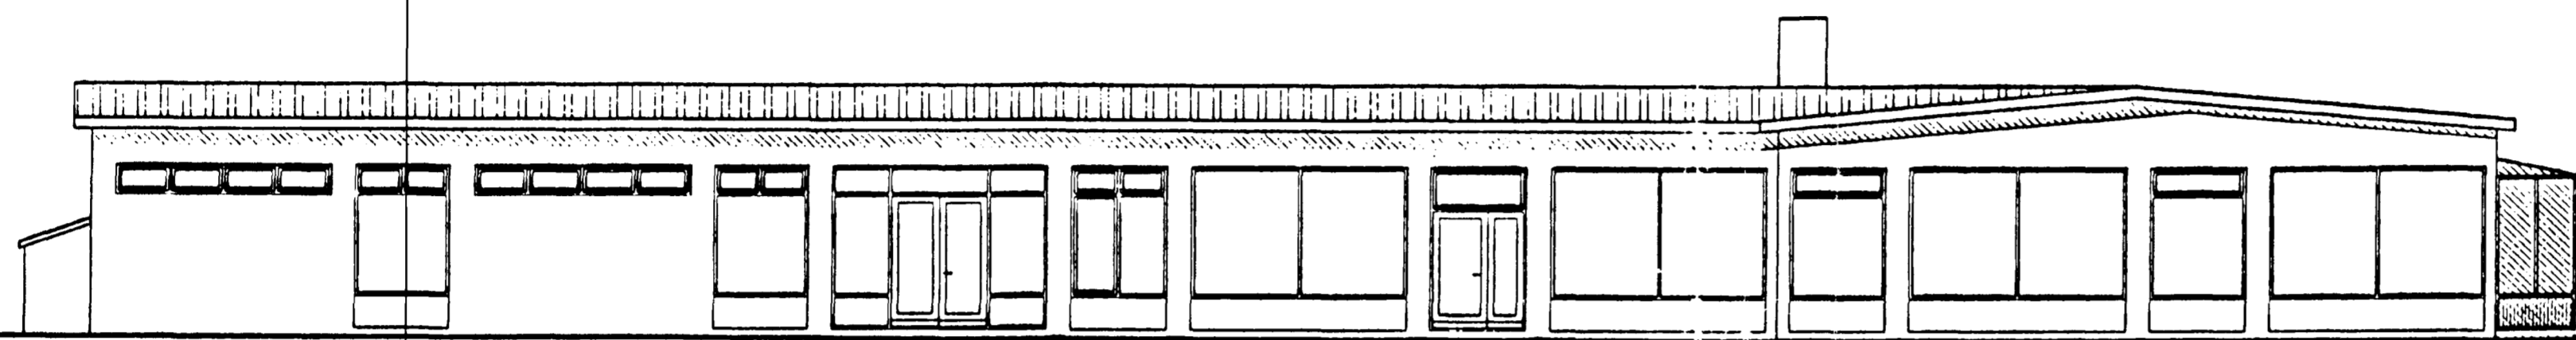


VESTUR

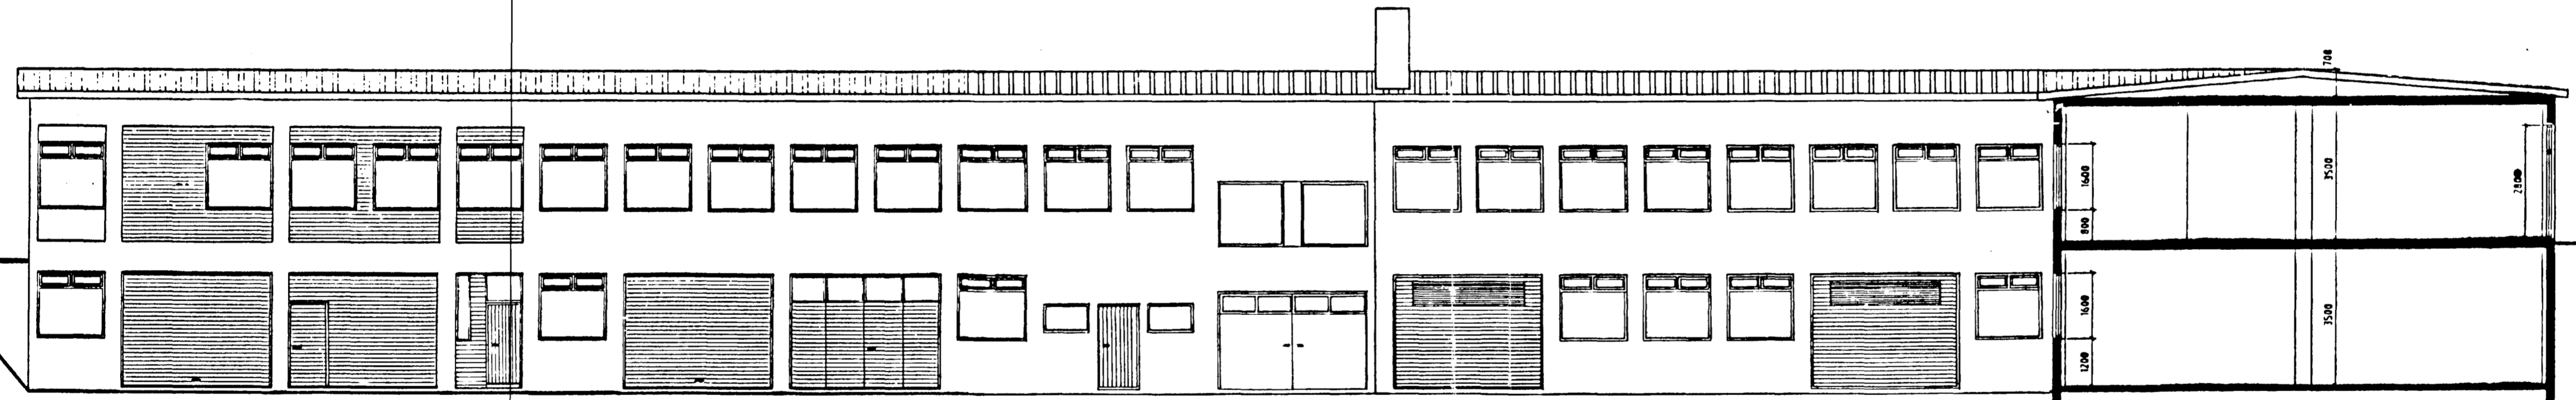

NORÐUR

NORÐURHLÍÐ EFTIR BREYTINGU.

SKÝRING.
BÆTT INN Á TEIKNINGU SEM UNNIN VAR
AF ÞRIÐJA HÆÐIN, ARKITEKTAR, Í ÁGÚST 1997.

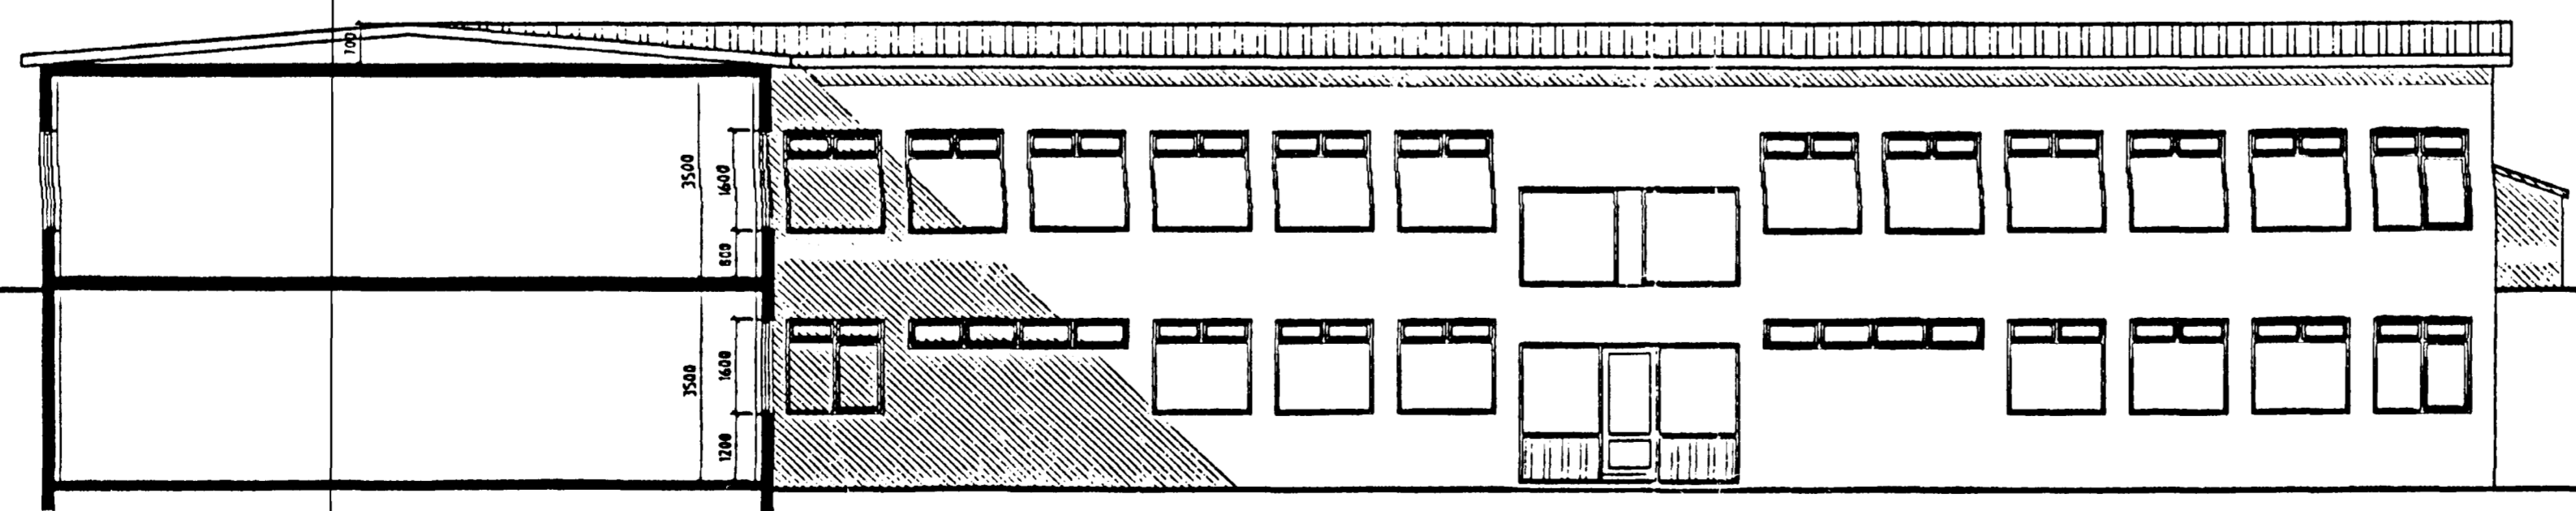

AUSTUR

DALSHRAUN 11. HAFNARFIRÐI.
BREYTING Á HURÐARGÖTUM. MHL. 01.
ÚTLIT
M. 1:100
GERT Í OKTOBER 2001.
Paul Sveinsson
SVANLAUGUR SVEINSSON. BYGGINGATEKNIFRÆÐINGUR.
BREIÐVANG 59, HAFNARFIRÐI. sími 555 4032.