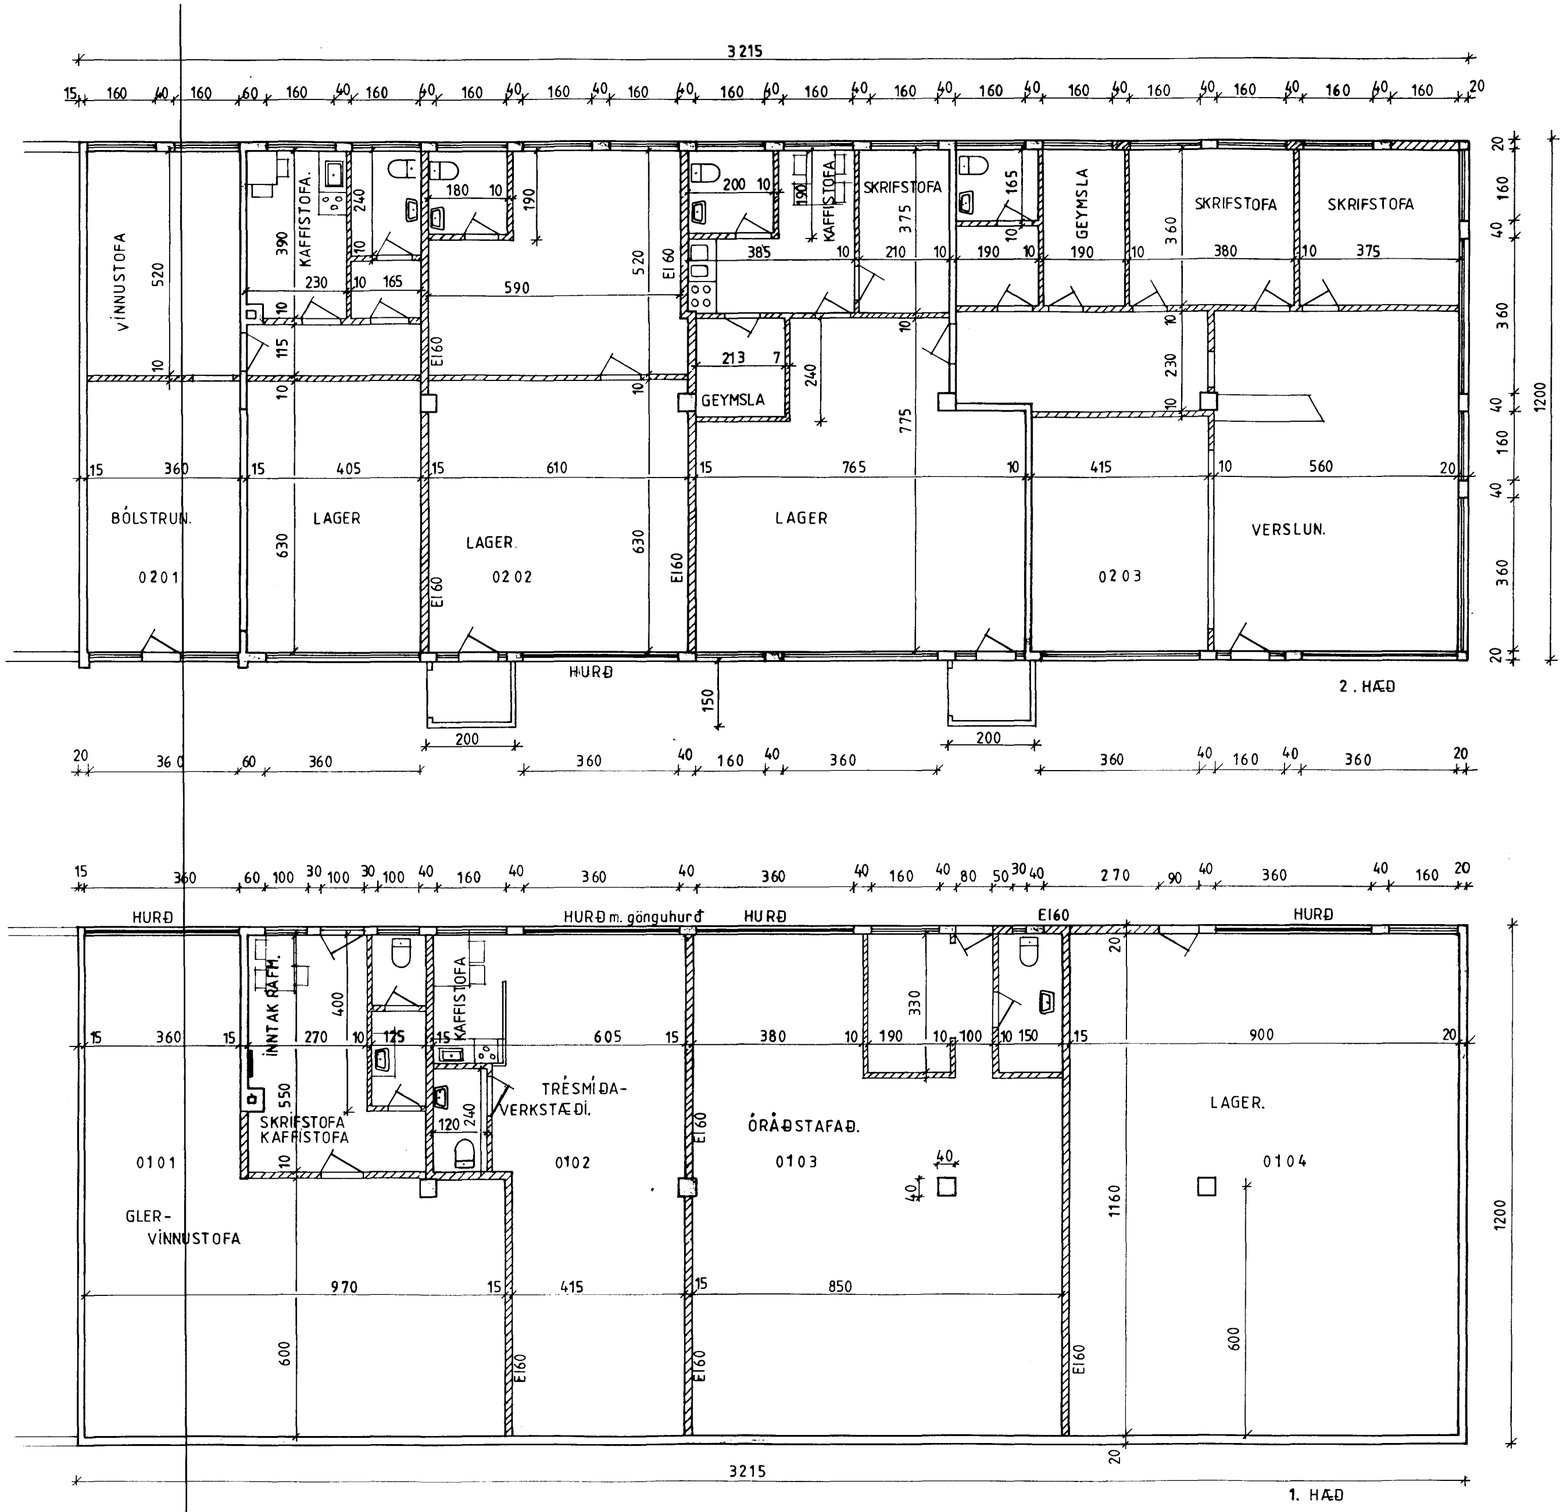

SKÝRINGAR.

ENDURTEIKAÐ BREYTT SKIPULAG VEGNA EIGNASKIPTASAMNINGS.

DALSHRAUN 11 HAFNARFIRÐI. 1. ÁFÁNGI

GRUNNMYND 1. HÆÐAR OG 2. HÆÐAR

UPPHAFLEGA TEIKNAÐ AF F. SIGURÐSSYNI Í MARS 1968

MATSHLUTI 01

M 1:100

GERT Í OKTOBER 2001

SVANLAUGUR SVEINSSON. M.T.F.Í. BREIÐVANG 59, HAFNARFIRÐI. sími 555 4032