

V/MHL 02
EINING 01-02, TH 01-06

ÖLL LOKUD RÝMI VERÐA LOFTRÆST MED VÉLRÆNUM
LOFTRÆSTIBÚNAÐI



↑ BJÖRGUNAROP
BO 0,8x1,2

A60 MERKI UM BRUNAMÓTTÖÐU

Í HÚSINU SKAL VERA ÚTGÖNGU OG NEYÐARLÝSING
STADSETT ÞAR SEM VÍÐ Á.

KLÆÐNINGAR Í BRUNAVEGGJUM SKULU VERA Í FLOKKI 1

STÆRDIR:	FLATARM.	RÚMMÁL
01-01	255,6 m ²	1.049,6 m ³
01-02	72,0 m ²	286,2 m ³
01-03	72,0 m ²	286,2 m ³
01-04	72,0 m ²	286,2 m ³
01-05	72,0 m ²	286,2 m ³
01-06	123,0 m ²	488,9 m ³
SAMTALS:	666,6 m ²	2683,3 m ³

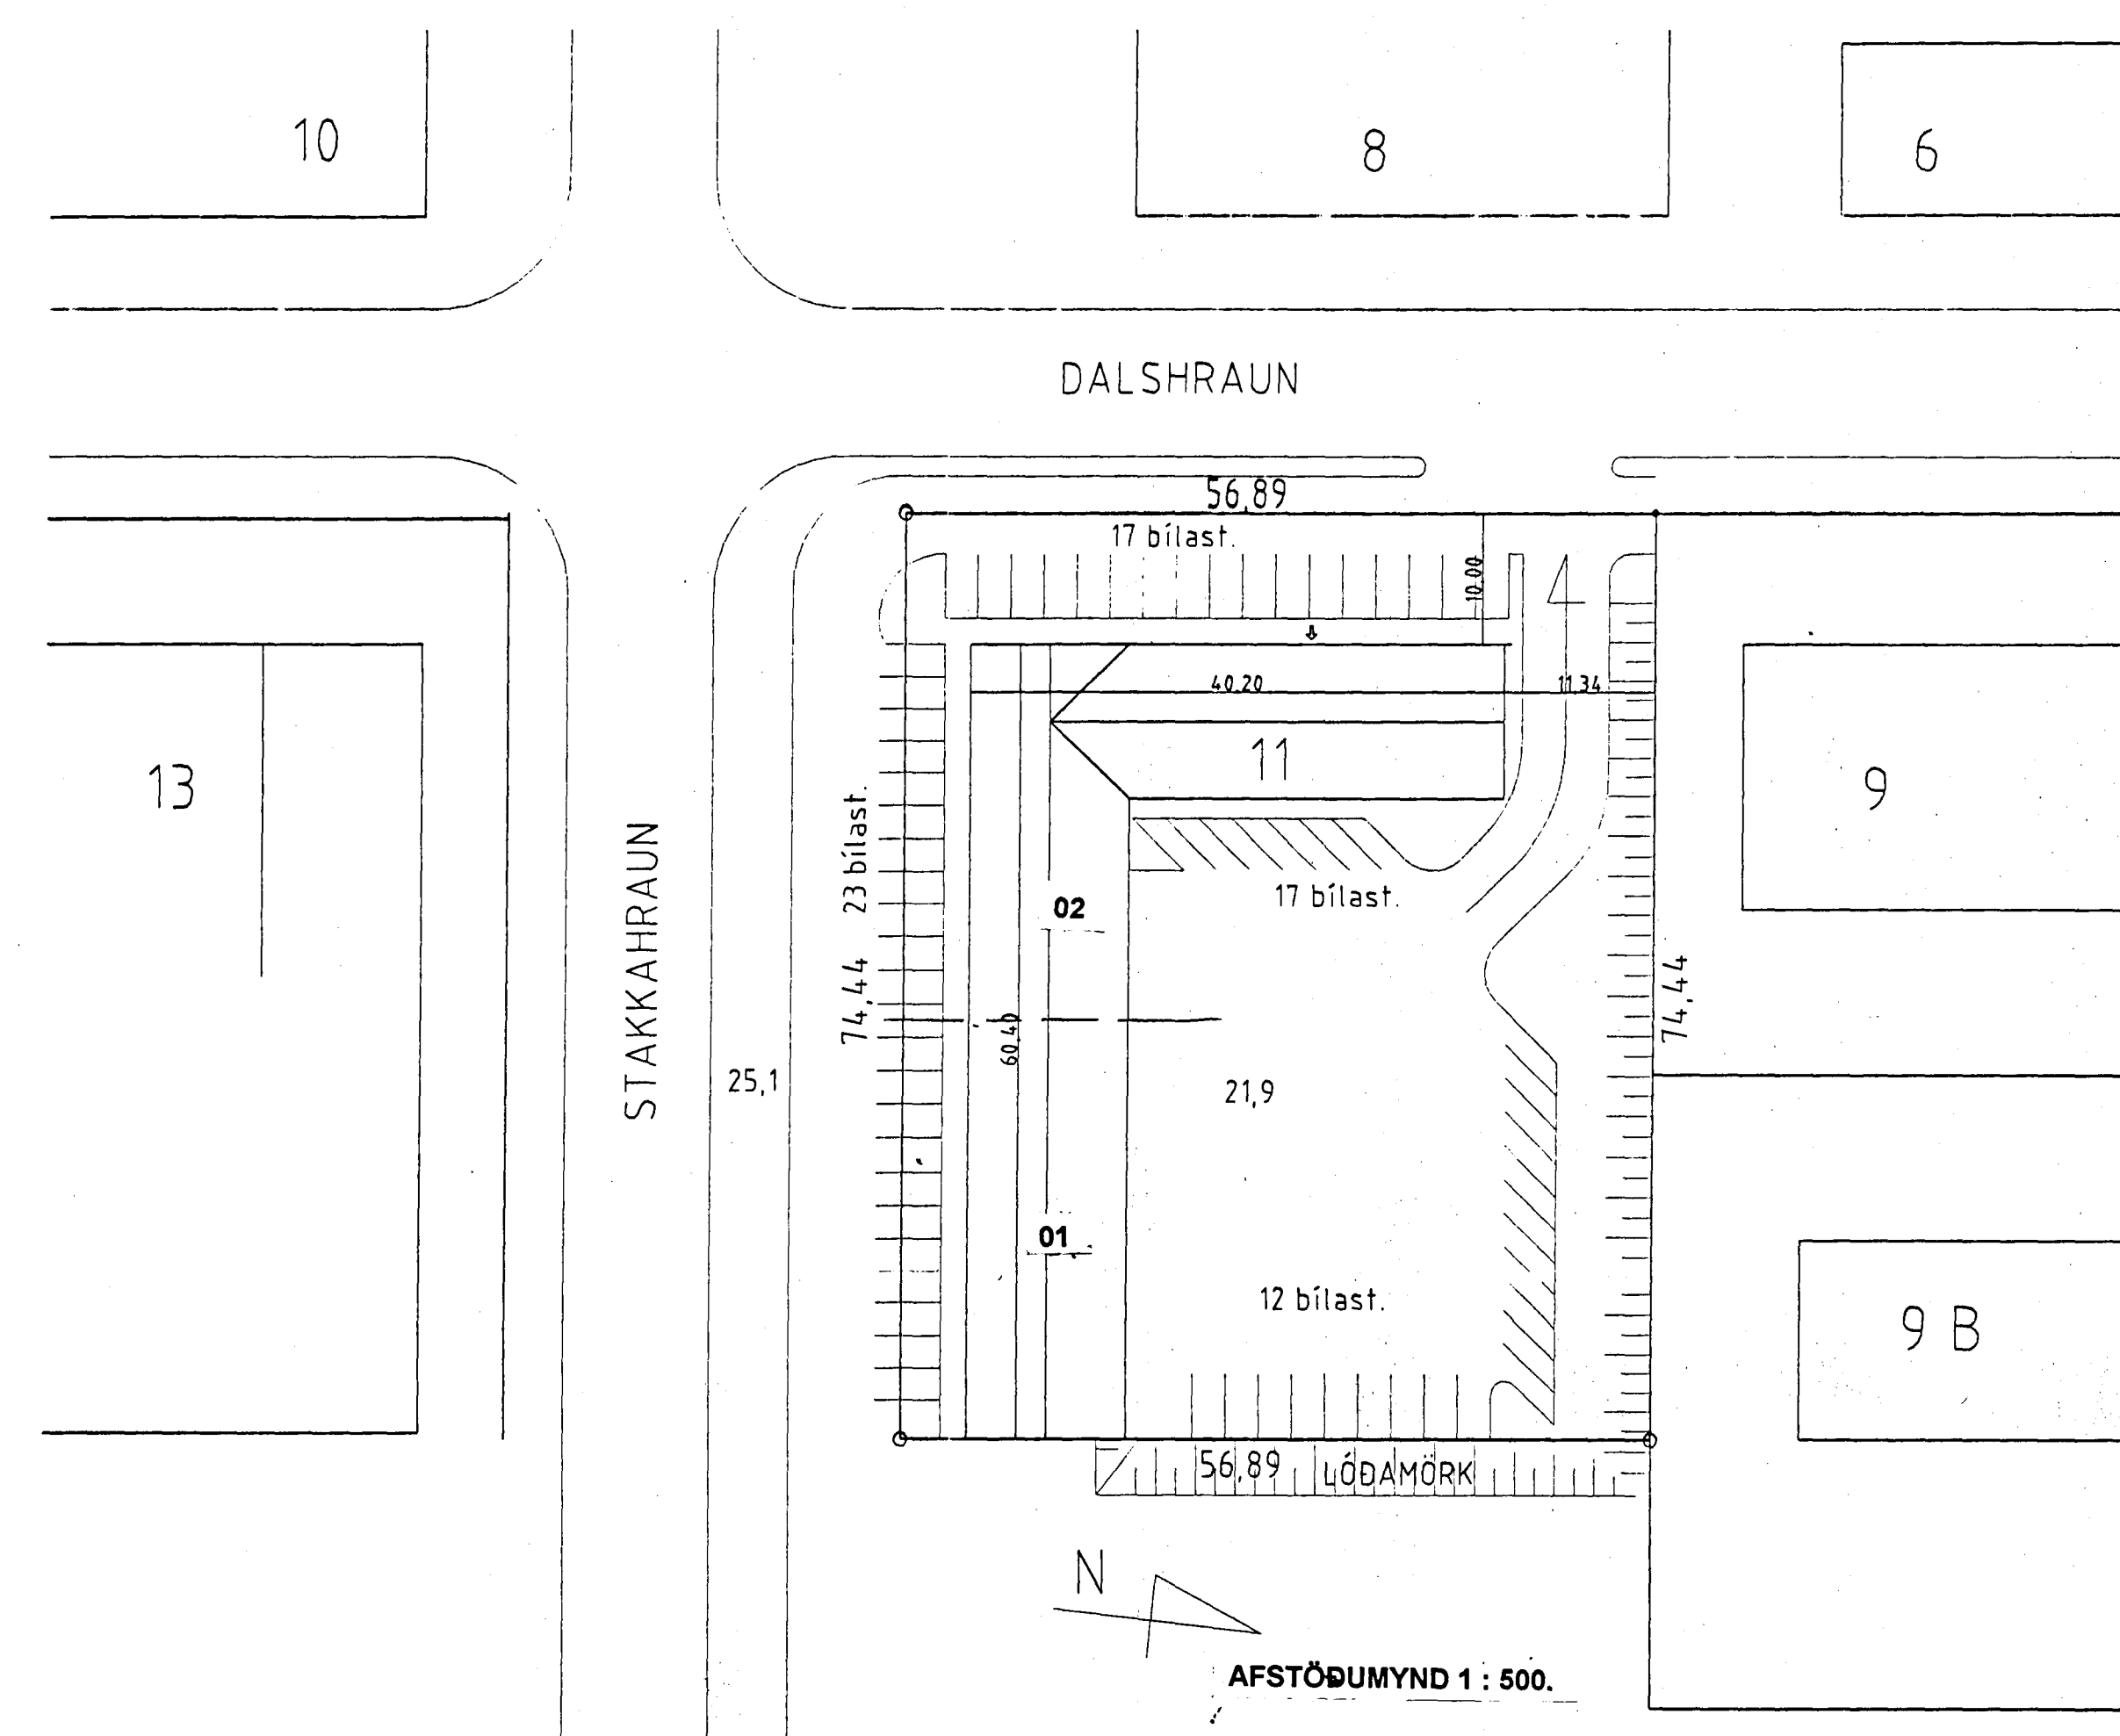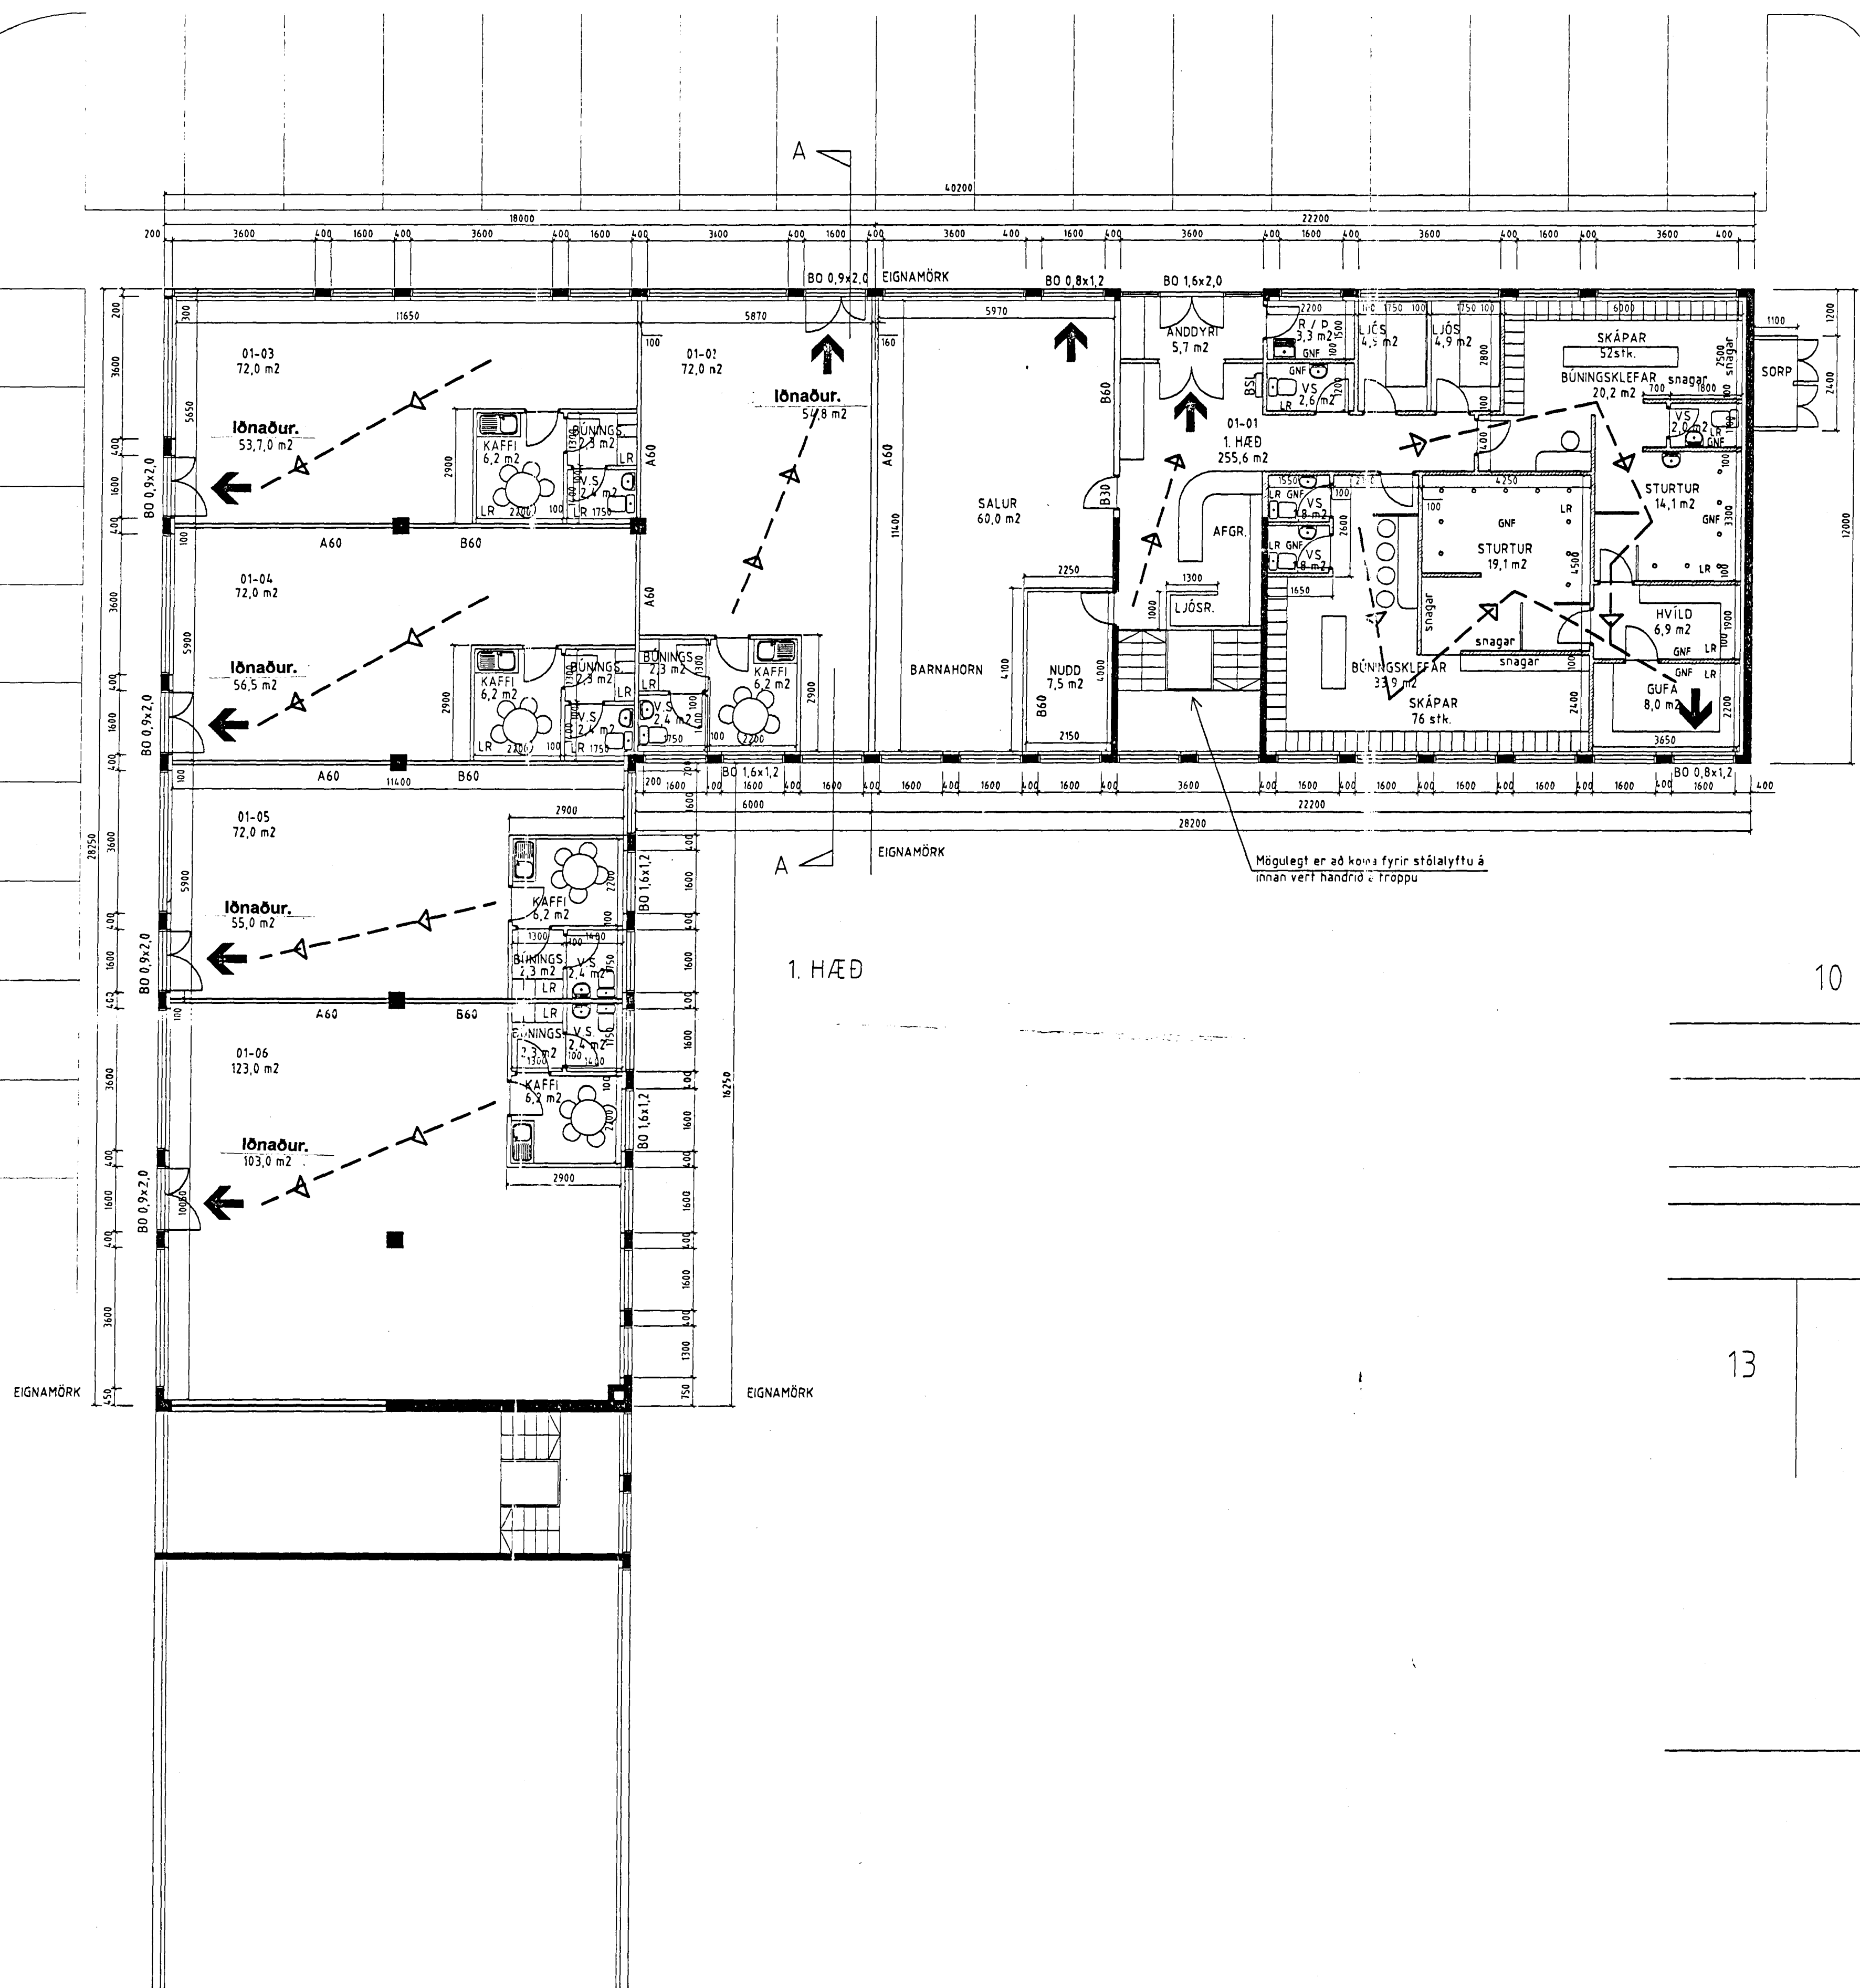

DALSHRAUN 11 HAFNARFIRÐI.

Grunnmynd endurteiknuð af Friðrik Friðrikssyni arkitekt í júní 1997.

Gerðar tekstabreytingar, þ.e. breytt úr vslun í lónað í janúar 1998.
SIGURÐUR ÞORVARÐARSON byggingafræðingur BFI.
Strandgötu 11 220 Hafnarfirði. sími 5651510.

19 Jan 98. [Signature]