

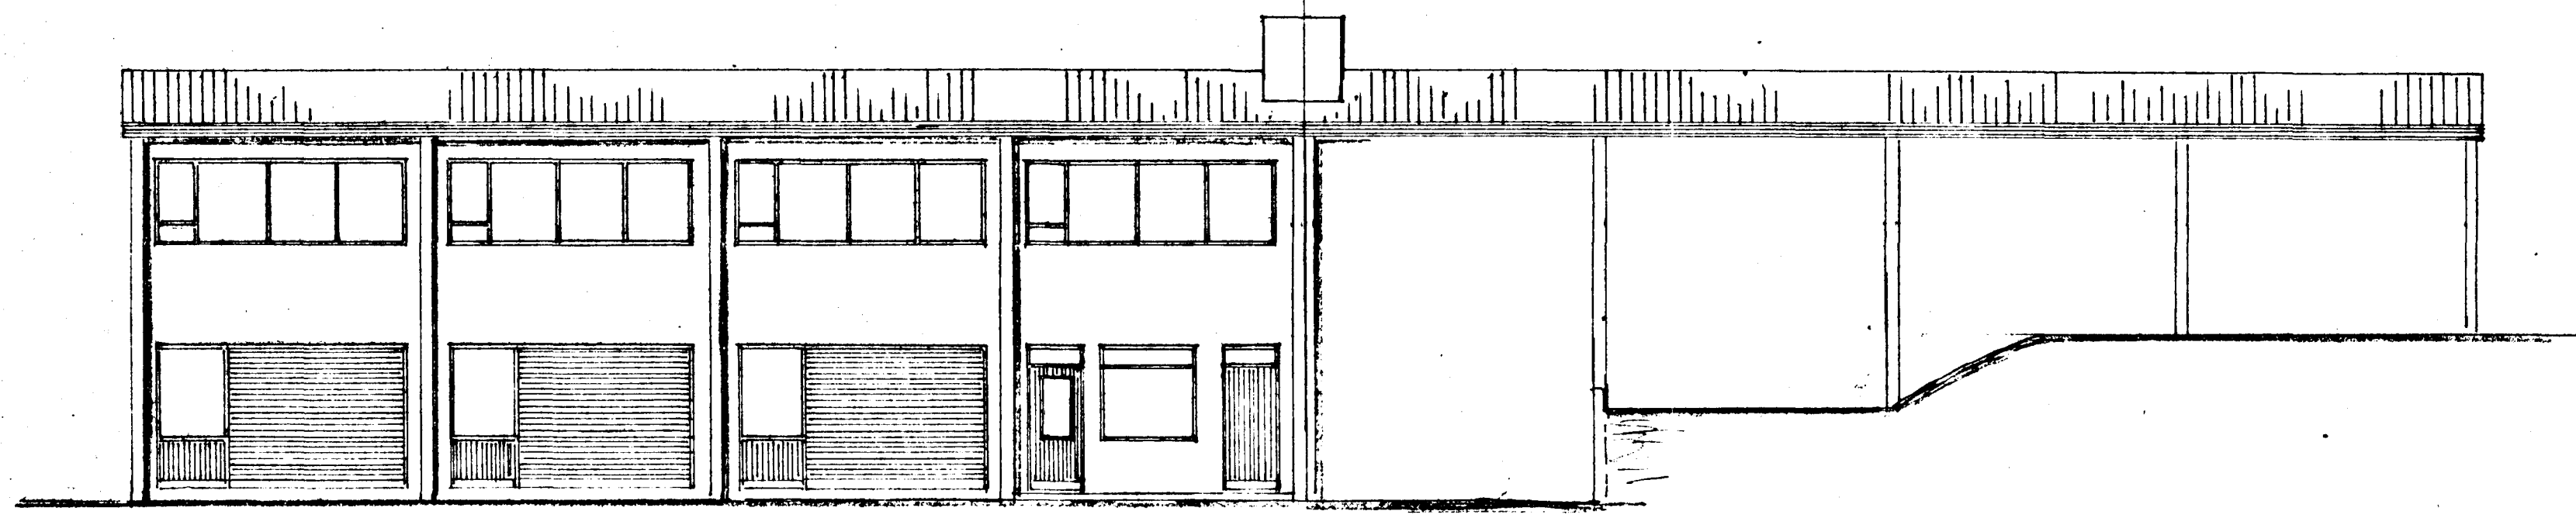
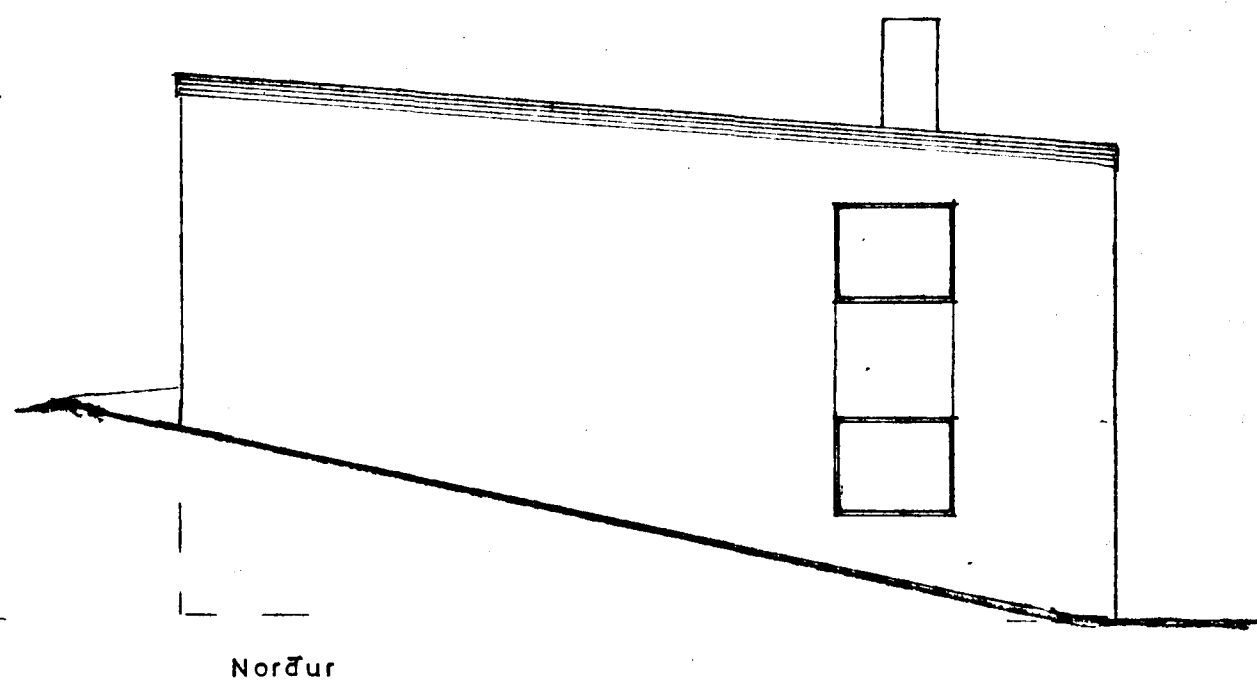
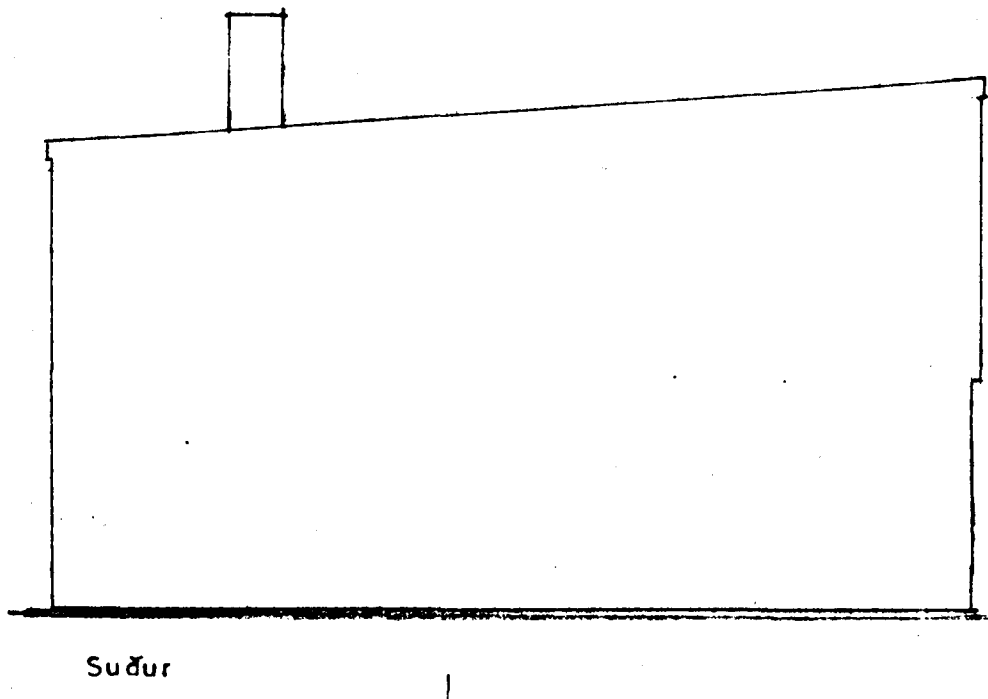


Útvald á fundi bygginga-
 stjórnar þ. 13 9 1972 L.ó.
 17/7 74 D.ó.
 BYGGINGAFULLTRÚINN
 Í HAFNARFIRÐI
S. Sigurðsson

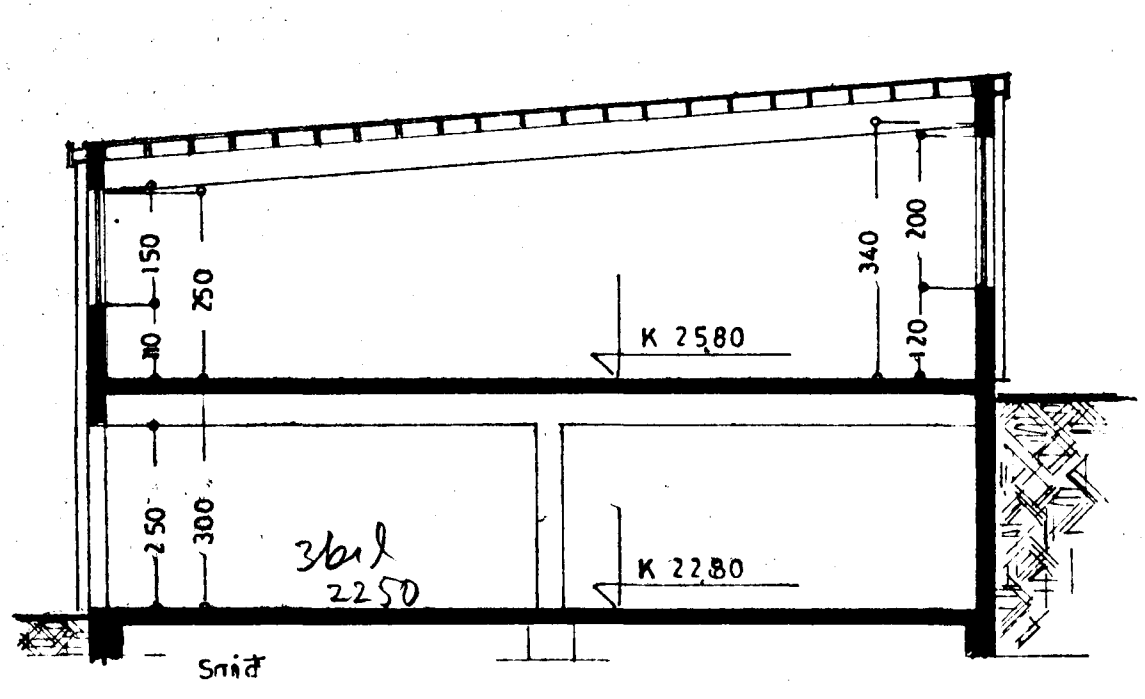

Vestur
 I. AFANGI II. AFANGI

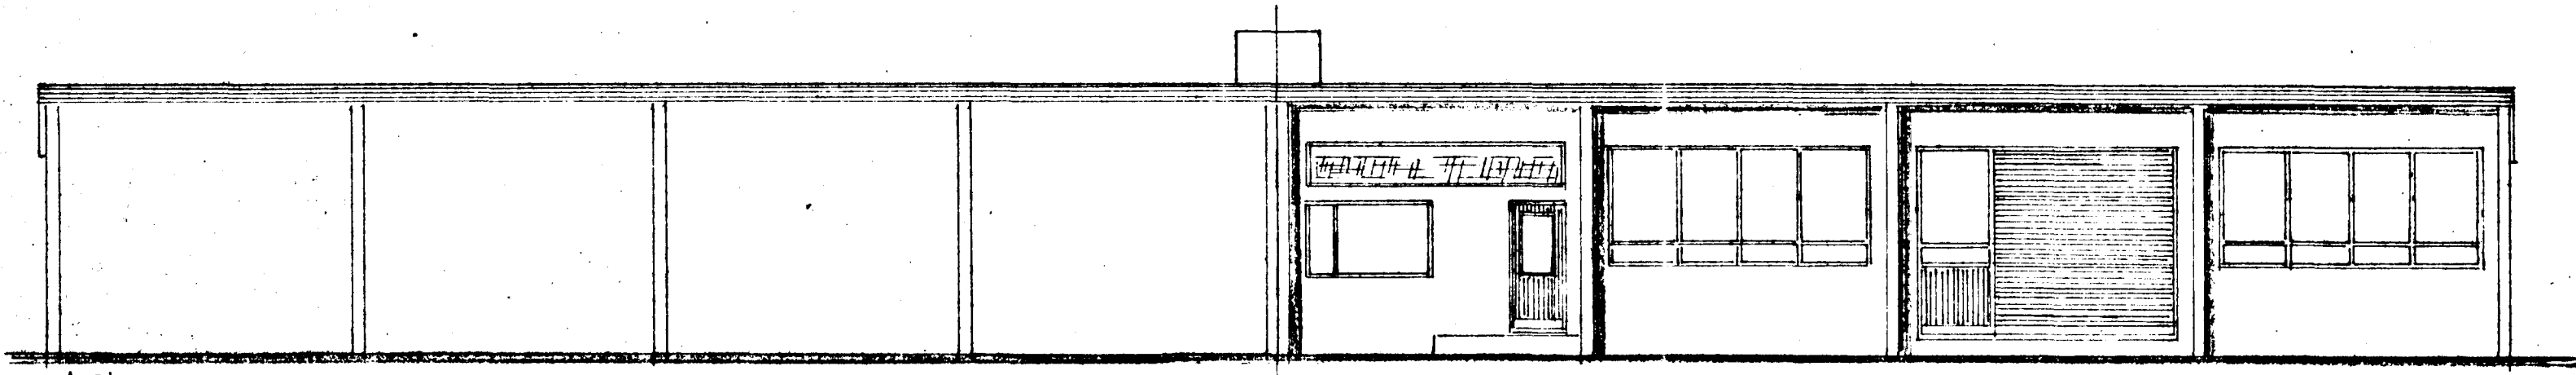

Austur
 I. AFANGI II. AFANGI

DALSHRAUN NR 12

ÚTLIT }
 SNID } 1:100

Stofmannsháttur & Agúst 1972
S. Sigurðsson

TEIKN.
Gunnar F.