
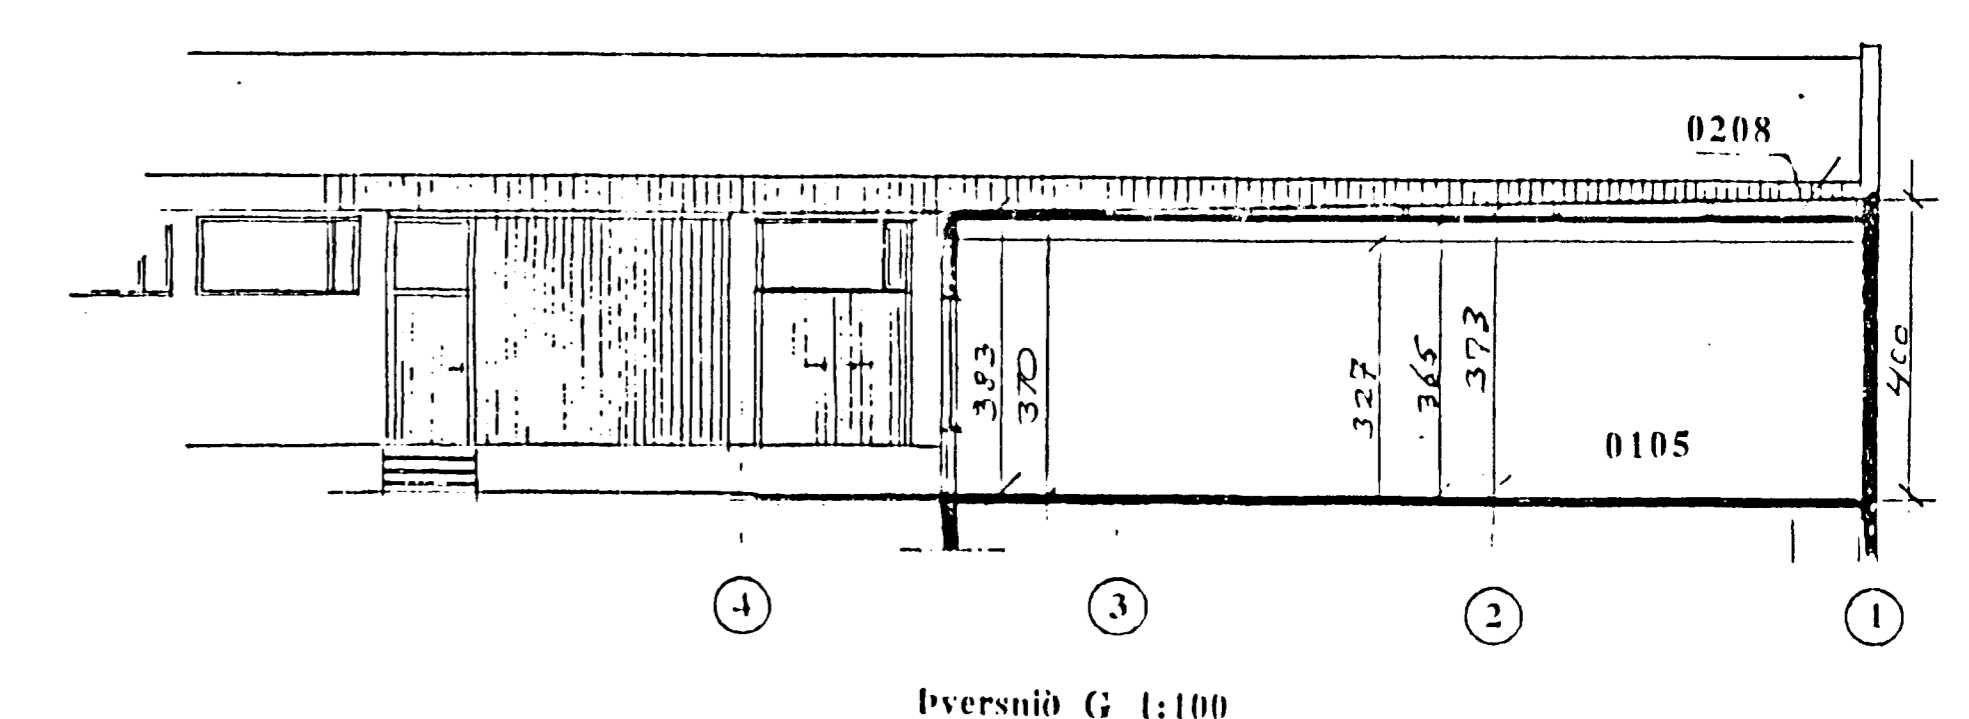
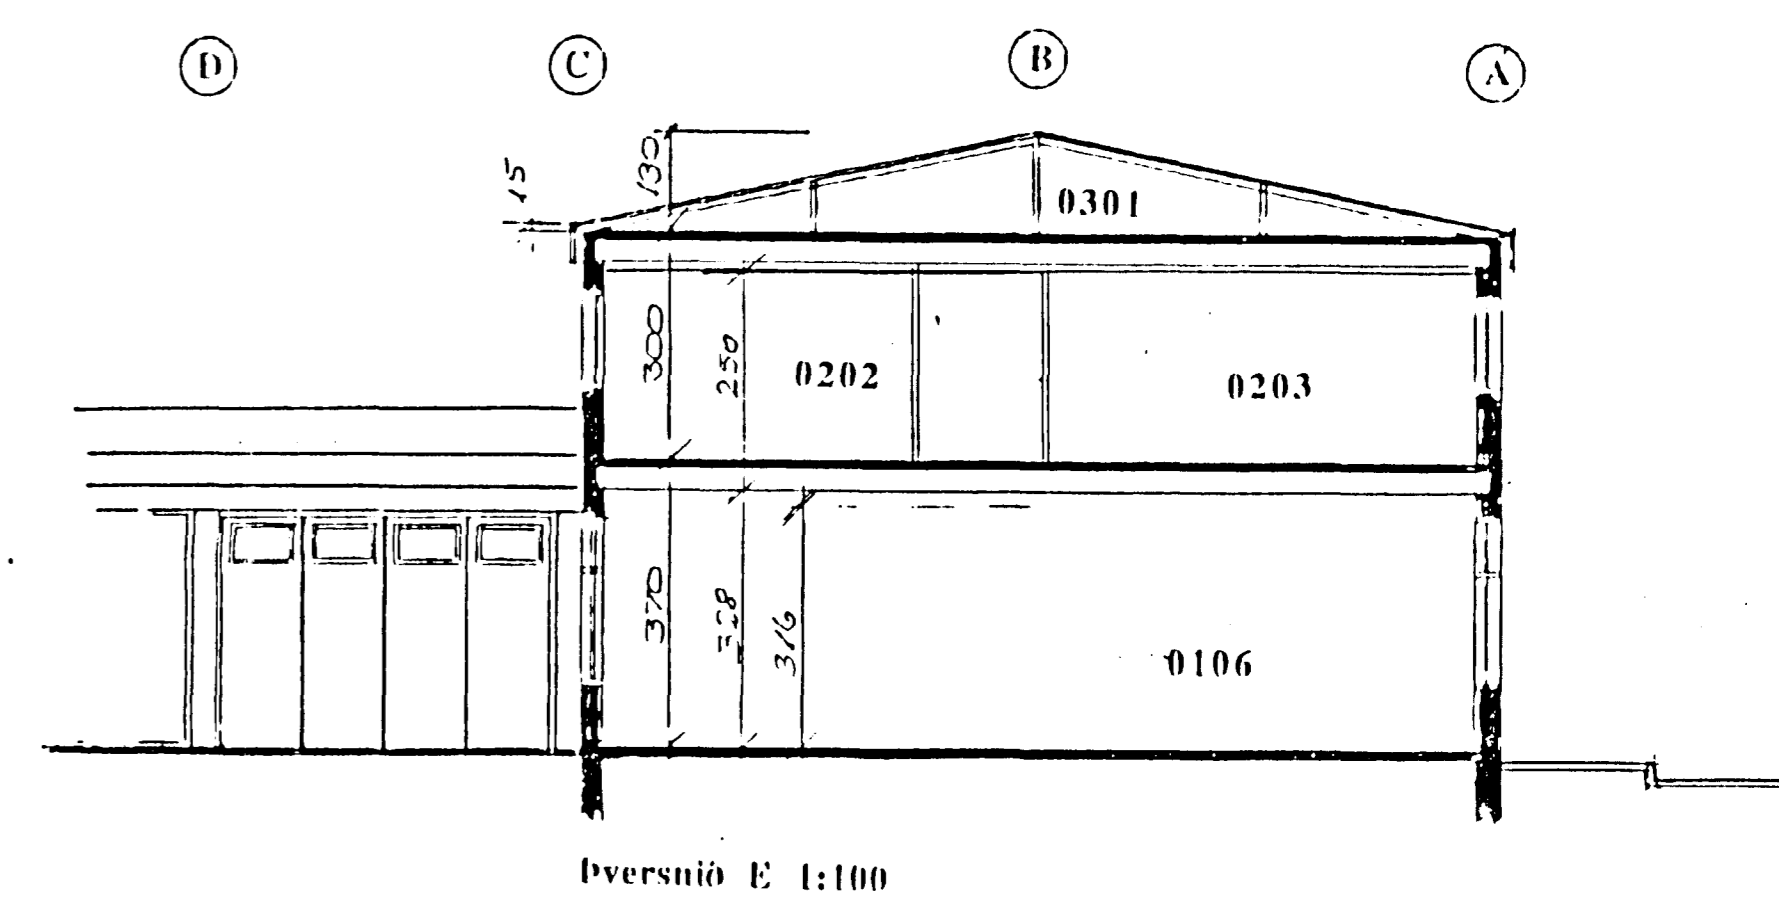


Er:
12mm spónapl.
tréstöð
steinull

Verður:
tvöfalt gips 13 mm
Blikkstöð 120 mm skrifuð
með 40/40 skrífum c/c 30 cm
Þéttull 120 mm

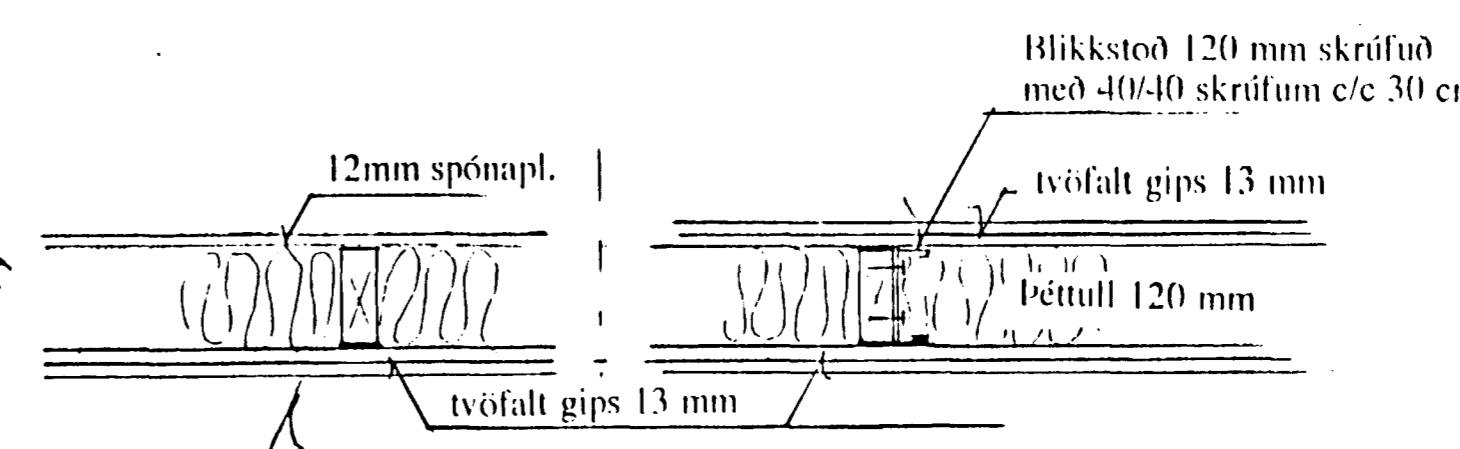

BREYTINGAR 11.05.1999
BAR FÆRDUR
DISKÓ BÚR STÆKKAD
ANDDYRI OG FATAHENGI BREYTT

Veitingastaður 0104
Fjöldi gesta í sal ákvarðast
í samráði við byggingafrúna
og slökkviliðsstjóra
MAX 300 PERSÓNUR

Víðvörumerkerfi skal
vera á veitingastöðum
samkv. reglum B.R.

B=brunaboði á
veitingastað 0104

Út og neyðarlýsingar
skulu vera í húsum.

Allar klæðningar í flokki I.

Árinnamálstjórnun arkitekt
SAMÞYKKT


14 JAN 1999

Samþykkt af húseiganda 25/5 '99
J. H. Pósmann 8966618

Sigrún Ólaf

VEITINGA OG DANSSTADUR
DALSHRAUNI 13
GRUNNMYND
BREYTING Á INNRA SKIPULAGI
M=1/100
MÁI 1999

SIGRÚN ÓLADÓTTIR ARKITEKT FAI
HRAUNBRÚN 31,220 HAFNARFJÖRDUR
SÍMI 565-0703,861-3207 FAX 565-4405

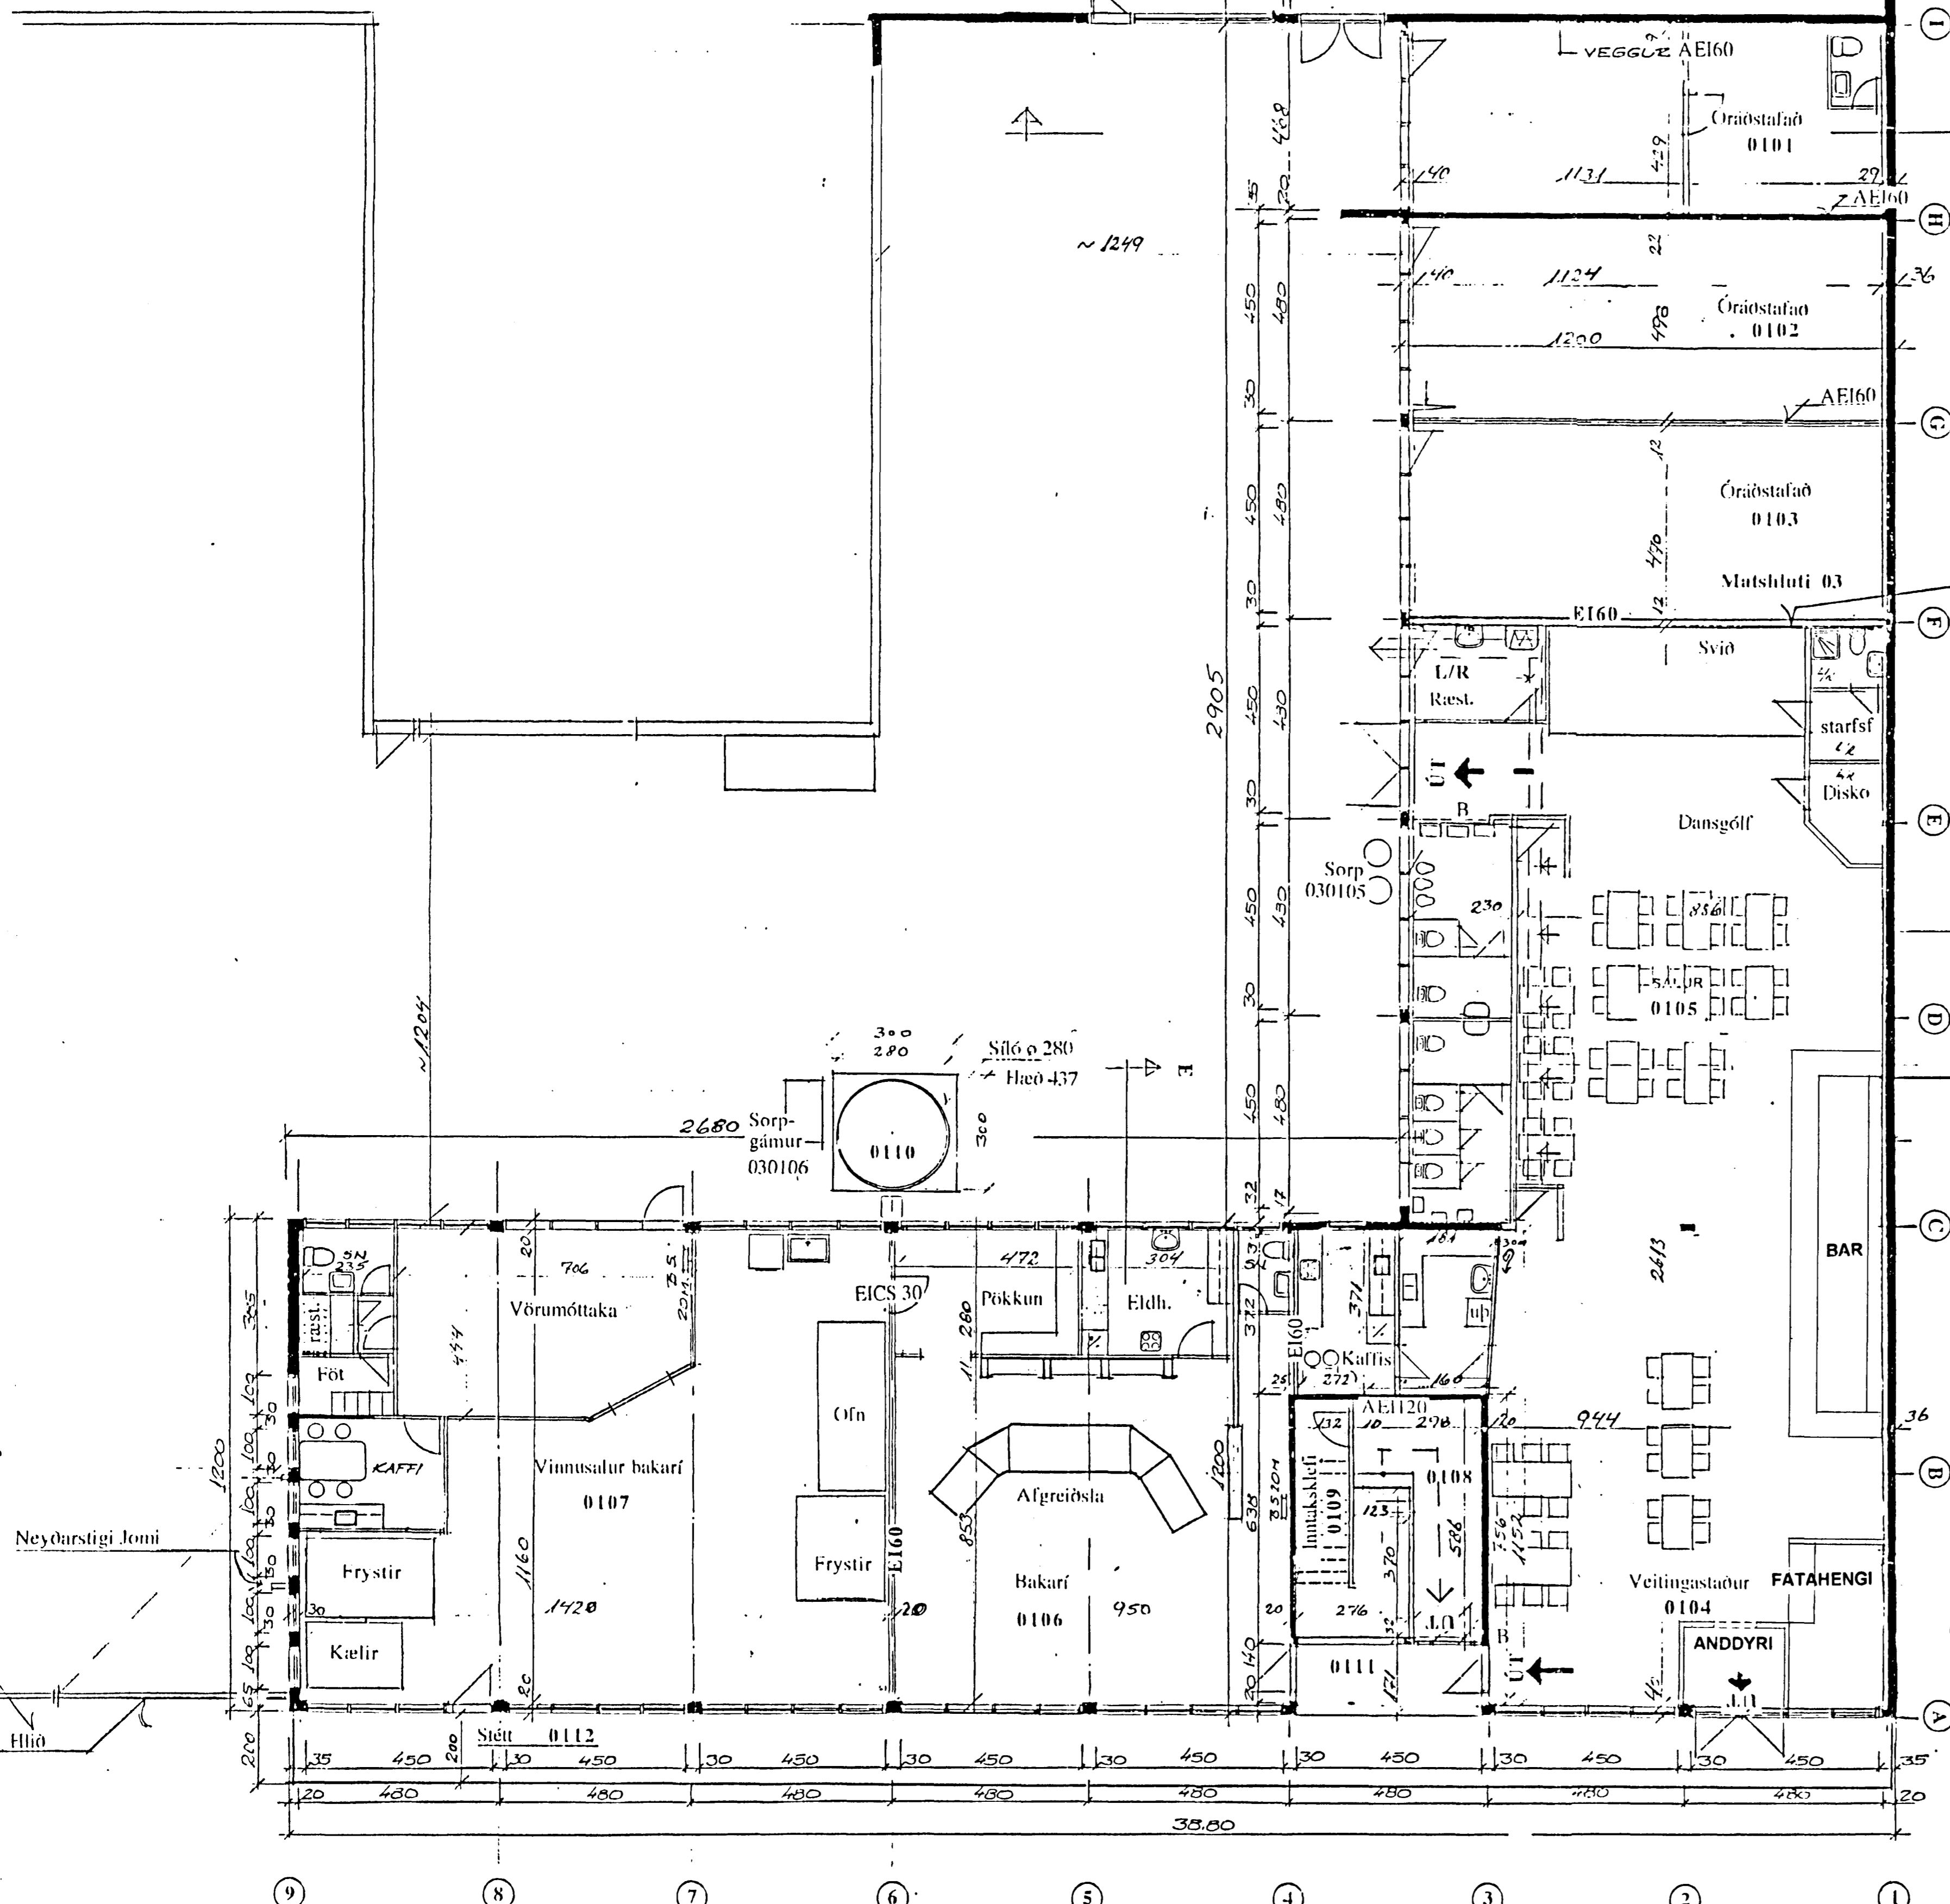

Matshluti 03
Grunnmynd I, hæð
M.1:100

Bakarí afgreiðsla
Hönnun:
Gísli Petersen hönnuður
Des 1998

Hlið: Verð þvi laust skal lykkl að þvi vera
á slökkviliðstöð Hafnarfjarður.

Neyðarstigi Jóni

Hlið