




KJP

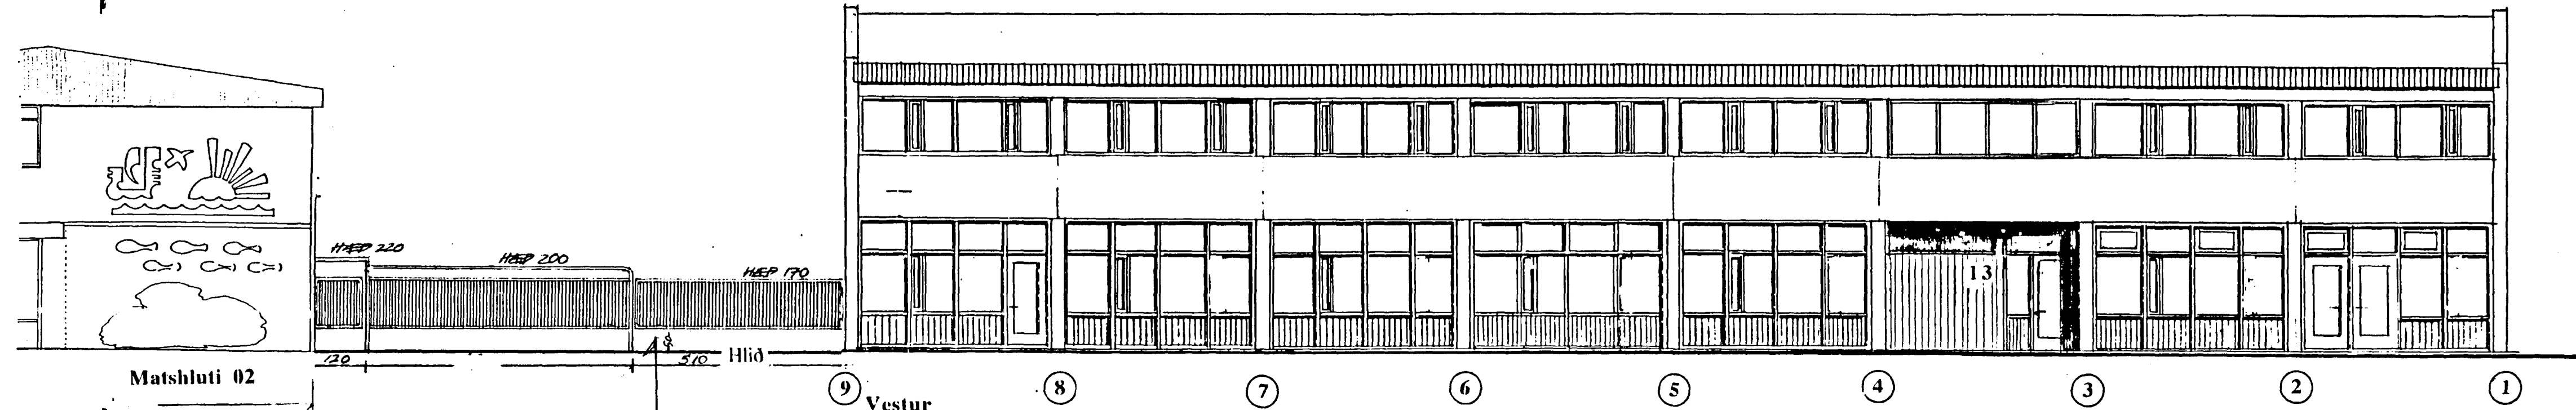

Hlið: Verði því læst skal lykill að því vera á slökkvistöð Hafnarjarðar.

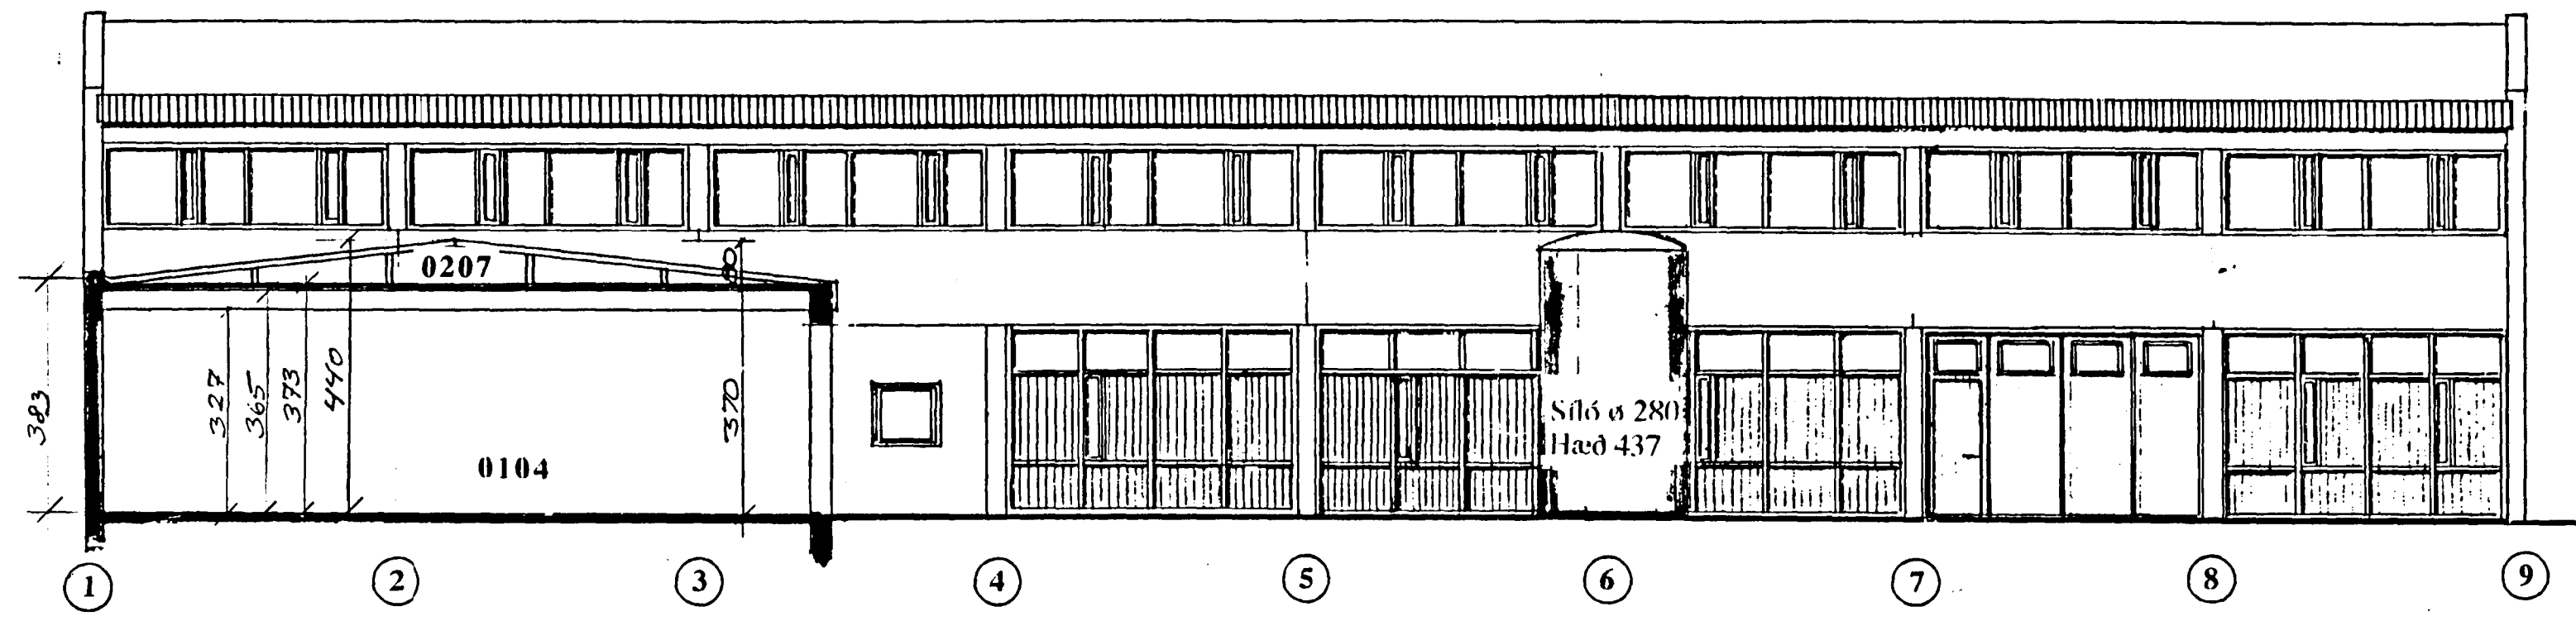

Dversnið F 1:100

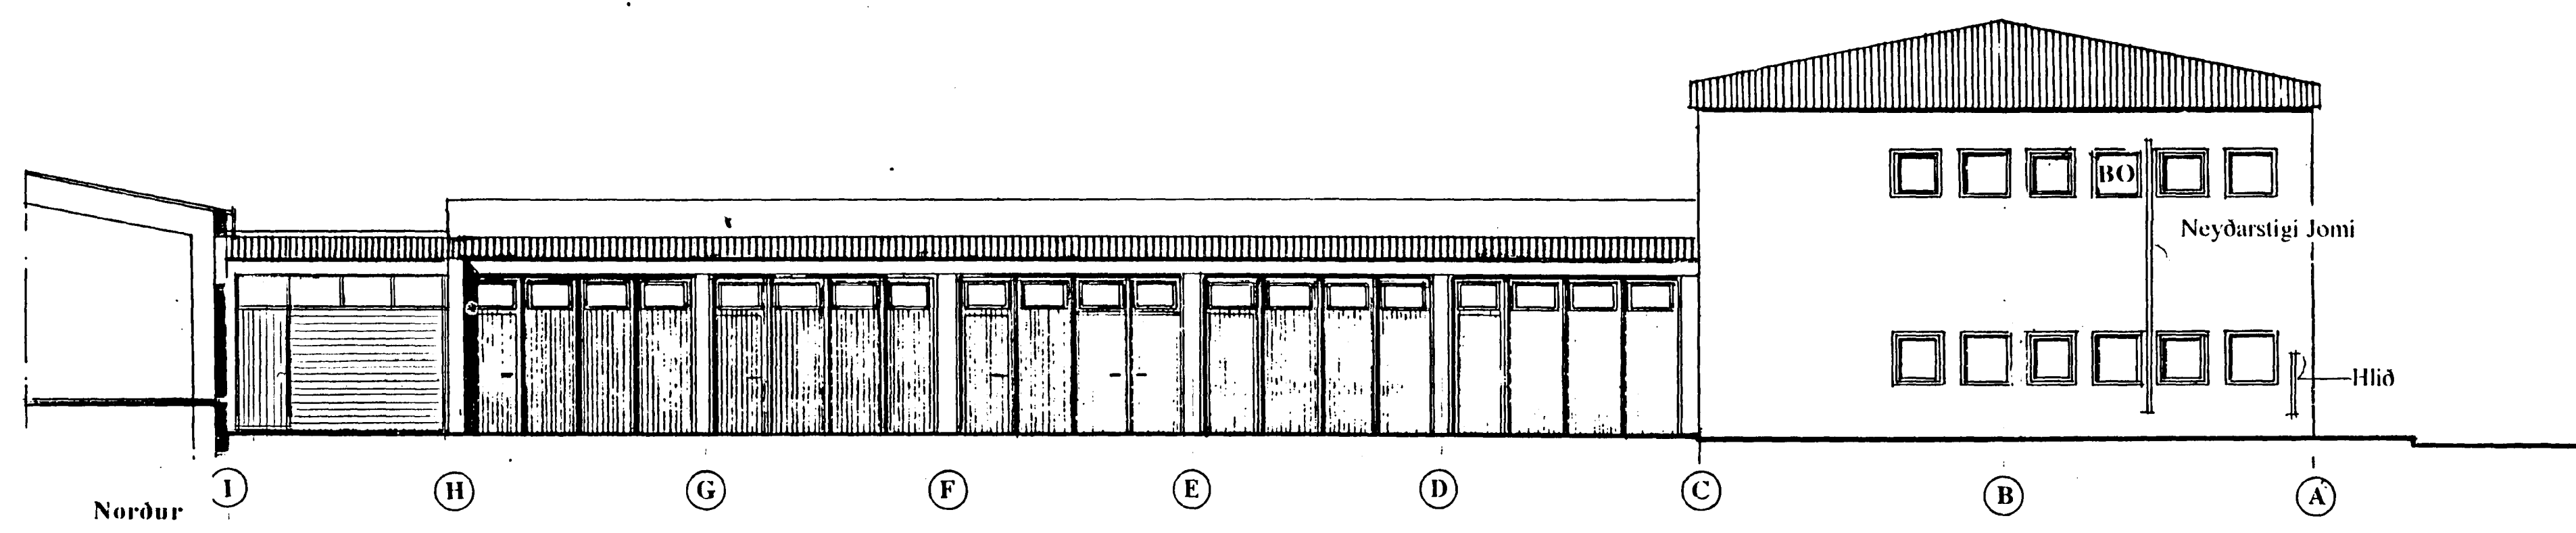

Gunnar H. Kristjánsson
Gunnar H. Kristjánsson