

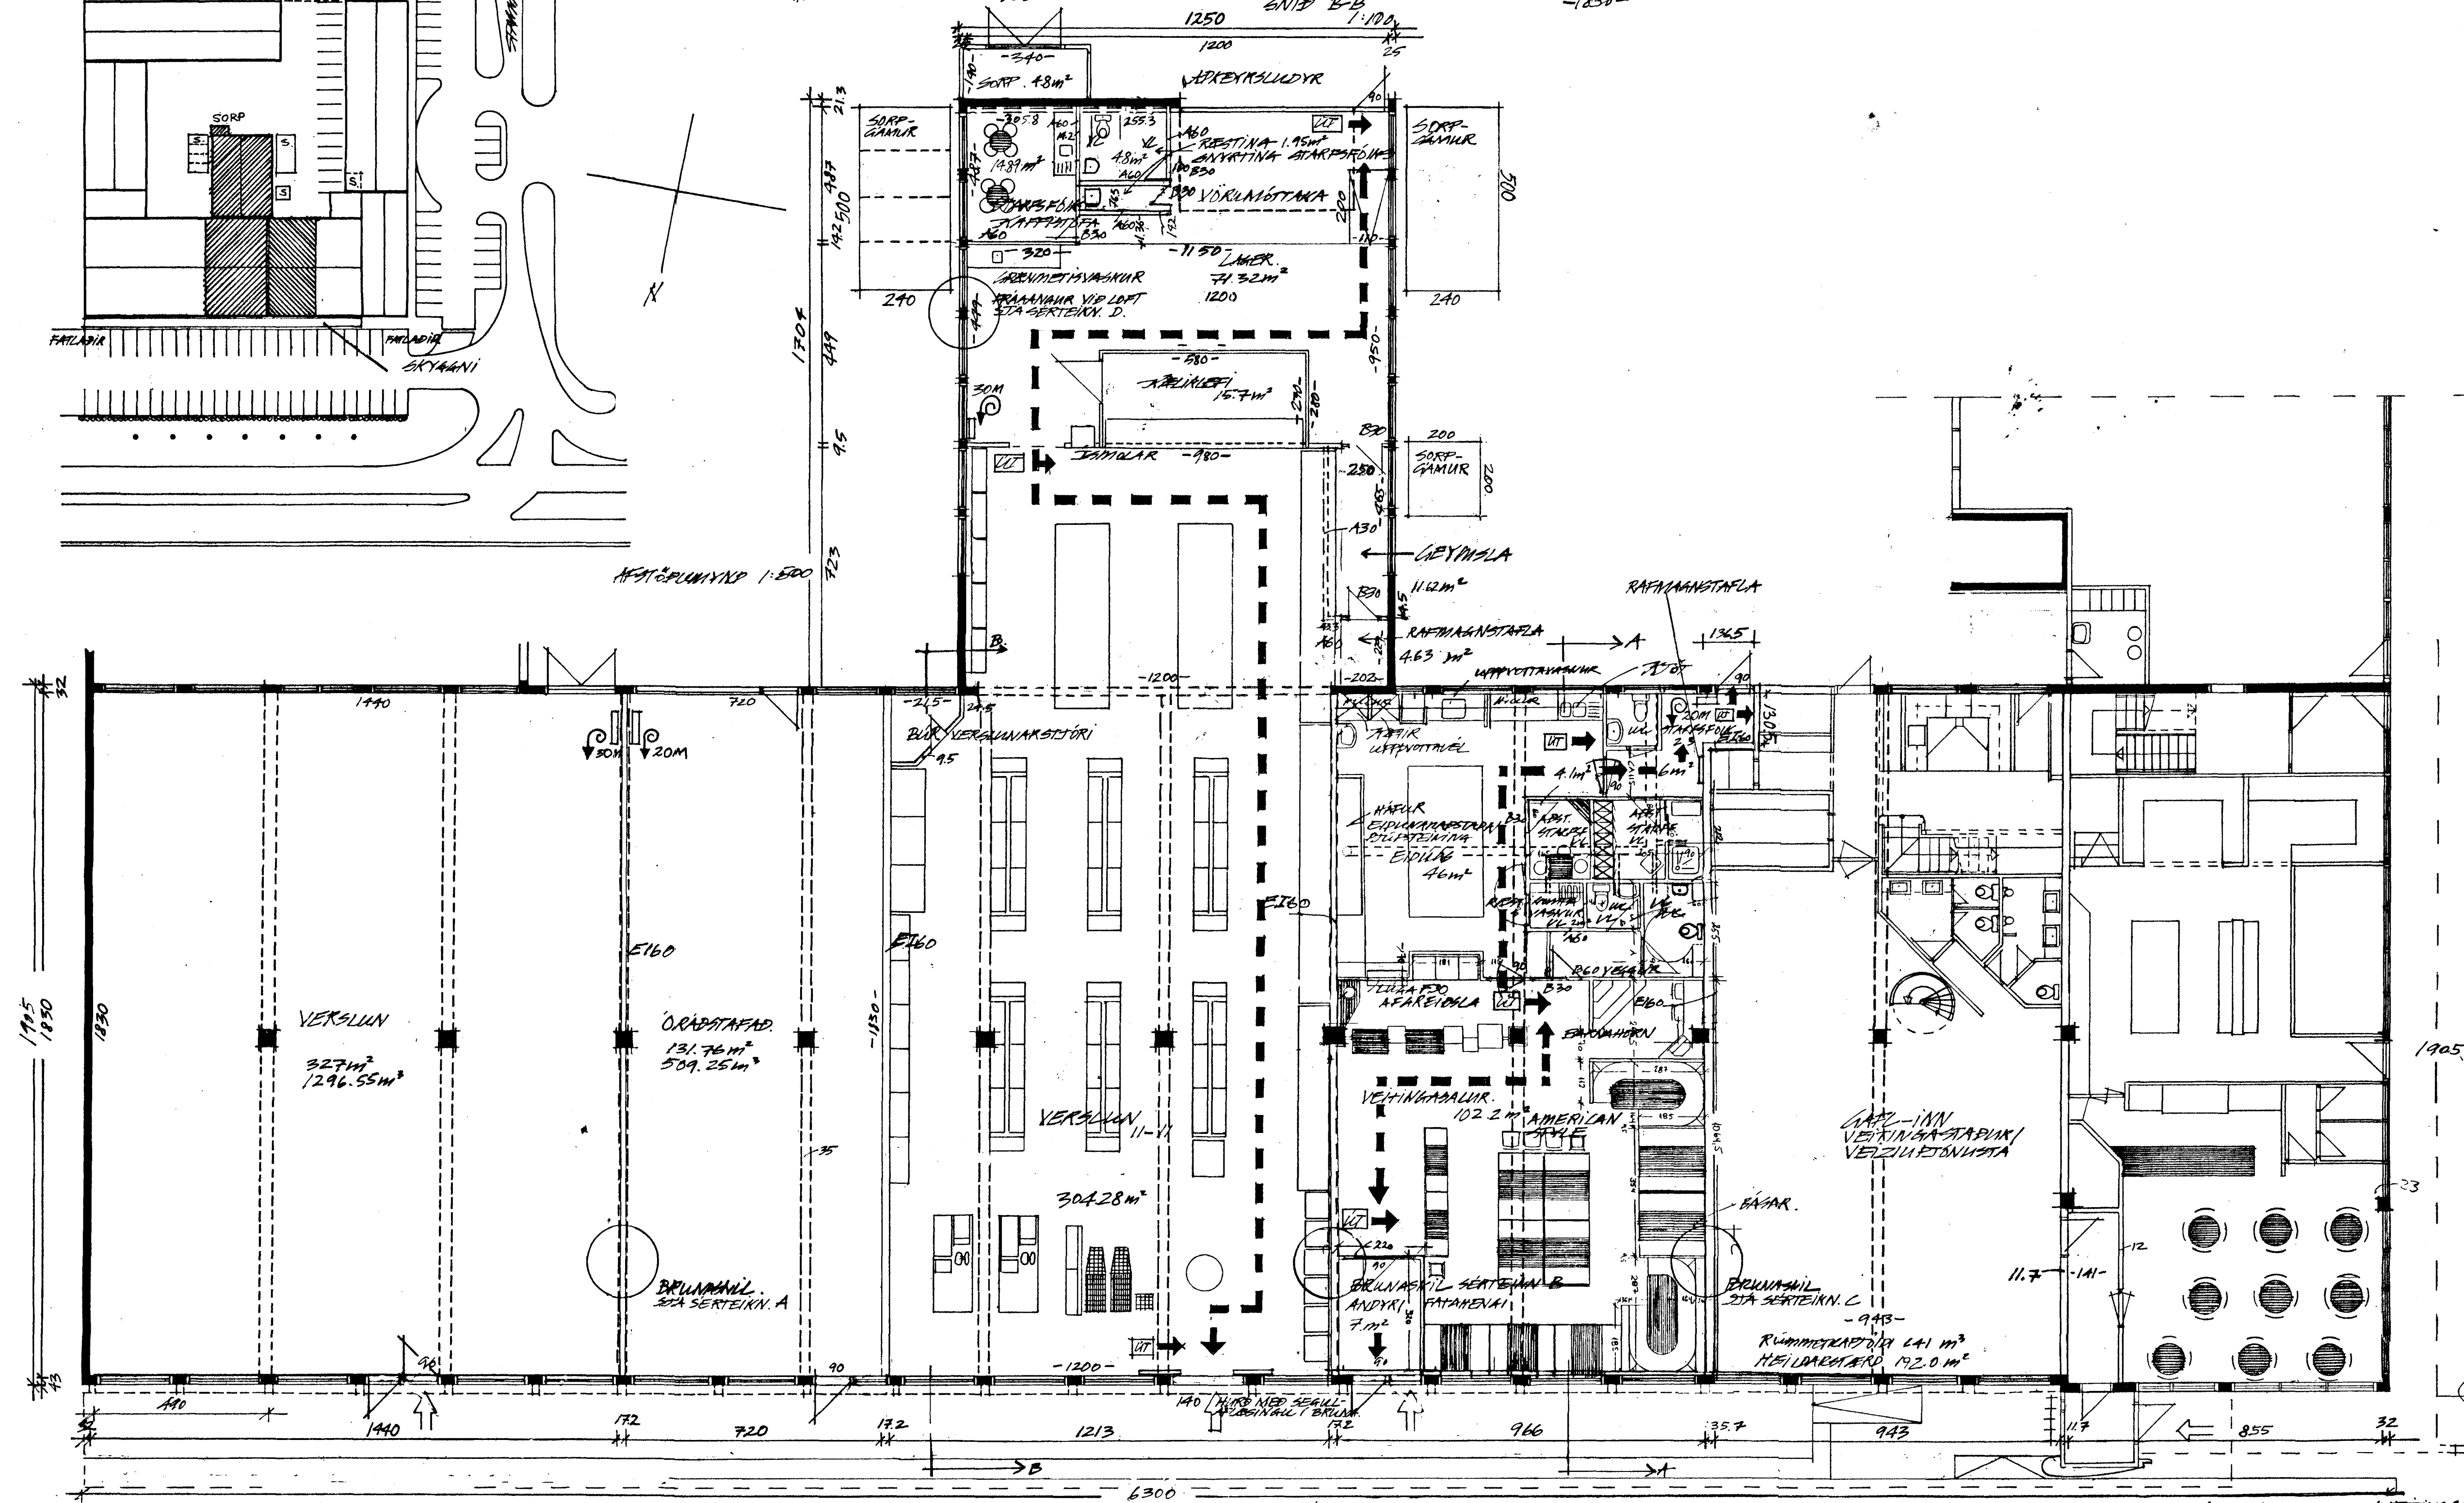
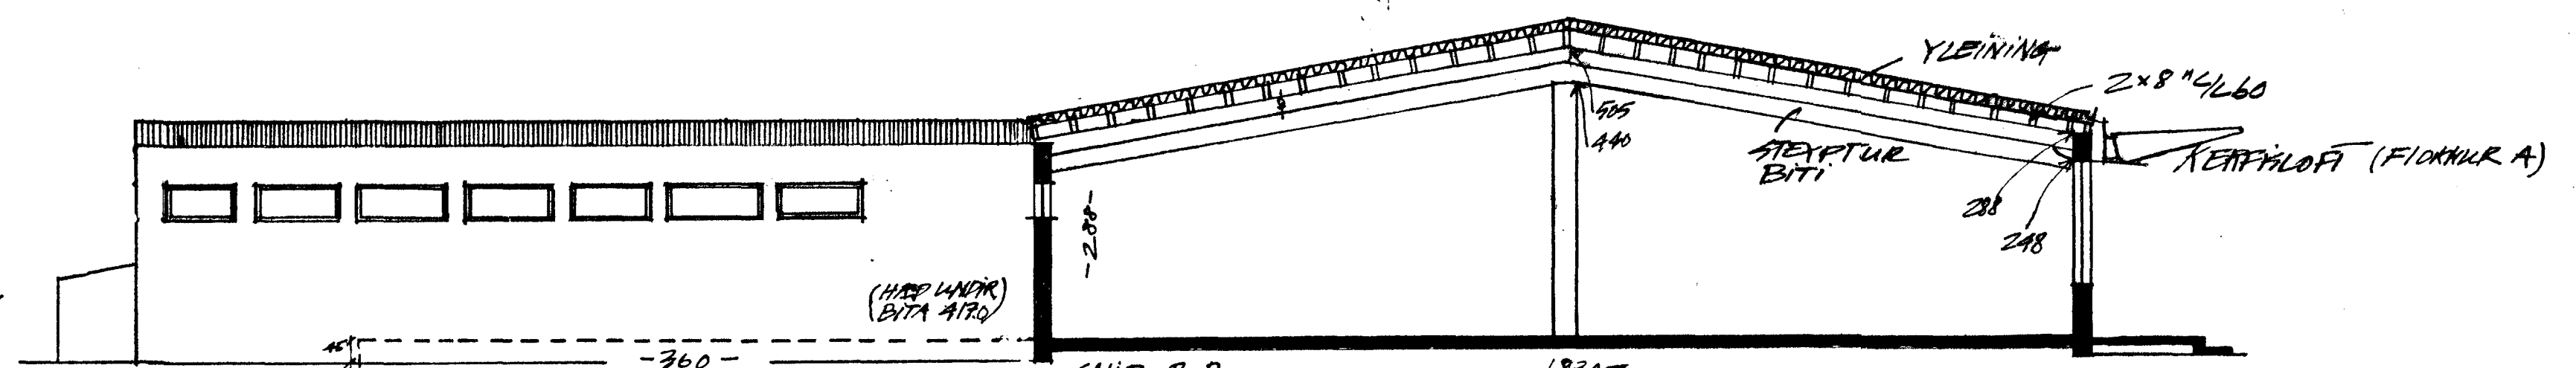


DALSIRKANN 13, HAFNAKFIRÐI
 VESLUNIN 11-11.
 AMERIKAN STYLE

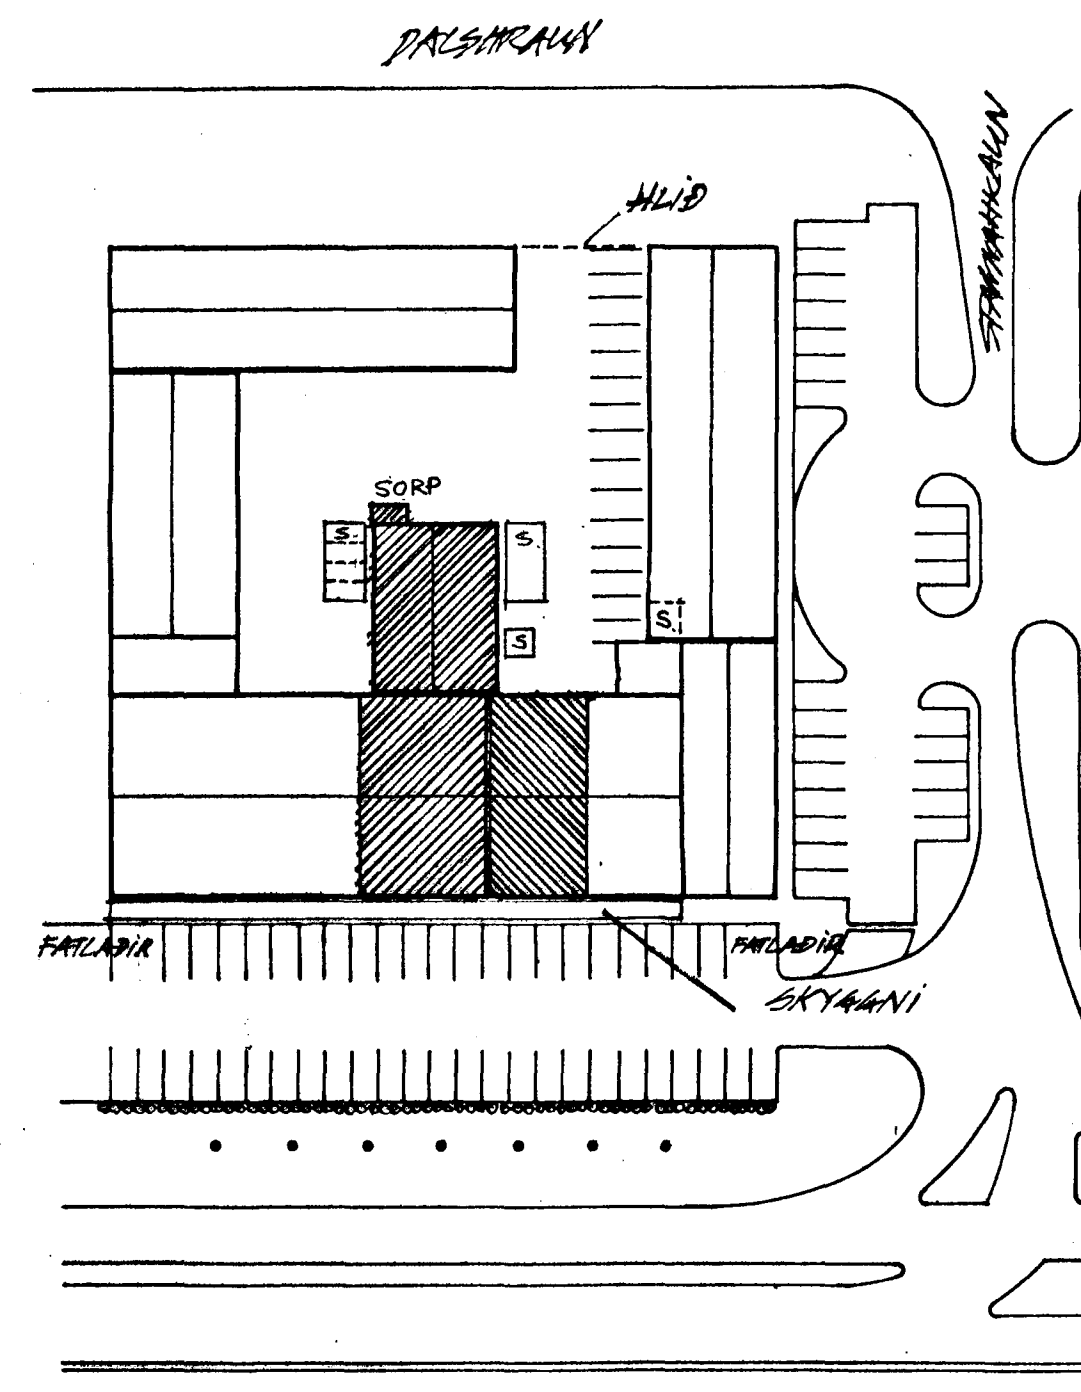

ÖF OG VEXBARKLÝSING SKAL VERJA Í HÚSINGU
 ALLAR TILMÁNINGAR Í FLOKKI I.

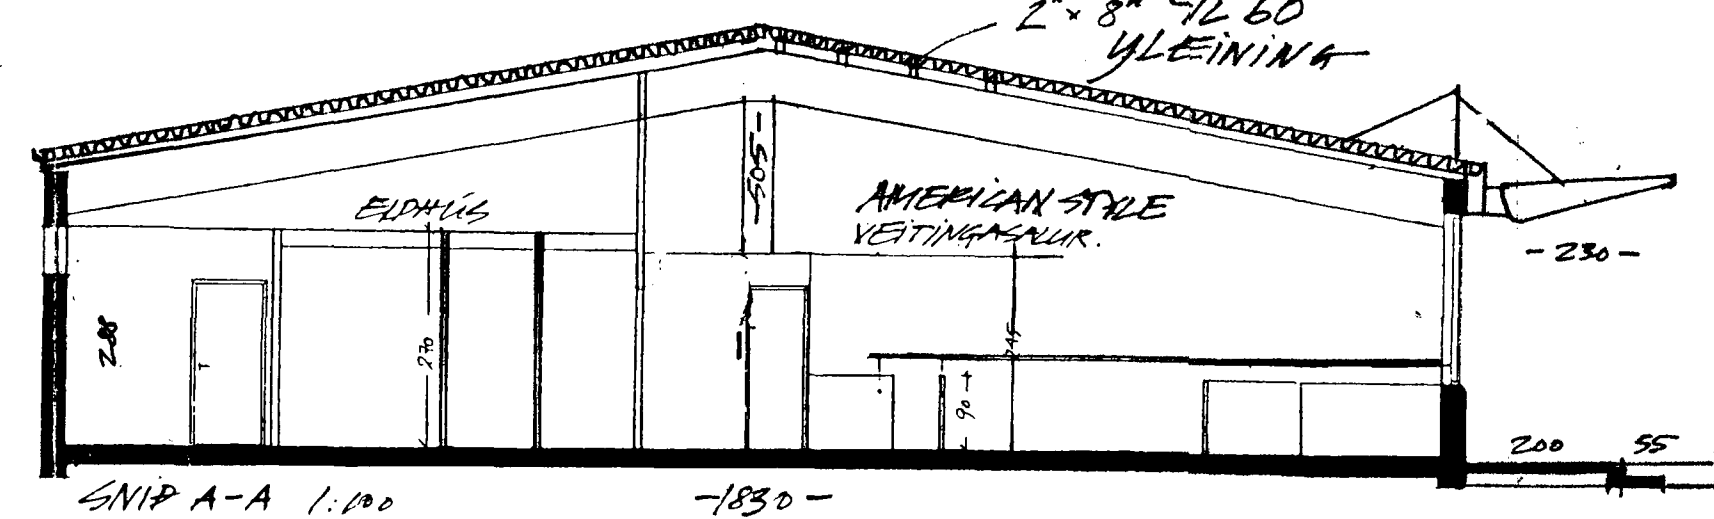

Brunamálastofnun ríkisins
 SAMÞYKKT
 25 NOV. 1998
 Gunnar W. Kjartansson

AMERICAN STYLE VESTINGAHLÍÐ
 HEILDARSTÆÐ 178.55
 RÚMMETRAR 702.70

VESLUN DALSIRKANN 13, HAFNAKFIRÐI TEGNI GEFNUM Í MÍN 1:100 2 SNIP A, B, B 1:100 1:500 DAG TEGNI 25. JÚNÍ 1998 DAG BÉTT 16. NOV. 1998	VESLUN DALSIRKANN 13, HAFNAKFIRÐI AMERIKAN STYLE VESLUNIN 11-11 FRÁGANGUR BRUNNAHL, 30RF HÍÐ A LOD HEILDARSTÆÐ 413.5 m² RÚMMETRAR 1676.77 m³ MANTERT Guðjón Bjarnason M.A.F.A. MARCH, PA Sími & fax: 551-770 170258-7500 Vax. 41933 GYÐJÓN BJARNASON / M.A.F.A.
--	---