


Út og neyðarlýsingar skulu vera í húsunum.  
Allar klæðningar í flokki I.

Utanhúss áklæðning og skyggni á norður og austurhlíð, hönnuð 1998 af Guðjóni Bjarnasyni arkitekt FAÍ.

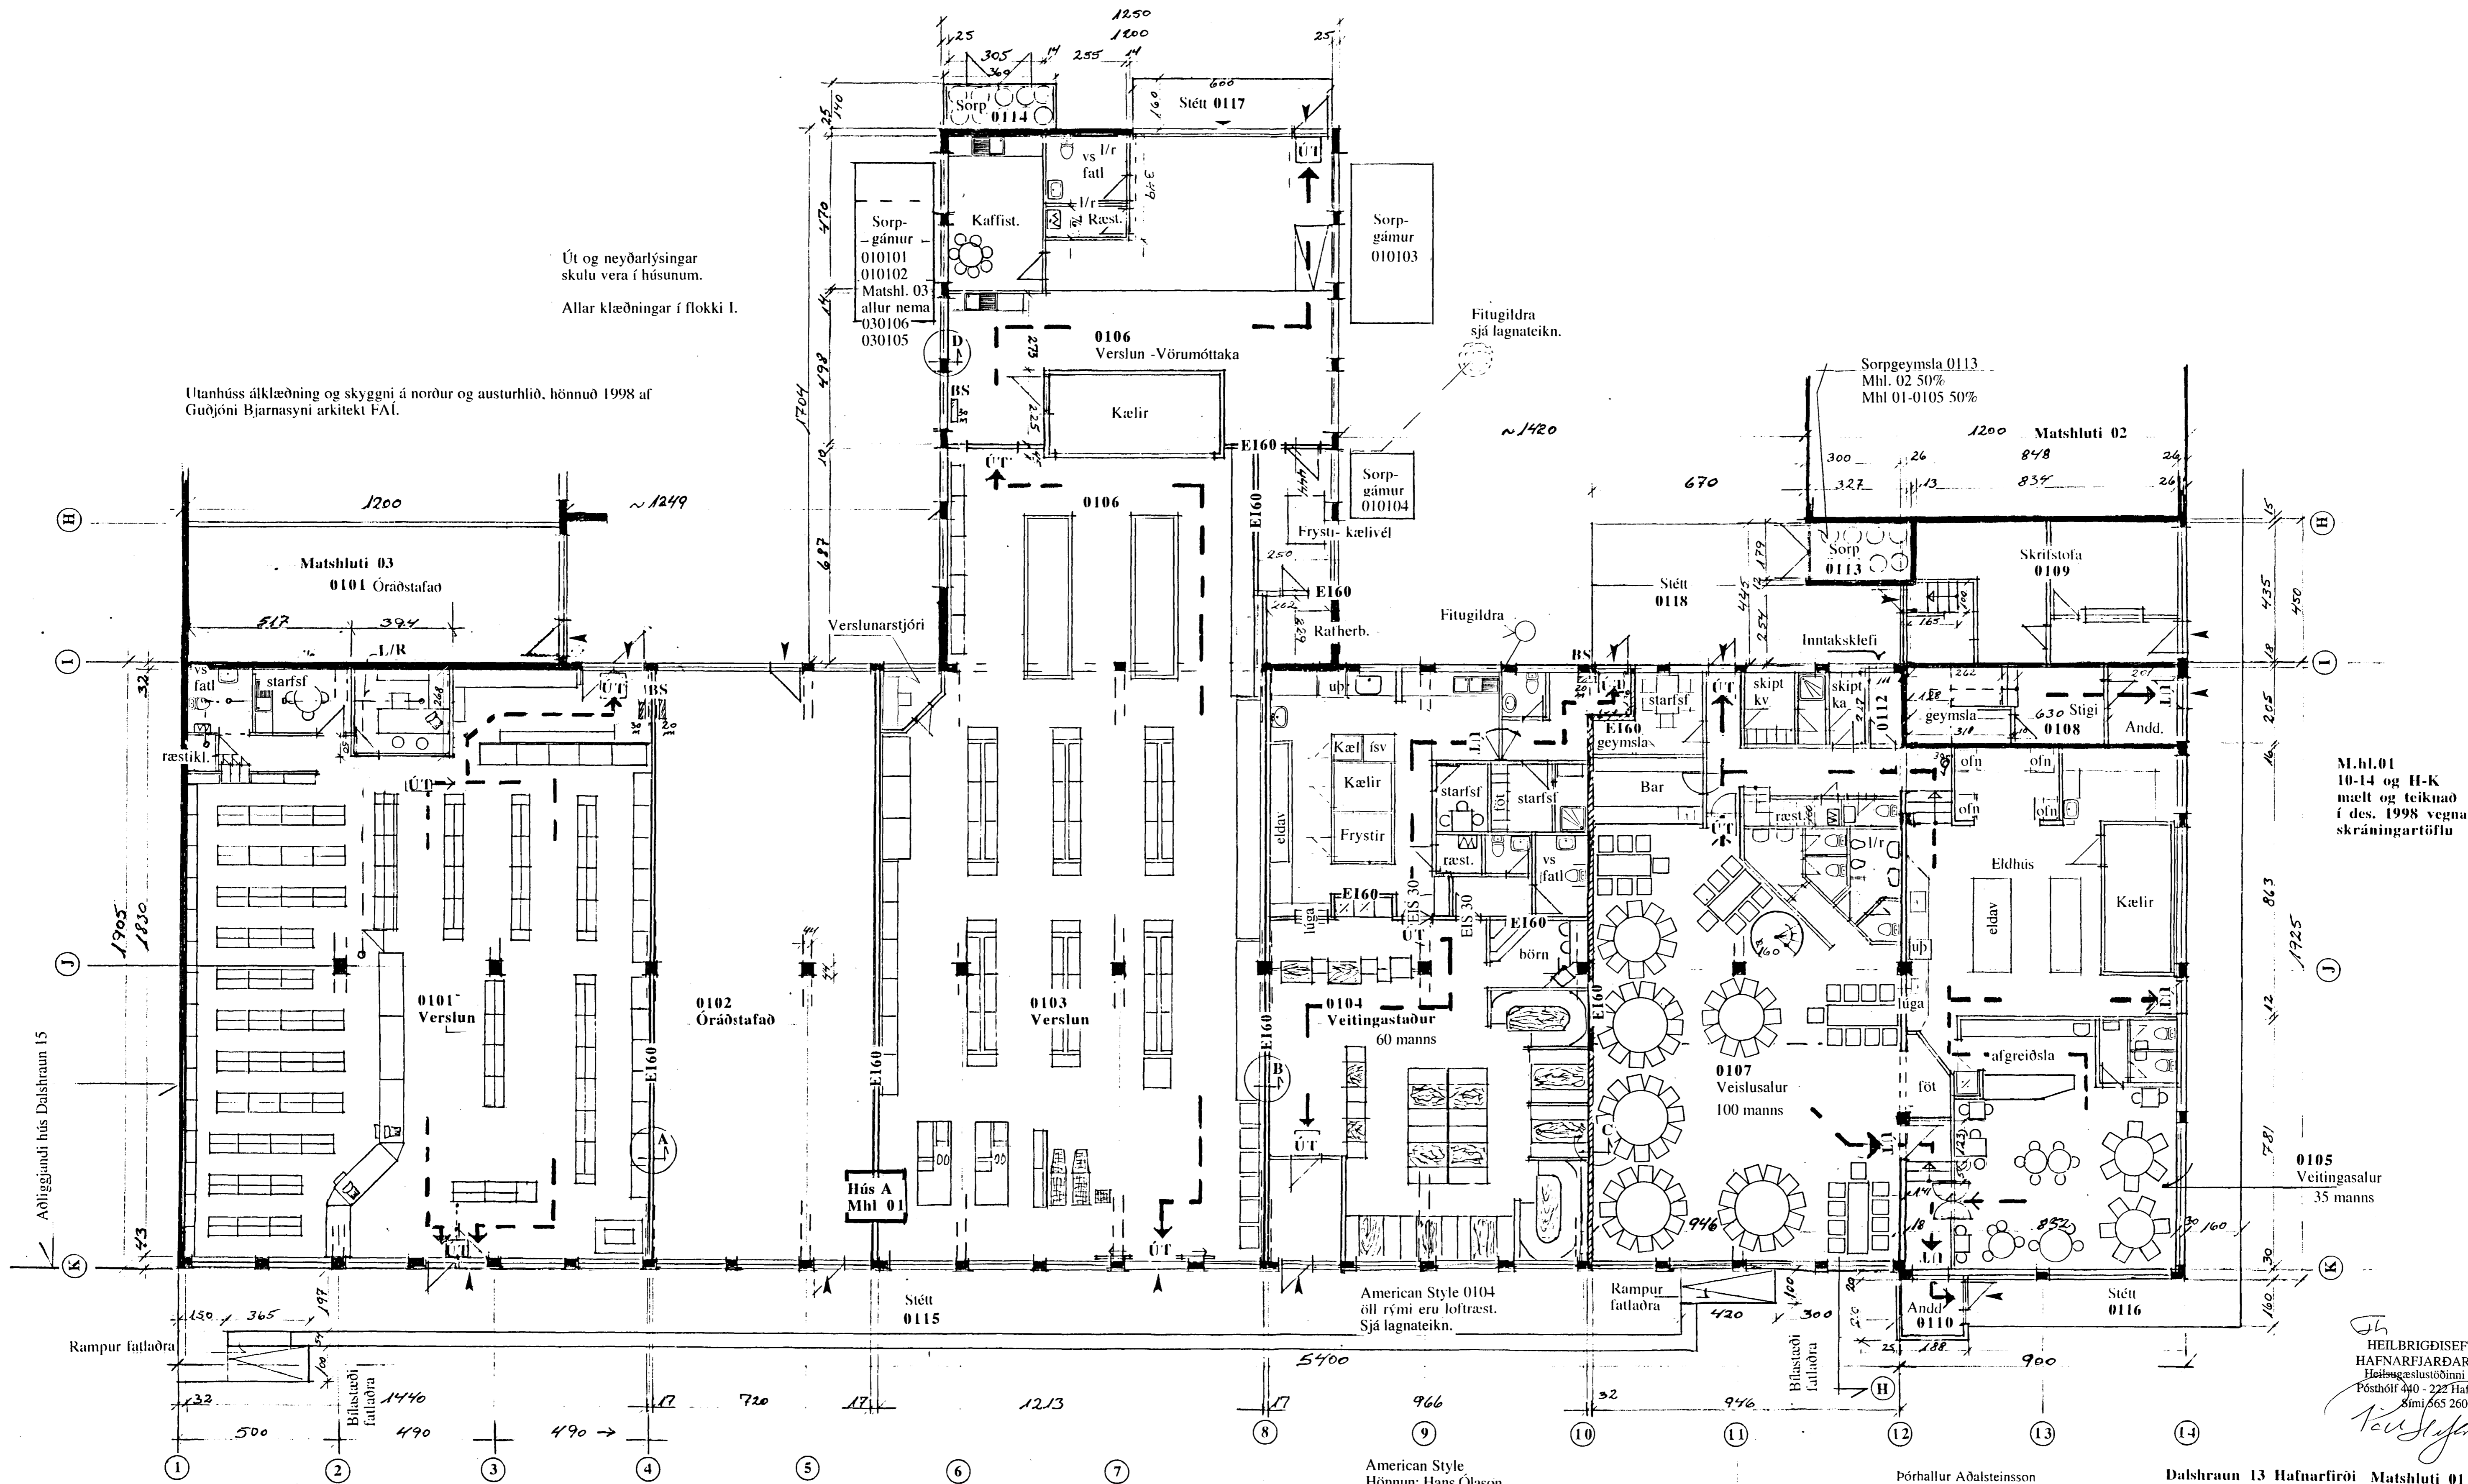

M.h.l.01  
10-14 og H-K  
mælt og teiknað  
í des. 1998 vegna  
skráningartöflu

8/199  
HEILBRIGÐISEFTIRLIT  
HAFNARFJÁRDARSVÆÐIS  
Heilbrigðisstöðinni Sólvangi  
Pósthólf 440 - 222 Hafnarfjörður  
Sími 565 2600  
Kjartan

Grúmmynd 1. hæð Matshluti 01  
M.1:100

American Style  
Hönnun: Hans Ólason  
innanhusarkitekt

Pórhallur Adalsteinsson  
Byggingafræðingur BFÍ  
Kt. 160244-3059  
S. 554 3904 GSM 898 3904  
Fax 564 3633  
Selbrekku 25, 200 Kópavogur.  
Pórhallur Adalste

Dalshraun 13 Hafnarfirði Matshluti 01  
Landnúmer 120265  
Grúmmynd 1. hæð  
M 1:100  
Teikn. 29.12.1998  
Teikning 2 af 9