


Gildis aðins sem  
Samb. Brunamálst. ríkis  
(Sjá sími sambykkt)

Viðvörðunarkerfi skal vera á veitingastöðum samkv. reglum B.R.  
Út og neyðarlýsingar skulu vera í húsunum.  
Allar klæðningar verði í flokki I

Útanhúss áklæðning og skyggni á norður og austurhlíð, hönnuð 1998 af Guðjóni Bjarnasyni arkitekti FAI.

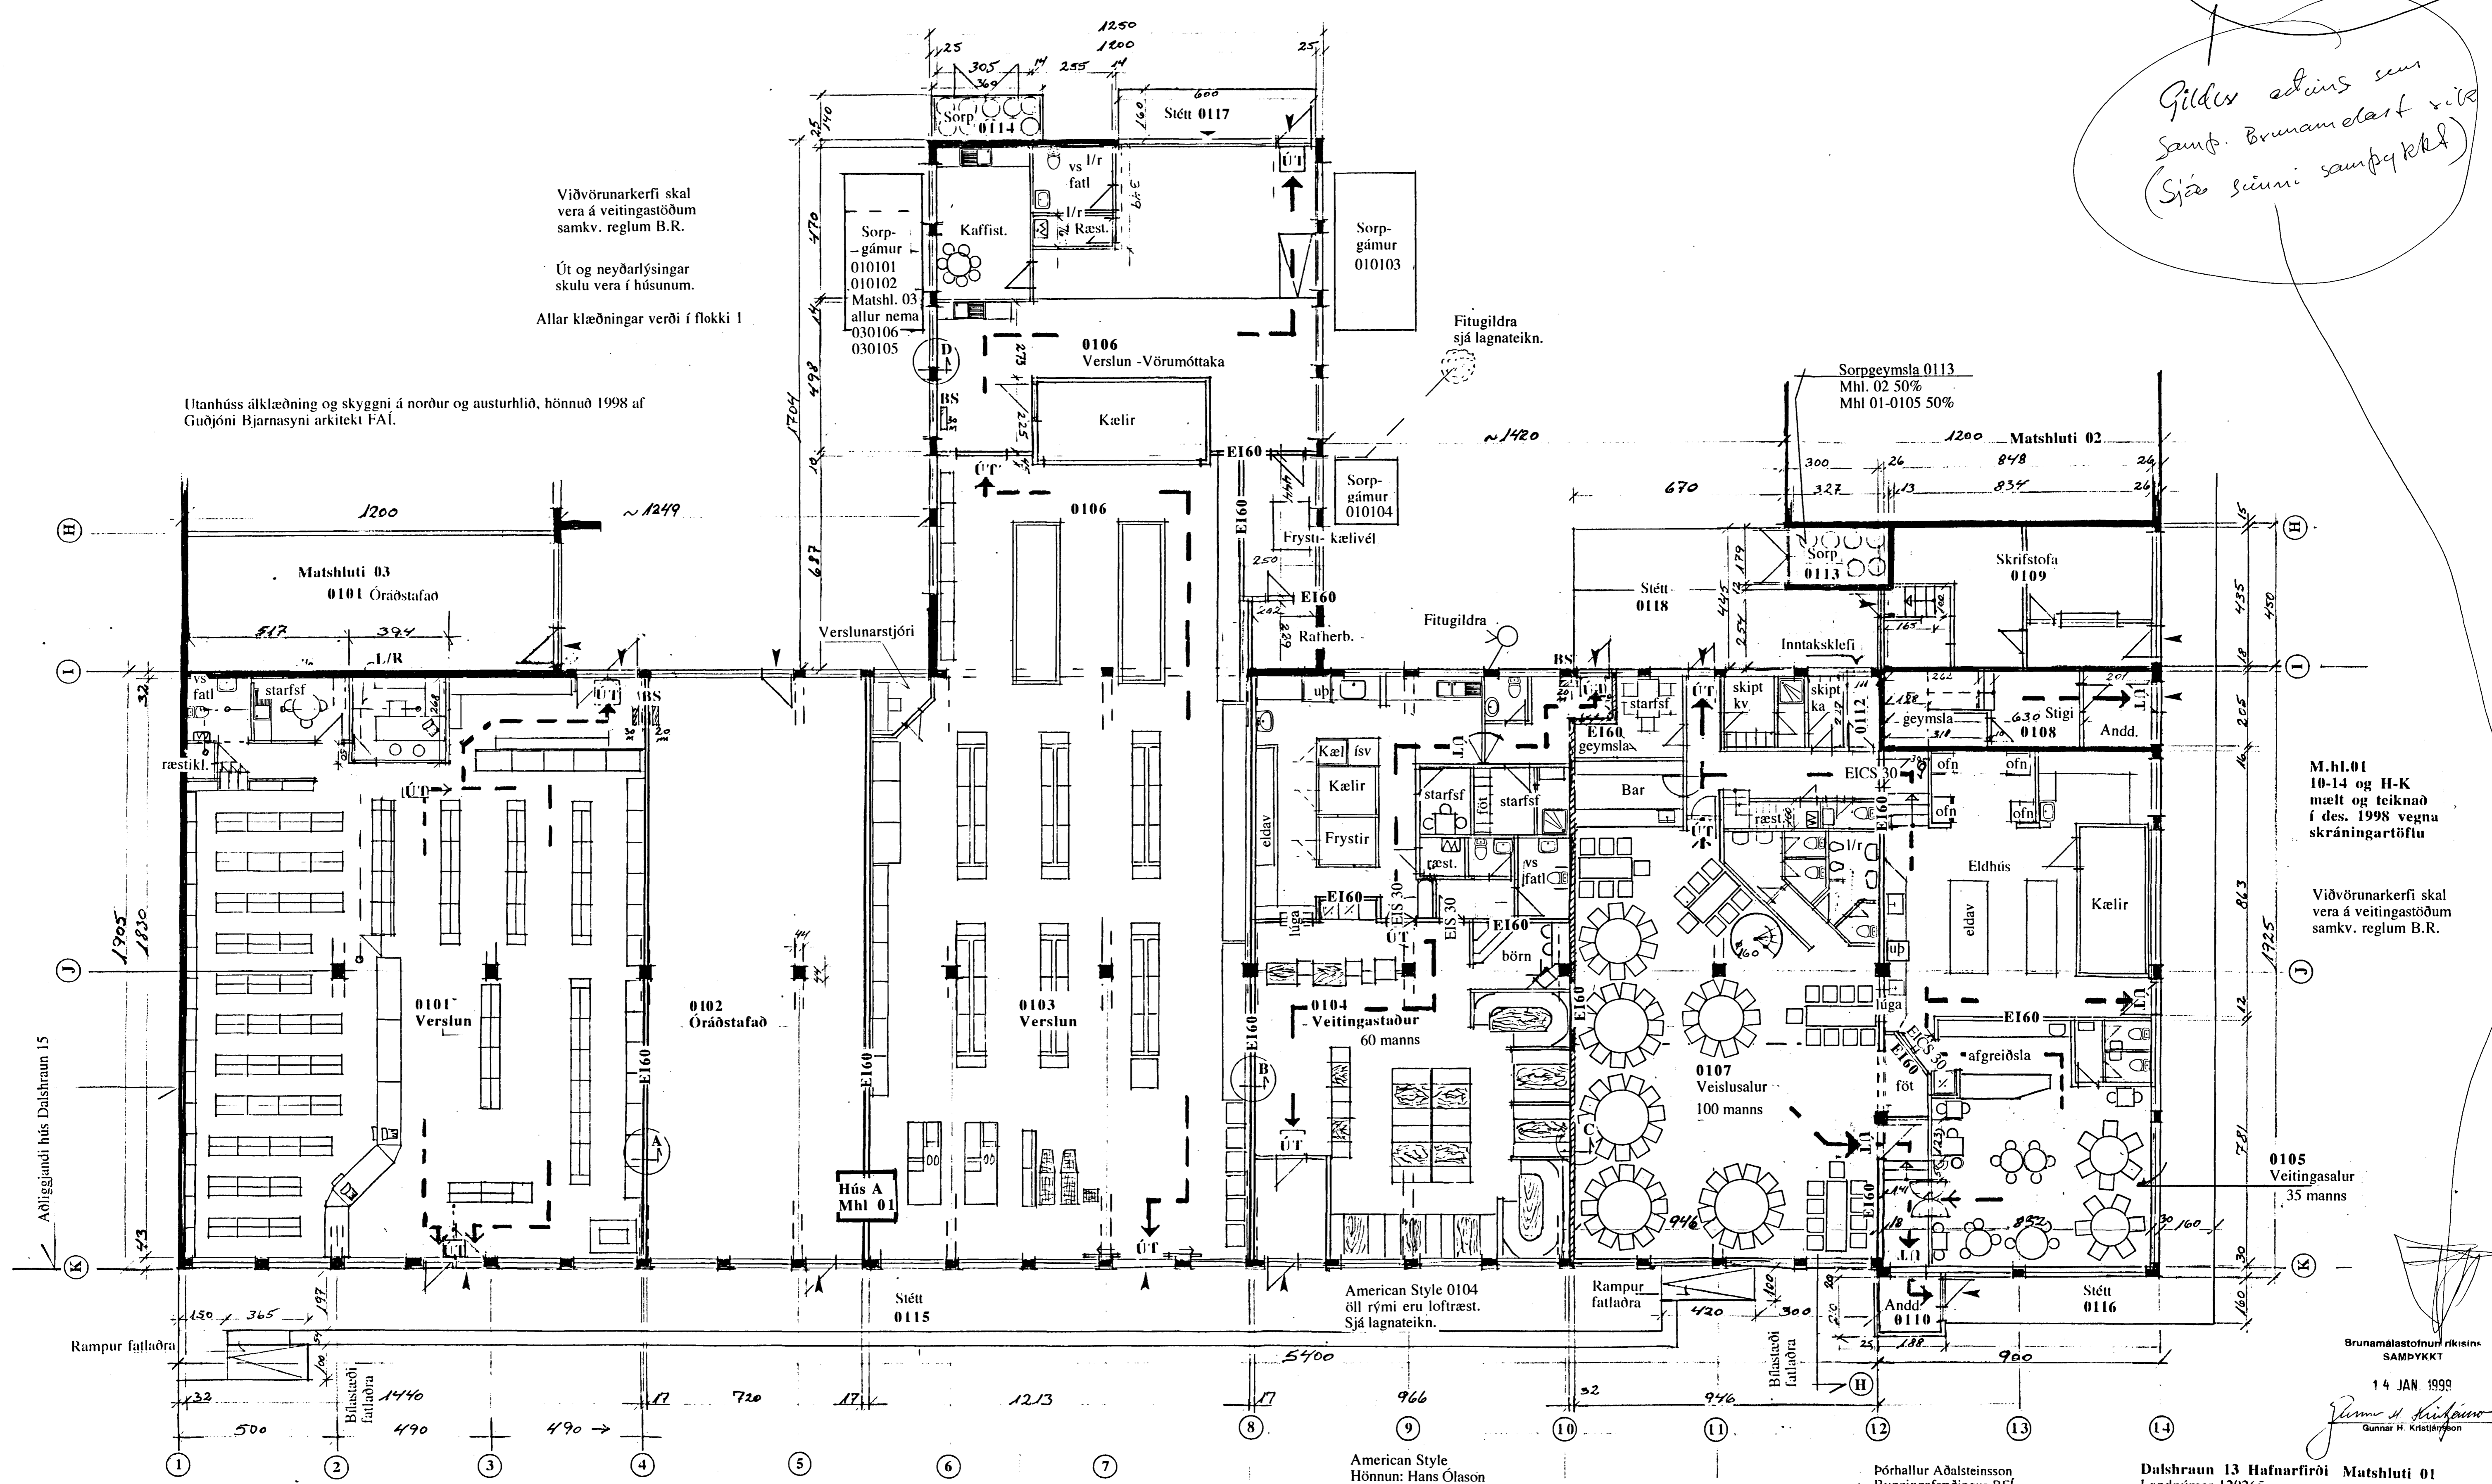

M.h.l.01  
10-14 og H-K  
melt og teiknað  
í des. 1998 vegna  
skráningartöflu

Viðvörðunarkerfi skal vera á veitingastöðum samkv. reglum B.R.

0105  
Veitingasalur  
35 manns

Brunamálstofnun ríkisins  
SAMBÝKKT  
14 JAN 1999  
Gunnar H. Kristjánsson