


Dalshraun 13, Hafnarfirði

Frærennislögn \varnothing 100 undir innréttingu í ræstiklefa og vs og eldhúsvask niður og út hér.

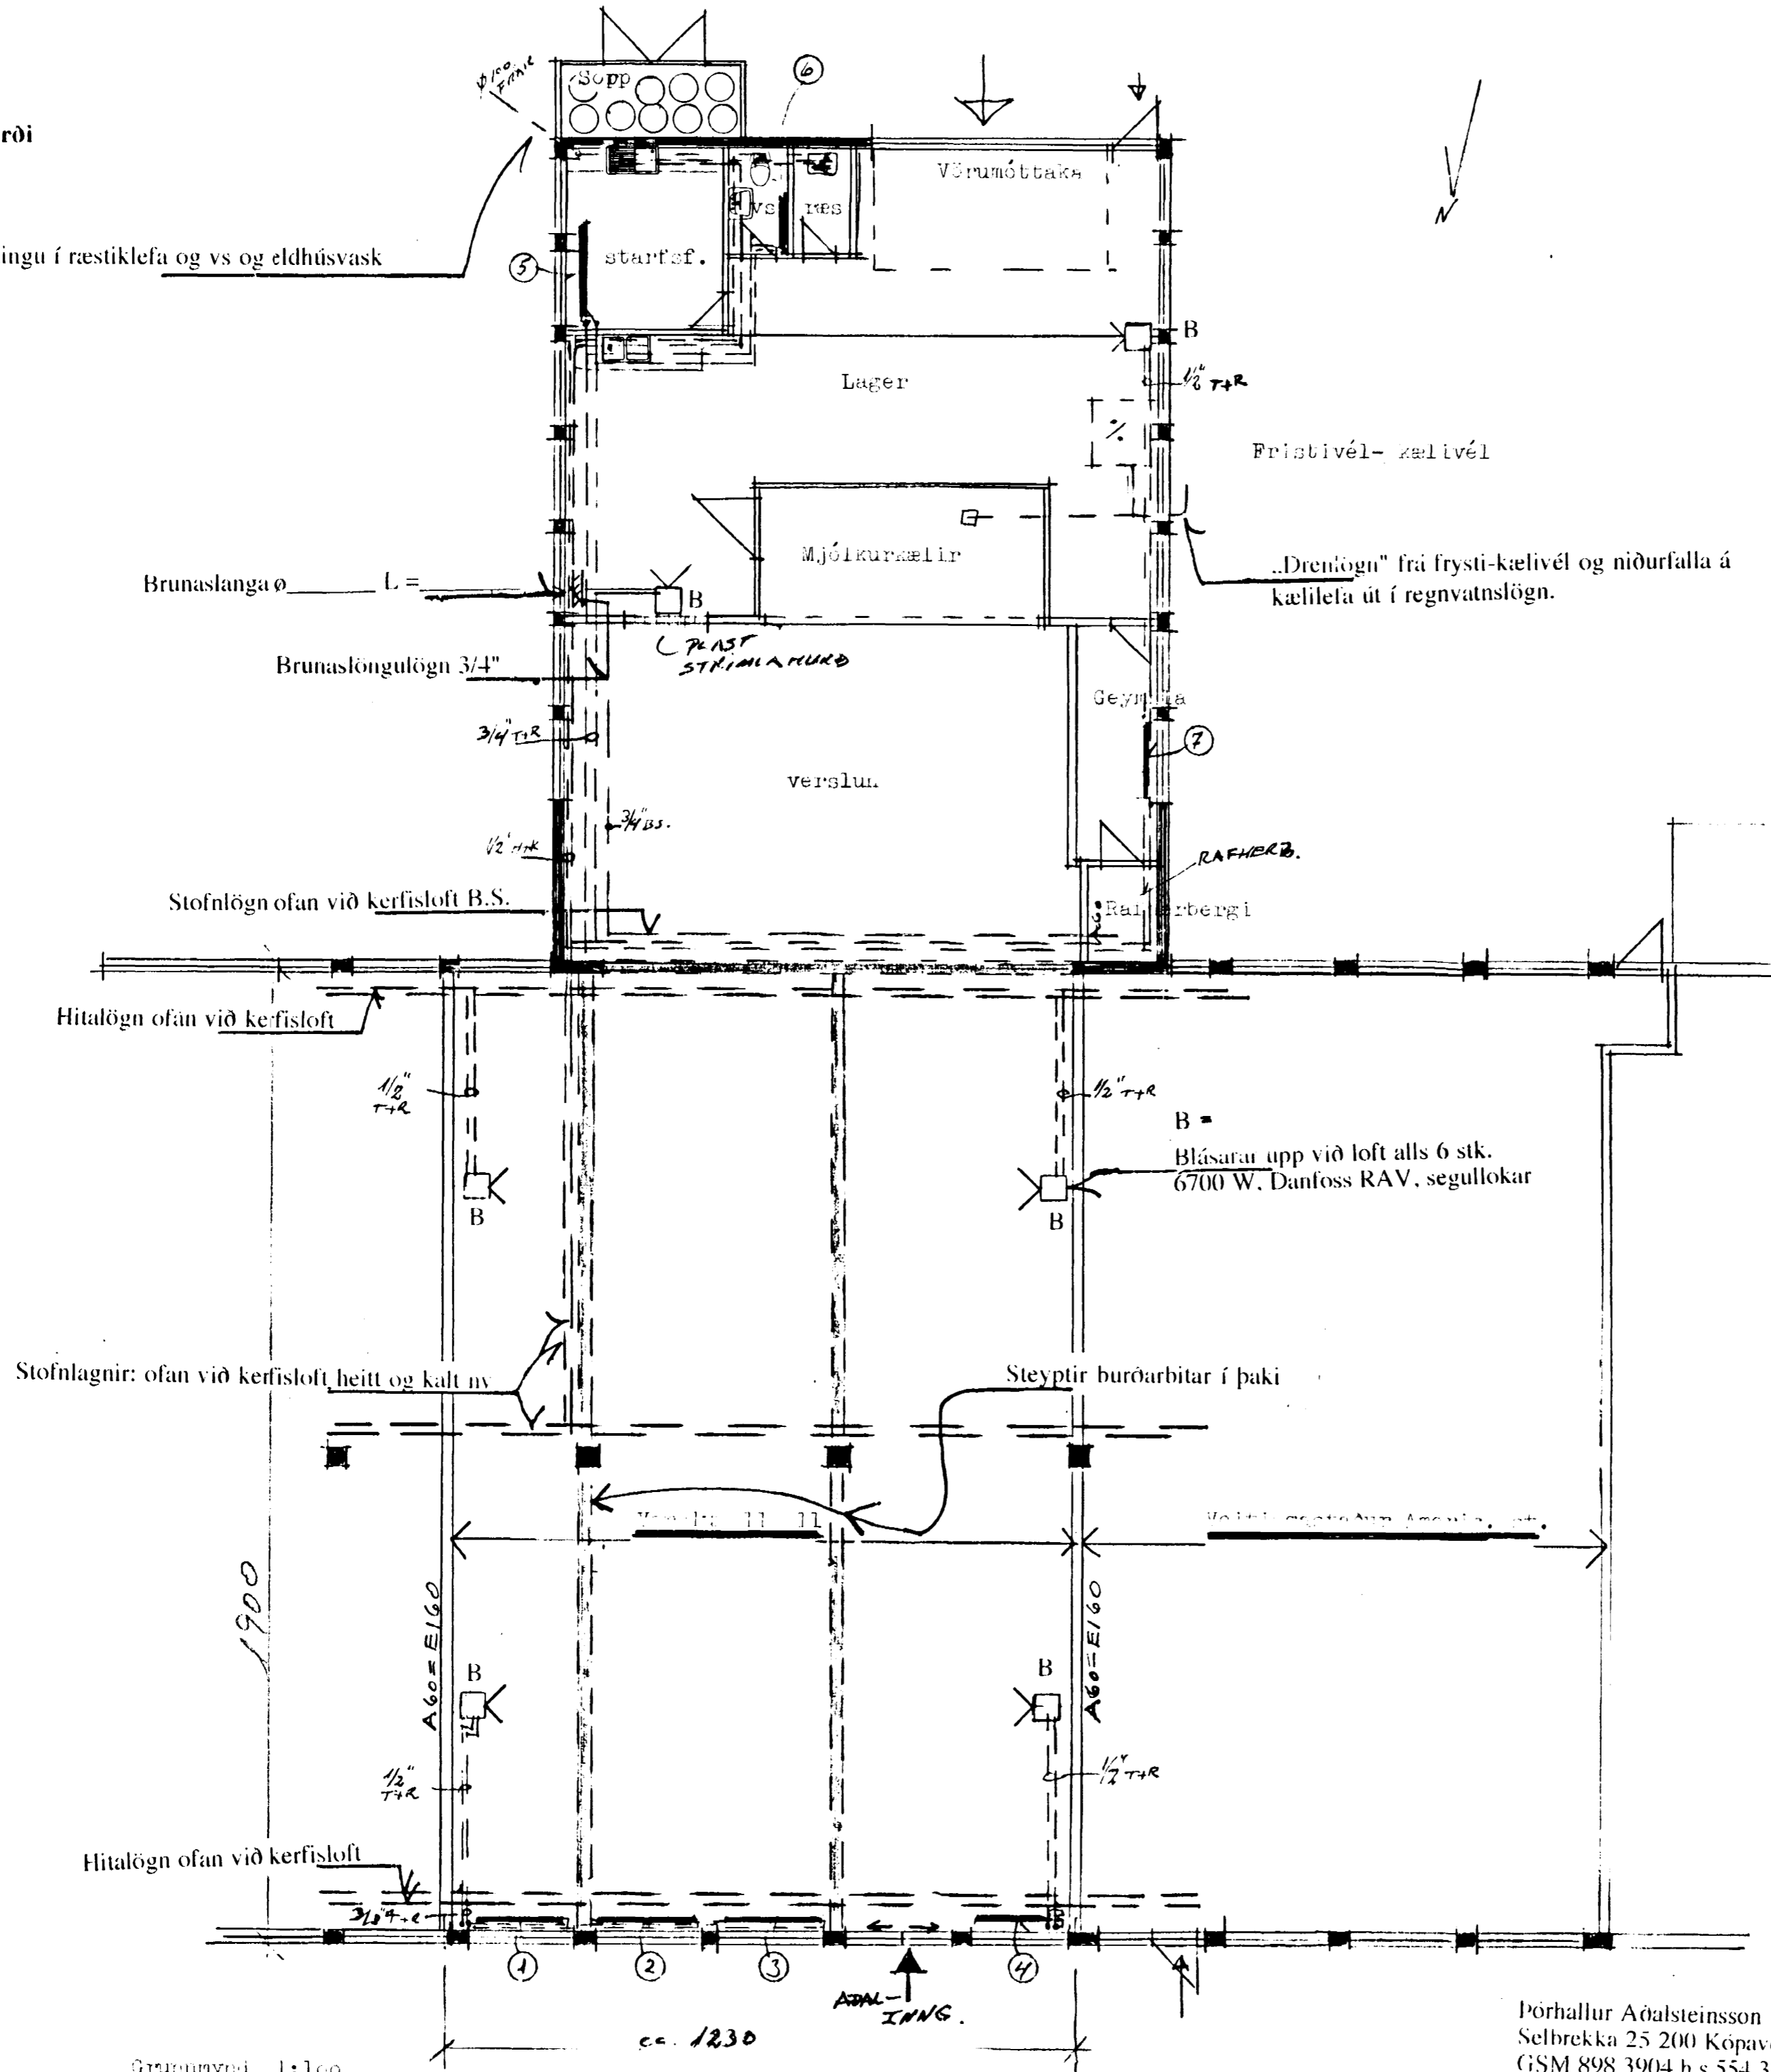

Ofnar	No	L x H
	1-4-7	176x50 cm 2faldur + 2 konvektorar
	2-3-5	193x50 cm " "
	6	96x50 cm " "

HEILBRIGÐISEFTIRLIT
HAFNARFIJÁRDARSVÆÐIS
Heilsugæslustöðinni Sólvangi
Pósthólf 440 - 222 Hafnarfjörður
Sími 565 2600

11. 11. 98 *Guðm. E*

Dalshraun 13, Hafnarfirði
Verslun 11-11
Hita- vatns- og frærennislagnir
Riss: 10.11.1998
„Reyndarteikning“ grunnur að
fullnádarteikningu, ekki hluti af henni

Þórhallur Aðalsteinsson byggingafr. B.F.Í
Selbrekka 25 200 Kópavogur
GSM 898 3904 h.s.554 3904
Fax 564 3633 Teikn nr. 101/1

Grannmynd 1:100

ca. 1230