



Þversnið D 1:100

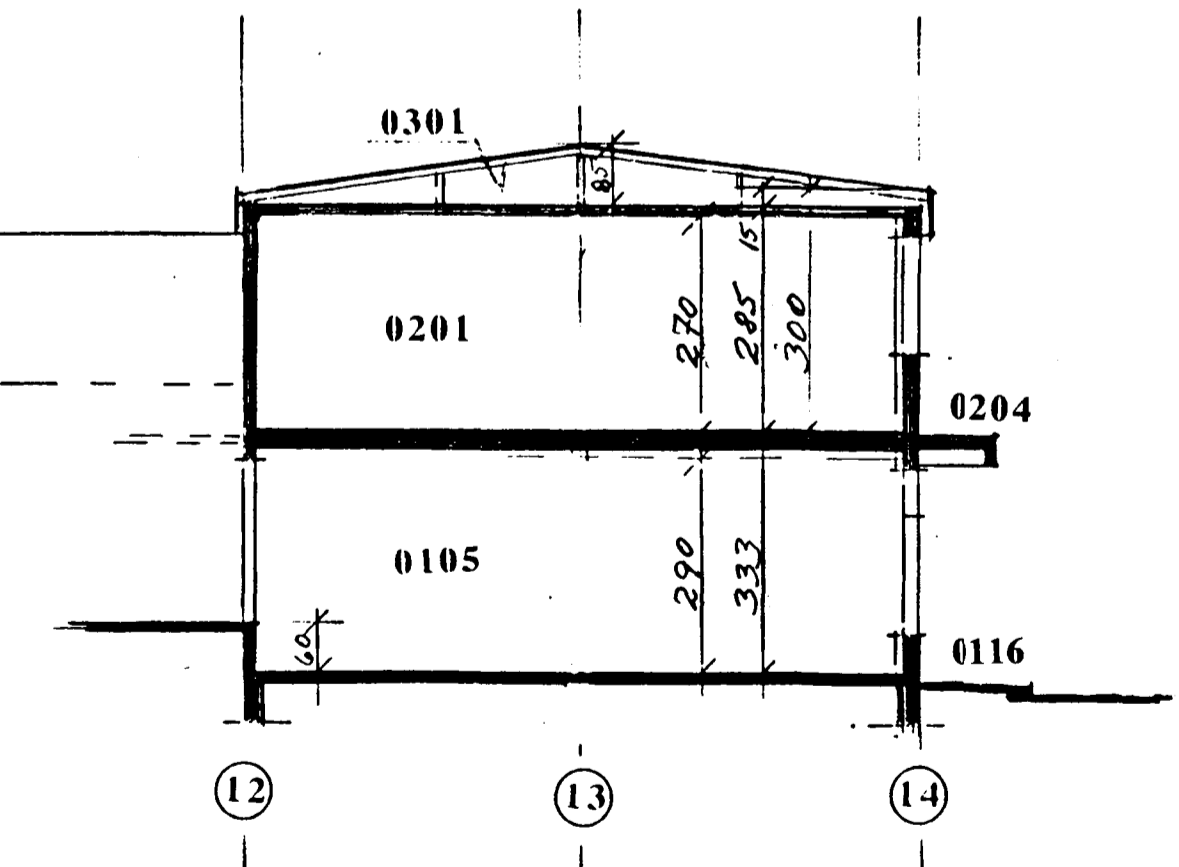

Þversnið C 1:100

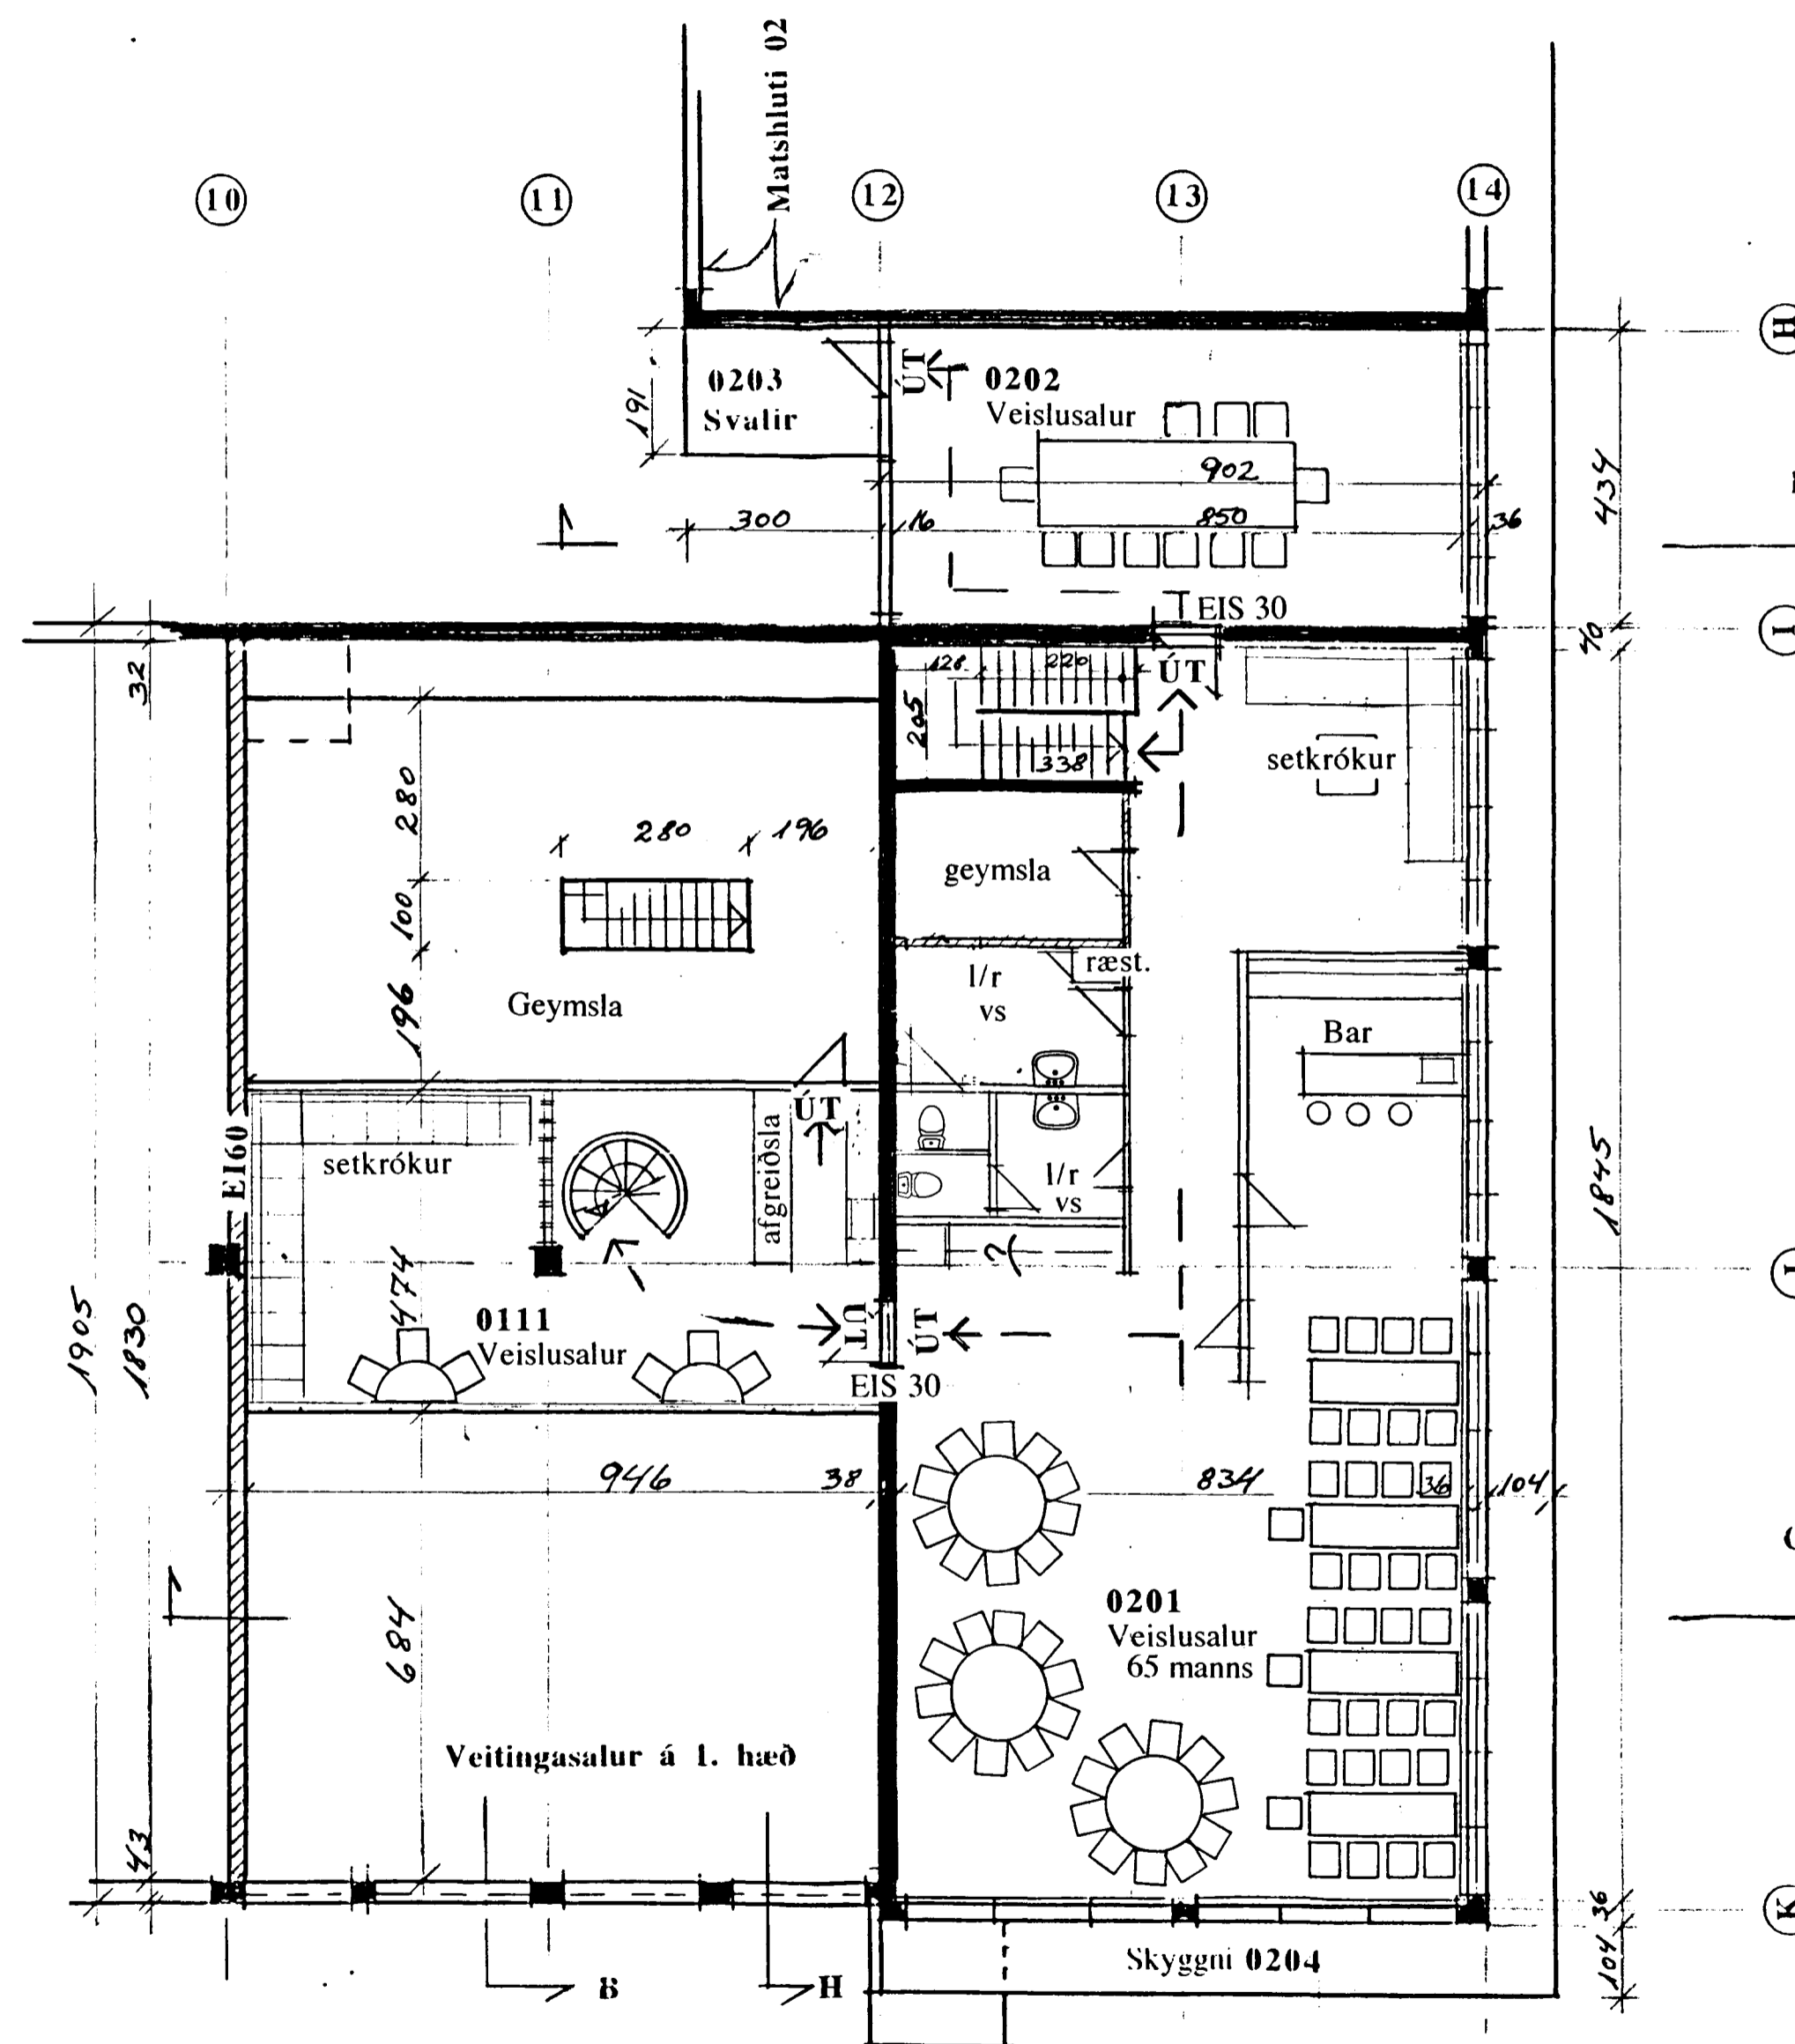

Matshluti 01

Grunnmynd 2. hæð
M.1:100

Pórhallur Aðalsteinsson
Byggingafræðingur BFI
Kt. 160244-3059
S. 554 3904 GSM 898 3904
Fax 564 3633
Selbrekku 25, 200 Kópavogur

Nýtt skipulag 2. H. sjá nánar teikningu
Tækniþjónustu Sigurðar Þorleifssonar ehf.
Strandgötu 11, frá sept. 1998.

M.h.01
10-14 og H-K
mælt og teiknað
í des. 1998 vegna
skráningartöflu

Út og neyðarlýsingar
skulu vera í húsunum.

Allar klæðningar í flokki 1.

8/199
Jh
HEILBRIGÐISEFTIRLIT
HAFNARFJARDARSVÆÐIS
Heilsugæslustöðinni Sólvangi
Pósthólf 440 / 222 Hafnarfjörður
Sími 565 2600
Kallsteinnsson

Dalshraun 13 Hafnarfirði

Landnúmer 120265
Grunnmynd 2. hæð
og þversnið
M 1:100
Teikn. 29.12.1998
Teikning 3 af 9