


*KJP*

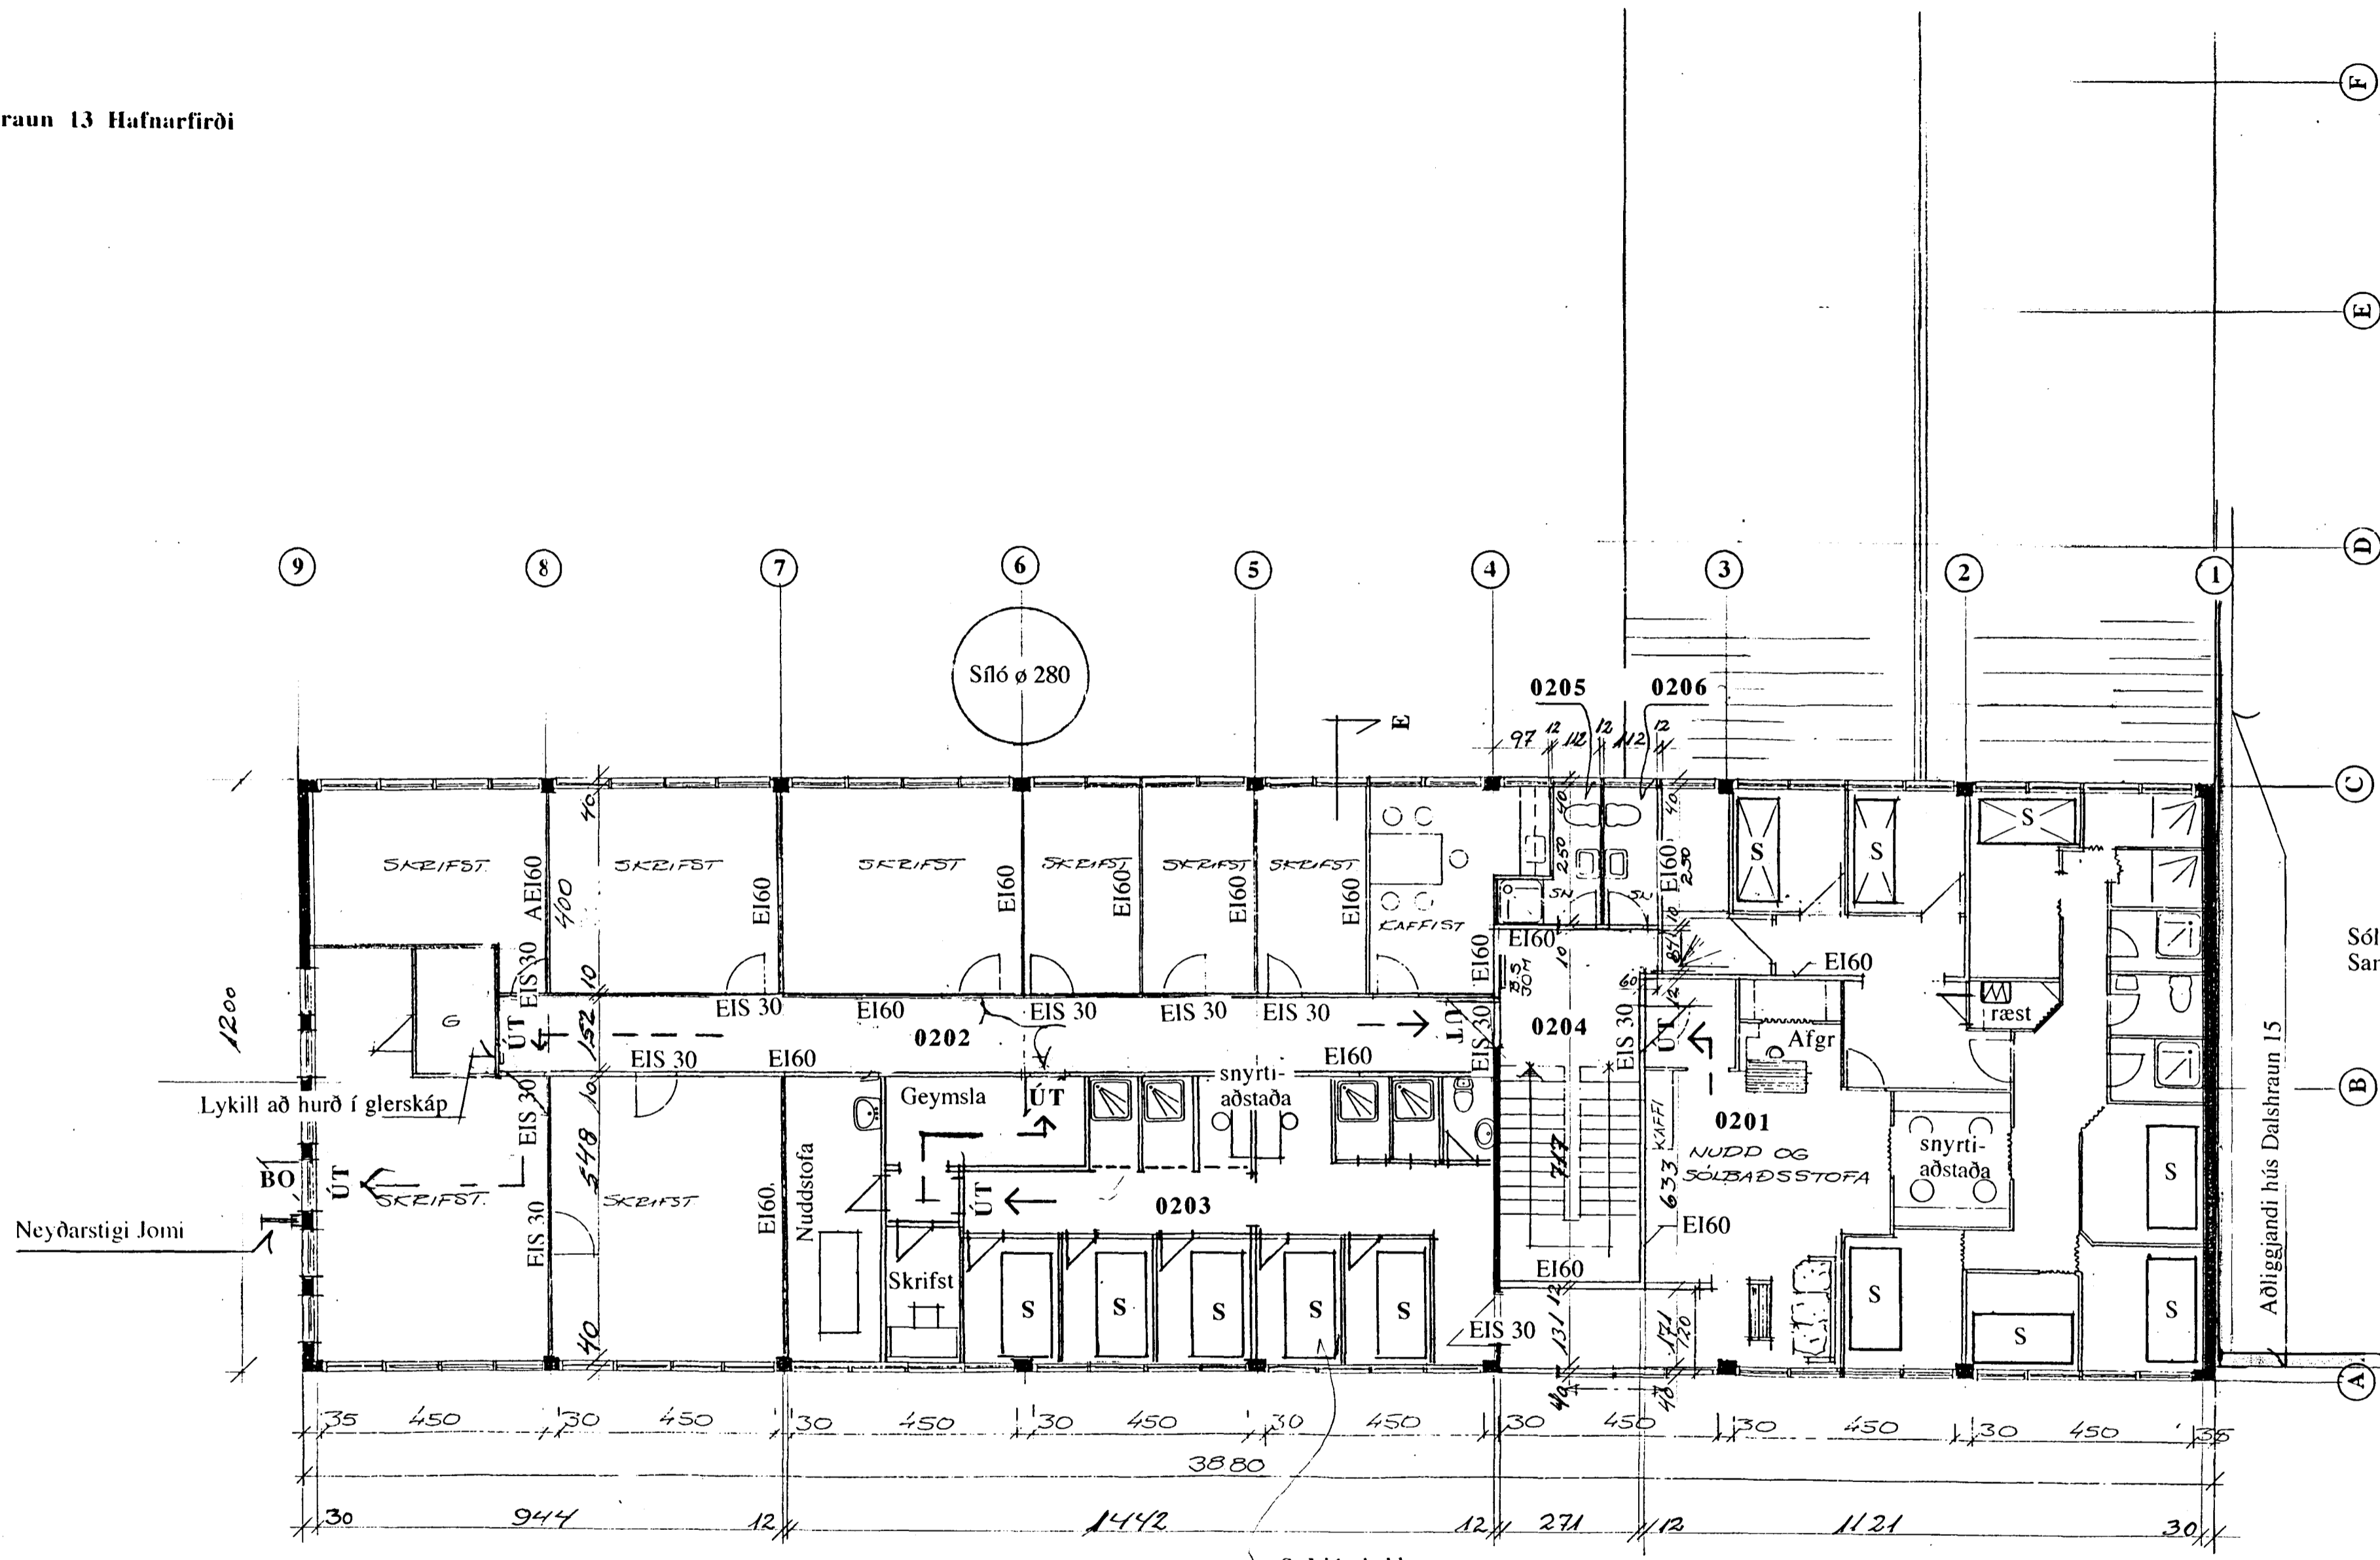

Sólbaðstofa, teiknað inn á teikn. frá 25.10.'95  
Samþ. í byggingan. Hafnarfjarðar 1.11.'95

Vélræn loftræsing er í rýmum sólbaðstofu

Út og neyðarlýsingar skulu vera í húsunum.

Allar klæðningar verði í flokki I

Slökkvitæki af viðeigandi gerð

Grunnmynd 2. hæð og snið M.1:100

Matshluti 03

Mhl 03 Svæði A-B, 4-7 mælt og teiknað des. 1998

Brunamálastofnun ríkisins SAMÞYKKT

14 JAN. 1999

*Gunnar H. Kristjánsson*  
Gunnar H. Kristjánsson

Þórhallur Aðalsteinsson  
Byggingafræðingur BFI  
Kt. 160244-3059  
S. 554 3904 GSM 898 3904  
Fax 564 3633  
Selhrekku 25 200 Kópavogur

Dalshraun 13 Hafnarfirði  
Landnúmer 120265  
Grunnmynd 2. hæð  
M 1:100  
Teikn. 29.12.1998  
Teikning 6 af 9

Matshluti 03