Skráningartafla:	DALSHRAUN NR. 13, Hafnarfirði.				Skrásetjari:	Friðþjófur Sigurðsson											
Landnúmer:	120265				Kennitala:	200724-2249											
Matshlutanúmer:	02				Útgáfa: 4.01	Dags.: 20.1.1999											
Uppskipting og lýsing					Stærðir												
D0 Lokun	D1 Rými hæð-röð	D2 Notkun texti	D3 Hólfafloktun	D4 Eignarhald	D5 Bóndflötur m²	D5M Millifletur m²	D6 Stigar m²	D7 Op m²	D8 Brúttóflötur m²	D9 Brúttóflötur sh < 1,8	D10a Salarhæð min	D10b Salarhæð max	D11 Brúttó rúmmál m³	D12 Nettóflötur m²	D16 Birt notarými m²	Reiknuð skiptarúmmál/s	D17 Skipta-rúmmál m³
		Matshluti			303,8	0,0	10,2	10,5	857,1	7,2			3.038,0	788,8	820,7		2.426,100
		Botn											86,3				
	01	**1. hæð**			431,4	0,0	10,2	0,0	431,4	7,2			1.423,6	393,4	406,3		
A	0101	**Verslun/iðnaður**	N	0101	166,5				166,5		3,30	3,30	549,5	153,7	166,5	3,30	507,210
A	0102	**Hárgreiðslustofa**	N	0102	75,4				75,4		3,30	3,30	248,8	69,3	75,4	3,30	228,690
A	0103	**Verkfræði/skrifst.**	N	0103	164,4				164,4		3,30	3,30	542,5	149,4	164,4	3,30	493,020
A	0104	**Anddyri**	U	Y	15,1		10,2		15,1		0,00	3,30	66,6	13,0		4,41	57,330
A	0105	**Ræstiklefi**	N	Y	10,0				10,0	7,2	0,17	3,30	16,2	8,0		1,62	12,960
B	0106	**Stétt**	U	X	7,3				7,3								
	02	**2. Hæð**			436,2	0,0	0,0	10,5	425,7	0,0			1.244,6	395,4	414,4		
A	0201	**Tannlæknastofur**	N	0201	174,4				174,4		2,85	2,85	497,0	161,9	174,4	2,85	461,415
A	0202	**Skrifstofur**	N	0202	240,0				240,0		2,85	2,85	684,5	224,3	240,0	2,85	639,255
A	0203	**Stigagangur**	U	Y	21,8			10,5	11,3		2,85	2,85	63,1	9,2		2,85	26,220
	03	**Þakrými**			436,2	0,0	0,0	0,0	0,0	0,0			283,5	0,0	0,0		
A	0301	**Þakrými**	V	X	436,2						0,15	1,15	283,5				

Athugasemdir

Sameignir sumra

Eignarhald	Notkun texti	Y-eignarhald	Notkun texti	Reikningle	Eignarhlutur
0201	Tannlæknast.	Y	Sangur/ræstil	S	41,9213%
0202	Skrifstofur	Y	Sangur/ræstil	S	58,0787%

Eignarhald

Eignarhald	Notkun texti	Birt flatarmál m²	Skiptirúmmál Séreign m³	Séreign og samegn m³
0101	**Verslun/iðnaður**	166,5	507,210	507,210
0102	**Hárgreiðslustofa**	75,4	228,690	228,690
0103	**Verkfræði/skrifst.**	164,4	493,020	493,020
0201	**Tannlæknastofur**	174,4	461,415	501,873
0202	**Skrifstofur**	240,0	639,255	695,307
	Alls	820,7	2.329,590	2.426,100

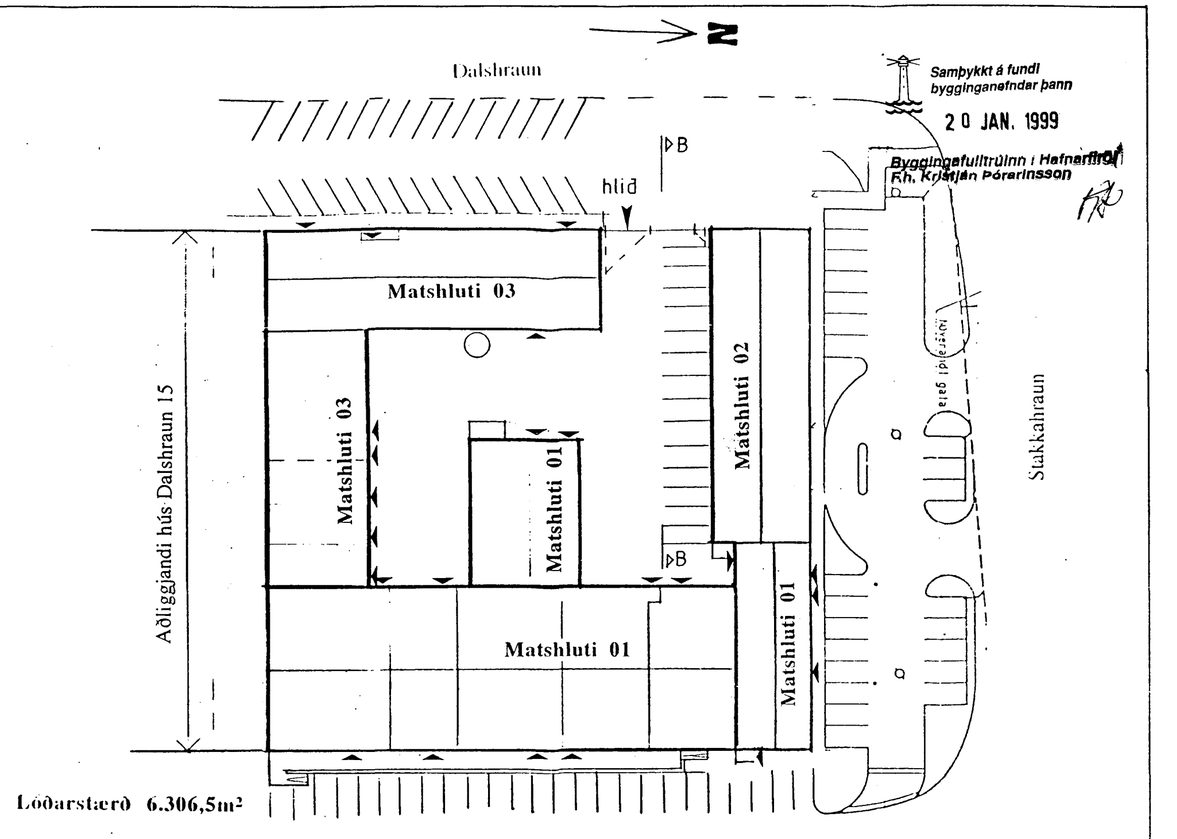

Samþykkt á fundi byggingarnefndar þann 20 JAN. 1999

Byggingafulltrúinn í Hafnarfirði
Fh. Kristján Pórarinsson

afstöðumynd
1:500

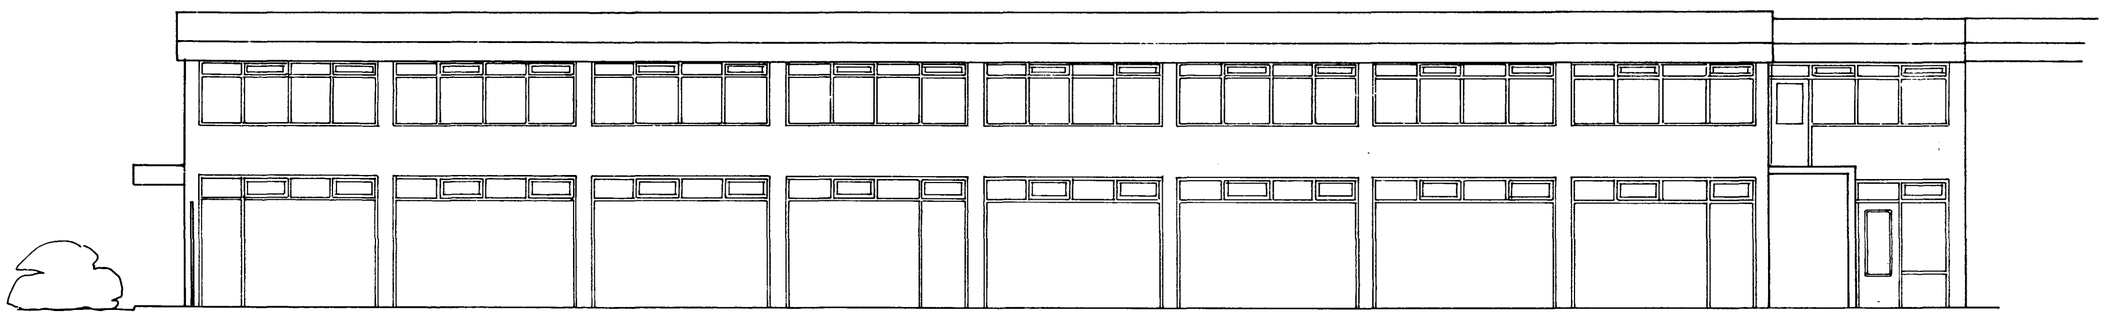

suður matshluti 02

varðar hlið inn á baklóð

undirritaður er samþykkur uppsetningu hliðs:

Gunnlaugur S. Ingason

skilyrt er að slökkvilið eigi greiðan aðgang inn á baklóð. lykill eða sú lausn sem slökkvilið óskar eftir.

Dalshraun 13 Hafnarfirði
húsnæði; eldri innrétting; frágangur, eldvarnir
útlit; bakhlið húss, afstöðumynd. skráningartafla

1:500
1:100
maí '92

03

guðm. gunnlaugsson arkitekt fai
teiknist. stórhöfða 17 s:677735

júlí '95 veggjaskipan verkfr. stofu des. '98 númering rýma; ein 02-02 stoekkuð skrán. tafla