


Sampykkt á fundi
bygginganefndar þann
20 JAN. 1999

Byggingafulltrúinn í Hafnarfirði
F.h. Kristján Þórarinnsson

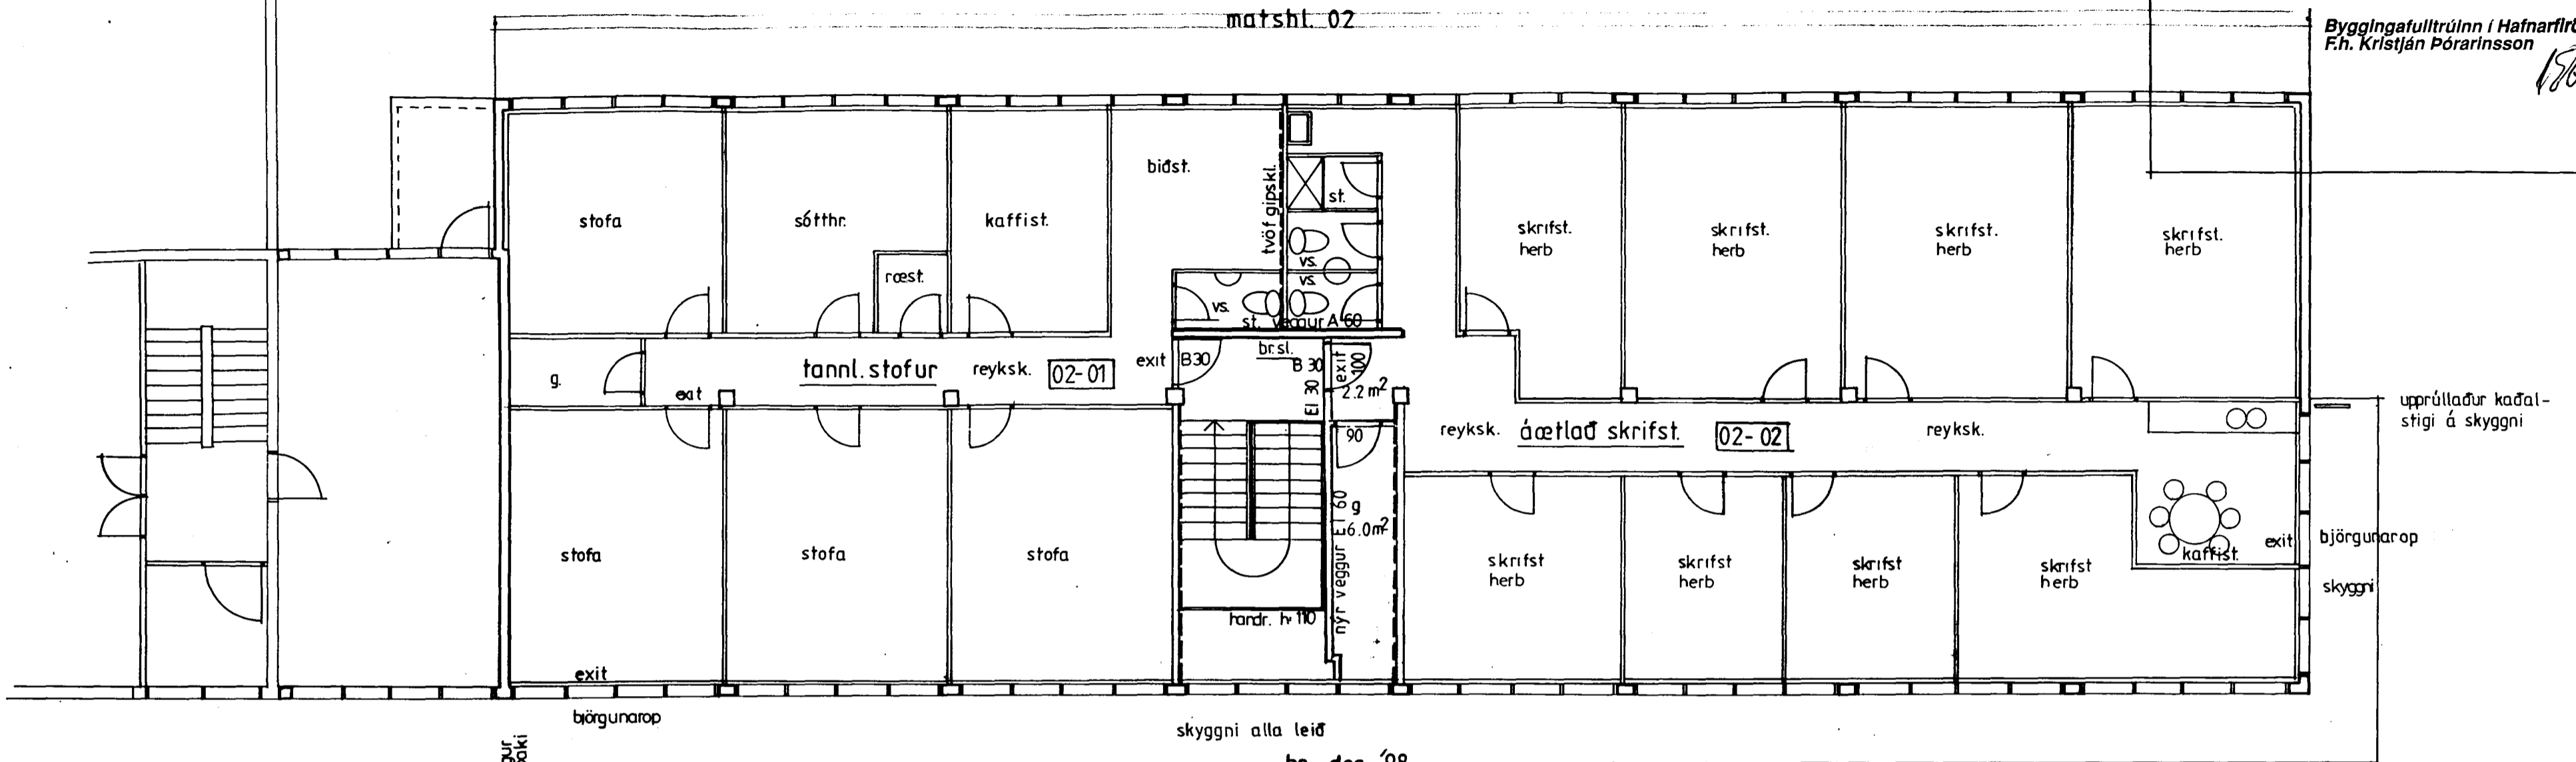


brandvegur
upp úr þaki


grunnmynd 2. hæð

br. des '98
ein. 02-02
stoekkuð
fram í
stíghús

samþ. eiganda ein. 02-01

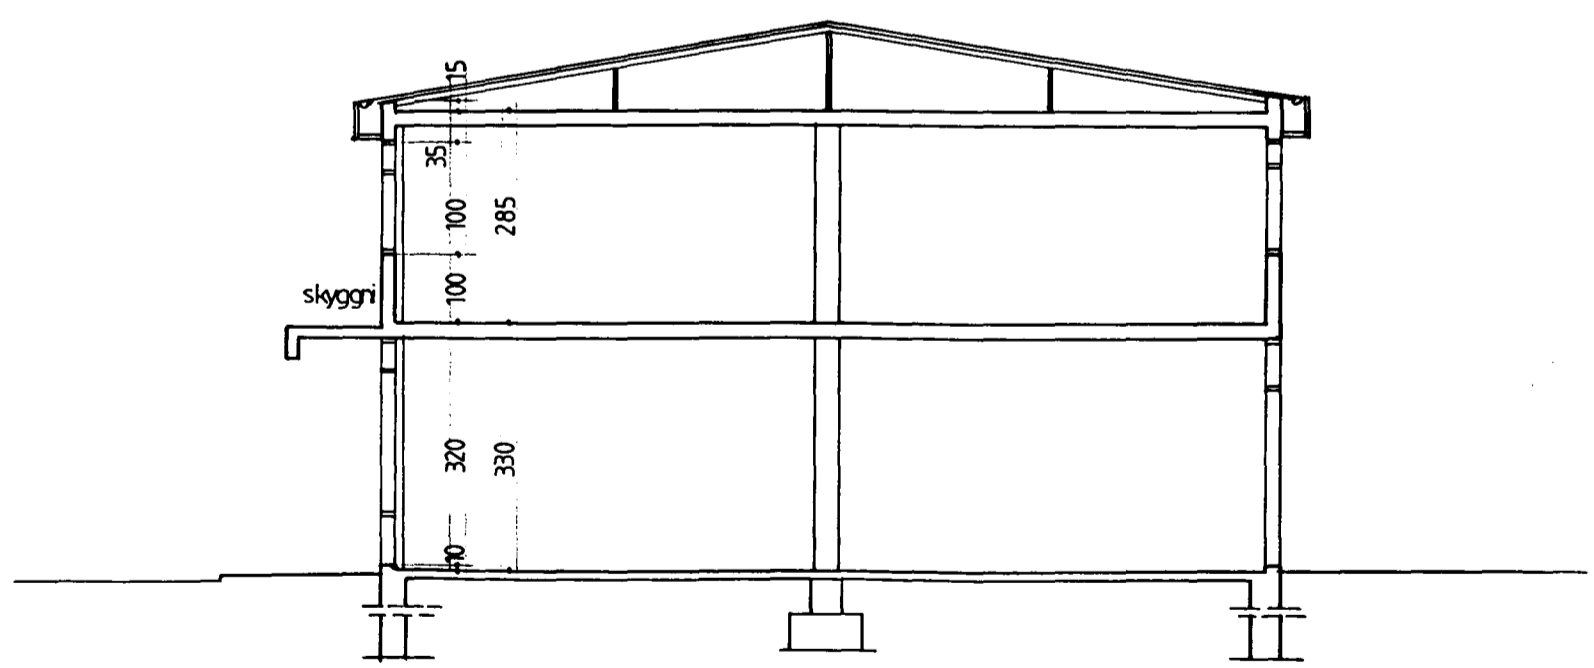

sneiding

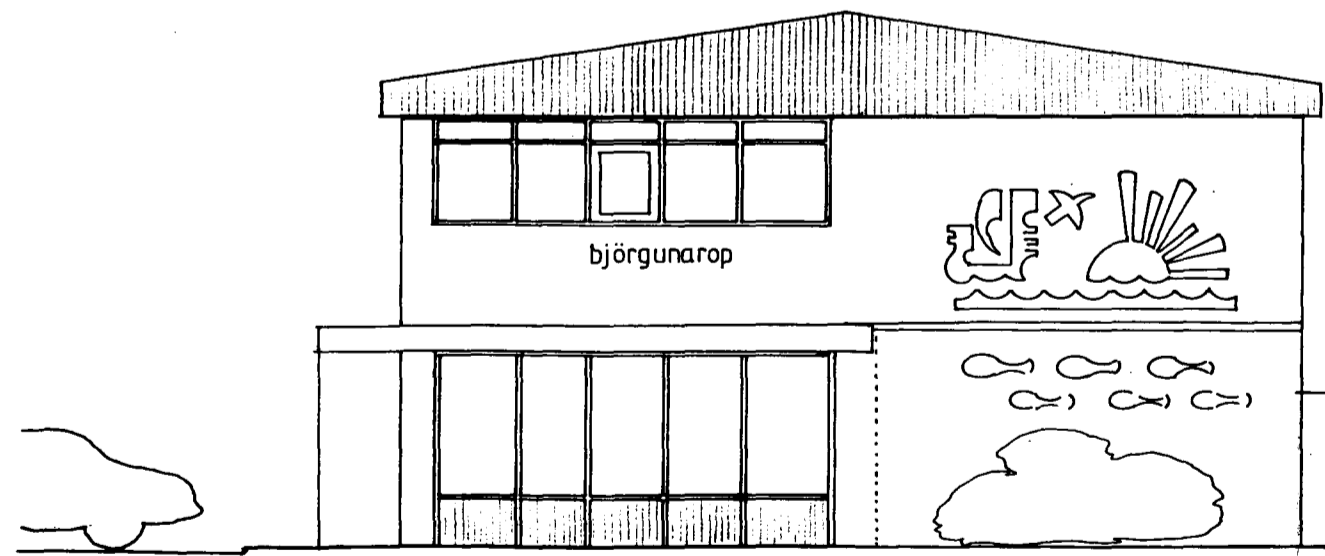

hlið sjá teikn
þórhalls aðalst. sonar
dags des '98

vesturgafli

Dalshraun 13 Hafnarfirði
húsnæði; eldri innretting; frágangur, eldvarnir

1: 100
maí '92

02 guðm. gunnlaugsson arkitekt fai
teiknist. stórhöfða 17 s: 677735
Guðm. Gunnlaugsson

br. des 98 ein 02-02 stoekkuð fram í stíghús