

GRUNNMYND 1.HÆÐ 1:50

LOFTSTOKKAR


Stokkar og tengistykki eru úr heiltzinkhúðuðu járni með eftirfarandi byggtum LAGÞRÝSTAR LAGNIR

- > o500 NR.24 BWG SÍRÓRÖR
- o550 ---> o1000 NR.22 BWG spirólör m/ stykkarllu

Kantaðir stokkar ásamt upphengjum flösum til samsetninga

- > 400 NR.24 BWG
- 420 ---> 800 NR.22 BWG Krossbröt
- 800 ---> NR.20 BWG Krossbröt

Stokka skal þetta vandlega.
 Leiki í högrýstum lögum = 8 m³/h/m² stokka eða minna
 Á spirólörum skal vera þéttlagar, sem er ekki lákari en "VENTIE" frá Kalind Ventilationsfabrik A/S
 Lögð er rík áhersla á að krölum um þéttingu stokka sé framfylgt í hviðna.
 Stokkar skulu festir með hæfilegu millibili í samráði við eftirlitsmann, og einnig skal allt los í samsetningum stífað, þannig að engin hjólmýndun sé í stokkum.

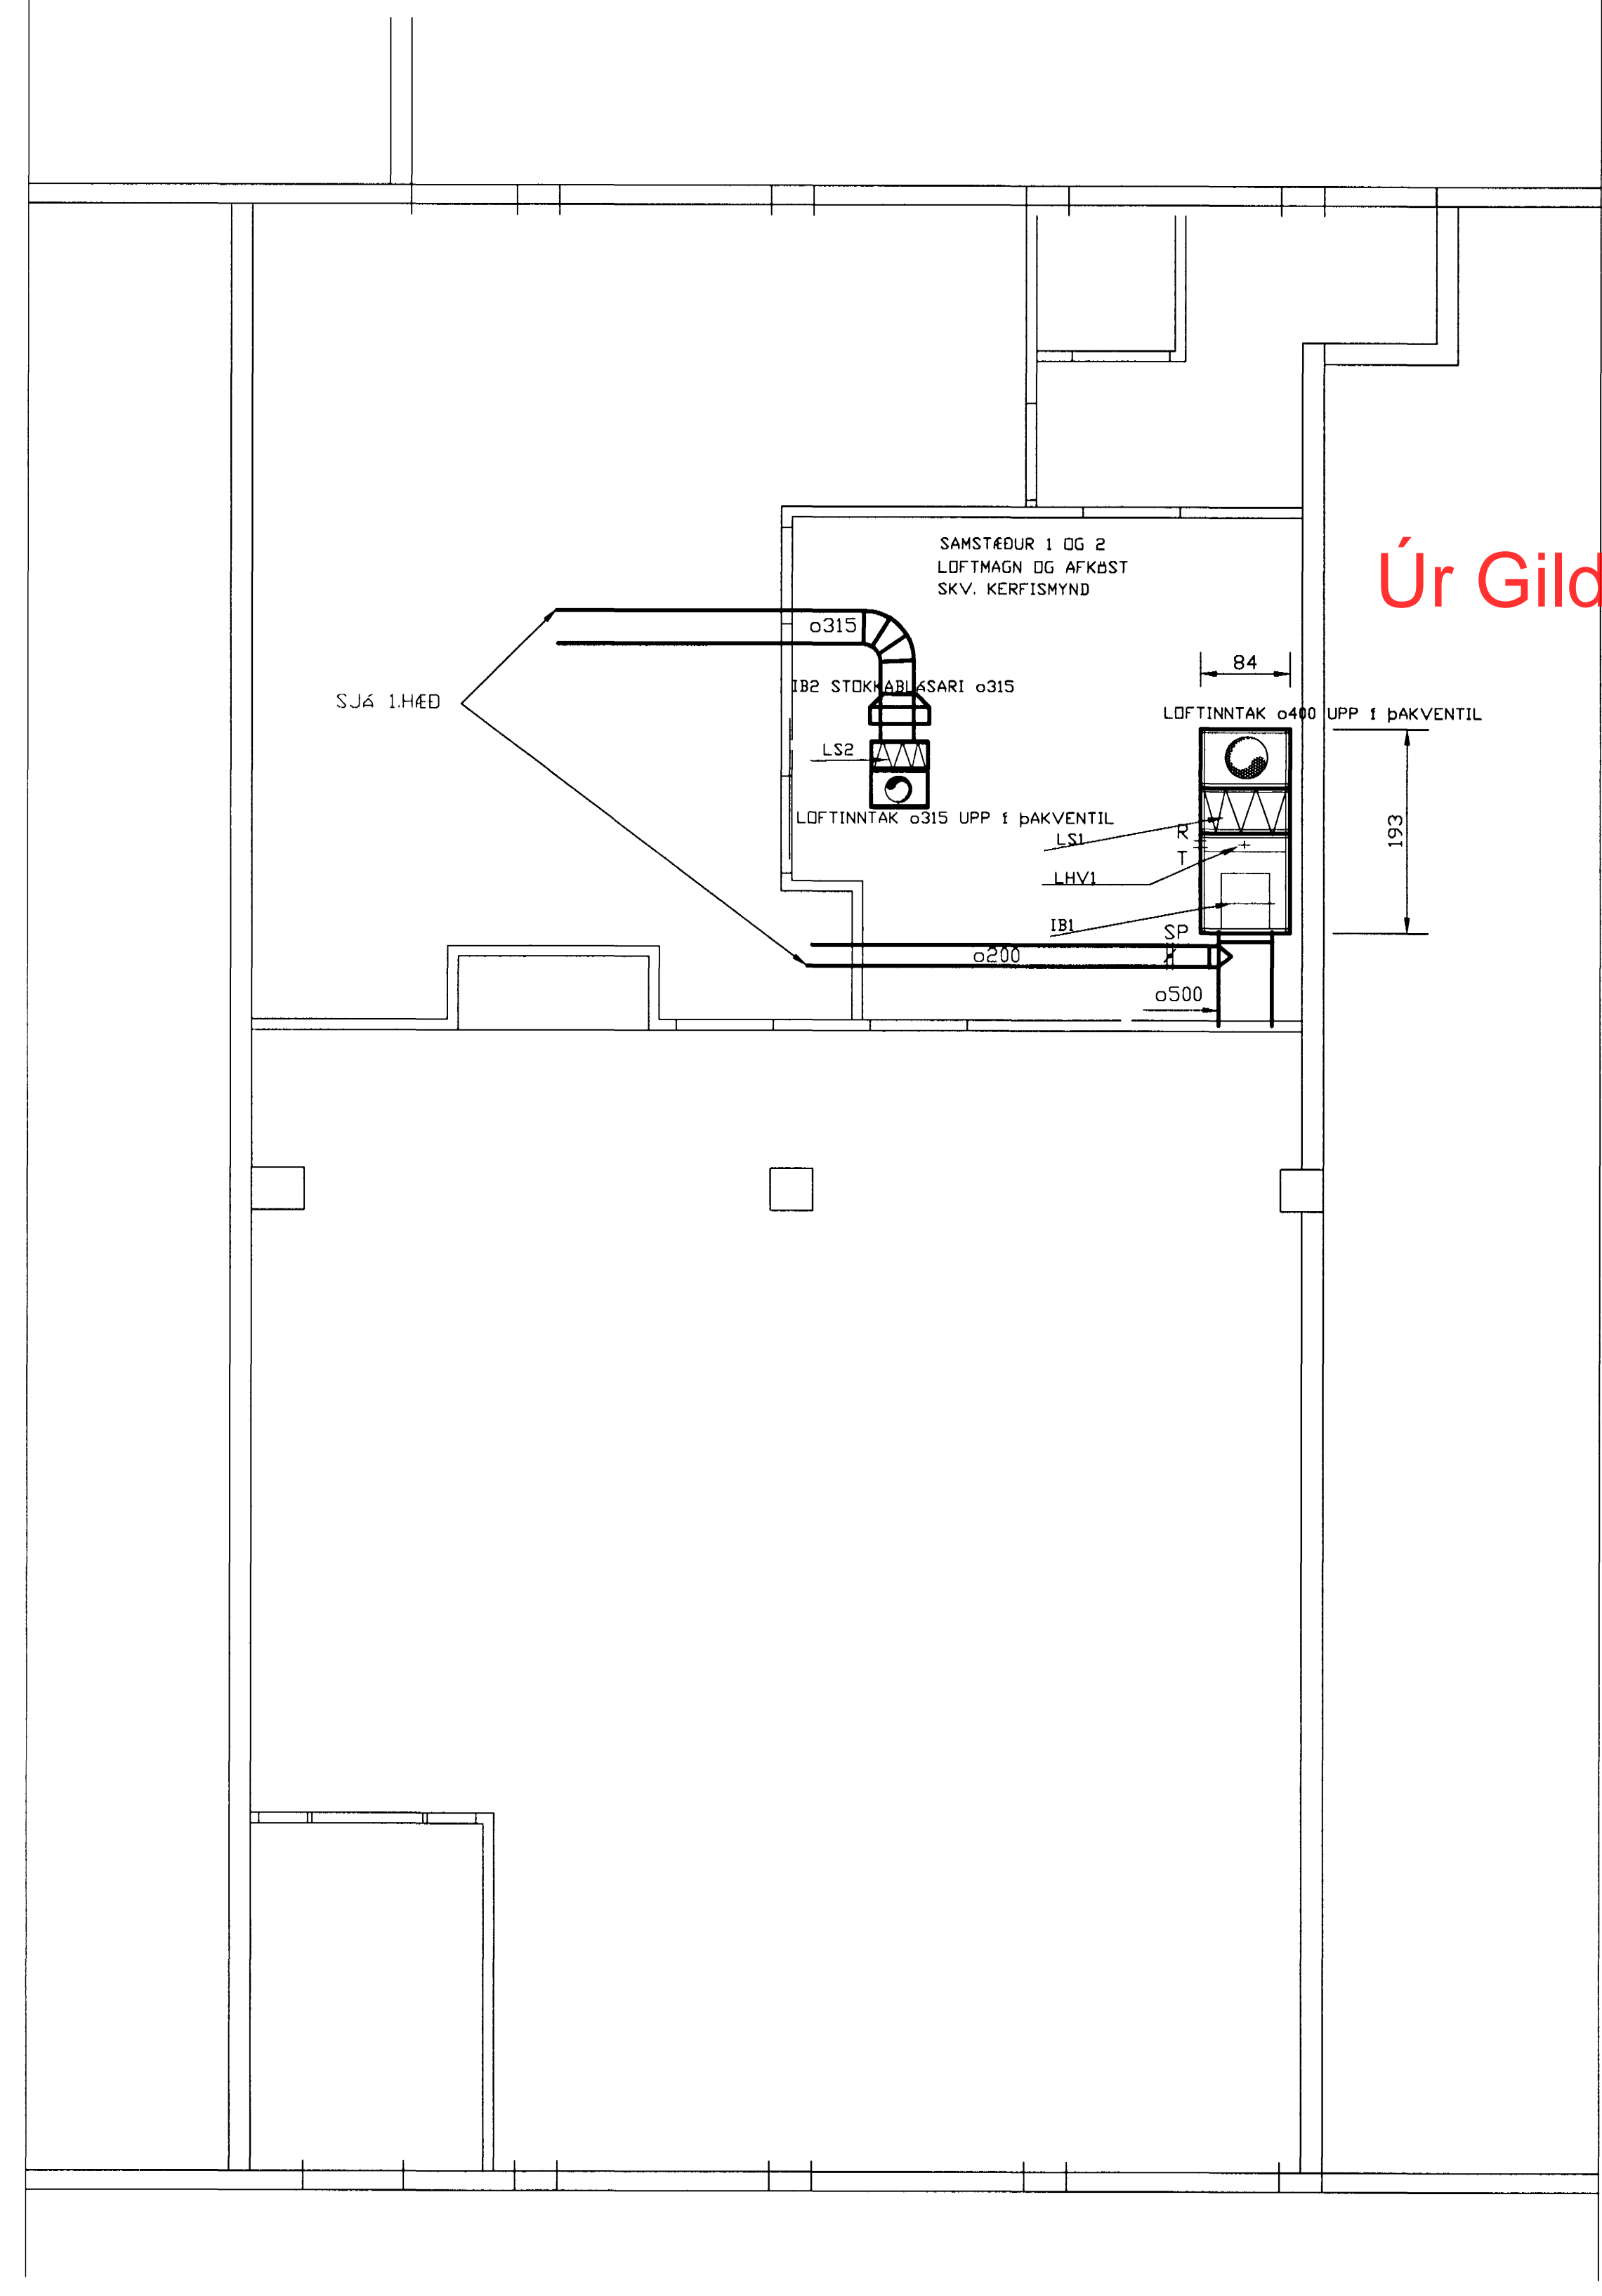

GRUNNMYND 2.HÆÐ (YFIR LOFTUM) 1:50

Úr Gildi

ATH. KERFI ÞETTA ER Í UPPHAFI ÚTSETT AF BREIDFJÖRÐSBLIKKSMIDJU. KERFIÐ HEFUR VERIÐ ENDURHANNAD AÐ HLUTA OG SNIDNIR AF ÞVI AGNAR.

KERFISMYND ER UPPSETT OG SKAL KERFIÐ VINNA SVO SEM ÞAR ER LÝST STJÖRNASKAPUR SKAL SETTUR UPP Á GRUNDEVILLI HENNA. TÖLUR UM HITASTIG OG LOFTMAGN ERU AFKÖST SEM MÍÐA SKAL VIÐ Í TÆKJVALI. GRUNNKERFINU VAR BREYTT AF ÞB SETT VAR NÝTT LOFTINNTAK F/IB2 GRUNNKERFINU VAR BREYTT AF ÞB SETTUR VAR STÖRRI ÚTSÖGSLÁSARI GRUNNKERFINU VAR BREYTT AF ÞB AUKIN INNBLÁSTUR TIL ELDHUSS FRÁ ADALKERFI

Angus Gunnarsson
 Þorgeir Bergsson atæknifræðingur
 Verkfræðistofa Bergstaðastræti 13
 101 Reykjavík Sími 5529833 Fax 5529833

VERKHEITI	BREIDFJÖRÐSBLIKKSMIDJA	VERKNR.	B1-
HEITI TEIKN	DALSHRAUN 13 HAFNARFIRÐI	DAGS.	DES. '98
	VEITINGAHSÍÐ 'AMERICAN STYLE'	HANNAÐ	
	GRUNNMYNDIR 1. OG 2. HÆÐ/ LOFTUM	TEIKN	Þ.B.
		KVARDI	1:50
		TEIKNR.	L-01