


Viðvörðunarkerfi skal vera á veitingastöðum samkv. reglum B.R.
Út og neyðarlýsingar skulu vera í húsunum.
Allar klæðningar verði í flokki 1

Útanhúss áklæðning og skyggni á norður og austurhlíð, hönnuð 1998 af Guðjóni Bjarnasyni arkitekt FAI.

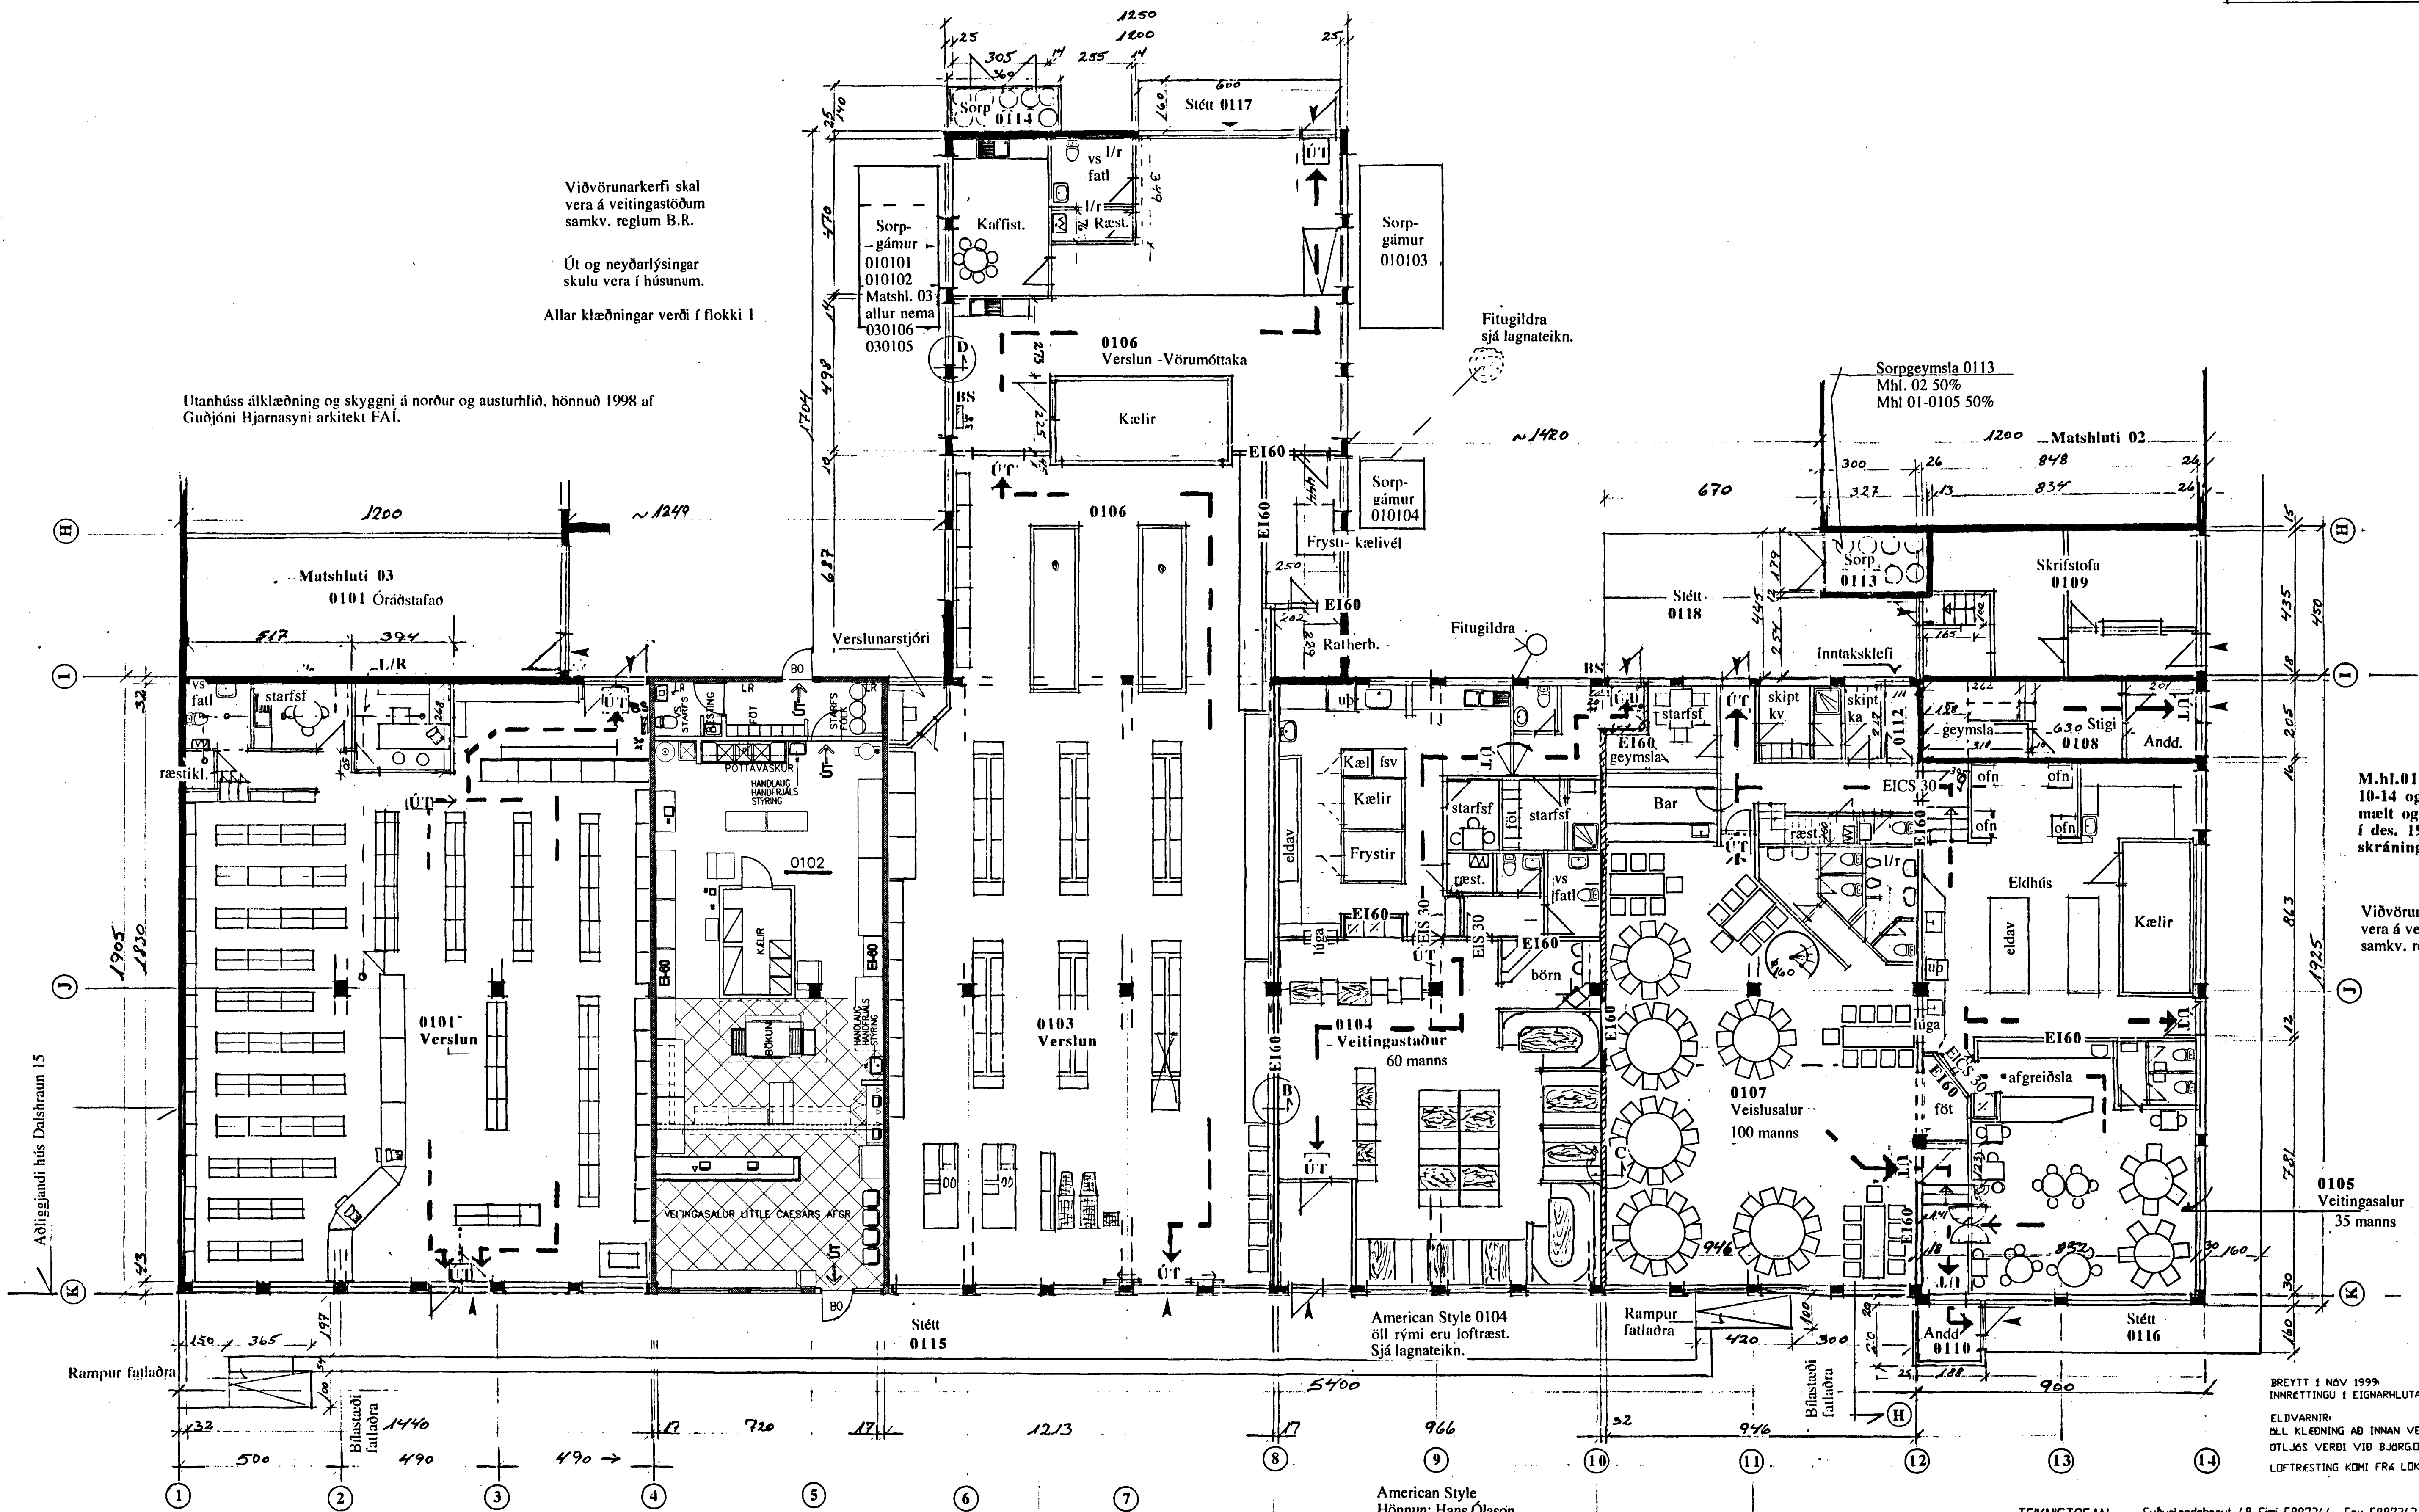

M.h.l.01
10-14 og H-K
mælt og teiknað
í des. 1998 vegna
skráningartöflu

Viðvörðunarkerfi skal vera á veitingastöðum samkv. reglum B.R.

BREYTT Í NOV 1999
INNRETTINGU Í EIGNARHLUTA 0102 BREYTT.
ELDVARNIR:
ÖLL KLÆÐNING AD INNAN VERDI Í FLOKKI 1
ÖTLJÓSS VERDI VIÐ BJÖRGÖP
LOFTRETING KOMI FRÁ LÖKUBUM RÖMUM

Grunnmynd 1. hæð Matshluti 01
M.1:100

American Style
Hönnun: Hans Ólason
innanhusarkitekt

TEKNISTOFAN Suburlandsbraut 48 Sími 5887344 Fax 5887343
Dalshraun 13, Hafnarfirði
M.1:100
DES. NOV. 1999
BÍL 2
BREYTT
SIGURDUR KJARTANSSON KÍ 090246-2839