





Samþykkt þann

05. DES. 1996


Byggingaútlitruinn í Hafnarfirði
Erlendur Hjálmarsson

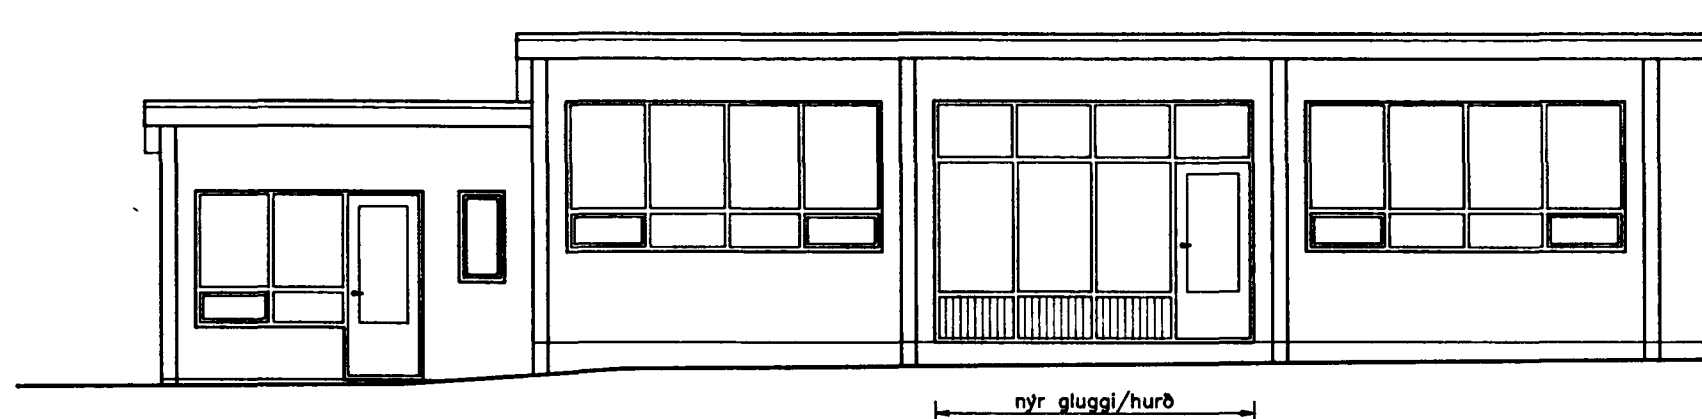


Útlit austurhlíðar
mkv. 1:100

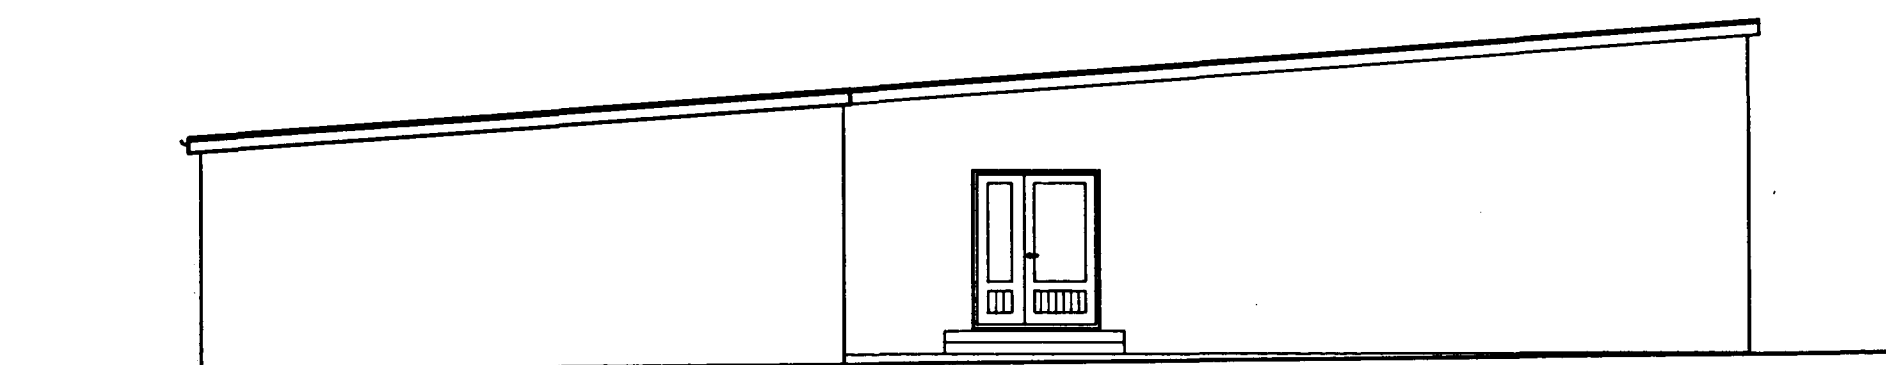

Útlit suðurhlíðar
mkv. 1:100

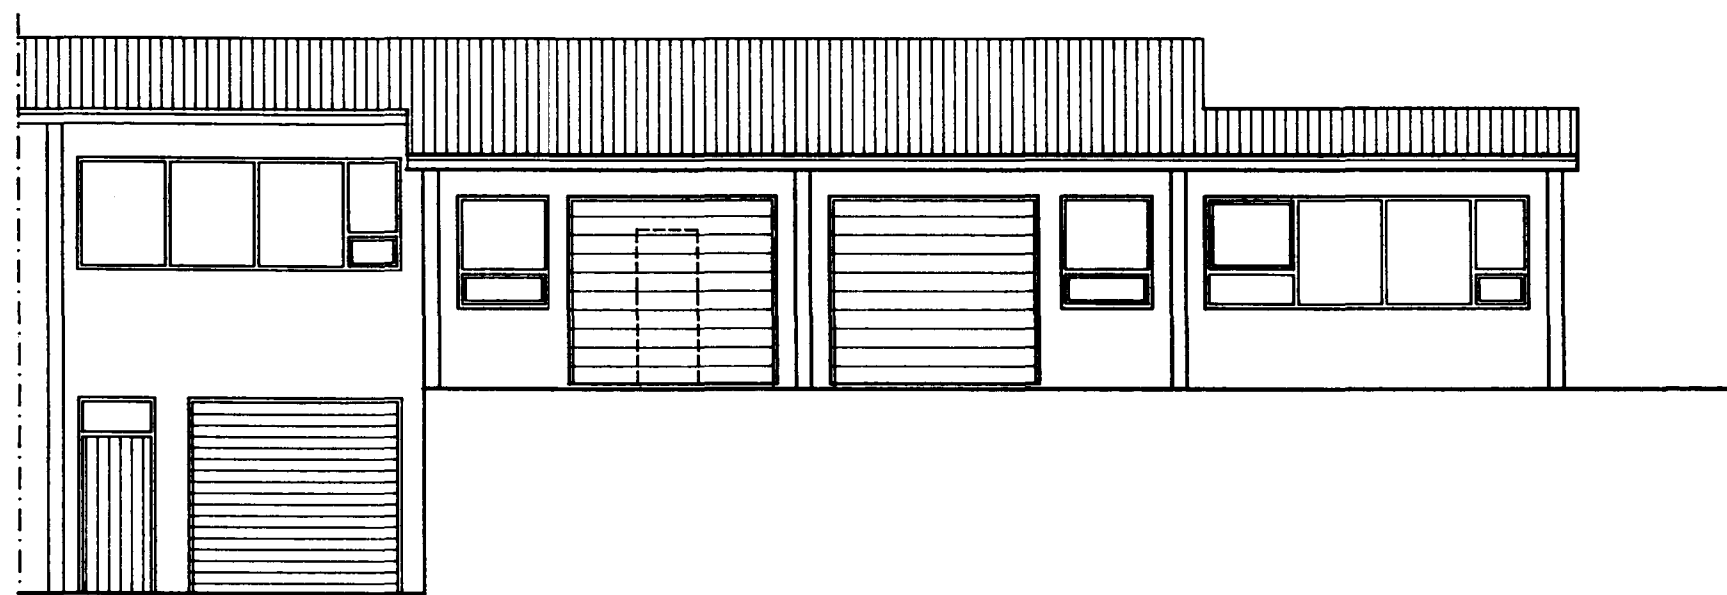

Útlit vesturhlíðar
mkv. 1:100

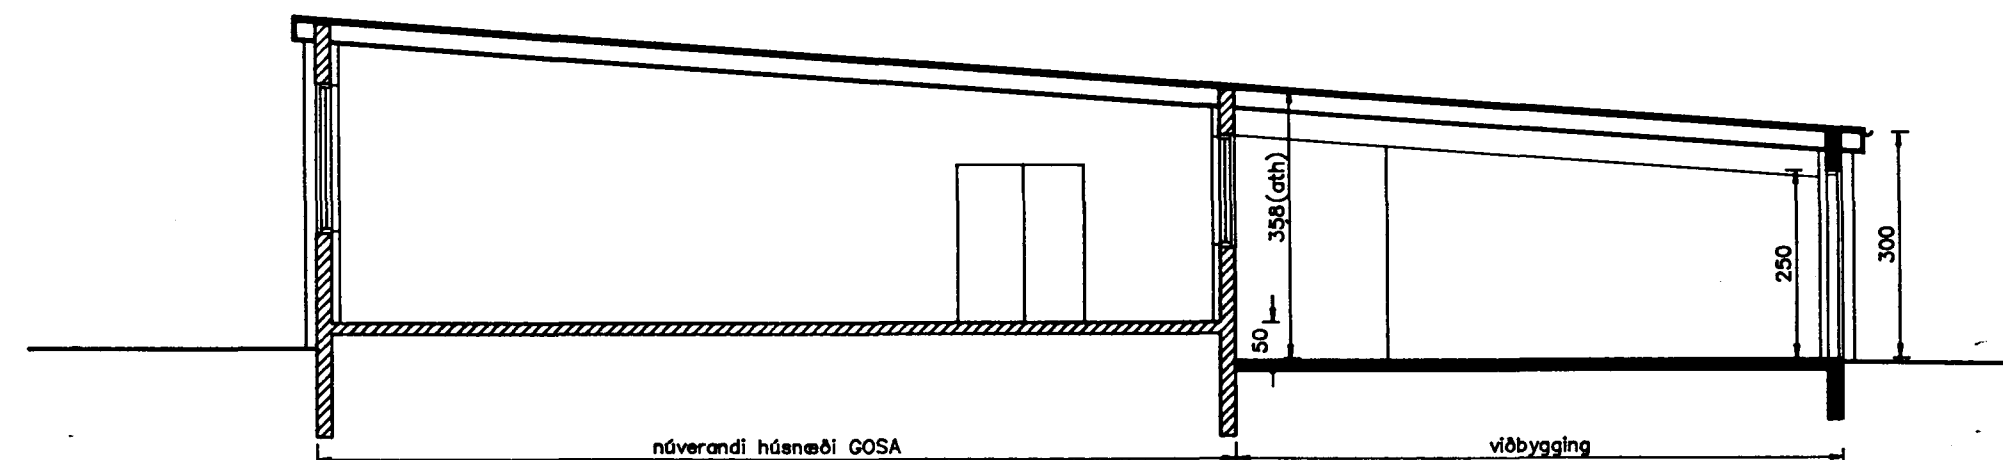

Snið A-A
mkv. 1:100

BYGGINGARLÝSING:
Gluggi og hurð smíðast úr timbri og
maist í sama lit og aðrir gluggar.

**TEIKNISTOFAN
TORGID**

RÁÐGJÖF - HÖNNUN - EFTIRLIT

ARMÓU 36, 108 REYKJAVÍK, Sími 91-688866, FAX 91-688878

Þorsteinn Friðbjórnsson, Magnús Þ. Guðmundsson,
Byggingateknifráðgjafar, Innviðsveitirkt.

VERK: Dalsbraun 14, vöbygging
Hafnarfirði

TEIKNING: Útlitamyndir og snið

TEIKN. NR.: 102 DAGS: 27.12.94. BREYTT: B

SKVARDI: 1 : 100 VERK NR.: 94-504 HANNAÐ: PF

B: 20.11.96. Gluggi/hurð á austurhlíð
A: 21.03.95. Teikning lagferð.